




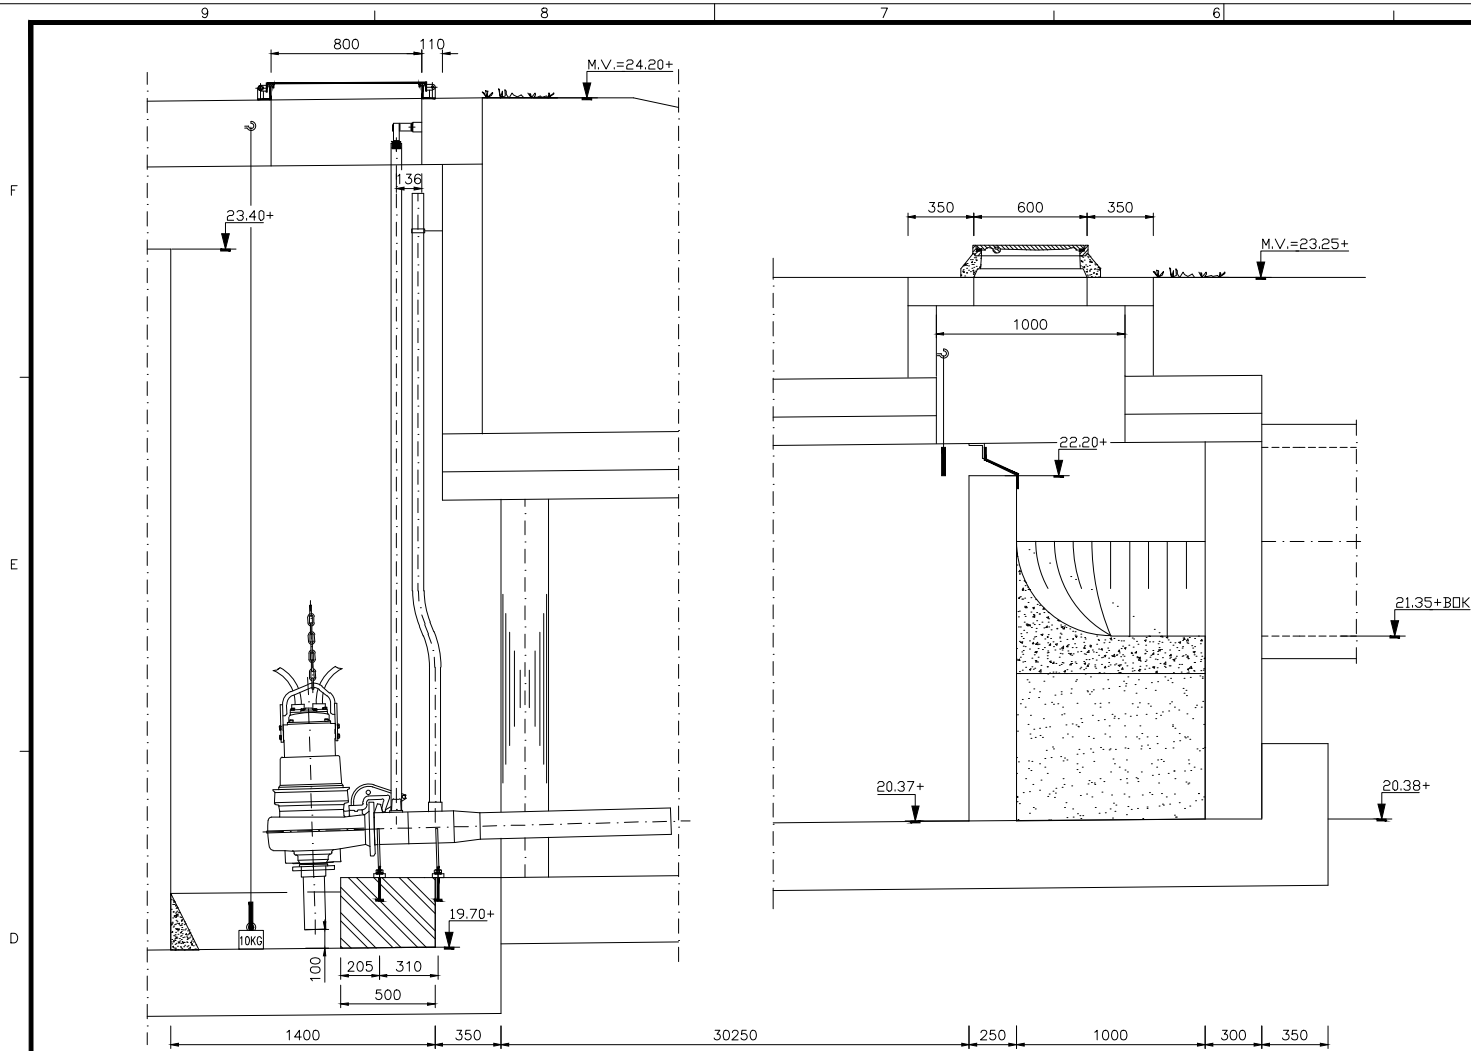


DOORSNEDE A-A

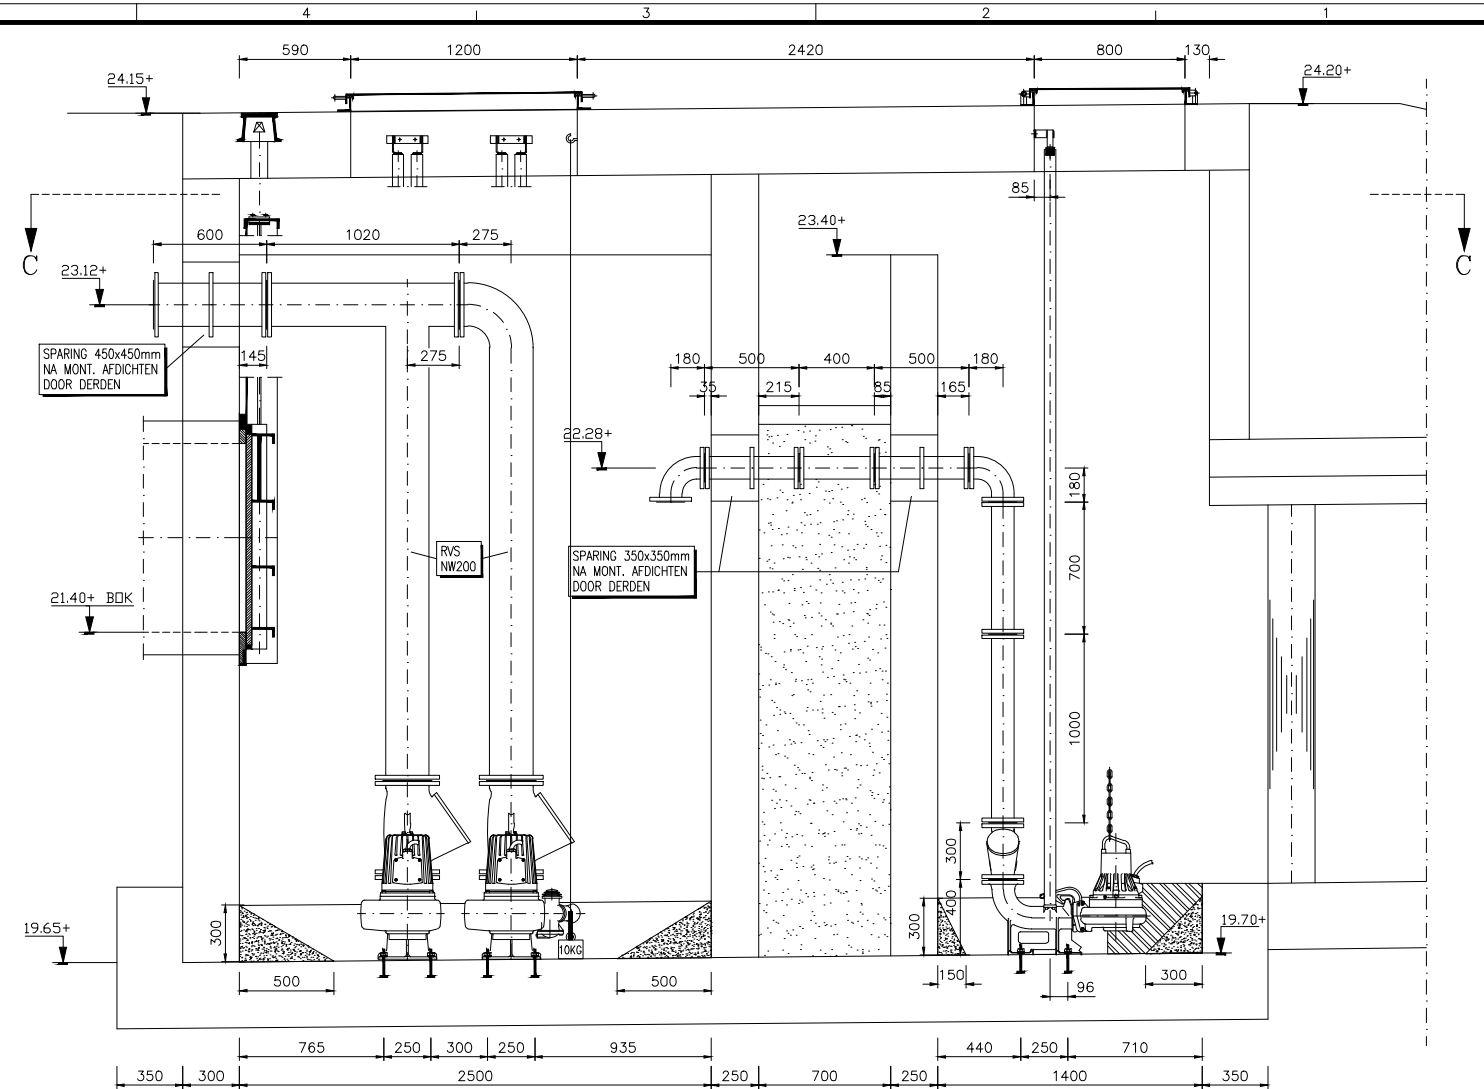


DOORSNEDE E-E

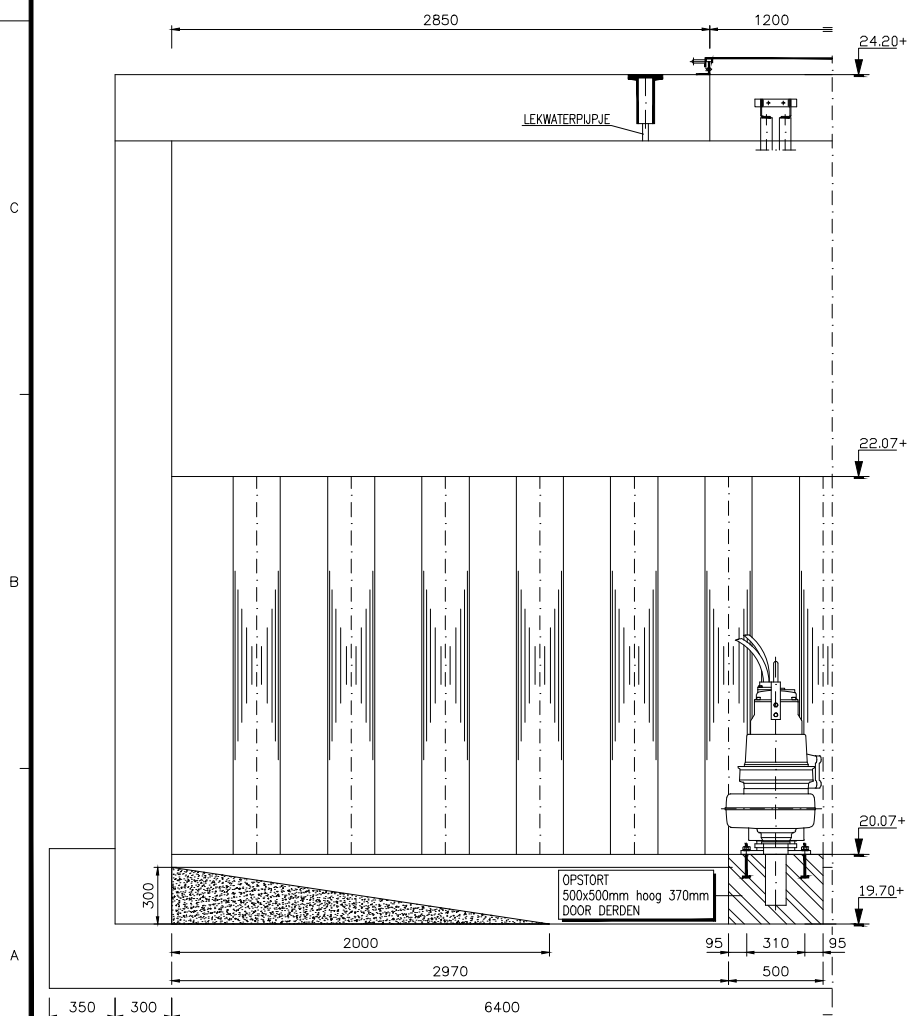

DOORSNEDE B-B

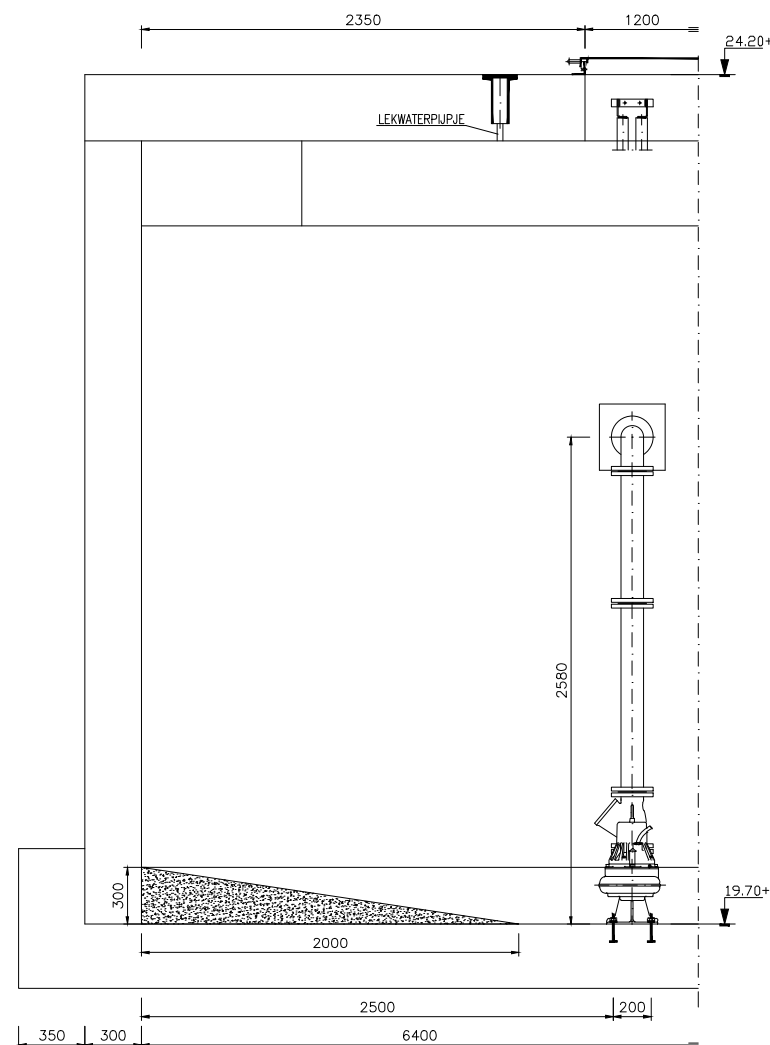

DOORSNEDE D-D

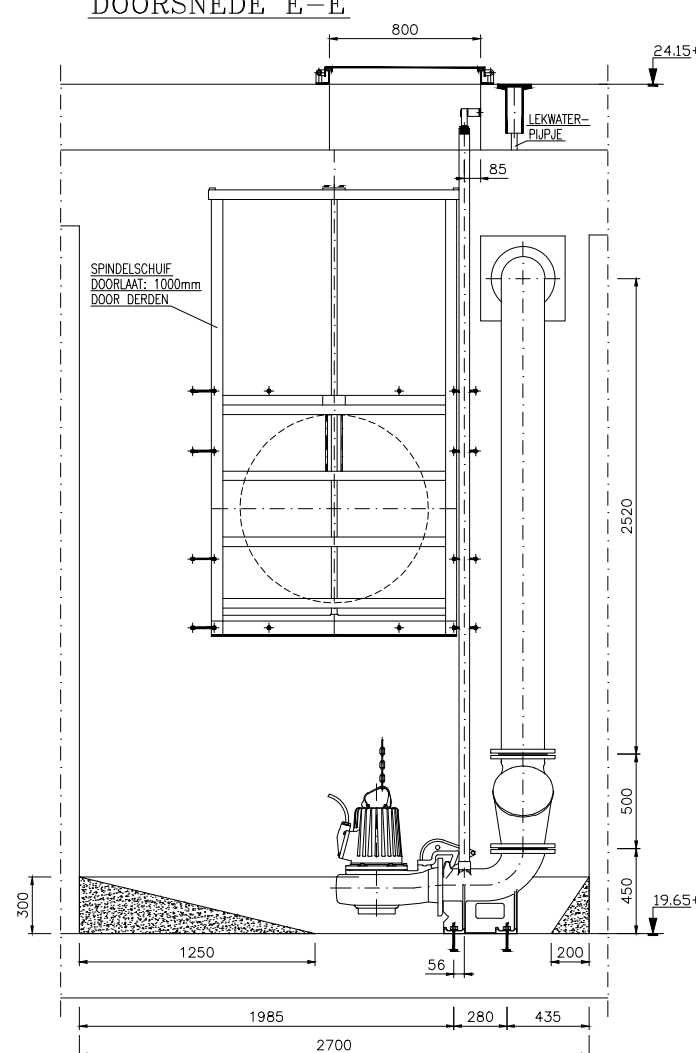

DOORSNEDE F-F

C	221297	RDZ	AS BUILT	
B	271097	A.M.	WANDEN BBB 210 ==> 300, MAATVOERING Aangepast	
A	131097	A.M.	LEDIGINGSPOMPEN Aangepast	
Vl.jz.	Datum	Get.	Omschrijving	
Opdrachtgever: INGENIEURSBUREAU VAN KLEEF B.V. POSTBUS 267 6040 AG ROERMOND				
Werk: REUVER Berg Bezink Bossin – DUCKERSINGEL				
Dnderdeelt:	SPOELPOMP 1x GP 3152 MT, WAIERNO. 430 400/690 V, 50 Hz, 1.5 kW MET EJECTOR NW150 EN 2x BELUCHTINGSBUIS			Schakel: 1 : 20
	LEDIGINGSPOMP 1x GP 3085 MT, WAIERNO. 434 230/400 V, 50 Hz, 2.0 kW PERSLEIDING NW100			Datum: 011097
	DWA-POMPEN 2x GP 3127 LT, WAIERNO. 441 400/690 V, 50 Hz, 5.9 kW PERSLEIDING NW150			Getekend: A.M.
				Projectleider: R. Prins
				Gecontroleerd:
ITT Flygt B.V. Postbus 1126 3300 BC DORDRECHT Telefoon (078) 654 84 00 Telefax. (078) 651 09 36 Werknr.: 97M0491/00 File: 97049132 Blad 2 van 2 Vl.jz.: C				
An ITT Industries company				

FLYGT
An ITT Industries company

ITT Flygt B.V.
Postbus 1126
3300 BC DORDRECHT
Telefoon (078) 654 84 00
Telefax (078) 651 09 36

Dit tekening is eigendom van ITT FLYGT B.V.
Zonder haar toestemming mag niets van deze tekening worden gepubliceerd, gebruikt of aan derden ter inzage worden gegeven