Huilbeekweg

Beekstraat

Holle Weg

wld

bld

bomen en struiken

tuinen

put C

bk 8 V

put B bomen en struiken

put A

GEMETSELDE KEERMUUR B

OVERKLUIZING Ø 1000 mm

AFSPRAAK WATERSCHAP

GEMETSELDE KEERMUUR A

7.00

SCHOON METSELWERK

Spindelschuif WPM

STORTSTEEN GEVLEID BETON DIK 0.20 m

TERUGSLAGKLEP Ø800 mm

LOZING Ø 800 mm br: 18.15+

28.00

3.00

betonbuis Ø 1000 mm br: 17.56+

GEMETSELDE TGK A INW. 1500 x 1500 mm

BR: 17.70+ Ø 1000 mm

Ø1000mm (bestaand)

br: 18.26+

R15.00

DUIKERPROFIELEN 3000 x 3000 mm
ZIE DETAILTEKENING 98531-67

AFVOERPERSLEIDING HDPE Ø 90 mm

ijzerbuis Ø 250 mm br: 19.09+

br: 18.09+

betonbuis Ø 500 mm

PVC buis Ø 250 mm br : 19.11+

br: 18.17+

betonbuis Ø 600 mm

br: 18.21+

R12.50

R8.00

BESTRATING :
BETONSTRAATSTENEN KF

BESTAANDE OVERSTORT AANGEPAST : 5122
DREMPEL VAN 19.05+ VERHOOGT NAAR 19.50+
STANKSLAB AANGEBRACHT (DETAIL : 98531-63)

DWARSPROFIEL A-A

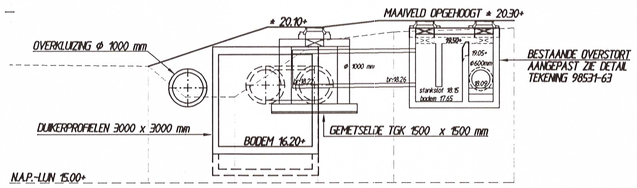

Bout 0004 Ouddorp 21 +20.303 NAP

PRINCIPE DETAIL KEERMUUR A

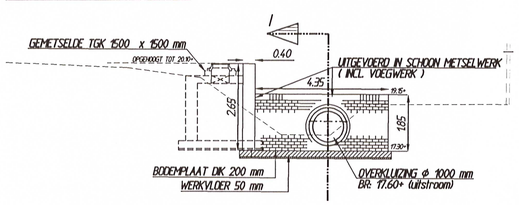

DOORSNEDE I-I

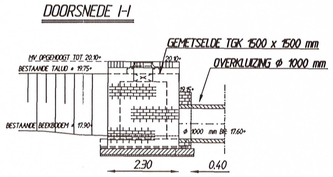

PRINCIPE DETAIL KEERMUUR B

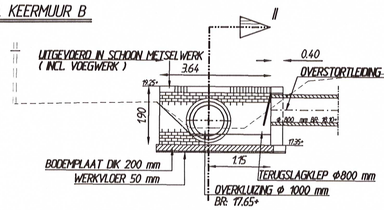

DOORSNEDE II-II

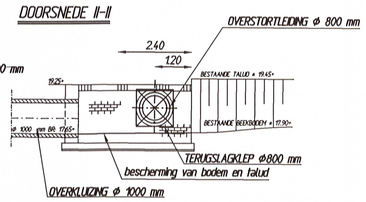

GEMEENTE BEESEL

AANLEG B.B.B. BEEKSTRAAT EN OUDDORP C.A. TE BEESEL

SITUATIE : B.B.B. BEEKSTRAAT
REVISIE VAN TEKENING 6

getekend	: RT 21-09-2001
gecontr.	: JVD
schaal	: 1 : 200 / 1 : 100
formaat	: Kader A/1
gewijzigd	:
gecontr.	:
gewijzigd	:
gecontr.	:
projectnr.	: 98531
tekeningnr.	: 66

INGENIEURSBUREAU VAN KLEEF
Weg- en Waterbouw, Milieu- en Verkeerstechniek, Landmeten.
Julianalaan 15 Postbus 267 6040 AG Roermond Telefoon 0475-329424 Fax 0475-329353