

Legenda / Legend

2x oplaadpunt auto / 2x charging point car


2x oplaadpunt fiets / 2x charging point bicycle
Alle laadpalen voor fietsen staan in een overdekte fietsenstalling. / All charging stations for bicycles are located in covered bicycle parking.
De elektrische laadpalen bij gebouw Montesquieu (M) bevinden zich in de parkeergarage. / The electric charging stations for cars at Montesquieu building (M) are located in the parking garage.

- A Academia building
- C Cobbenhagen building
- CUBE CUBE
- D Dante building
- E Esplanade building
- F Faculty Club
- G Goossens building
- I Intermezzo building
- K Koopmans building
- L Library
- M Montesquieu building
- MD Meerkoldreef building
- MK Marga Klompé building
- O Olympia building
- R Restaurant
- RP Reitse Poort
- RT Reitse Toren
- S Simon building
- T Tias building
- V Vigilant building
- W Warande building
- Z Zwijsen building

Academia (A)



zuidgevel

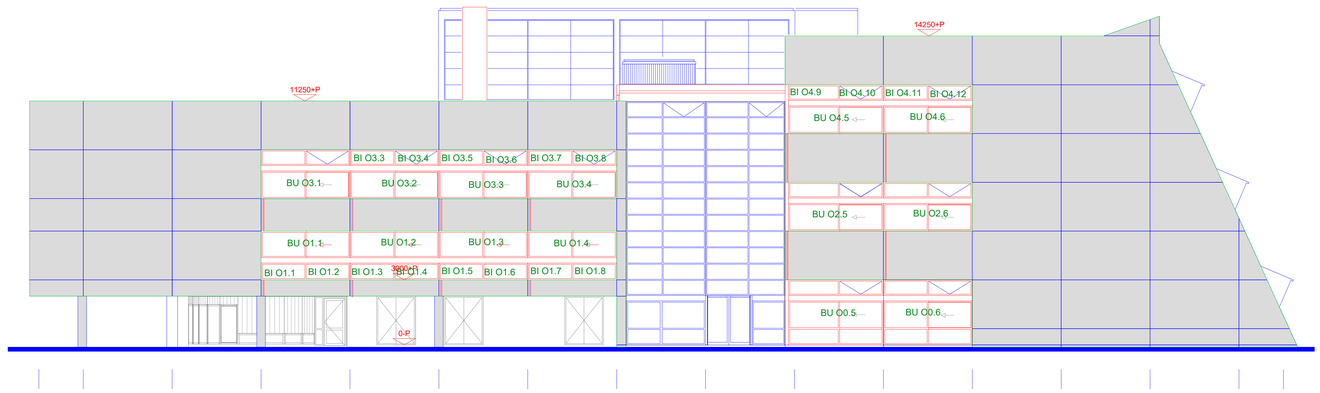

oostgevel

0 1 2 5 10m

Nieuwe toestand
Gevels zuid en oost

A1
2006.09.15 md
2007.03.12 ah.

UITVOERINGSTEKENING

106

1:100

getekend: JB gewijzigd: A 31-5-23 PP_CM Revisie Planon 197781.08
gezien:
datum: 14-11-19

project: Academia
Professor Cobbenhagenlaan 205

formaat: A0
schaal: 1:100


onderdeel:

file: A-XX-B05.dwg
xref:


opdrachtgever: Tilburg University
Warandelaan 2

AUTEURSRECHTEN VOORBEHOUDEN OVER DEZE TEKENING. CONTROLEER ALLE AFMETINGEN IN HET WERK CONTROLEREN AAN DEZE TEKENING GEEN RECHTEN TE ONTLENEN

Academia (A)

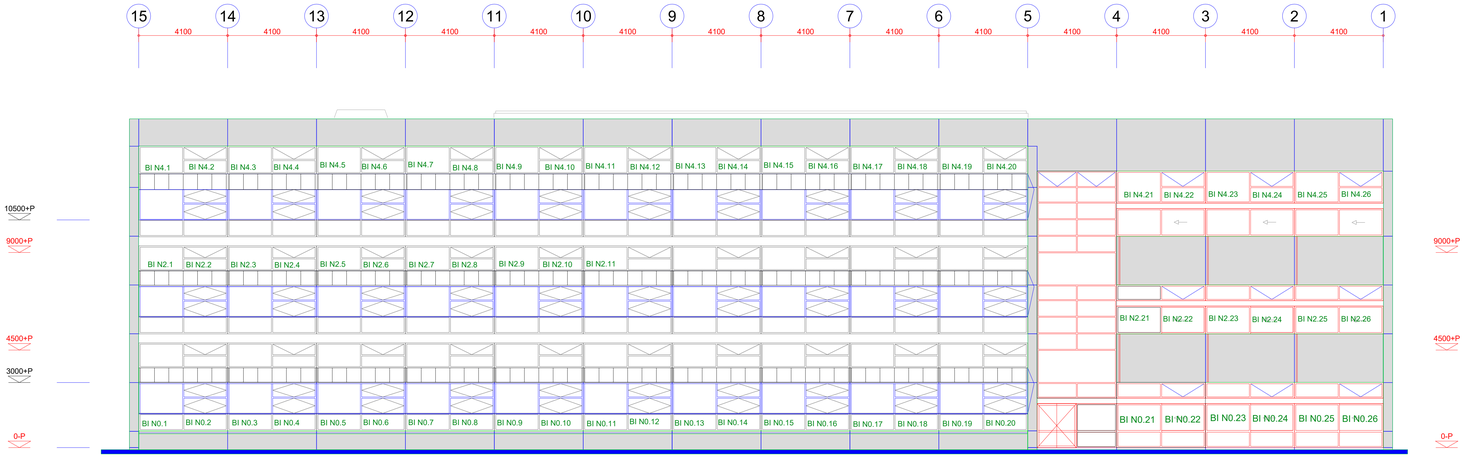

noordgevel

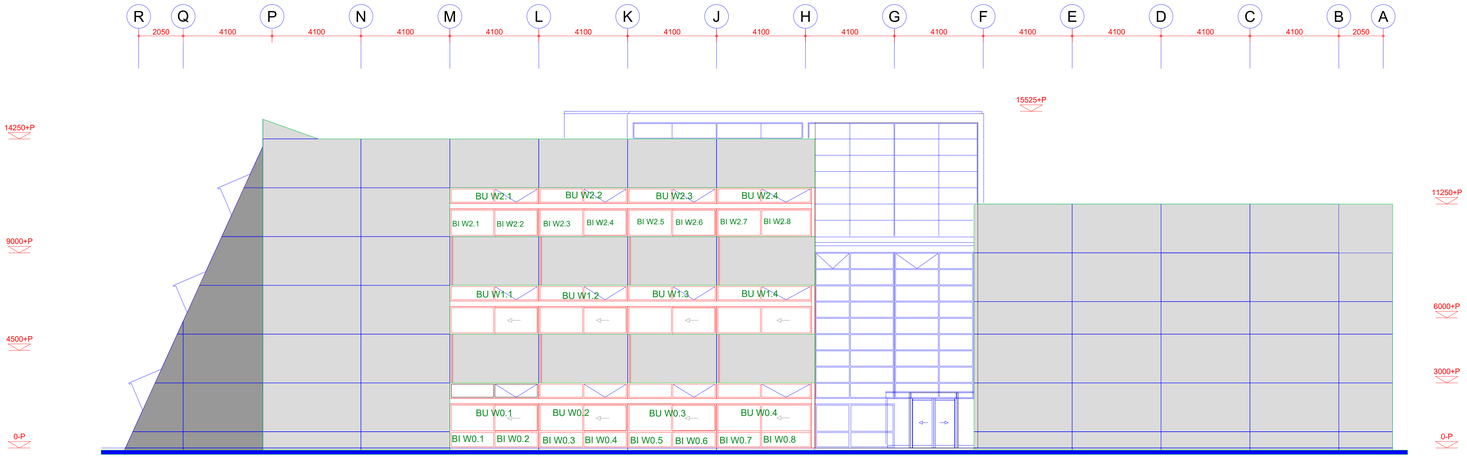

westgevel

0 1 2 5 10m

RENVOOI:

∞ bestaande beglazing vervangen door meerbladig isolerend glas

Nieuwe toestand
Gevels noord en west

A1
2006.09.15 md
2007.03.12 ah.

UITVOERINGSTEKENING

107

1:100

getekend: JB gewijzigd:
gezien:
datum: 14-11-19

project: Academia
Professor Cobbenhagenlaan 205

formaat: A0
schaal: 1:100


onderdeel:

file: A-XX-B05.dwg
xref:


opdrachtgever: Tilburg University
Warandelaan 2

AUTEURSRECHTEN VOORBEHOUDEN OVER DEZE TEKENING. AAN DEZE TEKENING KUNNEN GEEN RECHTEN TE ONTLENEN

Cobbenhagen (C)

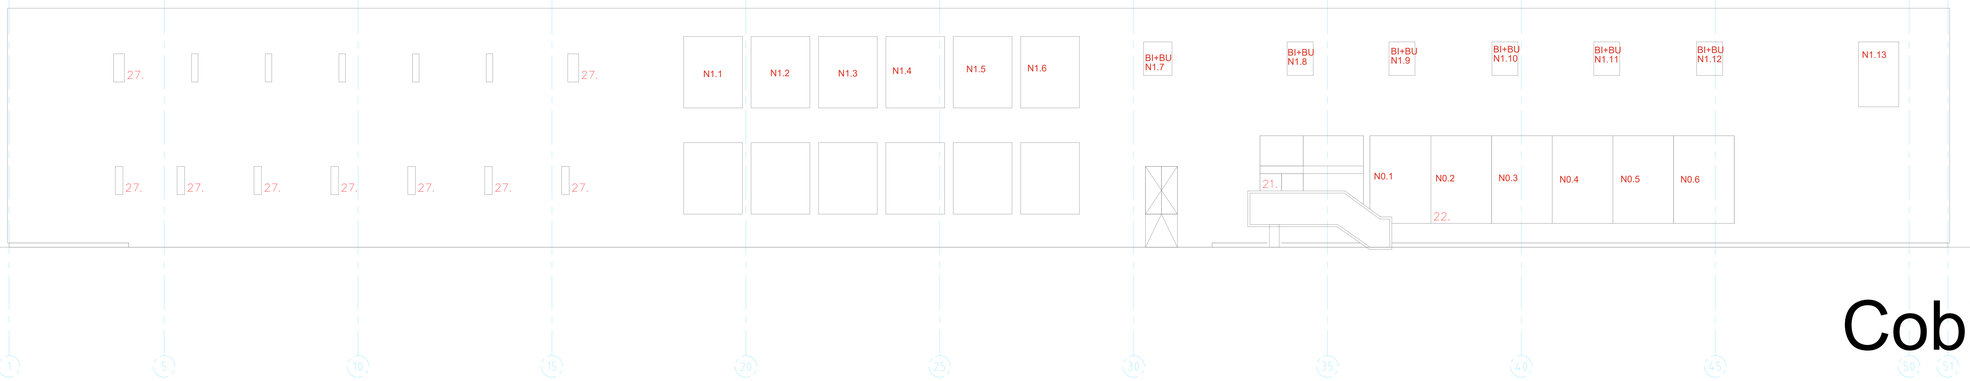


NOORDGEVEL

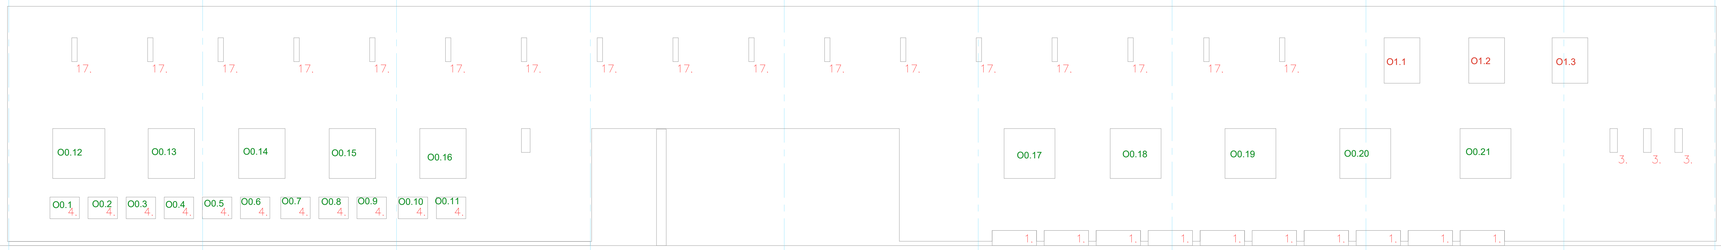

OOSTGEVEL



ZUIDGEVEL

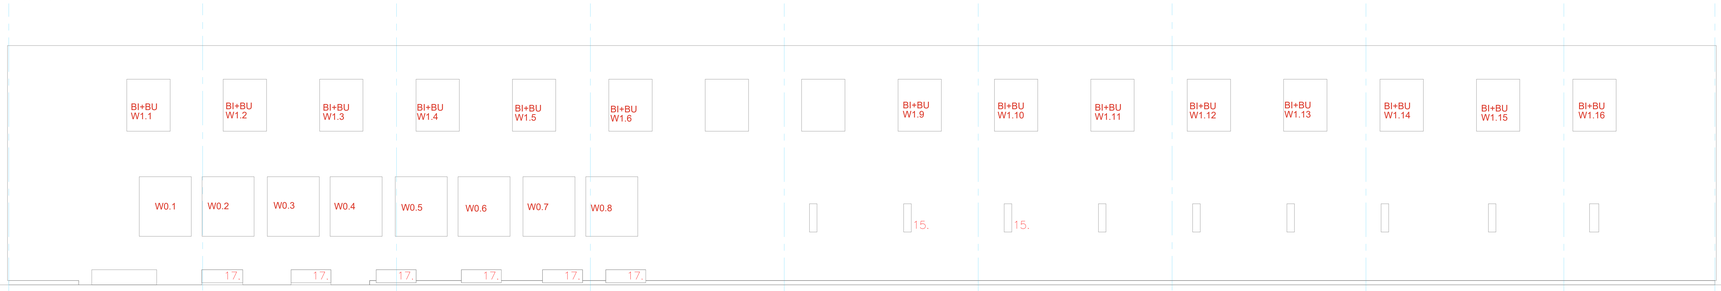

WESTGEVEL

getekend: FK gewijzigd:
gezien:
datum: 7-10-19

project: Cobbenhagen Building
Warrandelaan 2

formaat: A0
schaal: n.v.t.

onderdeel: Gevelaanzichten


file: C-XX-B05.dwg
xref:

opdrachtgever: Tilburg University
Warrandelaan 2

TILBURG UNIVERSITY

AUTEURSRECHTEN VOORBEHOUDEN OVEREENKOMSTIG DE WET MAATVOERINGEN IN HET WERK CONTROLEREN AAN DEZE TEKENING ZIJN GEEN RECHTEN TE ONTLENEN

CUBE

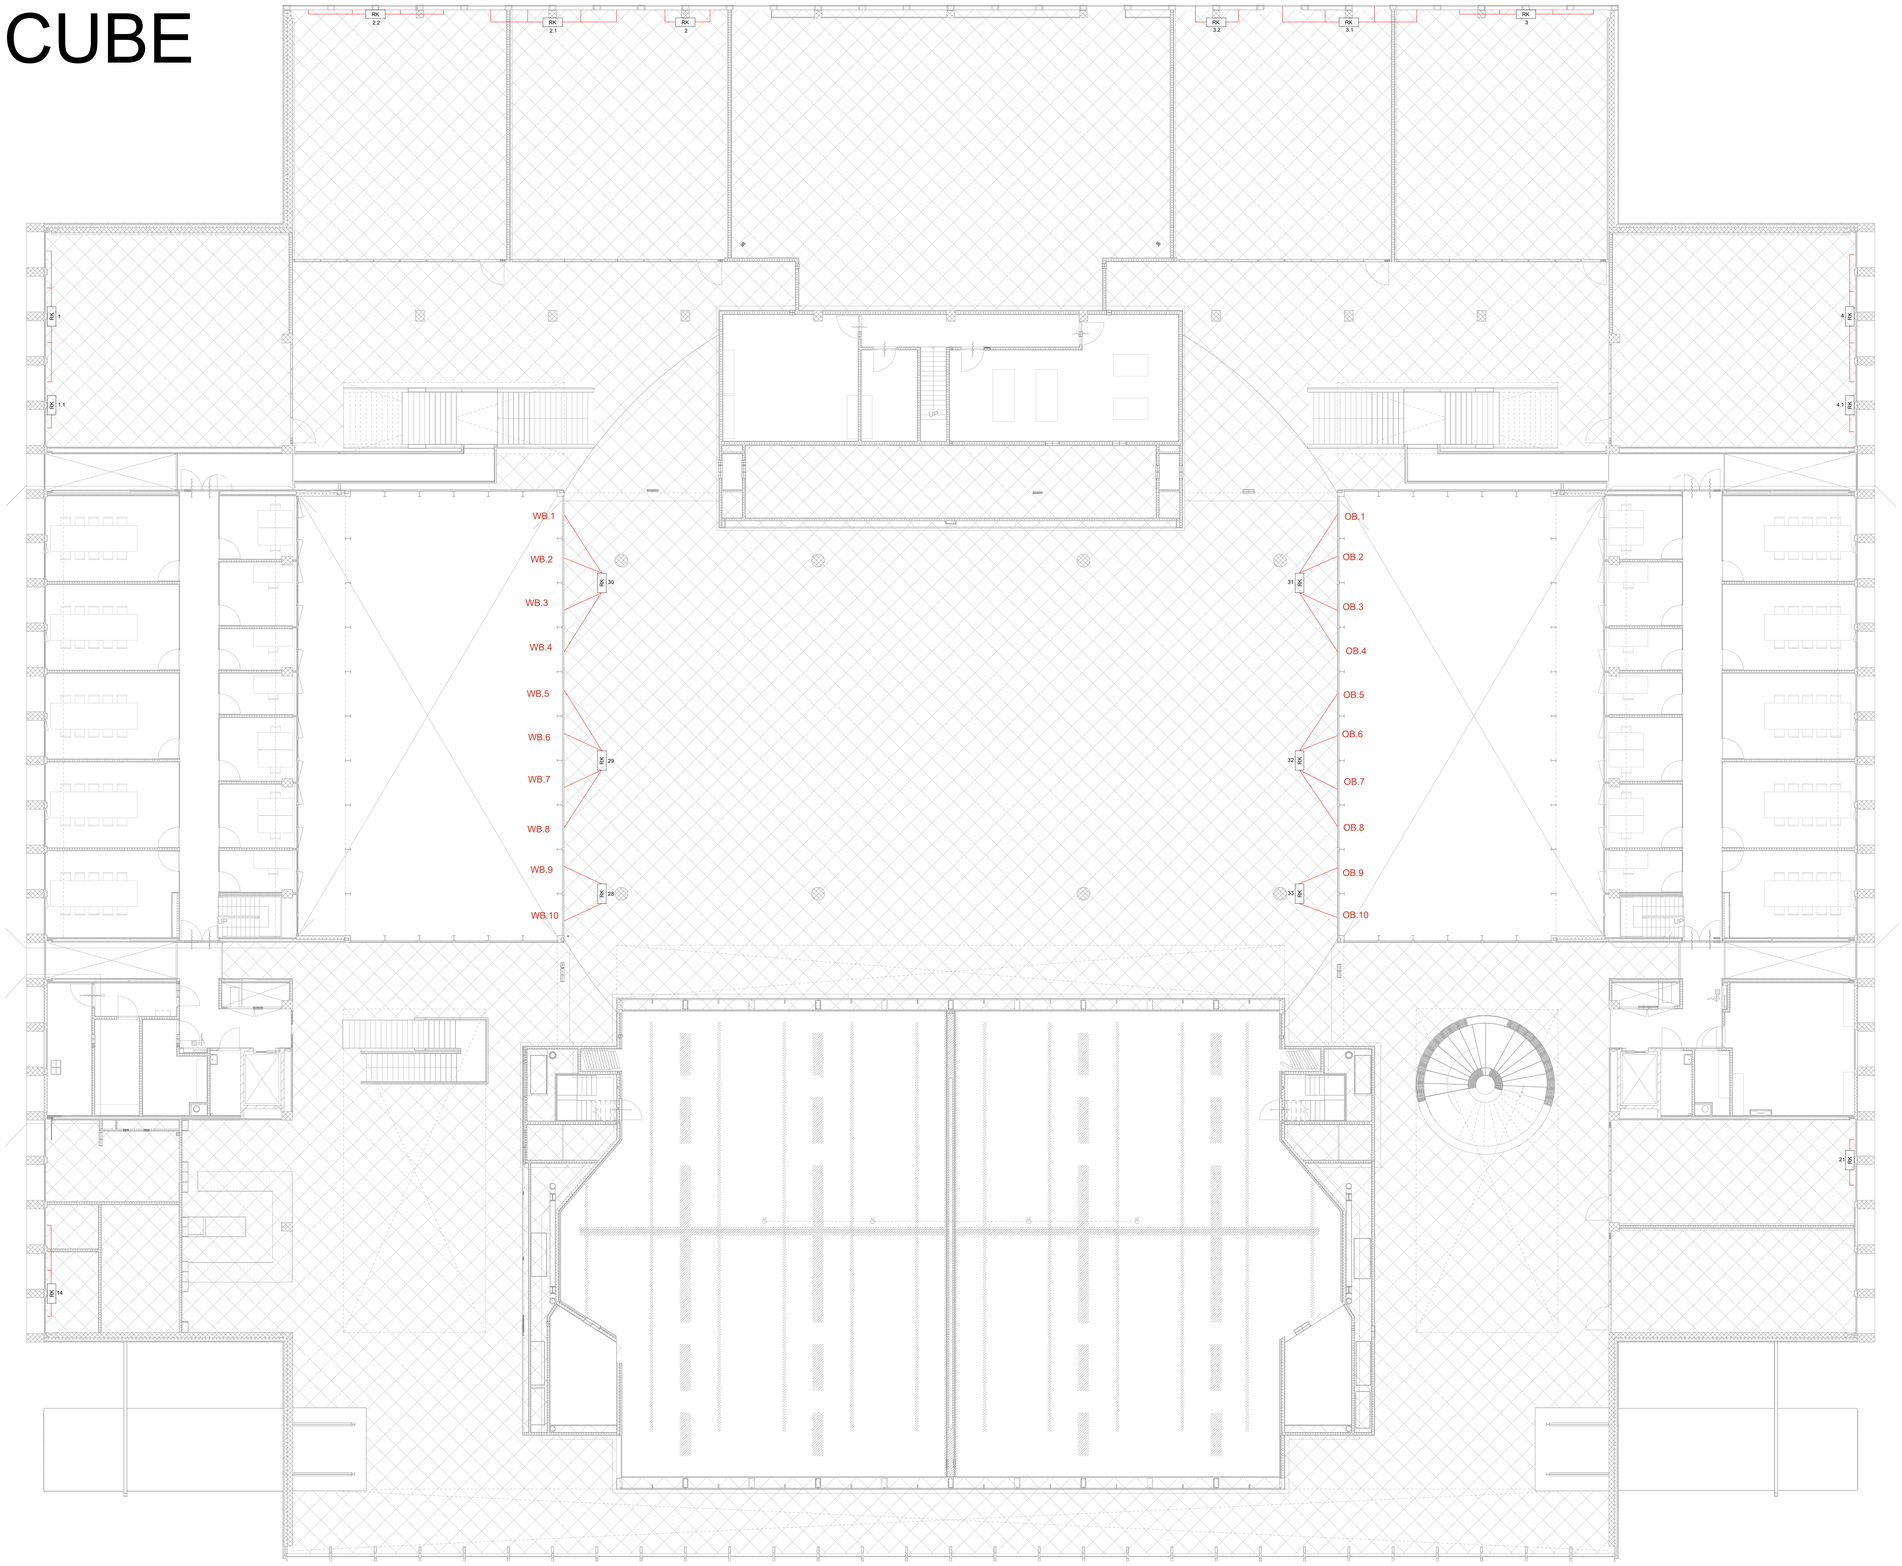

Discipline	Elektrotechniek		
Status	Revisie	Formaat	A0
Getekend	SB	Schaal	1:100
Gezien	RT	Datum	30-03-2018
Project	CUBE Warandelaan 25		

Code	Datum	Omschrijving	Gewijzigd

Onderdeel	Zonwering Begane grond entresol
Opdrachtgever	Tilburg University Warandelaan 25


Tekeningnummer

CUBE-E0-E11

Bestandsnaam CU-X-E-00.rvt

Deze tekening is in beheer bij PeoplePower. Voor vragen kunt u contact opnemen via uvt@peoplepower.nl

CUBE

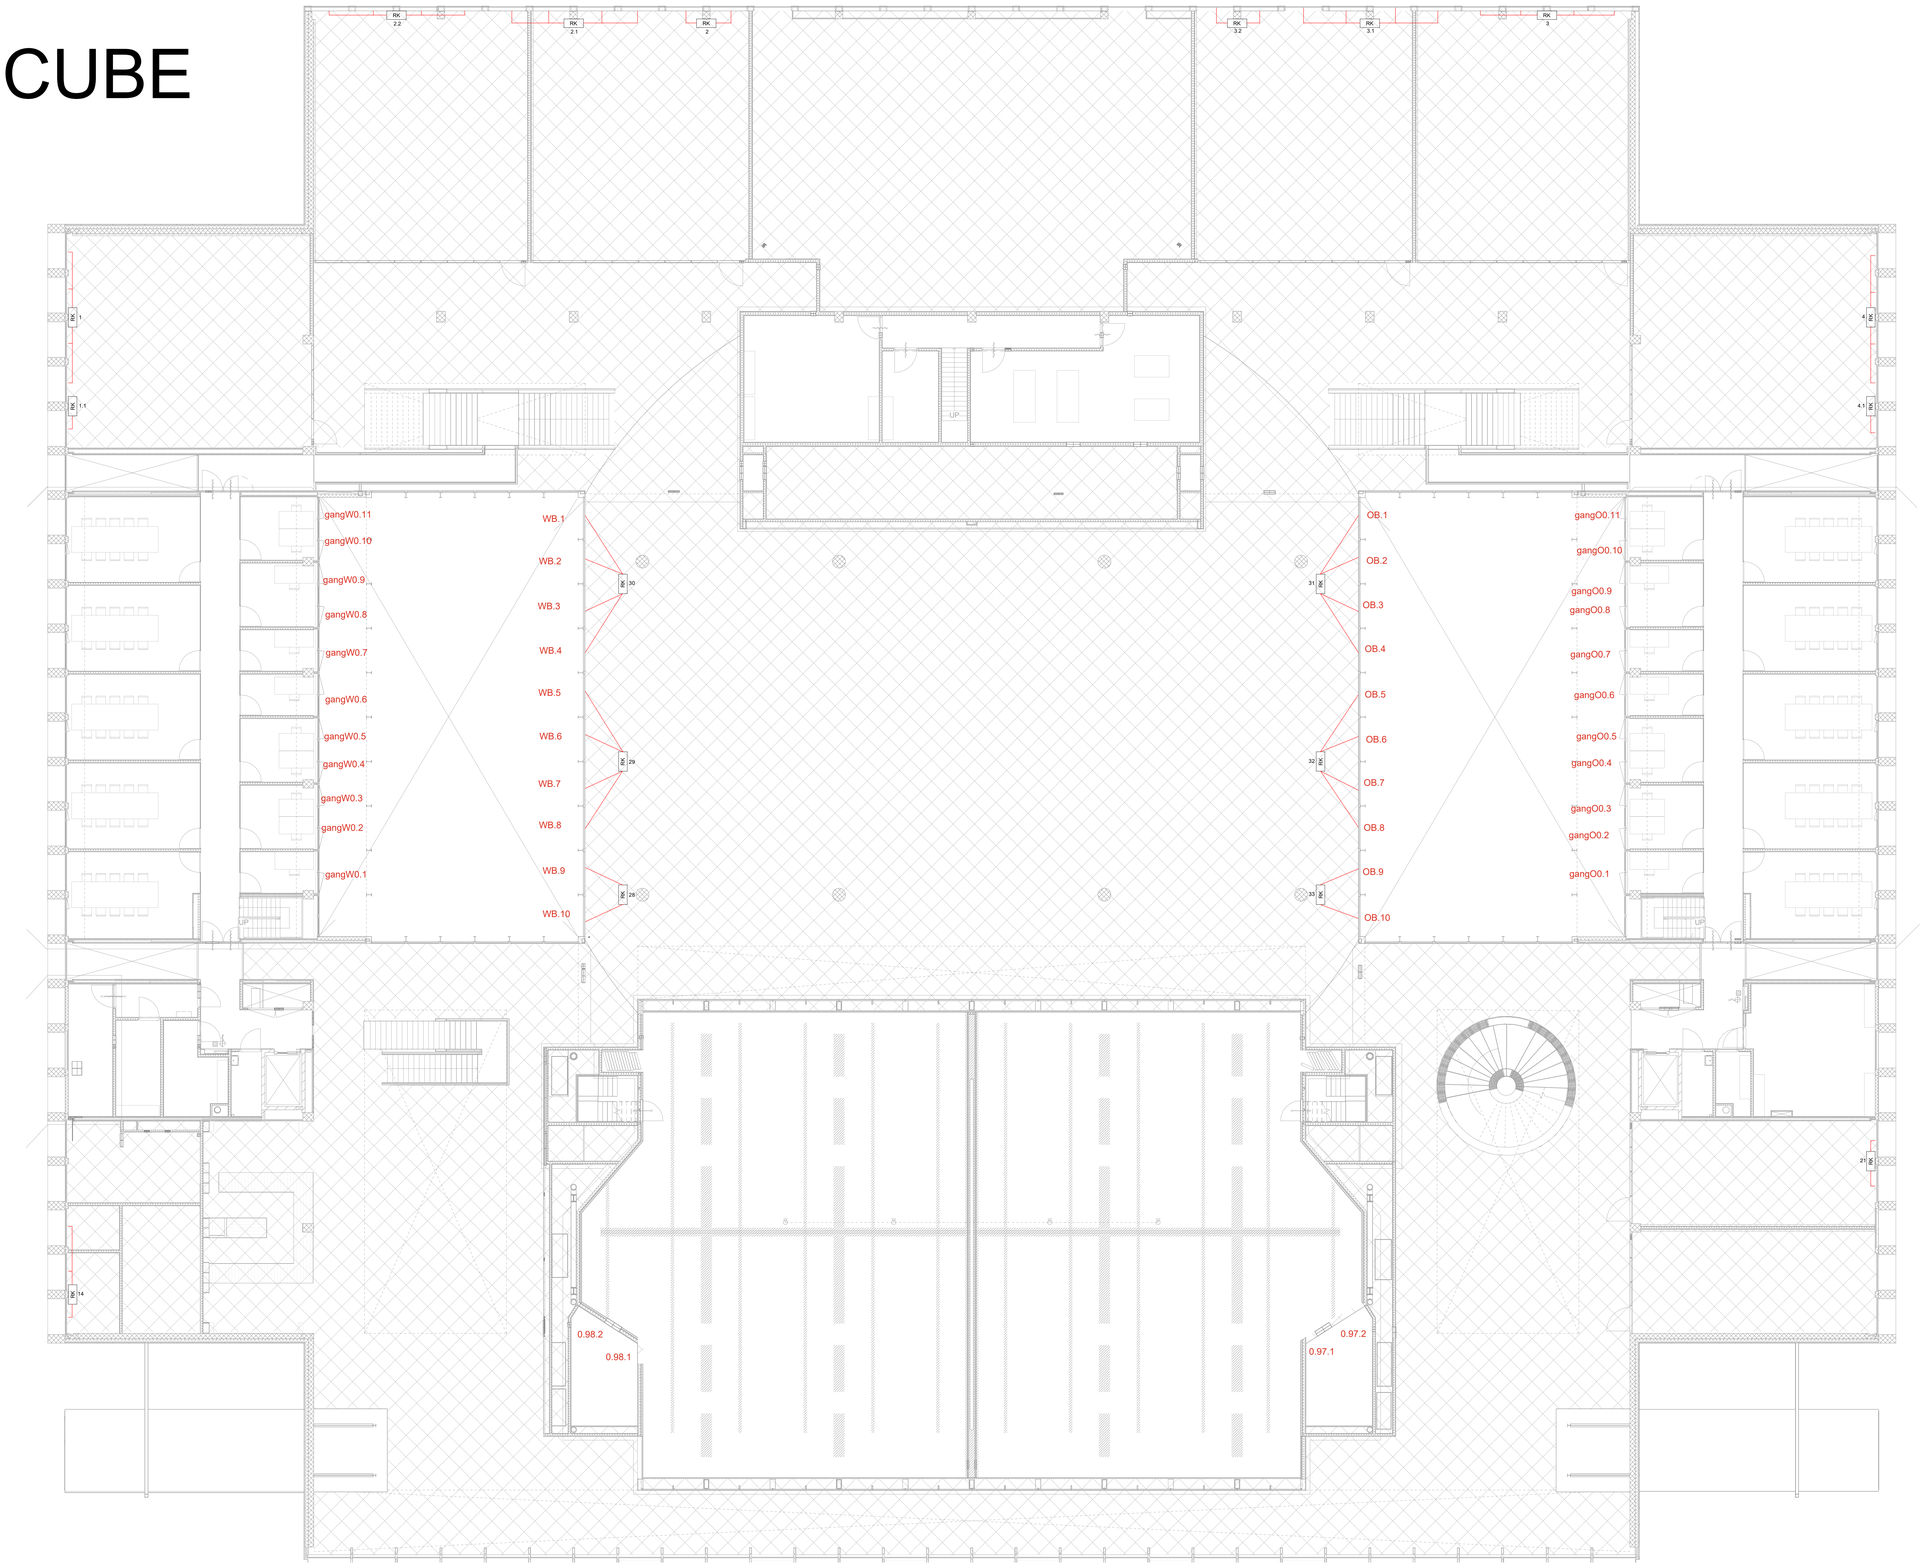

Discipline	Elektrotechniek		
Status	Revisie	Formaat	A0
Getekend	SB	Schaal	1:100
Gezien	RT	Datum	30-03-2018
Project	CUBE Warandelaan 25		

Code	Datum	Omschrijving	Gewijzigd

Onderdeel	Zonwering Begane grond entresol
Opdrachtgever	Tilburg University Warandelaan 25


Tekeningnummer

CUBE-E0-E11

Bestandsnaam CU-X-E-00.rvt

Deze tekening is in beheer bij PeoplePower. Voor vragen kunt u contact opnemen via uvt@peoplepower.nl

CUBE

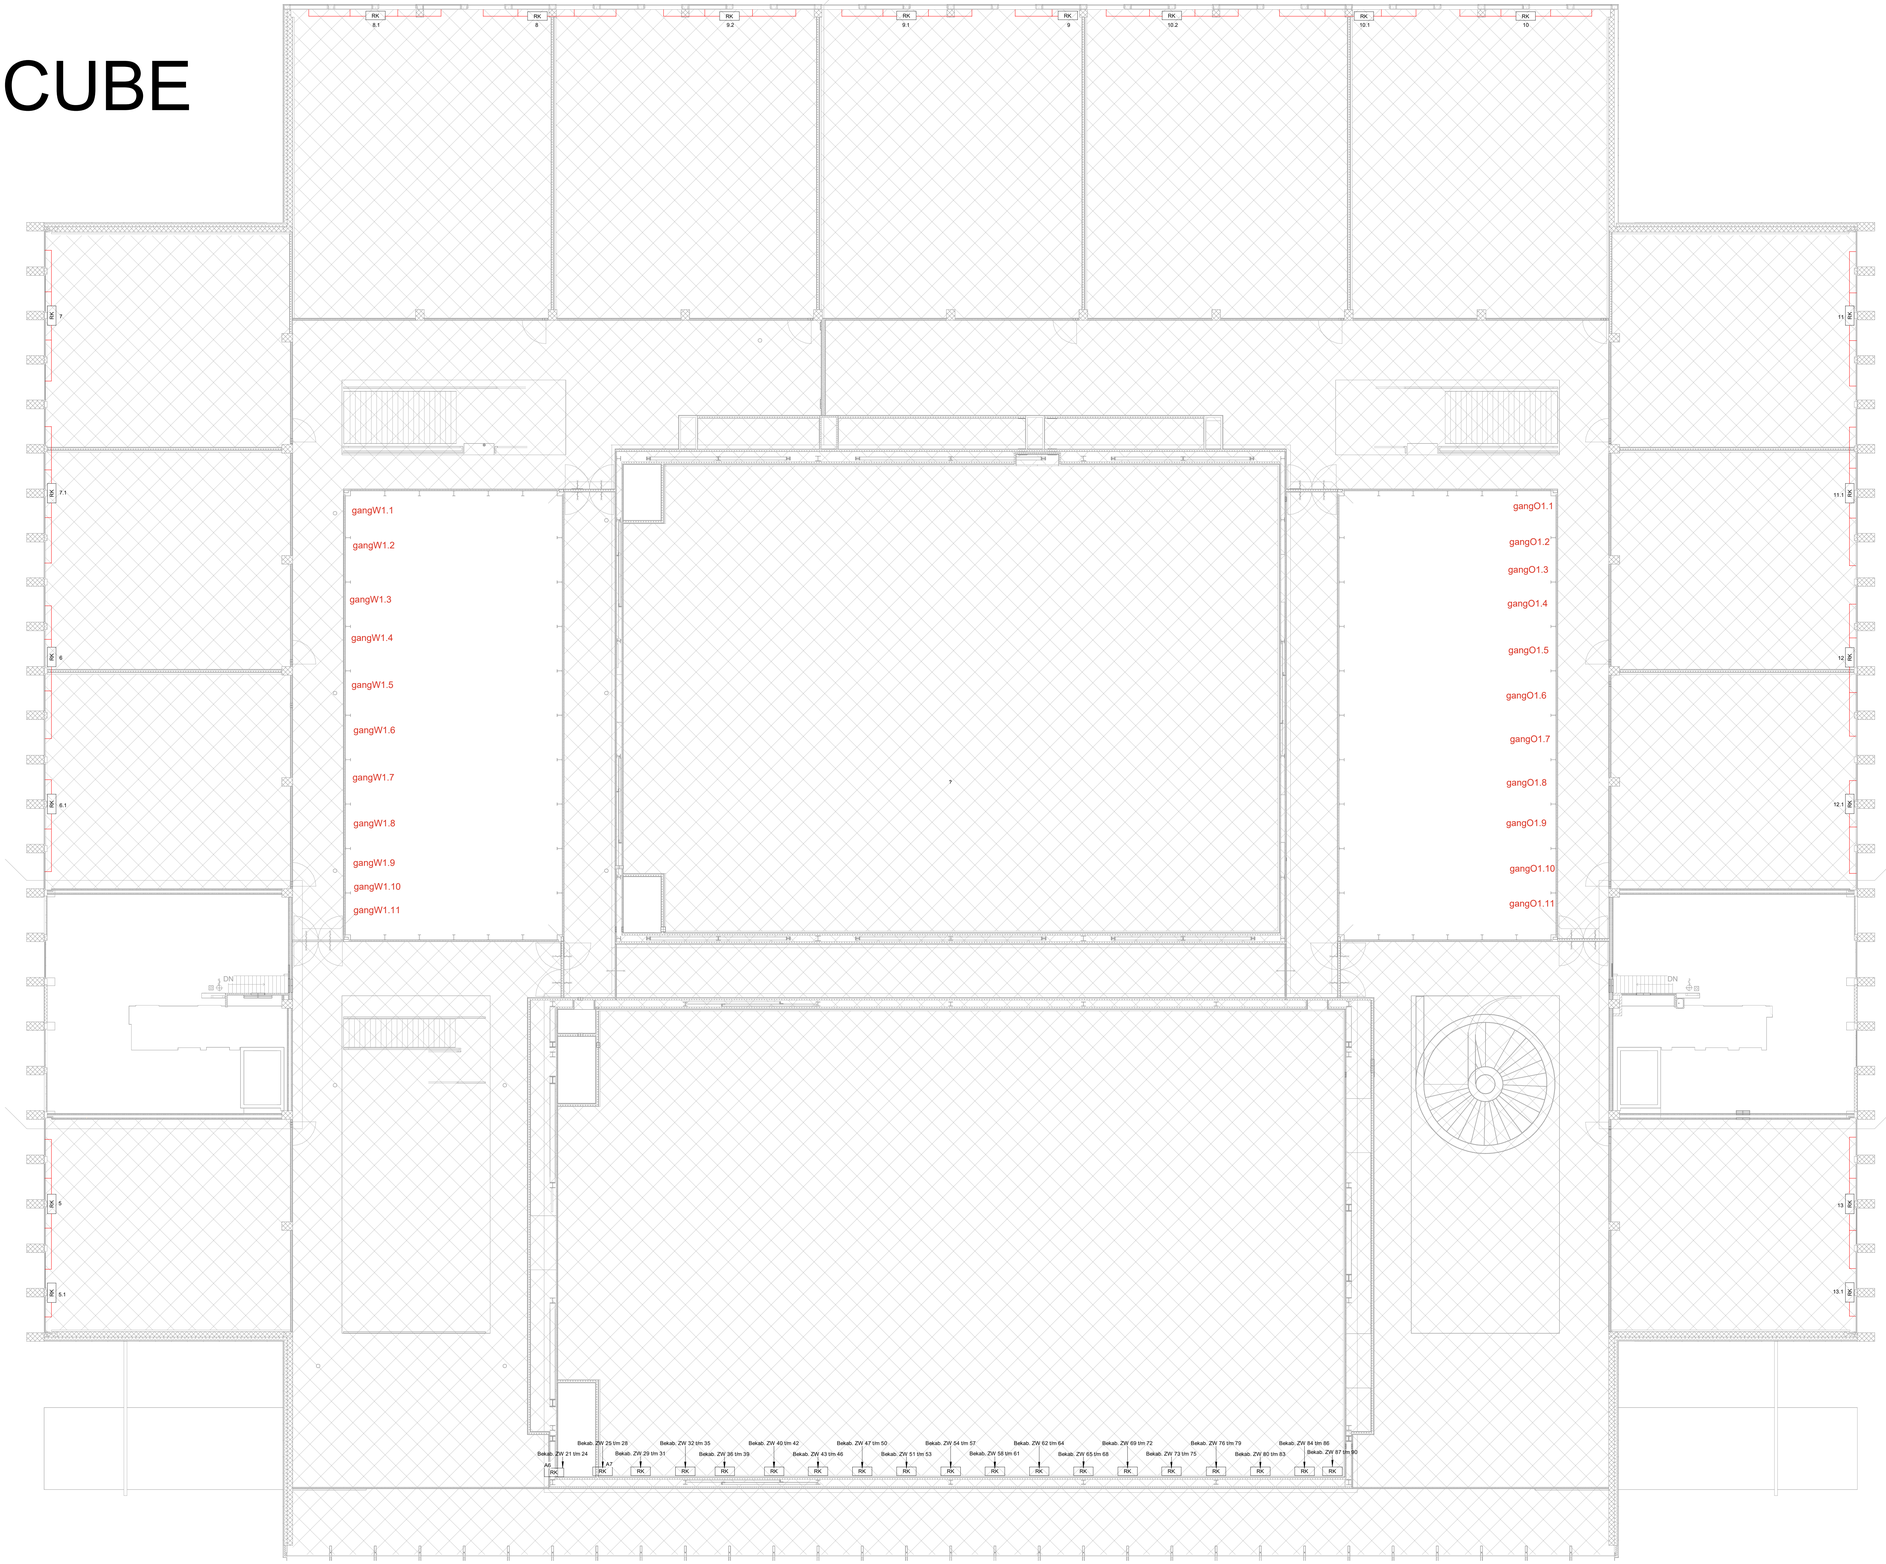

Discipline	Elektrotechniek		
Status	Revisie	Formaat	A0
Getekend	SB	Schaal	1:100
Gezien	RT	Datum	30-03-2018
Project	CUBE Warandelaan 25		

Code	Datum	Omschrijving	Gewijzigd

Onderdeel	Zonwering 1e Verdieping entresol
Opdrachtgever	Tilburg University Warandelaan 25

Tekeningnummer

CUBE-E1-E11

Bestandsnaam CU-X-E-00.rvt

TILBURG UNIVERSITY

Deze tekening is in beheer bij PeoplePower. Voor vragen kunt u contact opnemen via uvt@peoplepower.nl


people power

CUBE


1
2
3
4
5
6
7
8
9
10
11
12
13
vier keer opening tbv vleermuizen opnemen tussen betonkolom en natuursteen op ca. 4000+P 6000+P 8000+P 10000+P
Noodoverstort in gevel capaciteit 5x200 mm
Noodoverstort in gevel capaciteit 5x200 mm
vier keer opening tbv vleermuizen opnemen tussen betonkolom en natuursteen op ca. 4000+P 6000+P 8000+P 10000+P
33300+P
13,300 +P dakrand
9,970 +P 01a tweede tussenverdieping
6,990 +P 01 eerste verdieping
3,220 +P 00a eerste tussenverdieping
PEIL = 14250 + NAP
0,000 +P 00 begane grond
Z3.1 Z3.2 Z3.3 Z3.4 Z3.5 Z3.6 Z3.7 Z3.8 Z3.9 Z3.10 Z3.11 Z3.12 Z3.13 Z3.14 Z3.15 Z3.16 Z3.17 Z3.18 Z3.19 Z3.20 Z3.21 Z3.22 Z3.23 Z3.24 Z3.25 Z3.26 Z3.27 Z3.28 Z3.29 Z3.30
Z2.1 Z2.2 Z2.3 Z2.4 Z2.5 Z2.6 Z2.7 Z2.8 Z2.9 Z2.10 Z2.11 Z2.12 Z2.13 Z2.14 Z2.15 Z2.16 Z2.17 Z2.18 Z2.19 Z2.20 Z2.21 Z2.22 Z2.23 Z2.24 Z2.25 Z2.26 Z2.27 Z2.28 Z2.29 Z2.30
Z1.1 Z1.2 Z1.3 Z1.4 Z1.5 Z1.6 Z1.7 Z1.8 Z1.9 Z1.10 Z1.11 Z1.12 Z1.13 Z1.14 Z1.15 Z1.16 Z1.17 Z1.18 Z1.19 Z1.20 Z1.21 Z1.22 Z1.23 Z1.24 Z1.25 Z1.26 Z1.27 Z1.28 Z1.29 Z1.30
Z0.1 Z0.2 Z0.3 Z0.4 Z0.5 Z0.6 Z0.7 Z0.9 Z0.10 Z0.12 Z0.13 Z0.15 Z0.16 Z0.18 Z0.19 Z0.21 Z0.22 Z0.24 Z0.25 Z0.26 Z0.27 Z0.28 Z0.29 Z0.30
-natuurstenen gevelbekleding, nog in overleg
-type n.t.b.
-afmetingen volgens patroontekening architect
-horizontale voeg 8 mm gedicht, verticaal voeg 5mm open
-semistructurele vliesgevel
-kleur RAL8022
-beglazing tot aan dakrand
-afgewerkt met verticale u-vinnen
-deurkozijnen in één vlak met beglazing
-verborgen afwatering
-binnenzonwering
vluchtdeur
vluchtdeur
vluchtdeur
vluchtdeur
vluchtdeur
vluchtdeur
-luifel opgehangen aan constructie
-metalen afwerkingen in kleur RAL8022
-geïntegreerde installatietechnische voorzieningen als verlichting


| | | |

CUBE

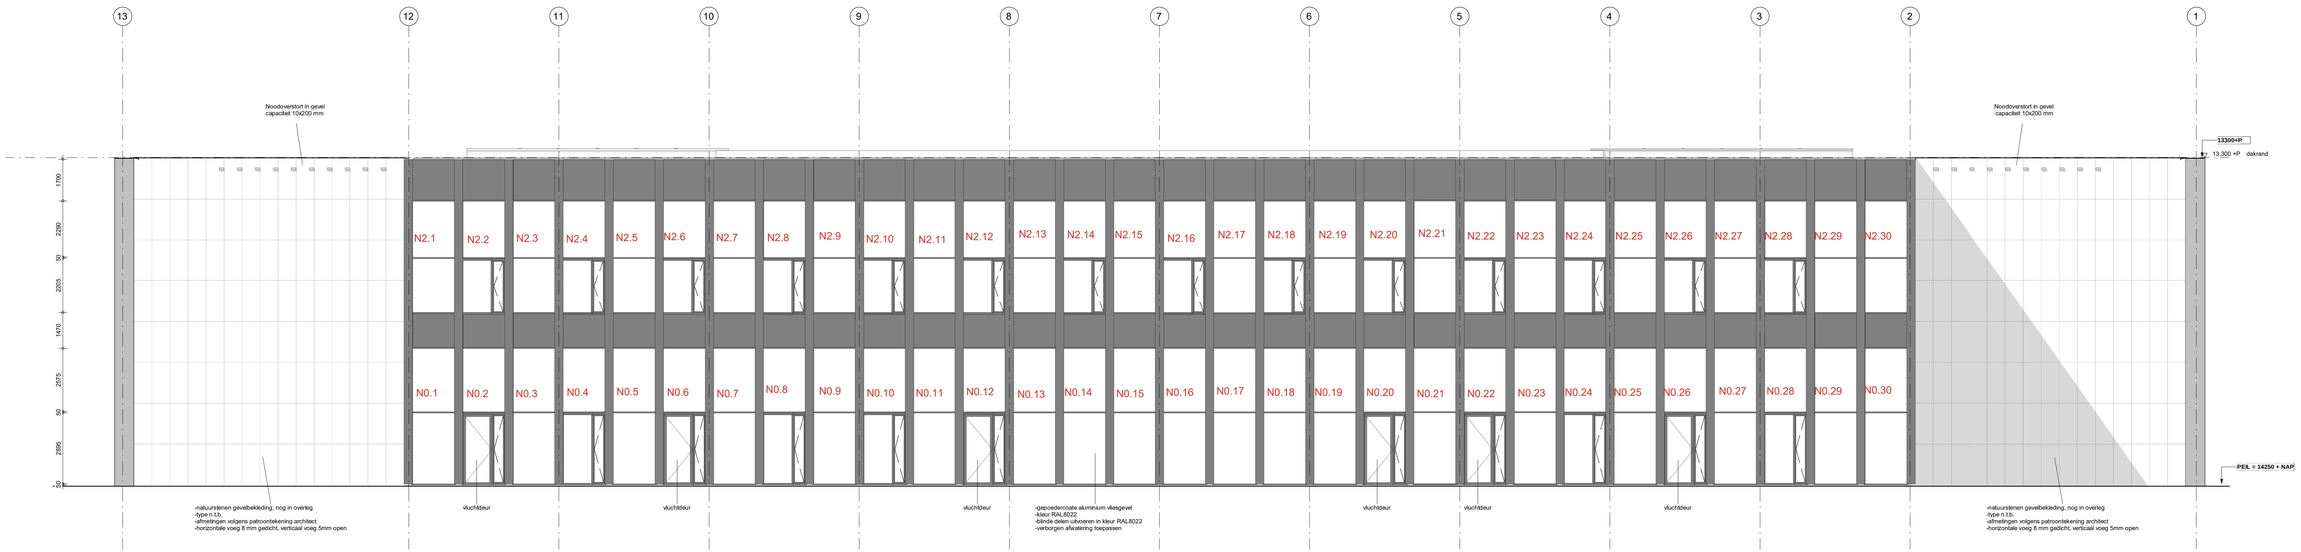
13
12
11
10
9
8
7
6
5
4
3
2
1
Noodoverstort in gevel
capaciteit 10x200 mm
Noodoverstort in gevel
capaciteit 10x200 mm
13300+P
13.300 +P dakrand
PEIL = 14250 + NAP
1700
2300
50
2305
1470
2575
50
2950
50
N2.1 N2.2 N2.3 N2.4 N2.5 N2.6 N2.7 N2.8 N2.9 N2.10 N2.11 N2.12 N2.13 N2.14 N2.15 N2.16 N2.17 N2.18 N2.19 N2.20 N2.21 N2.22 N2.23 N2.24 N2.25 N2.26 N2.27 N2.28 N2.29 N2.30
N0.1 N0.2 N0.3 N0.4 N0.5 N0.6 N0.7 N0.8 N0.9 N0.10 N0.11 N0.12 N0.13 N0.14 N0.15 N0.16 N0.17 N0.18 N0.19 N0.20 N0.21 N0.22 N0.23 N0.24 N0.25 N0.26 N0.27 N0.28 N0.29 N0.30
-natuursteen gevelbekleding, nog in overleg
-type n.t.b.
-afmetingen volgens patroontekening architect
-horizontale voeg 8 mm gedicht, verticaal voeg 5mm open
vluchtdeur
vluchtdeur
vluchtdeur
-gepoedercoate aluminium vliesgevel
-kleur RAL8022
-blinde delen uitvoeren in kleur RAL8022
-verborgen afwatering toepassen
vluchtdeur
vluchtdeur
vluchtdeur
-natuursteen gevelbekleding, nog in overleg
-type n.t.b.
-afmetingen volgens patroontekening architect
-horizontale voeg 8 mm gedicht, verticaal voeg 5mm open


| | | |

CUBE

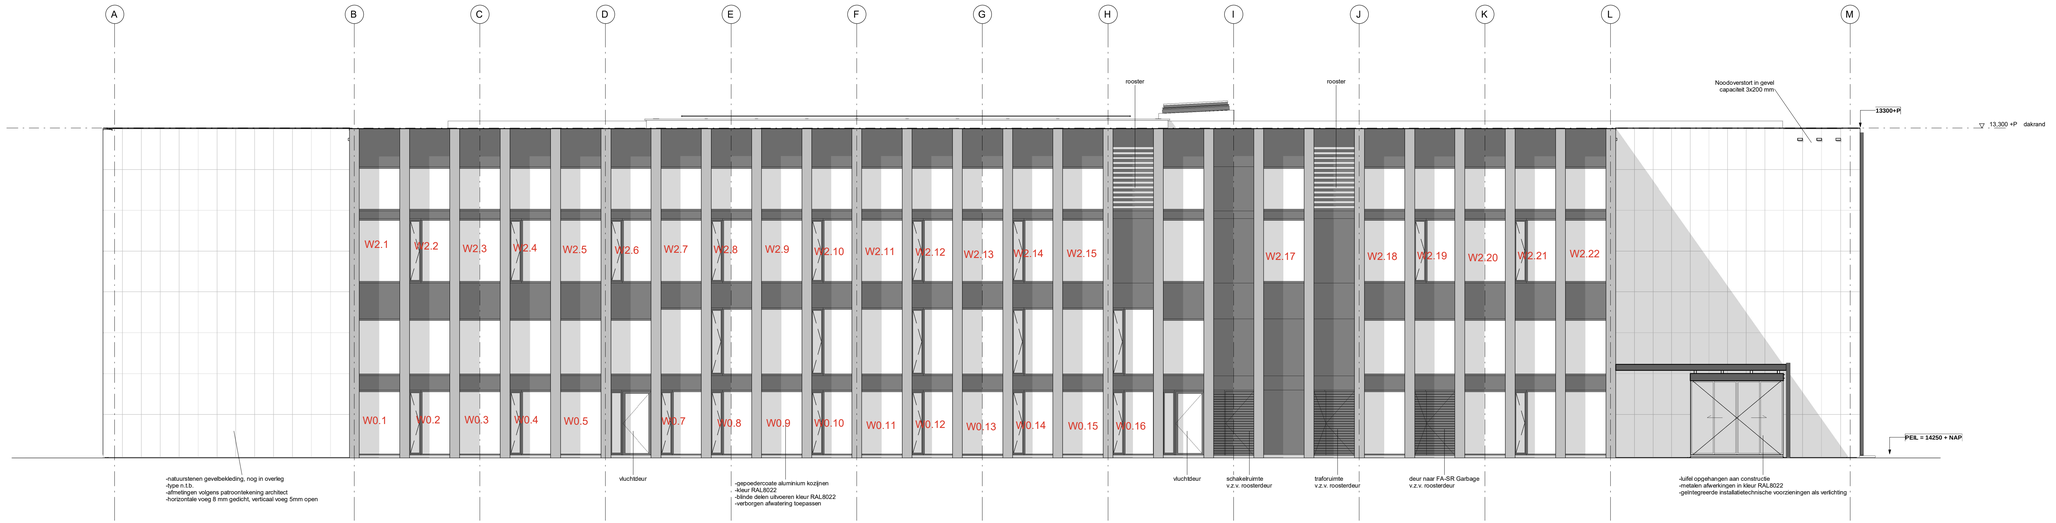
A
B
C
D
E
F
G
H
I
J
K
L
M
rooster
rooster
Noodoverstort in gevel
capaciteit 3x200 mm
13300+P
13,300 +P dakrand
W2.1
W2.2
W2.3
W2.4
W2.5
W2.6
W2.7
W2.8
W2.9
W2.10
W2.11
W2.12
W2.13
W2.14
W2.15
W2.17
W2.18
W2.19
W2.20
W2.21
W2.22
W0.1
W0.2
W0.3
W0.4
W0.5
W0.7
W0.8
W0.9
W0.10
W0.11
W0.12
W0.13
W0.14
W0.15
W0.16
PEIL = 14250 + NAP
-natuursteinen gevelbekleding, nog in overleg
-type n.t.b.
-afmetingen volgens patroontekening architect
-horizontale voeg 8 mm gedicht, verticaal voeg 5mm open
vluchtdeur
-gepoedercoate aluminium kozijnen
- kleur RAL8022
- blinde delen uitvoeren kleur RAL8022
-verborgen afwatering toepassen
vluchtdeur
schakelruimte
v.z.v. roosterdeur
traforuimte
v.z.v. roosterdeur
deur naar FA-SR Garbage
v.z.v. roosterdeur
-luifel opgehangen aan constructie
-metalen afwerkingen in kleur RAL8022
-geïntegreerde installatietechnische voorzieningen als verlichting


| | | |

CUBE

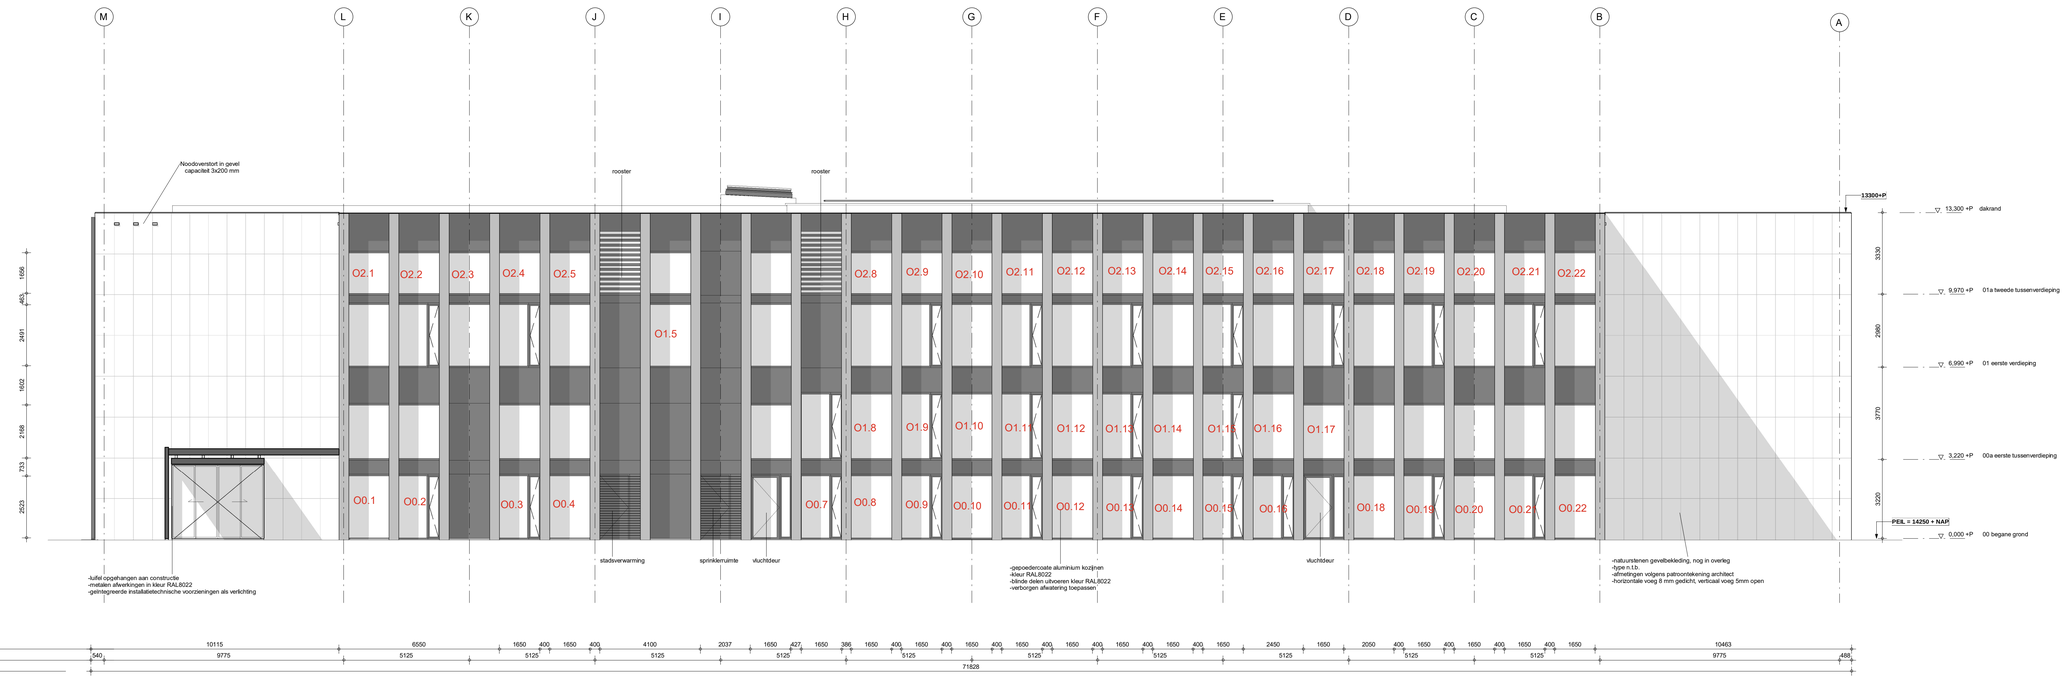
M
L
K
J
I
H
G
F
E
D
C
B
A
Noodoventstort in gevel
capaciteit 3x200 mm
rooster
rooster
O2.1
O2.2
O2.3
O2.4
O2.5
O1.5
O2.8
O2.9
O2.10
O2.11
O2.12
O2.13
O2.14
O2.15
O2.16
O2.17
O2.18
O2.19
O2.20
O2.21
O2.22
O1.8
O1.9
O1.10
O1.11
O1.12
O1.13
O1.14
O1.15
O1.16
O1.17
O0.1
O0.2
O0.3
O0.4
O0.7
O0.8
O0.9
O0.10
O0.11
O0.12
O0.13
O0.14
O0.15
O0.16
O0.18
O0.19
O0.20
O0.21
O0.22
1656
405
2401
1602
2496
733
2525
13300+P
13.300 +P dakrand
9.970 +P 01a tweede tussenverdieping
6.990 +P 01 eerste verdieping
3.220 +P 00a eerste tussenverdieping
0.000 +P 00 begane grond
3330
2980
3770
3220
PEIL = 14250 + NAP
-luifel opgehangen aan constructie
-metalen afwerkingen in kleur RAL8022
-geïntegreerde installatietechnische voorzieningen als verlichting
stadsverwarming
sprinklerruimte
vluchtdeur
-gepoedercoate aluminium kozijnen
-kleur RAL8022
-blinde delen uitvoeren kleur RAL8022
-verborgen afwatering toepassen
vluchtdeur
-natuursteinen gevelbekleding, nog in overleg
-type n.t.b.
-afmetingen volgens patroontekening architect
-horizontale voeg 8 mm gedicht, verticaal voeg 5mm open

| | | |

DANTE (D)

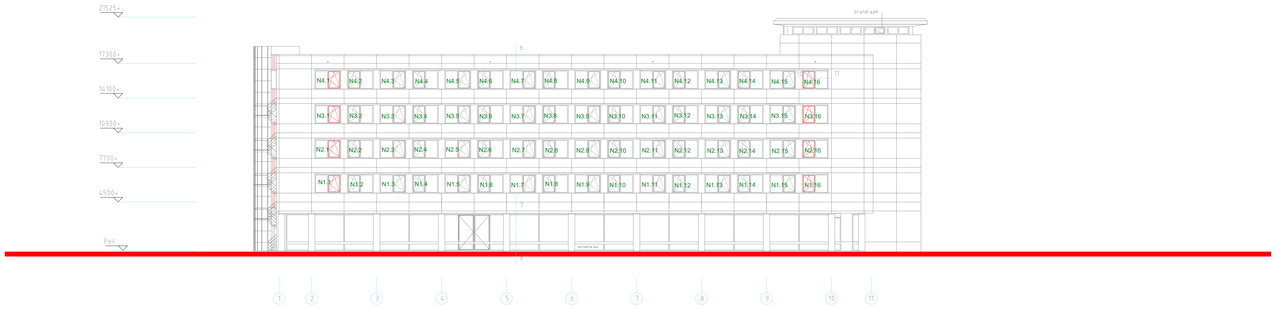

Noordgevel



Westgevel



Zuidgevel




getekend:	Wilma Bouw	gewijzigd:	
gezien:	tms		
datum:	28-10-94		
project:	Dante Building Warandelaan 2	formaat:	A0
		schaal:	1:200
onderdeel:	Gevelaanzicht Noord- en westgevel	file:	D-XX-B05.dwg
		xref:	
opdrachtgever:	Tilburg University Warandelaan 2		

AUTEURSRECHTEN VOORBEHOUDEN OVEREENKOMSTIG DE WET MAATVOERINGEN IN HET WERK CONTROLEREN AAN DEZE TEKENING ZIJN GEEN RECHTEN TE ONTLENEN



WEST

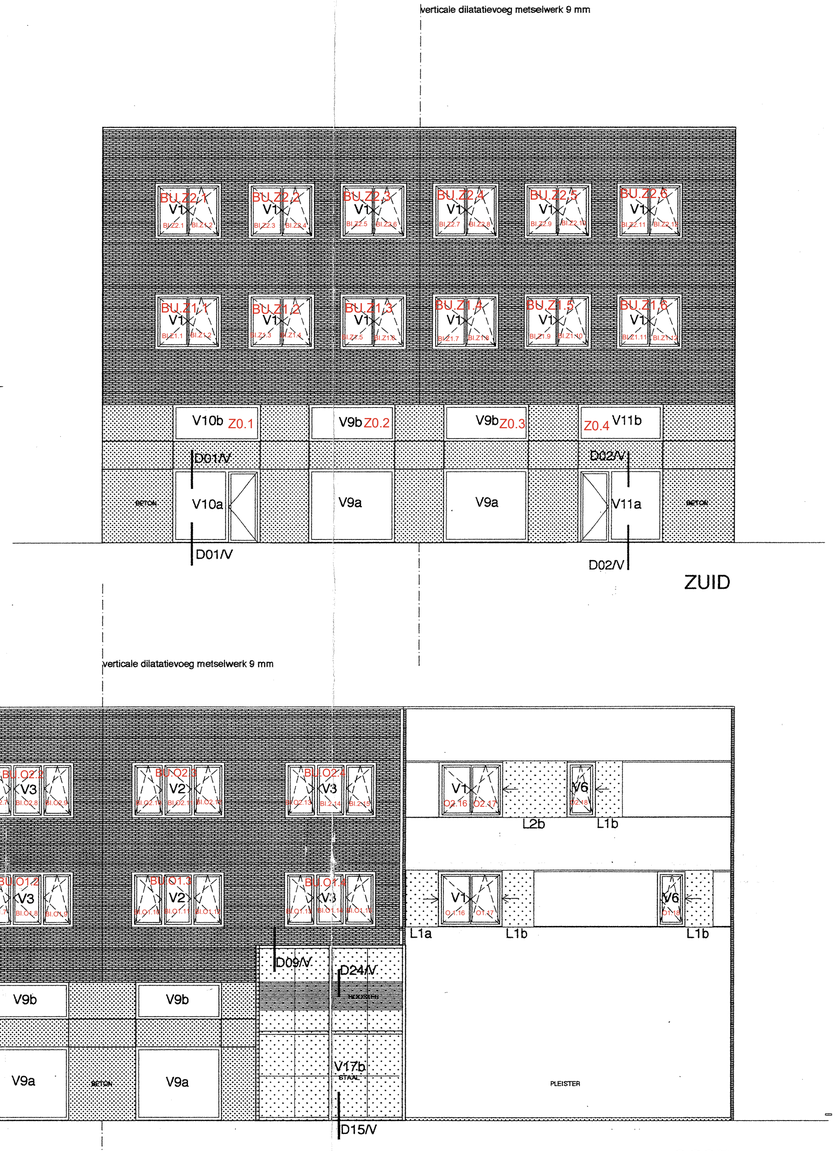

ZUID

NOORD

OOST

ESPLANADE (E)

GEVELMATERIALEN

- A. metselwerk volgens specificatie metselbaksteen, zwart geveogd
- B. gladde grijze prefab-betonpanelen
- C. witte gevelpleister, kleur in overleg met architect
- D. lichtgrijze gevelpleister, kleur in overleg met architect
- E. schrijnwerk western red cedar, onbehandeld
- F. natuurkleurig gegalvaniseerd stalen gevelbekleding
- G. natuurkleurig gegalvaniseerd stalen deuren
- H. natuurkleurig gegalvaniseerd stalen gevelluiken

Christian Kieckens architects

Stationsstraat 16
B-9300 Aalst
tel + fax
(+)32 (0)53 701.721

projekt	ligging	opdrachtgever
STUDENTENCENTRUM KUB BESTEKSTEKENING	Katholieke Universiteit Brabant Warandelaan 2 Postbus 90153 5000 LE Tilburg	HEVO Bouwmanagement Reitscheweg 1 Postbus 70501 5201 CB 's-Hertogenbosch
verantwoordelijke architect	medewerkers	datum
Christian Kieckens	Koen Drossaert	01.07.1997

plan	schaal	plannummer
gevels	1 : 100	04


wijzigingen	onderwerp	datum
RAAMAANDUIDINGEN V1 -> V17		25.06.1997
WIJZIGING RAAM V14 (WORDT IDEM V1)		25.06.1997
AANDUIDING DRAAIRICHTING RAMEN		25.06.1997

ARCHIEF
dossier 152 nr. 31

voor akkoord bij aanvang der werken


architect | aannemer | opdrachtgever

Deze tekening blijft eigendom van Christian Kieckens architects. Niets van deze tekening mag worden gekopieerd, vermenigvuldigd of uitgevoerd zonder schriftelijke toestemming van de verantwoordelijke architect.
Alle maten dienen ter plaatse te worden gecontroleerd voralleer over te gaan tot uitvoering.

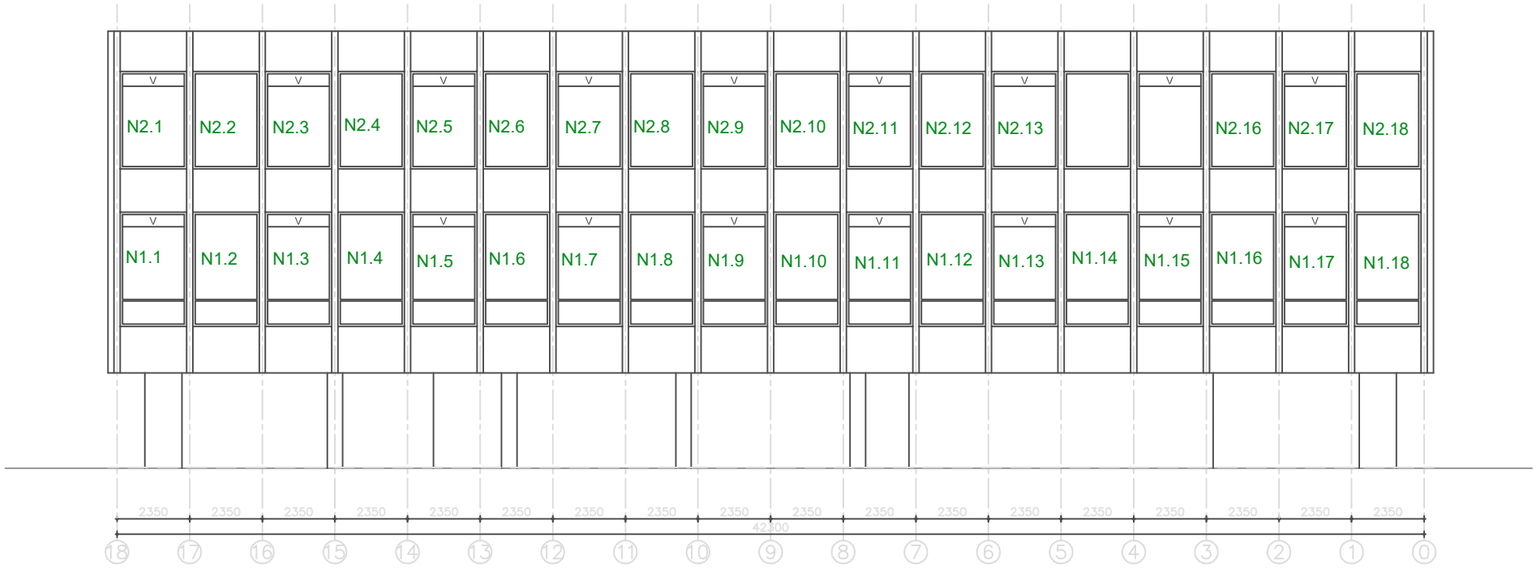

NOORDGEVEL

GOOSSENS (G)

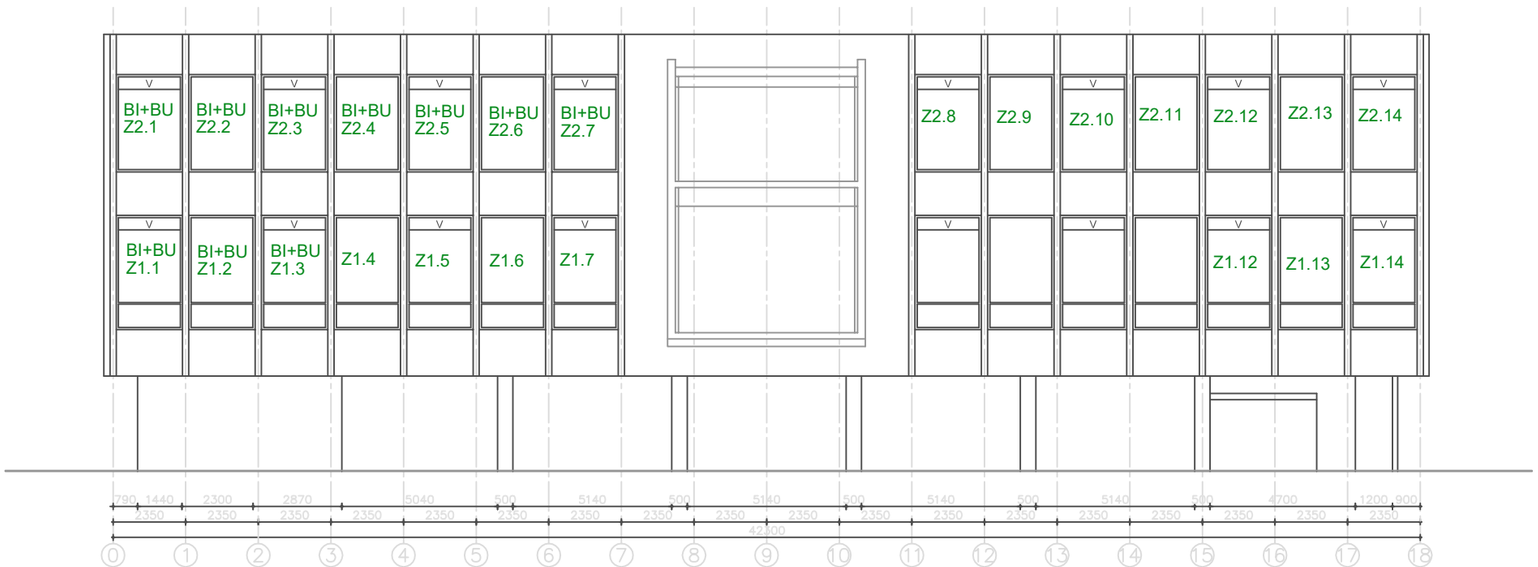

ZUIDGEVEL

RENVOOI
GEVEL


Kleur profielen: RAL 9010
Kleur ventilatieroosters: binnen RAL 9010
buiten RAL 7016
Beglazing: HR++ 8-16-*6
U 1,4
LTA 79
ZTA 63
Zonwering: opbouwprofielen RAL 9010
opbouwbak RAL 9010
doek 118 parel (= lichtgrijs uni)
Schilderwerk overig RAL 9010

Opdrachtgever: Universiteit van Tilburg		Discipline:	adviseur
		Fase:	uitvoering
Projekt: Renovatie Goossensbuilding		Wijziging:	Datum:
Omschrijving: Gevelaanzichten noord en zuid		Wijziging:	Datum:
		Wijziging:	Datum:
		Wijziging:	Datum:
Getekend:sb	Datum: 17-04-2007 Schaal: 1/100 Formaat:A1	Wijziging:	Datum:

TRAJECT Vastgoed Management
Mercurion 28 6903 PZ Zevenaar
Postbus 87 6900 AB Zevenaar
Telefoon: (0316) 296 111
Fax: (0316) 296 110


Projektnr.: 2946

Tekeningnr.: G_G-01

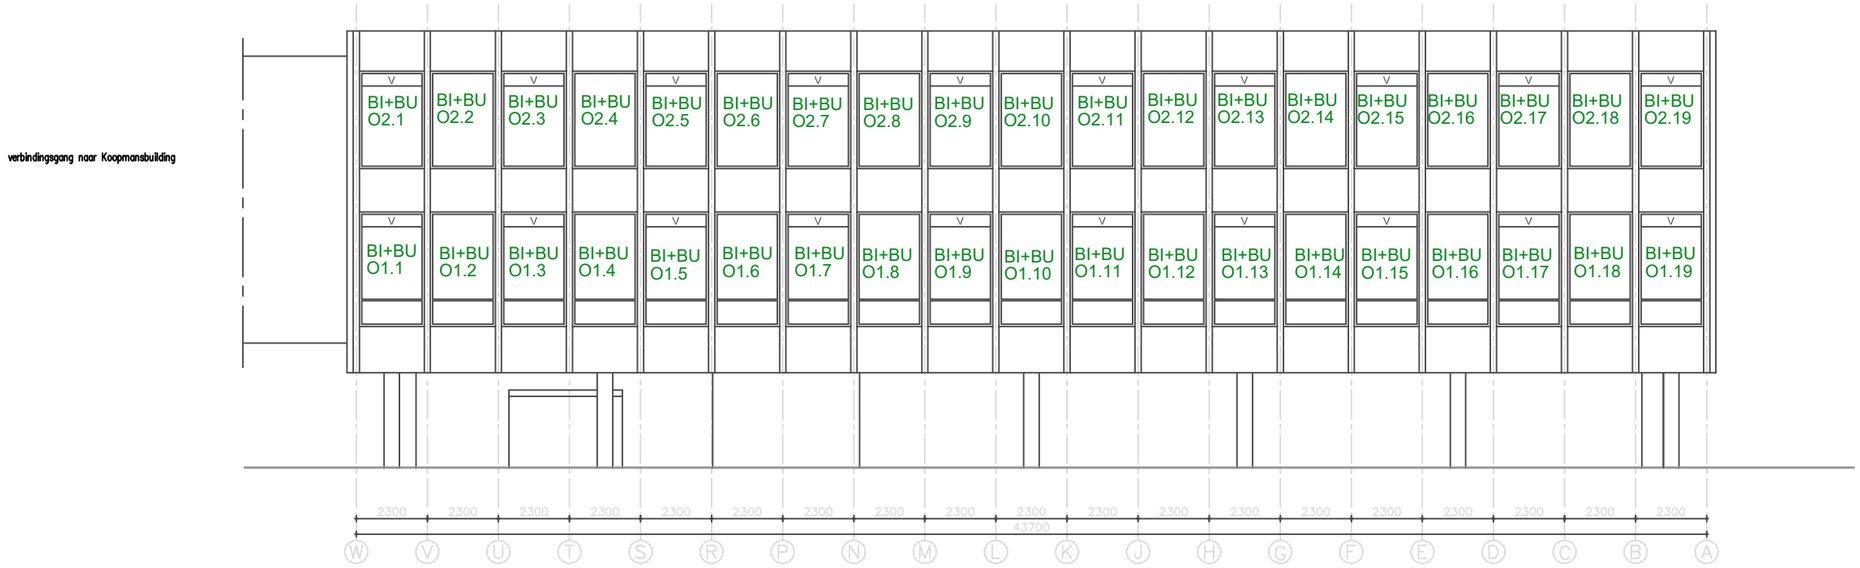

OOSTGEVEL

GOOSSENS (G)

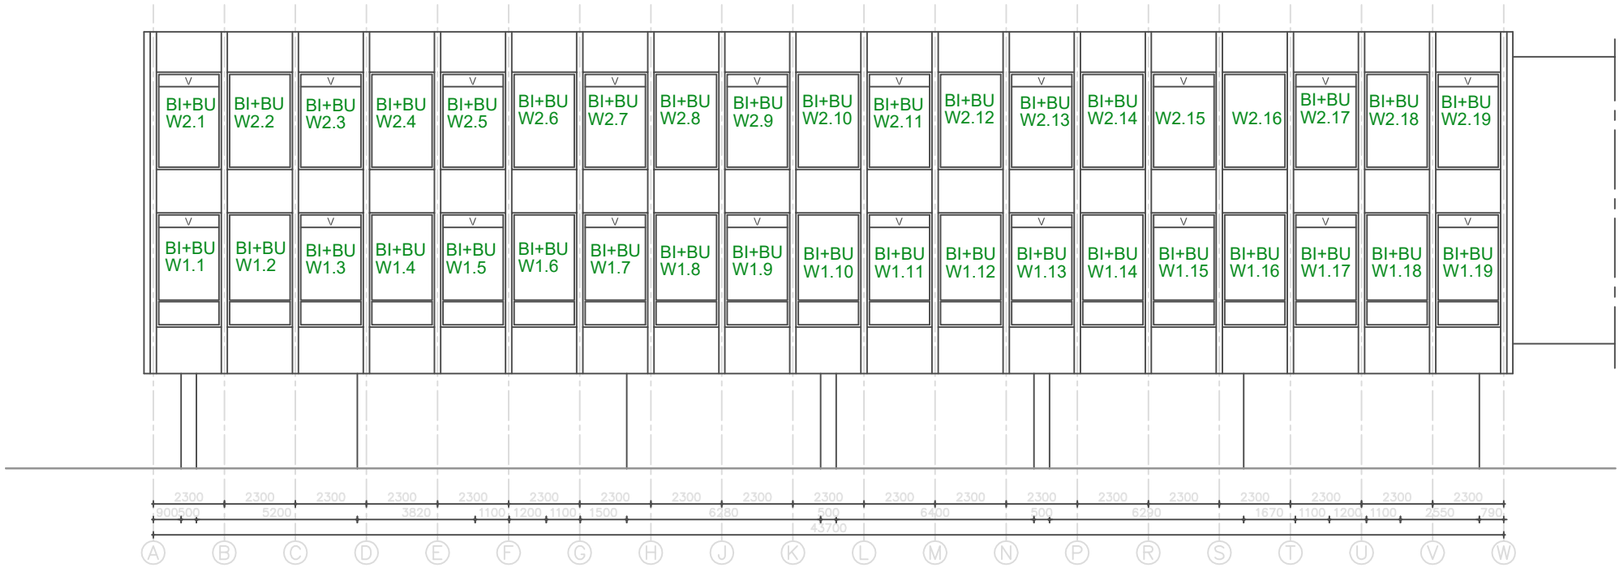

WESTGEVEL

verbindingsgang naar Koopmansbuilding

RENVOOI
GEVEL

Kleur profielen: RAL 9010
Kleur ventilatieroosters: binnen RAL 9010
buiten RAL 7016
Beglazing: HR++ 8-16-*6
U 1,4
LTA 79
ZTA 63
Zonwering: opbouwprofielen RAL 9010
opbouwbak RAL 9010
doek 118 parel (= lichtgrijs uni)
Schilderwerk overig RAL 9010


Opdrachtgever: Universiteit van Tilburg		Discipline:	adviseur
		Fase:	uitvoering
Projekt: Renovatie Goossensbuilding		Wijziging:	Datum:
Omschrijving: Gevelaanzichten oost en west		Wijziging:	Datum:
Getekend:sb	Datum: 17-04-2007 Schaal: 1/100 Formaat:A1	Wijziging:	Datum:
		Wijziging:	Datum:


TRAJECT Vastgoed Management
Mercurion 28 6903 PZ Zevenaar
Postbus 87 6900 AB Zevenaar
Telefoon: (0316) 296 111
Fax: (0316) 296 110


Projektnr.: 2946


Tekeningnr.: G_G-02

Koopmans (K)

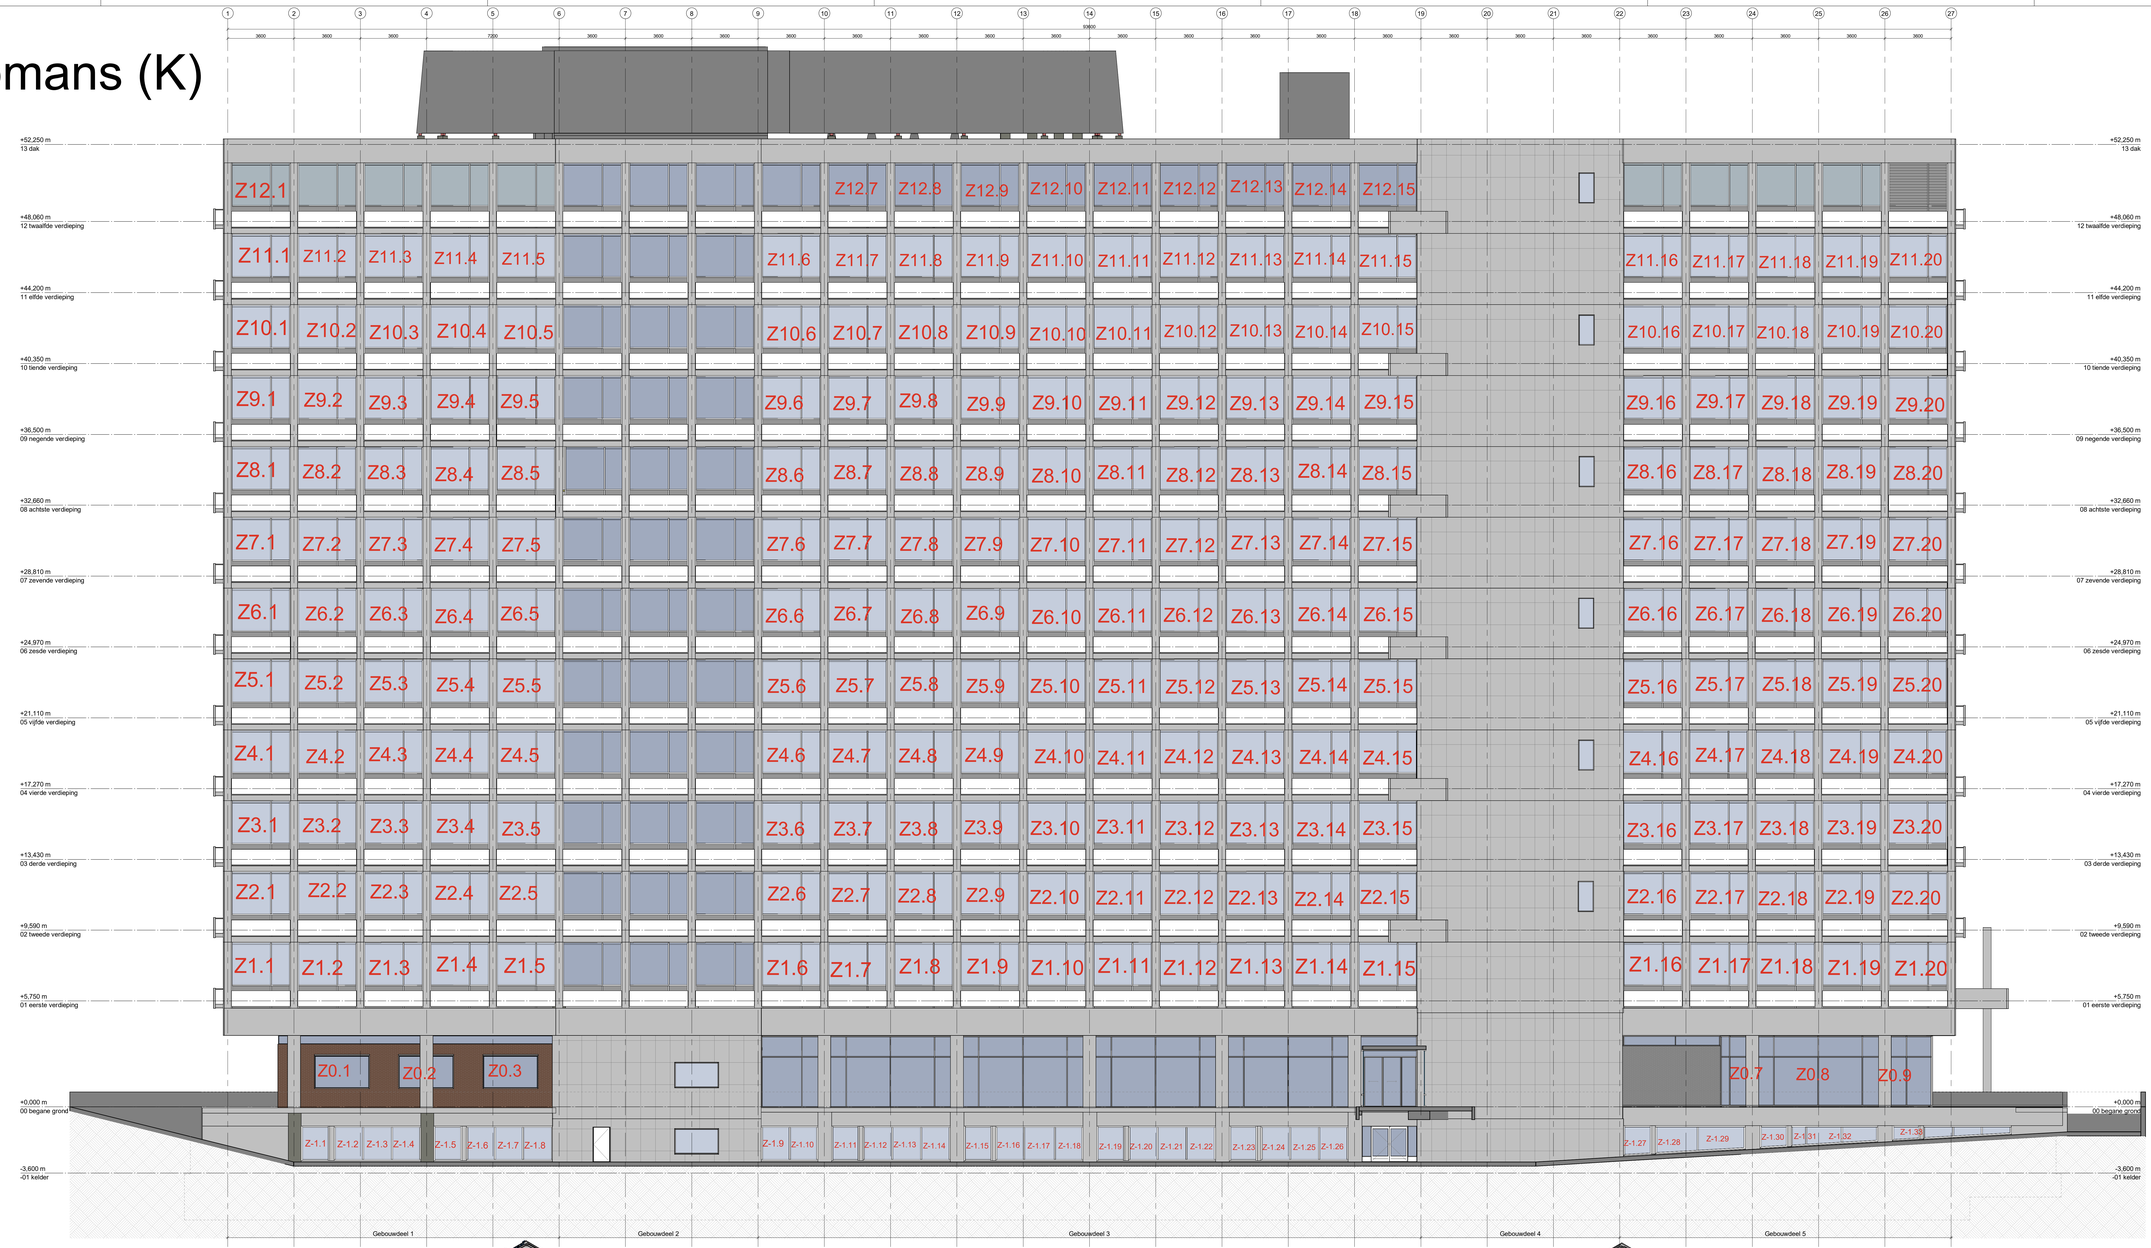

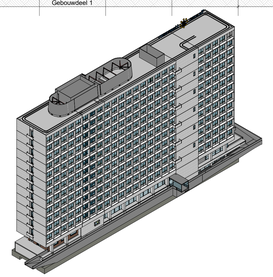

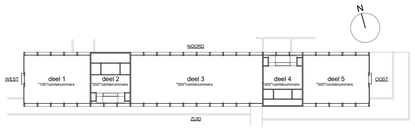

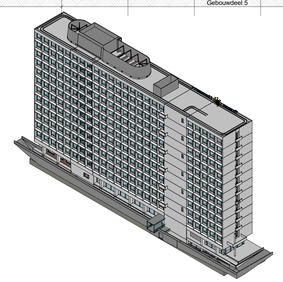


- nieuwe dubbele beglazing HR++
- bestaande beglazing
- shadowbox
- # herplaatsen bestaand glas of vervangen voor nieuw glas

Discipline	Bouwkunde		
Status	As-Built	Formaat	
Getekend		Schaal	1:100
Gezien		Datum	26-8-2022
Project	Koopmans Building Warandelaan 2		

Code	Datum	Omschrijving	Gewijzigd

Onderdeel Gevelaanzichten Zuid

Opdrachtgever Tilburg University Warandelaan 2

Tekeningnummer K-XX-B05-001


Bestandsnaam K-XX-B-00.rvt


TILBURG UNIVERSITY


Deze tekening is in beheer bij PeoplePower. Voor vragen kunt u contact opnemen via uvt@peoplepower.nl


Koopmans (K)

TILBURG UNIVERSITY

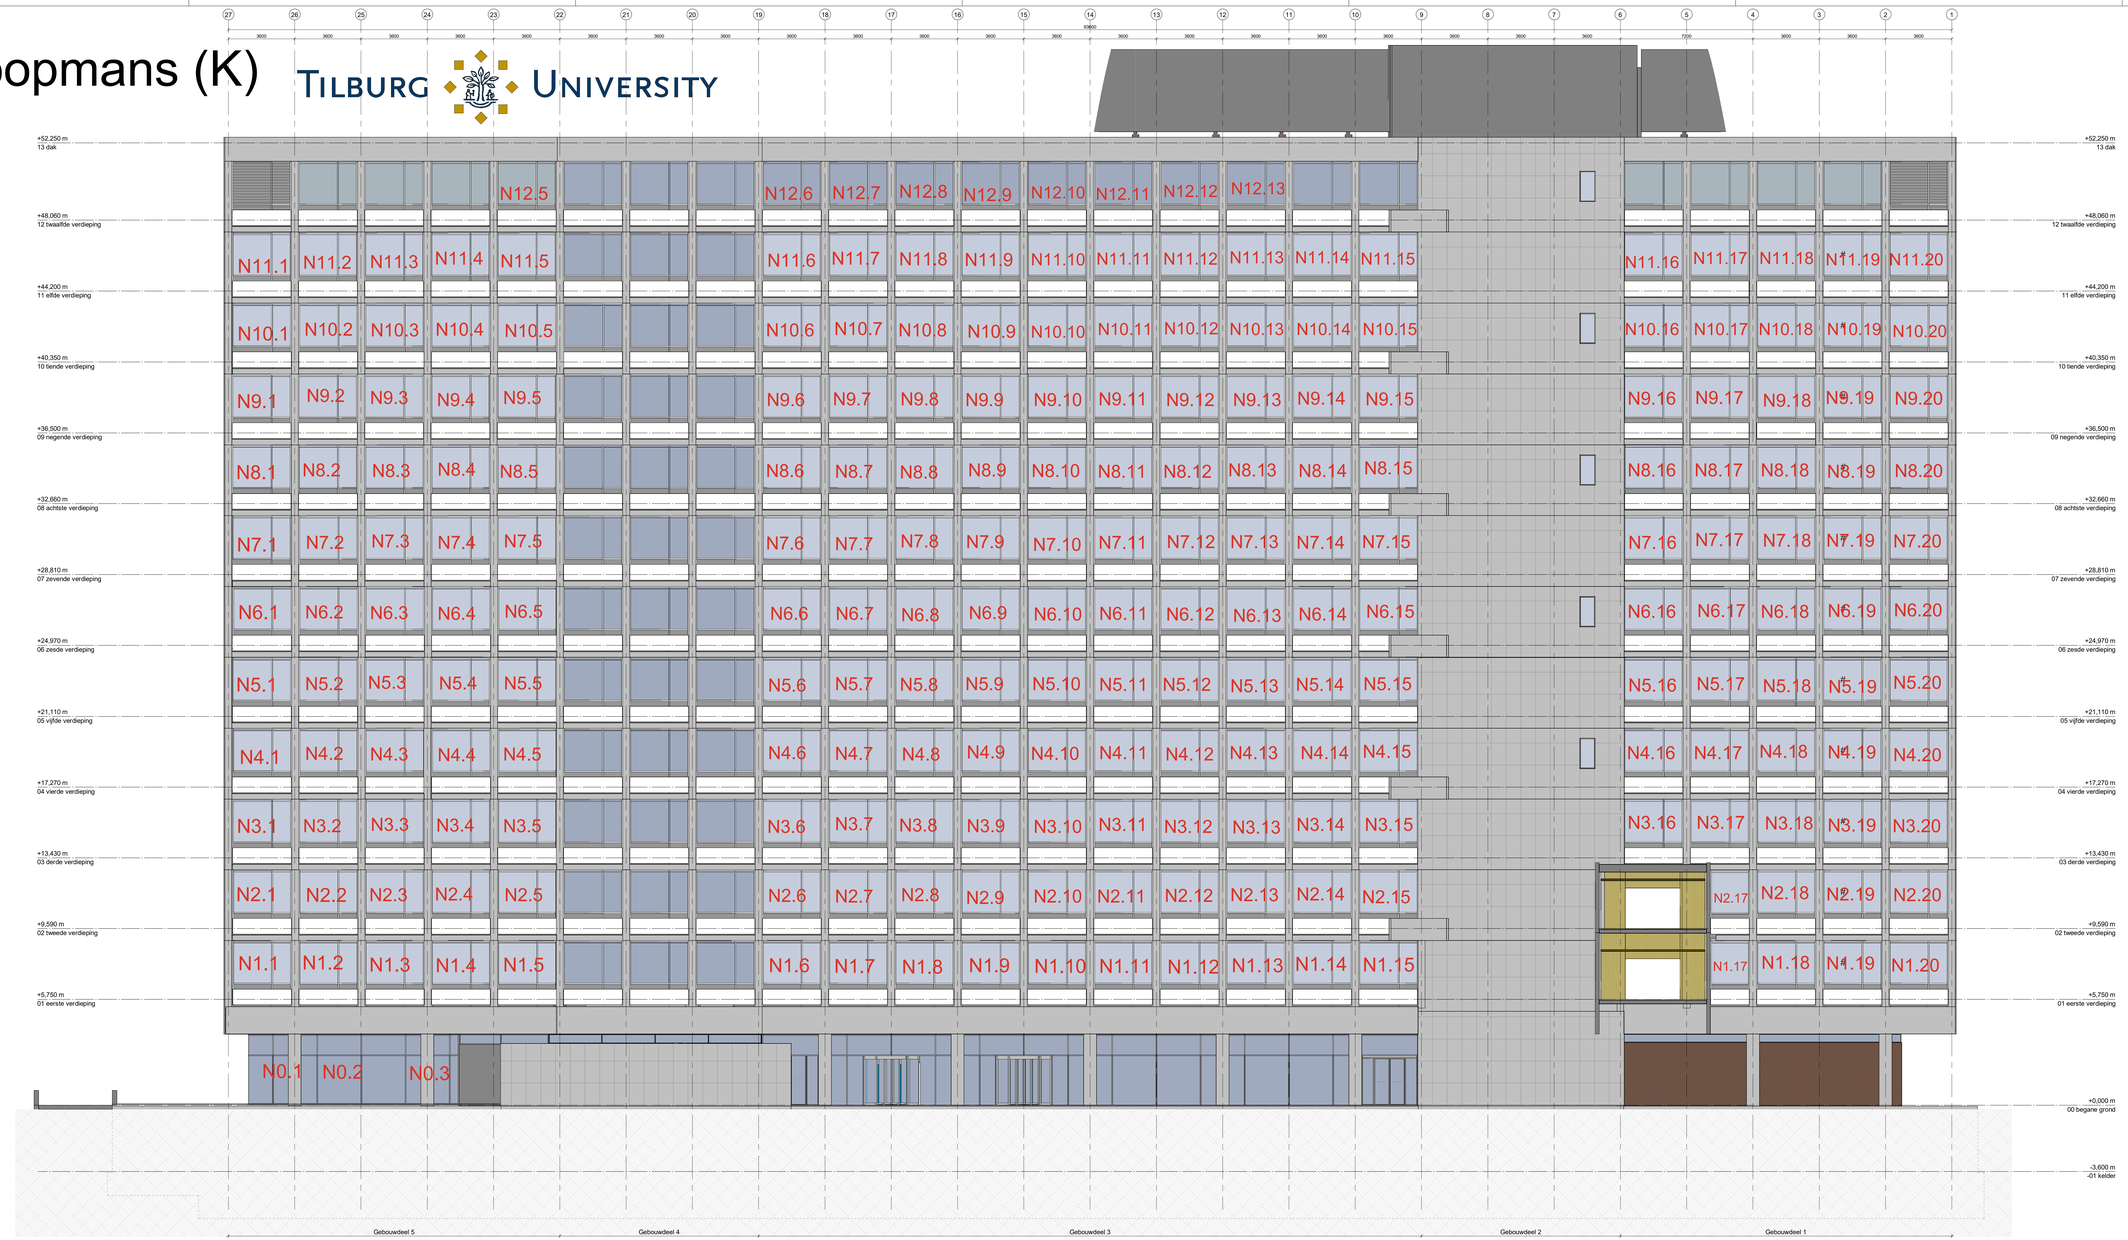

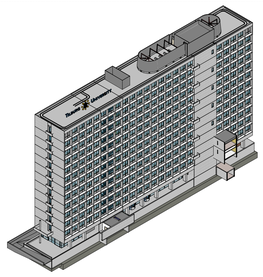

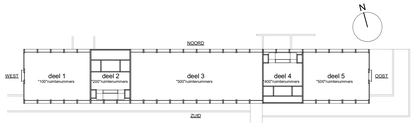

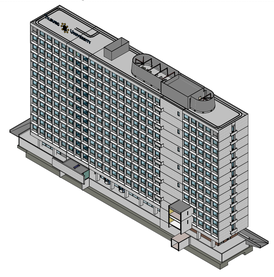


- nieuwe dubbele beglazing HR++
- bestaande beglazing
- shadowbox
- # hergebalton bestaand glas of vervangen voor nieuw glas

Discipline	Bouwkunde		
Status	As-Built	Formaat	
Getekend		Schaal	1:100
Gezien		Datum	26-8-2022
Project	Koopmans Building Warandelaan 2	Onderdeel	Gevelaanzichten Noord
		Opdrachtgever	Tilburg University Warandelaan 2

Code	Datum	Omschrijving	Gewijzigd

Tekeningnummer

K-XX-B05-002


Bestandsnaam K-XX-B-00.rvt


TILBURG UNIVERSITY


Deze tekening is in beheer bij PeoplePower. Voor vragen kunt u contact opnemen via uvt@peoplepower.nl


people power

Koopmans (K)

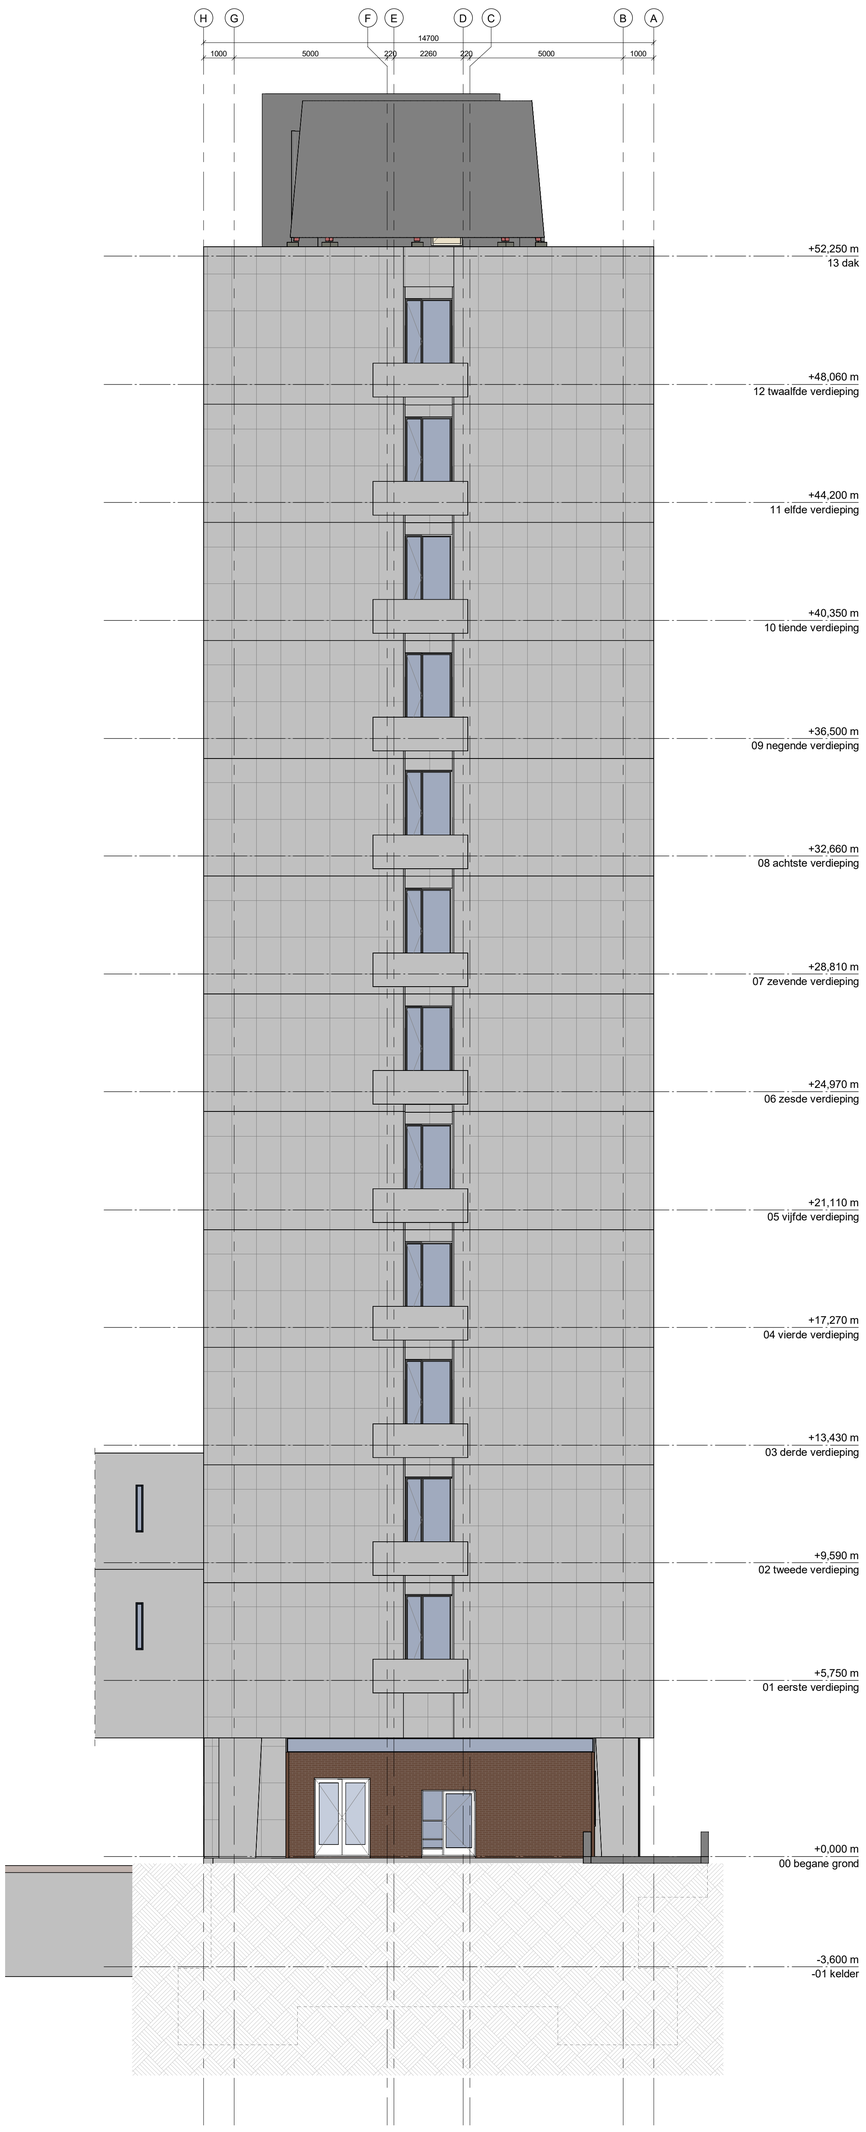

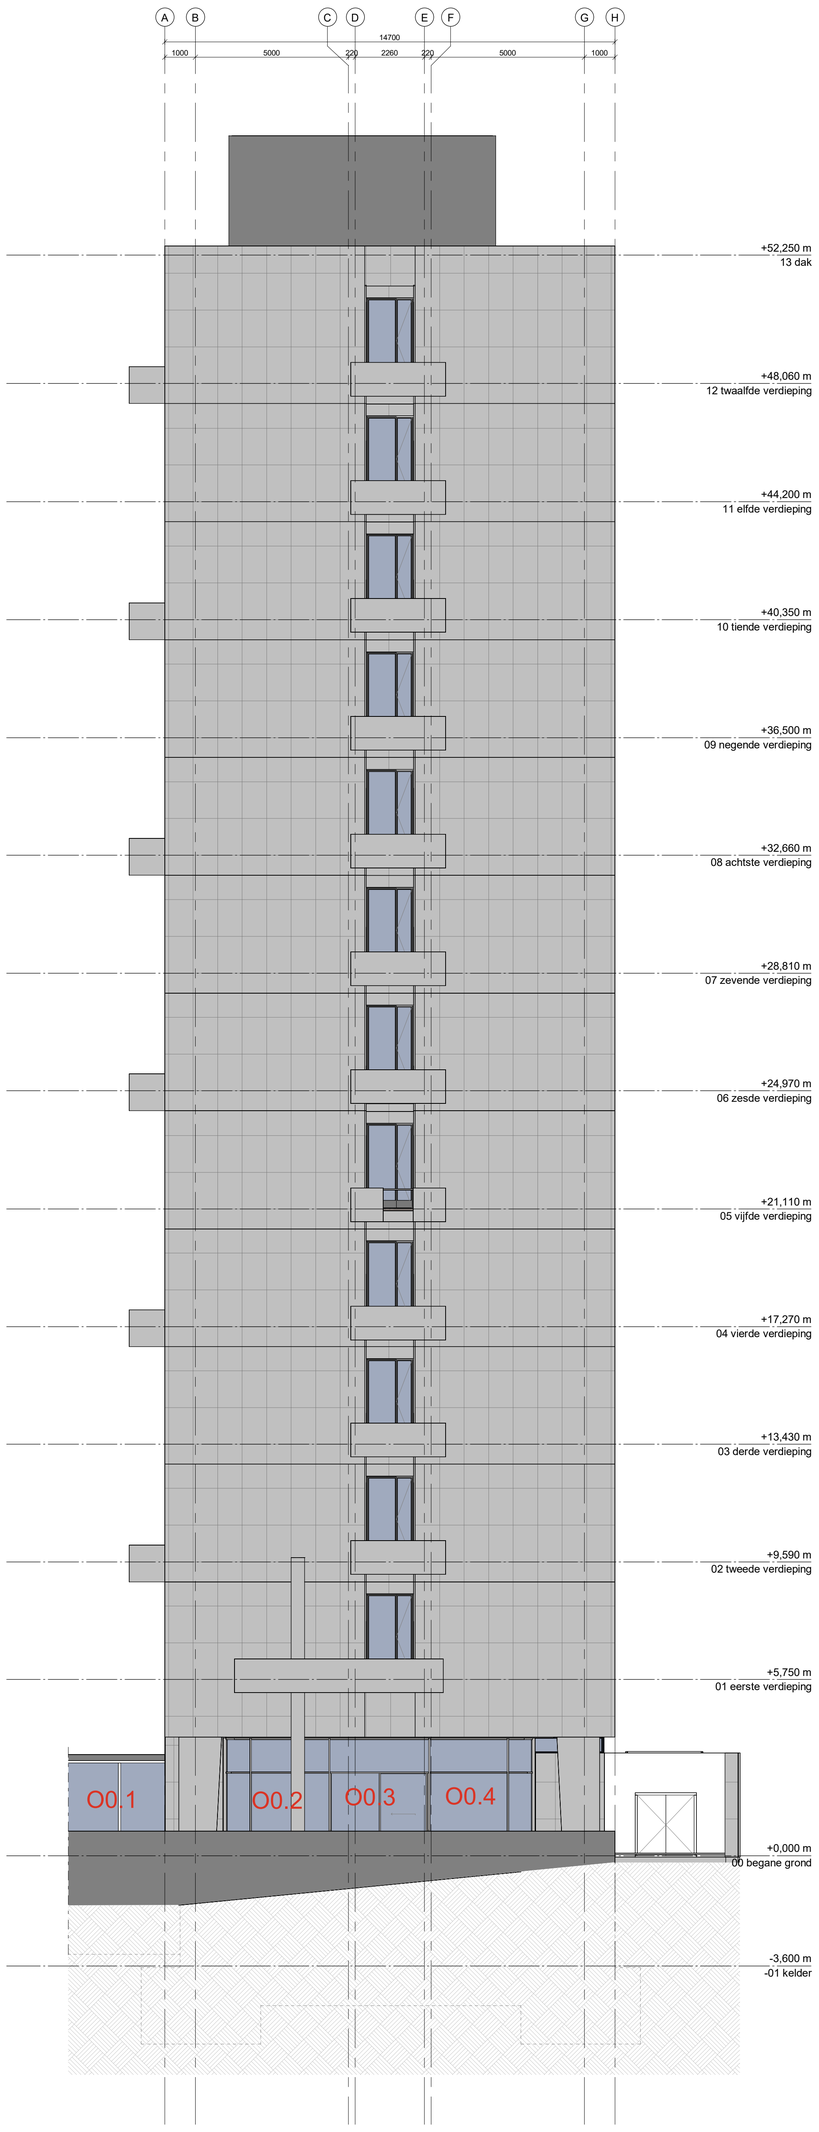


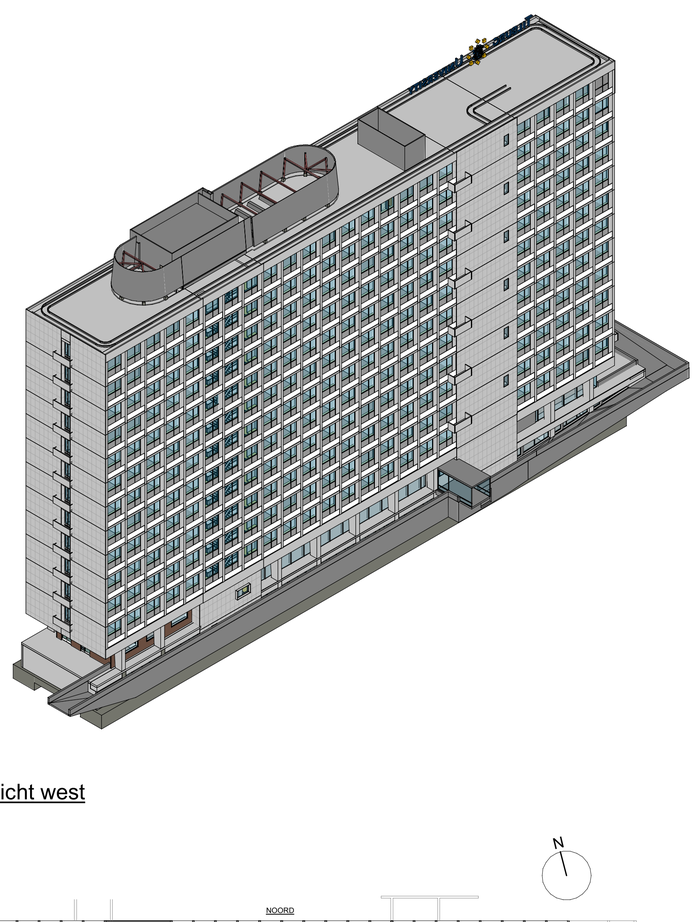

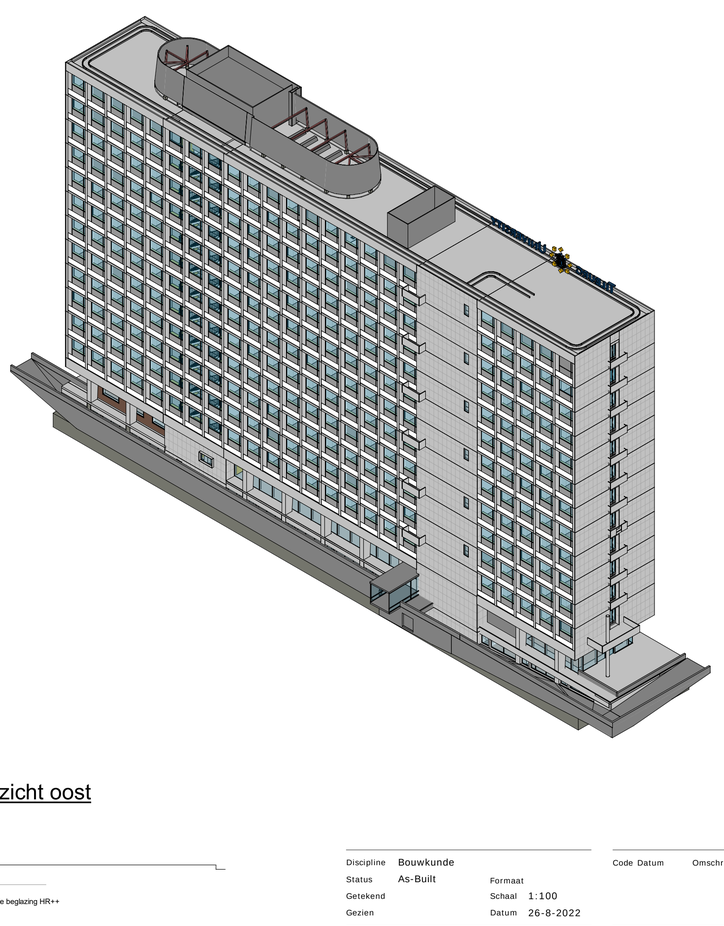

Aanzicht west

Schaal:

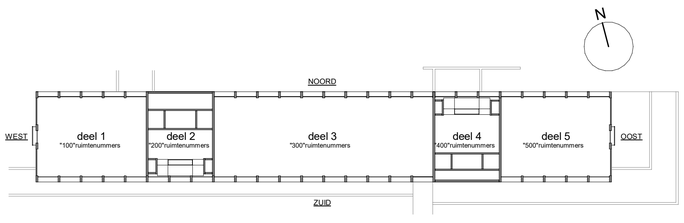

Aanzicht oost

Renvooi - gevels

- nieuwe dubbele beglazing HR++
- bestaande beglazing
- shadowbox
- # herplaatsen bestaand glas of vervangen voor nieuw glas

Discipline	Bouwkunde		
Status	As-Built	Formaat	
Getekend		Schaal	1:100
Gezien		Datum	26-8-2022
Project	Koopmans Building Warandelaan 2		

Code	Datum	Omschrijving	Gewijzigd

Onderdeel: Gevelaanzichten West & Oost

Opdrachtgever: Tilburg University Warandelaan 2


Tekeningnummer

K-XX-B05-003


Bestandsnaam K-XX-B-00.rvt

Deze tekening is in beheer bij PeoplePower. Voor vragen kunt u contact opnemen via uvt@peoplepower.nl


Library (L)

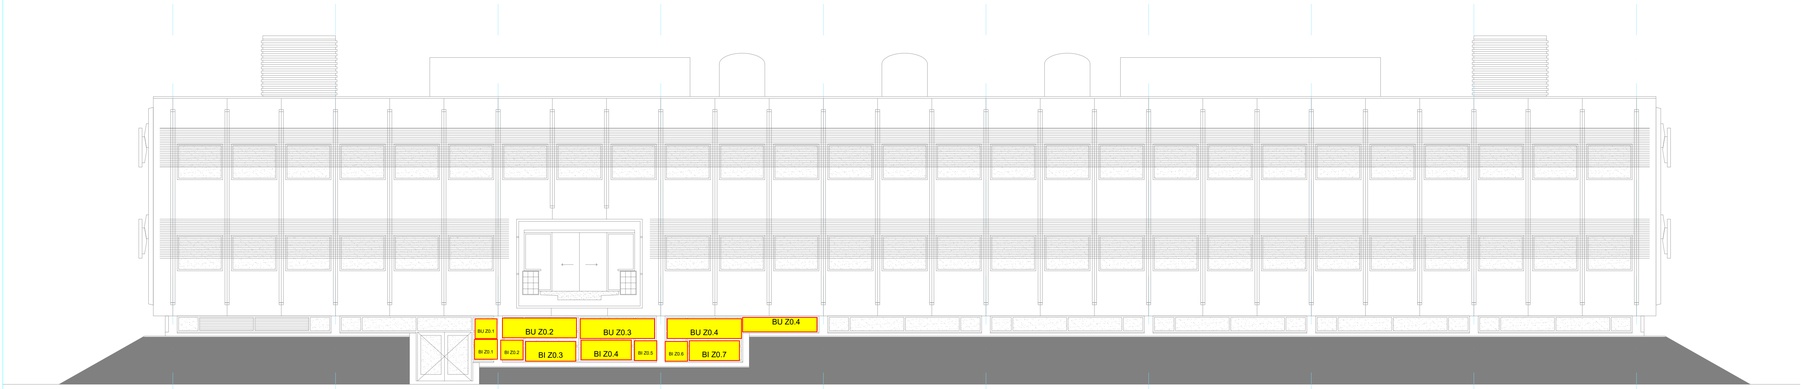


Zuidgevel 1 2 3 4 5 6 7 8 9 10

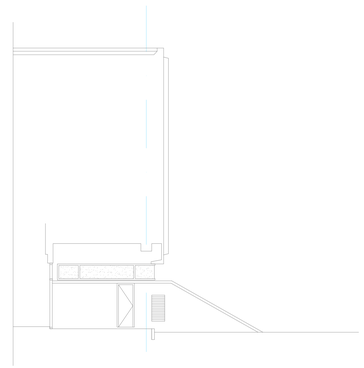


Drs. C 10

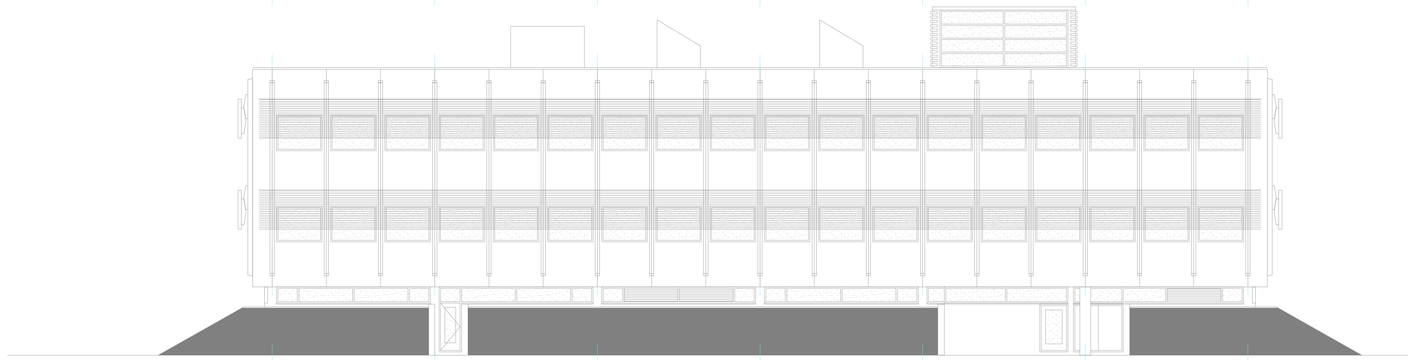


Oostgevel G F E D C drs. D B drs. C A

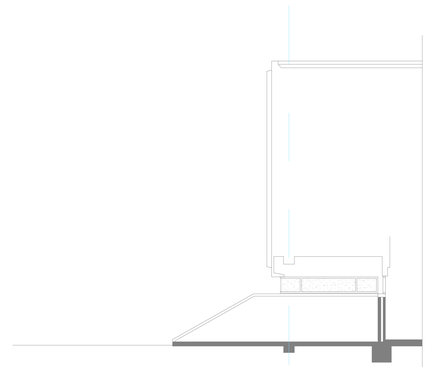


Drs. F 1

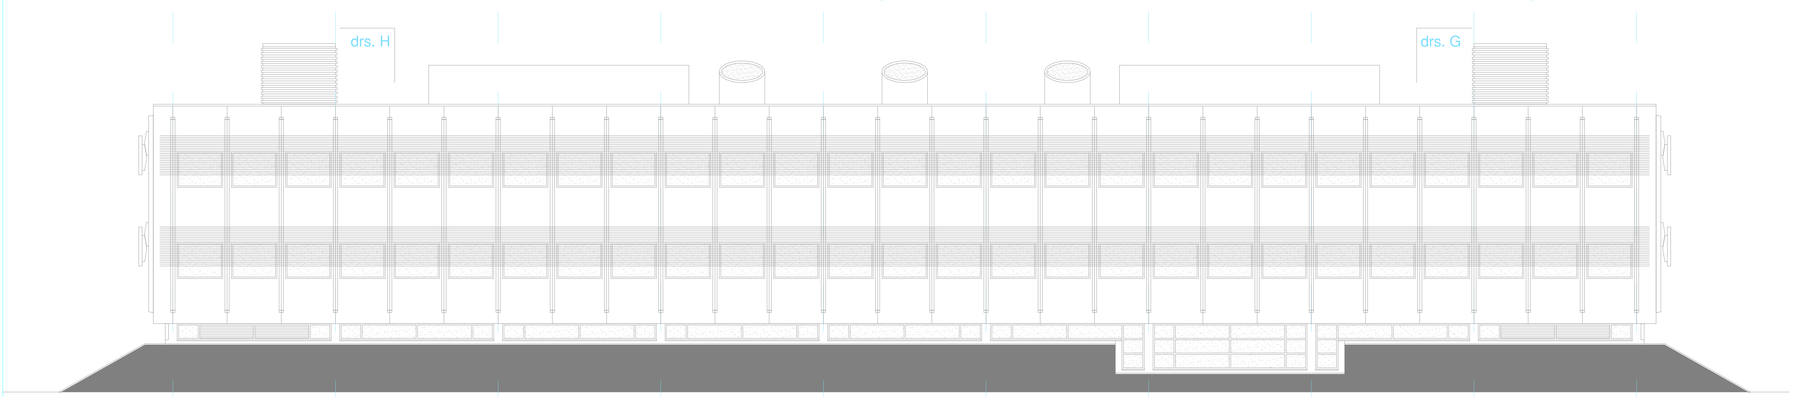


Noordgevel 10 9 8 7 6 5 4 3 2 1

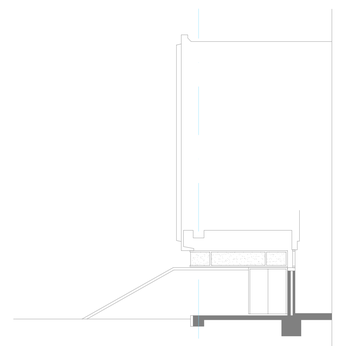


Drs. D 10

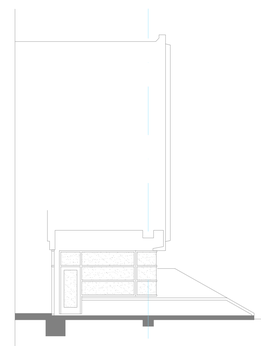


Drs. E 1

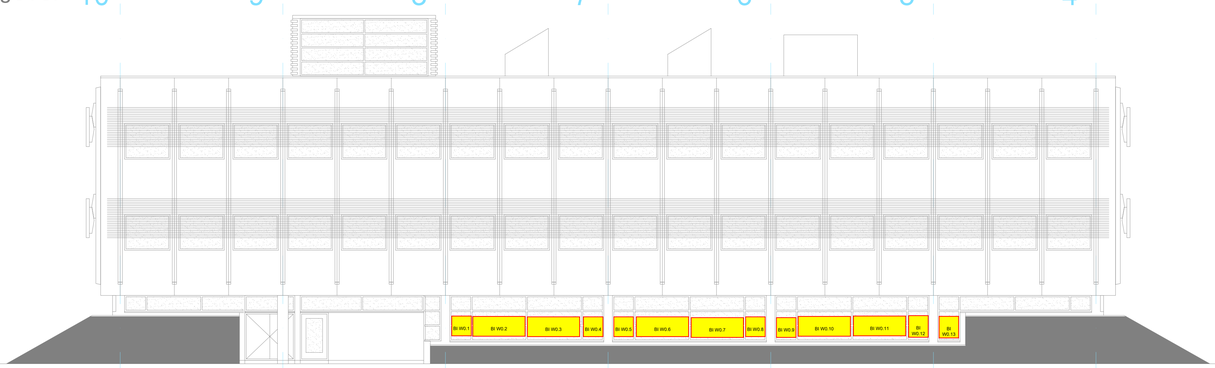


Westgevel A drs. F B drs. E C D E F G

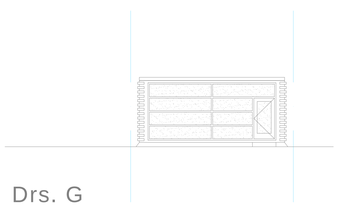

Drs. G C B

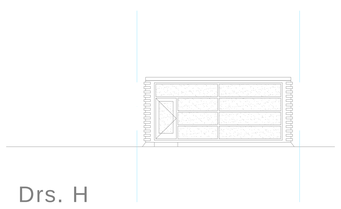


Drs. H B C

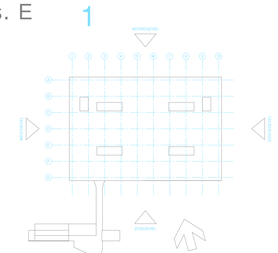

Bouwaanvraag

getekend: PMA gezien: BRS/TMG datum: 30-3-90	gewijzigd:	
project:	Library Building Warandelaan 2	formaat: A0 schaal: 1:100
onderdeel:	Bestektekeningen gevels	file: L-XX-B05.dwg xref:
opdrachtgever:	Tilburg University Warandelaan 2	TILBURG UNIVERSITY

Marga Klompé (MK)

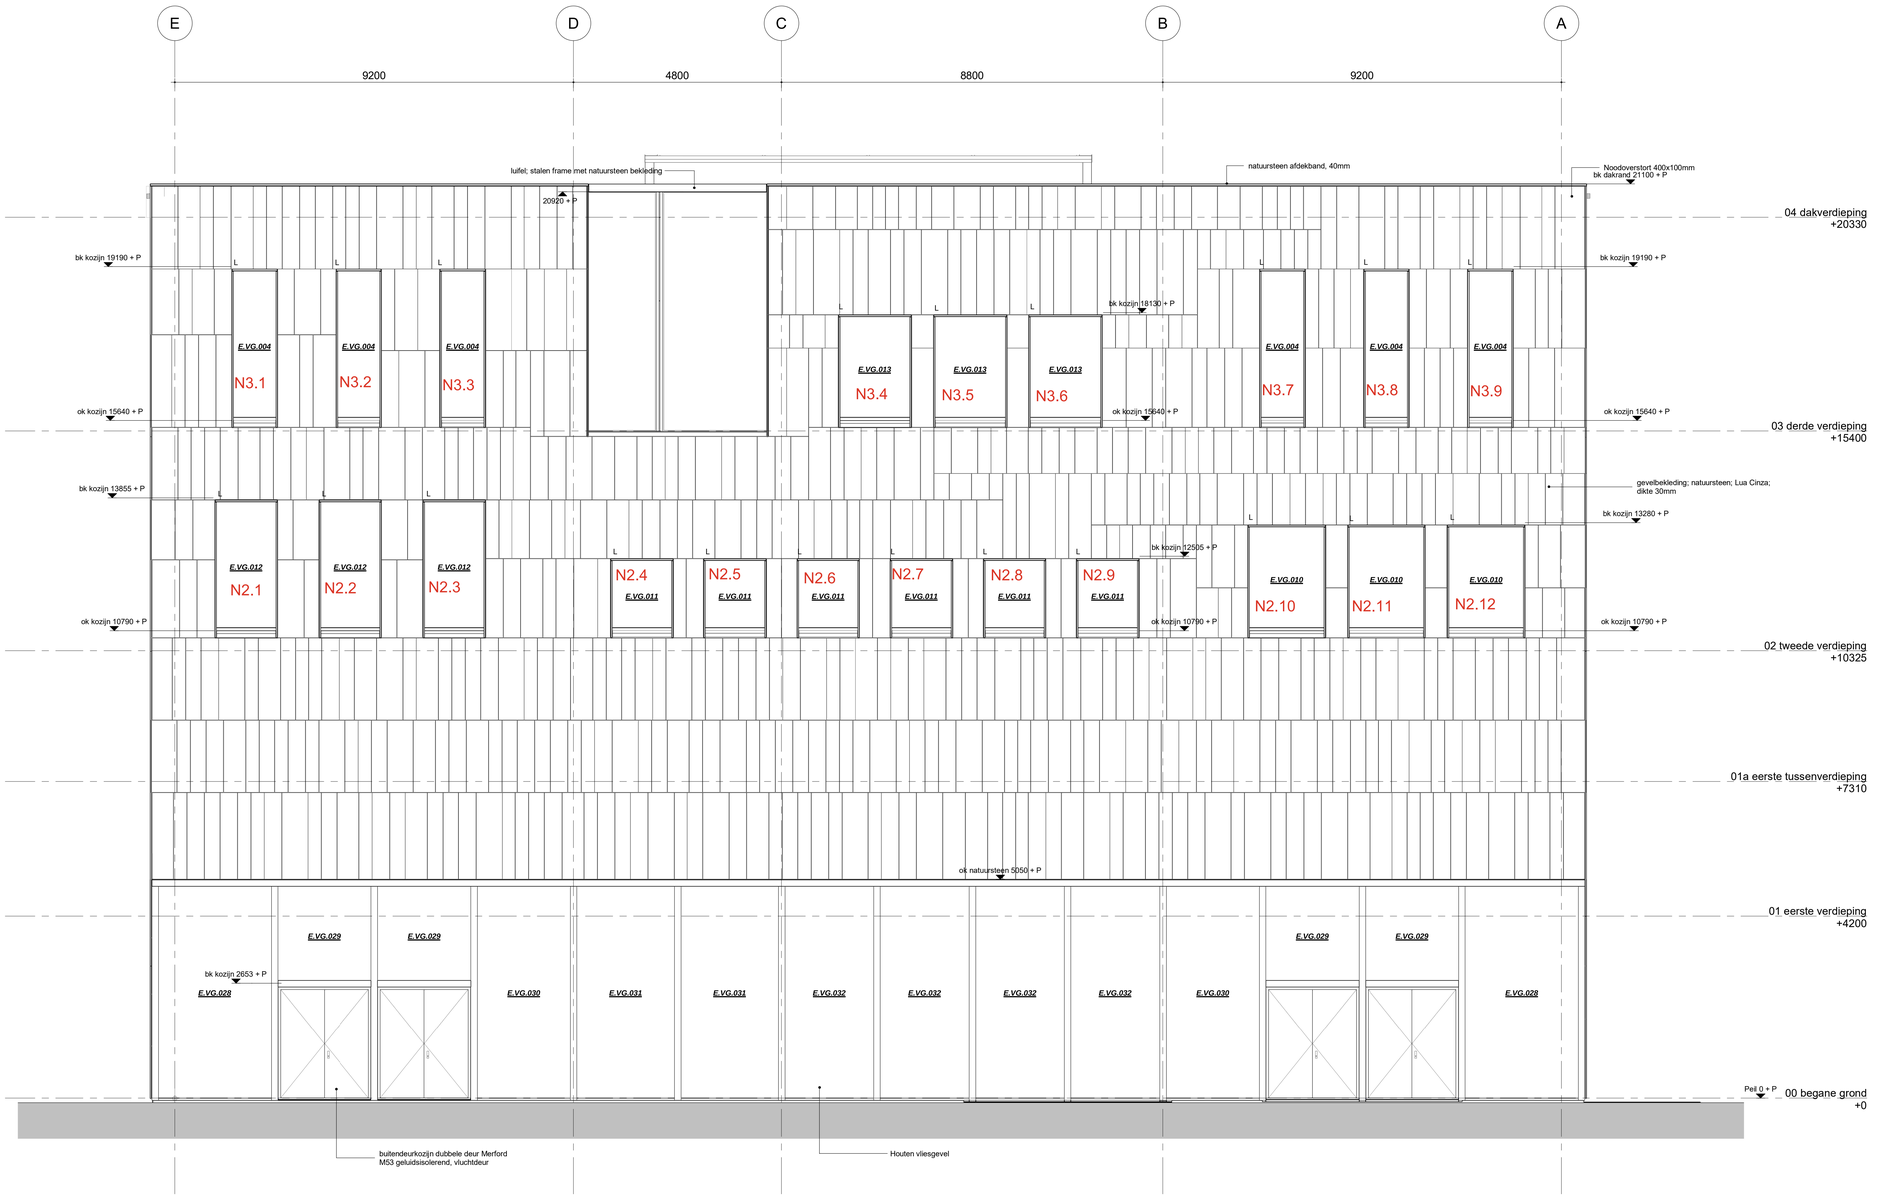

RENVOOI

Algemeen

- inbraakwerendheid begane grond WK2

Uitgangspunten beglazing

- geluidwering gevels (Noord, Oost, West) Rw(C;Ctr) ≥ 49 dB
- geluidwering gevels (Zuid) Rw(C;Ctr) ≥ 34 dB
- U glas = 0,7 W/m²K (triple glas)
- U deur = 1,65 W/m²K (deur en kozijn)
- ZTA glas-waarde = 0,40
- ZTA zonwering-waarde = 0,12
-

Beglazing

- Beglazing voldoet aan eisen van o.a. brandwerendheid, akoestiek, termische isolatie doorvalveiligheid, letselbeperkendheid volgens NEN3569 en NEN6702

30 min. brandwerendheid EW,
tenzij anders aan gegeven

gehard glas i.v.m. dichte achterwand

Kozijnen

WK (2)	Weerstandsklasse (nr)
Z	Zonwering (ingebouwd)
L	Lichtwering (ingebouw)

Uitleg kozijnmerken:

E.DD.001.L

E	Exterieur of Interieur
DD	Dubbele Deur / Enkele Deur / Taats Deur
001	Volgnummer; 001-100 houten kozijnen; 100-200 stalen kozijnen
L	Linksdraaiend / Rechtsdraaiend

wijz.	datum	omschrijving wijziging	getekend	gecontroleerd
0	19-01-2024	as-built tekening	TCa	FHe

project
Tilburg Universiteit Nieuwbouw 2

adres
Warandelaan 2
5037 AB Tilburg

projectnr
9394


omschrijving
Gevels
Noordgevel

tekening nr	schaal	wijziging	fase	status	formaat
B-UO-303	1:50	0	UO	definitief	A0

bam
BAM Advies & Engineering
Runnenburg 12
Postbus 54
3980 CB Bunnik
030-6569933
K392108

Revit bestandsnaam : TIU-B-BWK-B.rvt

Marga Klompé (MK)

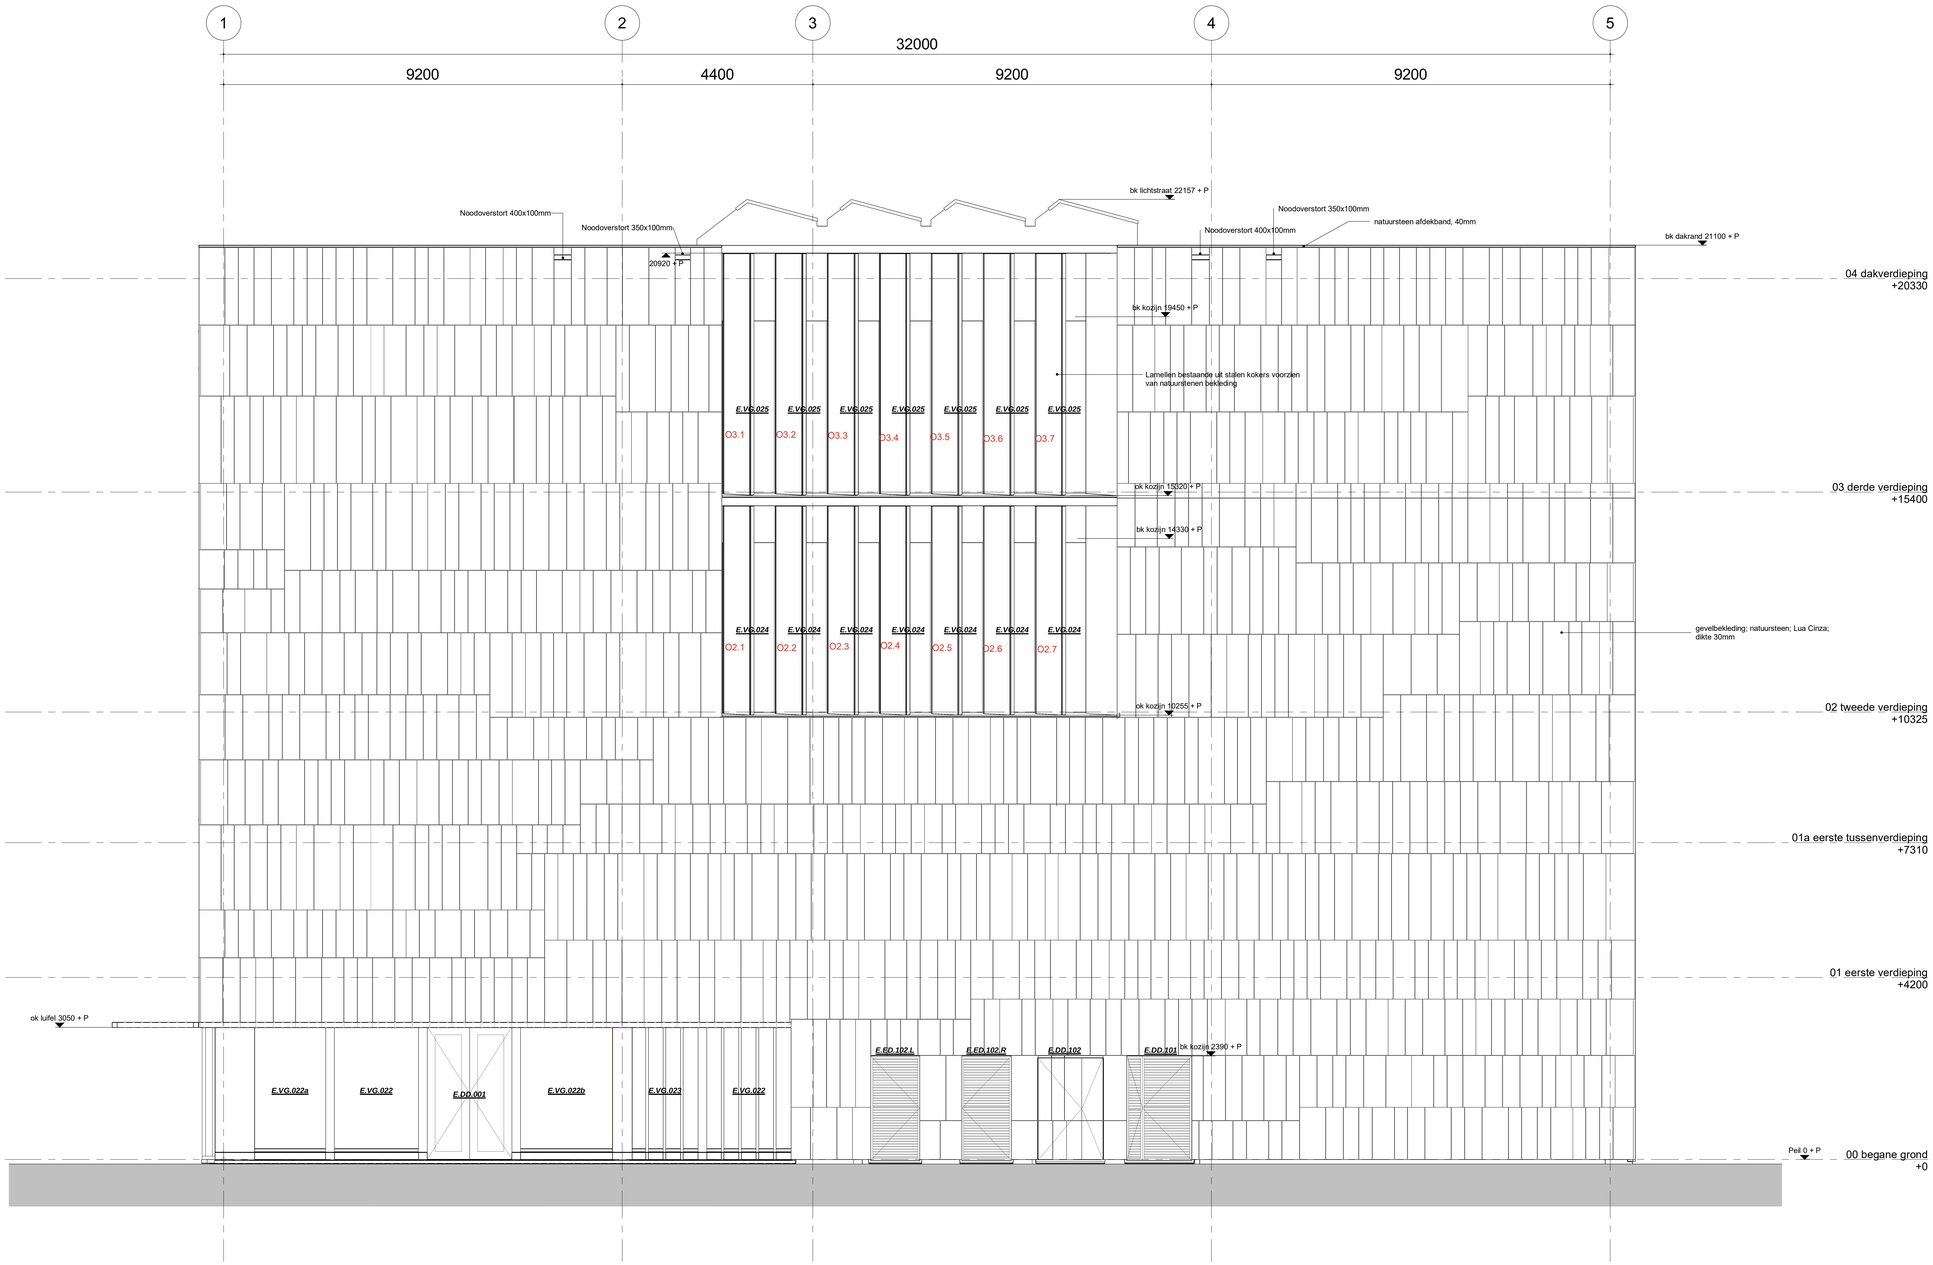

RENVOOI

Algemeen

- inbraakwerendheid begane grond WK2

Uitgangspunten beglazing

- geluidwering gevels (Noord, Oost, West) Rw(C;Ctr) ≥ 49 dB
- geluidwering gevels (Zuid) Rw(C;Ctr) ≥ 34 dB
- U glas = 0,7 W/m²K (triple glas)
- U deur = 1,65 W/m²K (deur en kozijn)
- ZTA glas-waarde = 0,40
- ZTA zonwering-waarde = 0,12
-

Beglazing

- Beglazing voldoet aan eisen van o.a. brandwerendheid, akoestiek, termische isolatie doorvalveiligheid, letselbeperkendheid volgens NEN3569 en NEN6702

✳ 30 min. brandwerendheid EW,
tenzij anders aan gegeven

☐ gehard glas i.v.m. dichte achterwand

Kozijnen

WK (2) Weerstandsklasse (nr)

Z Zonwering (ingebouwd)
L Lichtwering (ingebouw)

Uitleg kozijnmerken:

E.DD.001.L

E Exterieur of Interieur
DD Dubbele Deur / Enkele Deur / Taats Deur
001 Volgnummer; 001-100 houten kozijnen; 100-200 stalen kozijnen
L Linksdraaiend / Rechtsdraaiend

wijz.	datum	omschrijving wijziging	getekend	gecontroleerd
0	19-01-2024	as-built tekening	TCa	FHe

project
Tilburg Universiteit Nieuwbouw 2

adres
Warandelaan 2
5037 AB Tilburg

projectnr
9394

omschrijving
Gevels
Oostgevel

tekening nr
B-UO-302

schaal 1:50 | wijziging 0 | fase UO | status definitief | formaat A0

bam
BAM Advies & Engineering
Runnenburg 12
Postbus 54
3990 CB Bunnik
030-6569933
K392108

Revit bestandsnaam : TIU-B-BWK-B.rvt

Marga Klompé (MK)



RENVOOI

Algemeen

- inbraakwerendheid begane grond WK2

Uitgangspunten beglazing

- geluidwering gevels (Noord, Oost, West) Rw(C;Ctr) ≥ 49 dB
- geluidwering gevels (Zuid) Rw(C;Ctr) ≥ 34 dB
- U glas = 0,7 W/m²K (triple glas)
- U deur = 1,65 W/m²K (deur en kozijn)
- ZTA glas-waarde = 0,40
- ZTA zonwering-waarde = 0,12
-

Beglazing

- Beglazing voldoet aan eisen van o.a. brandwerendheid, akoestiek, termische isolatie doorvalveiligheid, letselbeperkendheid volgens NEN3569 en NEN6702

✳ 30 min. brandwerendheid EW, tenzij anders aan gegeven

☐ gehard glas i.v.m. dichte achterwand

Kozijnen

WK (2) Weerstandsklasse (nr)

Z Zonwering (ingebouwd)
L Lichtwering (ingebouw)

Uitleg kozijnmerken:

E.DD.001.L

E Exterieur of Interieur
DD Dubbele Deur / Enkele Deur / Taats Deur
001 Volgnummer; 001-100 houten kozijnen; 100-200 stalen kozijnen
L Linksdraaiend / Rechtsdraaiend

wijz.	datum	omschrijving wijziging	getekend	gecontroleerd
0	19-01-2024	as-built tekening	TCa	FHe

project: Tilburg Universiteit Nieuwbouw 2
adres: Warandelaan 2, 5037 AB Tilburg
project nr: 9394

omschrijving: Gevels Zuidgevel

tekening nr	schaal	wijziging	fase	status	formaat
B-UO-300	1:50	0	UO	definitief	A0

bam
BAM Advies & Engineering
Runnenburg 12
Postbus 54
3990 CB Bunnik
030-6598933
K392108

Revit bestandsnaam : TIU-B-BWK-B.rvt

Montesquieu (M)




getekend:	wlr	gewijzigd: A 23-11-10	TvB/Worksphere	D 8-1-18	DEVHop
gezien:	tms	B 2-12-10	TvB/Worksphere	E 4-6-18	FrOo/Strukton
datum:	1-6-09	C 3-2-15	TvB/Strukton		

project:	Montesquieu Building Professor Cobbenhagenlaan 221	formaat:	A0
		schaal:	1:100
onderdeel:	Zonnewering Begane grond	file:	M-00-E11.dwg
		xref:	
opdrachtgever:	Tilburg University Warandelaan 2	TILBURG UNIVERSITY	

AUTEURSRECHTEN VOORBEHOUDEN OVEREENKOMSTIG DE WET MAATVOERINGEN IN HET WERK CONTROLEREN AAN DEZE TEKENING ZIJN GEEN RECHTEN TE ONTLENEN


Montesquieu (M)

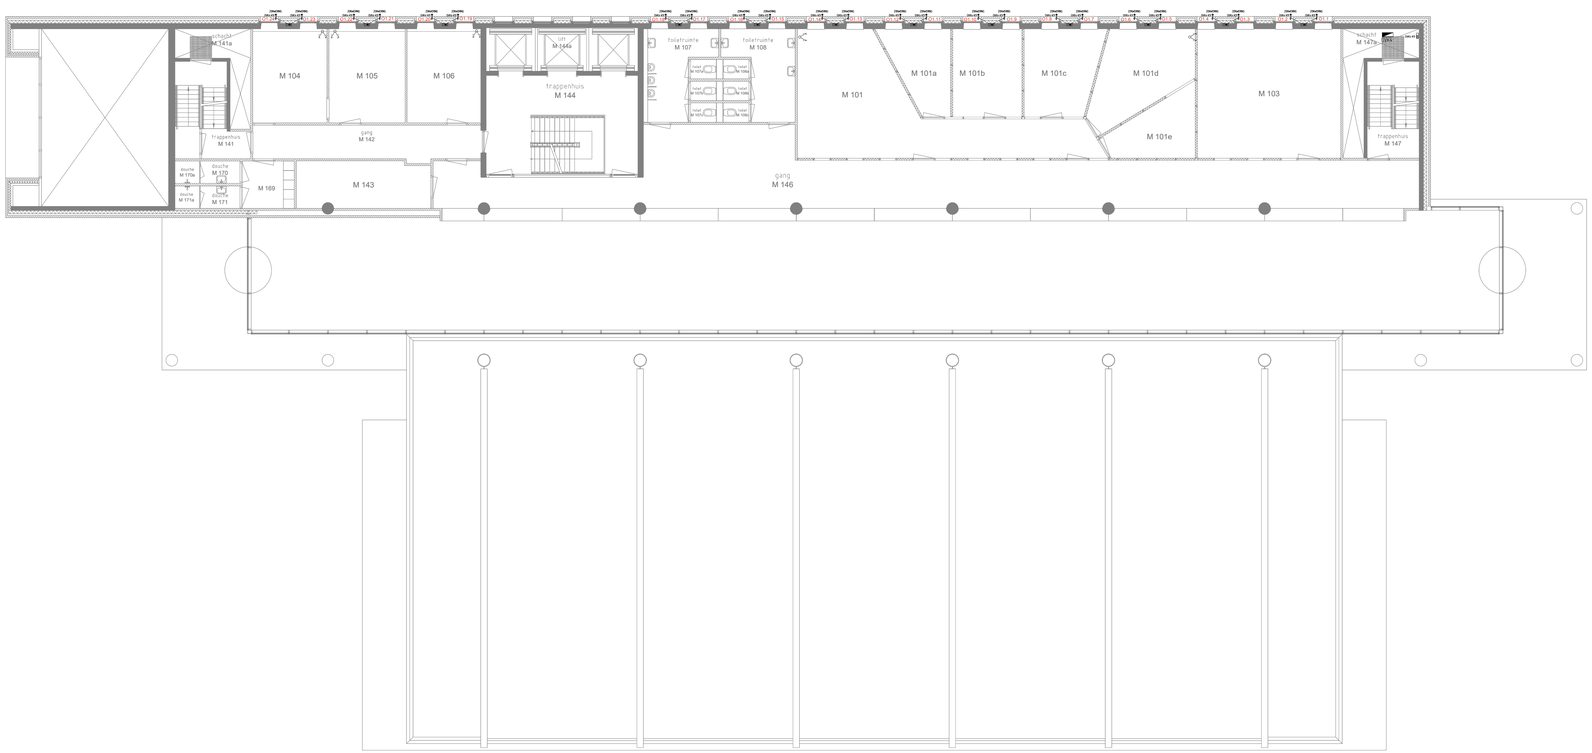

getekend: wlr gecken: tms datum: 1-6-09	gewijzigd:		
project:	Montesquieu Building Professor Cobbenhagenlaan 221	formaat: A0 schaal: 1:100	
onderdeel:	Zonnewering 1e Verdieping	file: M-01-tE11.dwg xref:	
opdrachtgever:	Tilburg University Warandelaan 2	TILBURG UNIVERSITY	

AUTEURSRECHTEN VOORBEHOUDEN OVEREENKOMSTIG DE WET MAATVOERINGEN IN HET WERK CONTROLEREN AAN DEZE TEKENING ZIJN GEEN RECHTEN TE ONTLENEN

Montesquieu (M)

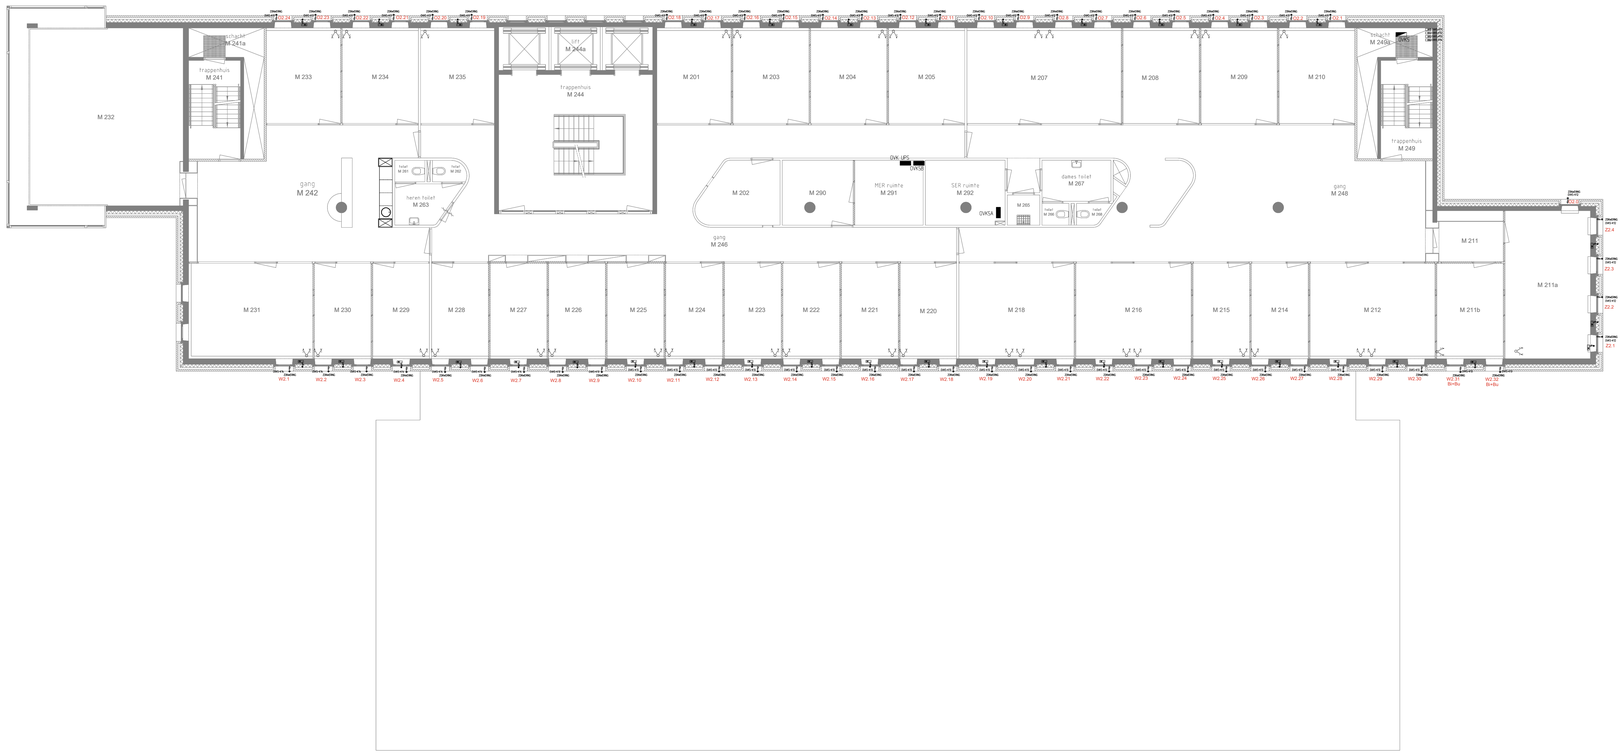

getekend:	wlr	gewijzigd: A 8-1-18	DEV/Hop
gezien:	tms		
datum:	1-6-09		
project:	Montesquieu Building Professor Cobbenhagenlaan 221	formaat:	A0
		schaal:	1:100
onderdeel:	Zonnewering 2e Verdieping	file:	M-02-IE11.dwg
		xref:	
opdrachtgever:	Tilburg University Warandelaan 2		

AUTEURSRECHTEN VOORBEHOUDEN OVEREENKOMSTIG DE WET MAATVOERINGEN IN HET WERK CONTROLEREN AAN DEZE TEKENING ZIJN GEEN RECHTEN TE ONTLENEN

Montesquieu (M)



getekend: wlr	gewijzigd: A B-1-18 DEV:Hop		
gezien: tmrs			
datum: 1-6-09			
project:	Montesquieu Building Professor Cobbenhagenlaan 221	formaat: A0 schaal: 1:100	
onderdeel:	Zonnewering 3e Verdieping	file: M-03-tE11.dwg xref:	
opdrachtgever:	Tilburg University Warandelaan 2	TILBURG UNIVERSITY	

AUTEURSRECHTEN VOORBEHOUDEN OVEREENKOMSTIG DE WET MAATVOERINGEN IN HET WERK CONTROLEREN AAN DEZE TEKENING ZIJN GEEN RECHTEN TE ONTLENEN


Montesquieu (M)



getekend: wlr	gewijzigd: A 8-1-18 DEV/Hop		
gezien: tms			
datum: 1-6-09			
project:	Montesquieu Building Professor Cobbenhagenlaan 221	formaat: A0 schaal: 1:100	
onderdeel:	Zonnewering 4e Verdieping	file: M-04-E11.dwg xref:	
opdrachtgever:	Tilburg University Warandelaan 2	TILBURG UNIVERSITY	

AUTEURSRECHTEN VOORBEHOUDEN OVEREENKOMSTIG DE WET. MAATVOERINGEN IN HET WERK CONTROLEREN. AAN DEZE TEKENING ZIJN GEEN RECHTEN TE ONTLENEN.


Montesquieu (M)

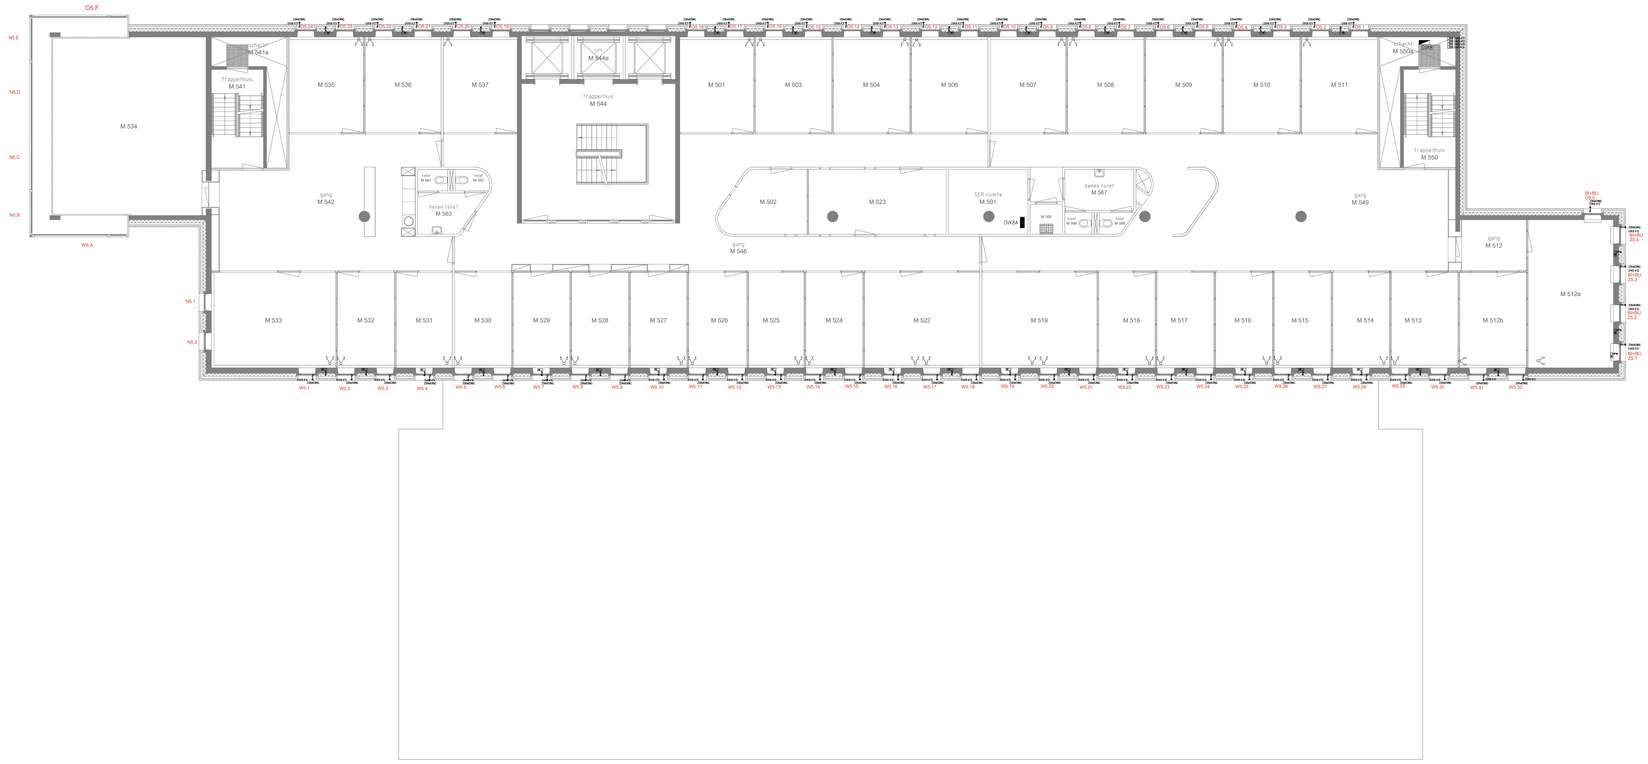

getekend:	wlr	gewijzigd: A 8-1-18 DEV/Hop	
gezien:	tms		
datum:	1-6-09		
project:	Montesquieu Building Professor Cobbenhagenlaan 221	formaat:	A0
		schaal:	1:100
onderdeel:	Zonnewering 5e Verdieping	file:	M-05-E11.dwg
		xref:	
opdrachtgever:	Tilburg University Warandelaan 2	TILBURG UNIVERSITY	

AUTEURSRECHTEN VOORBEHOUDEN OVEREENKOMSTIG DE WET. MAATVOERINGEN IN HET WERK CONTROLEREN. AAN DEZE TEKENING ZIJN GEEN RECHTEN TE ONTLENEN


Montesquieu (M)

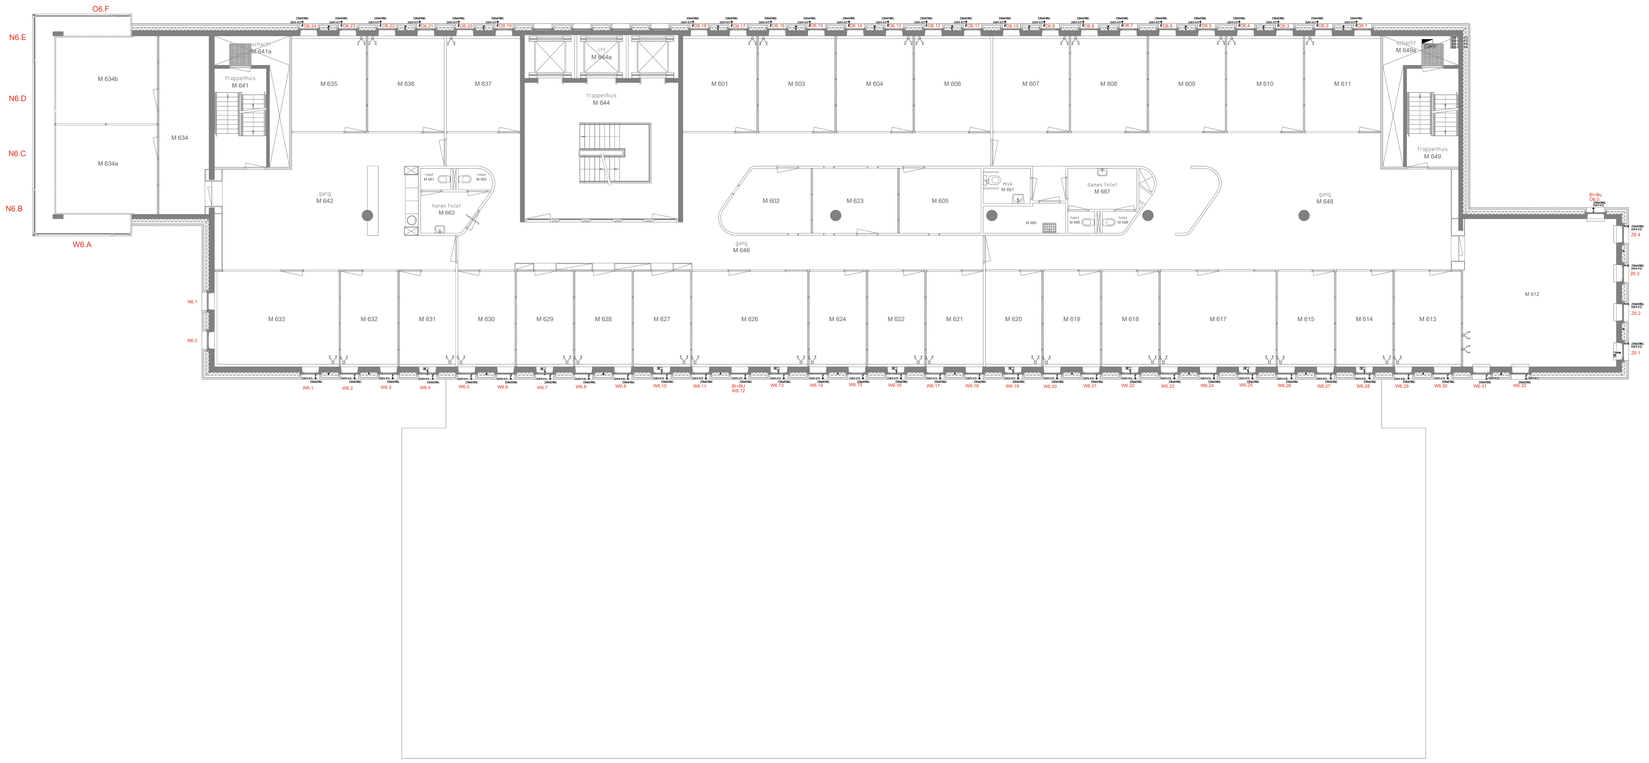

getekend:	wlr	gewijzigd: A 9-1-18 DEV/Hop	
gezien:	tms		
datum:	1-6-09		
project:	Montesquieu Building Professor Cobbenhagenlaan 221	formaat:	A0
		schaal:	1:100
onderdeel:	Zonnewering 6e Verdieping	file:	M-06-E11.dwg
		xref:	
opdrachtgever:	Tilburg University Warandelaan 2	TILBURG UNIVERSITY	

AUTEURSRECHTEN VOORBEHOUDEN OVEREENKOMSTIG DE WET MAATVERGINGEN IN HET WERK CONTROLEREN AAN DEZE TEKENING ZIJN GEEN RECHTEN TE ONTLENEN


Montesquieu (M)

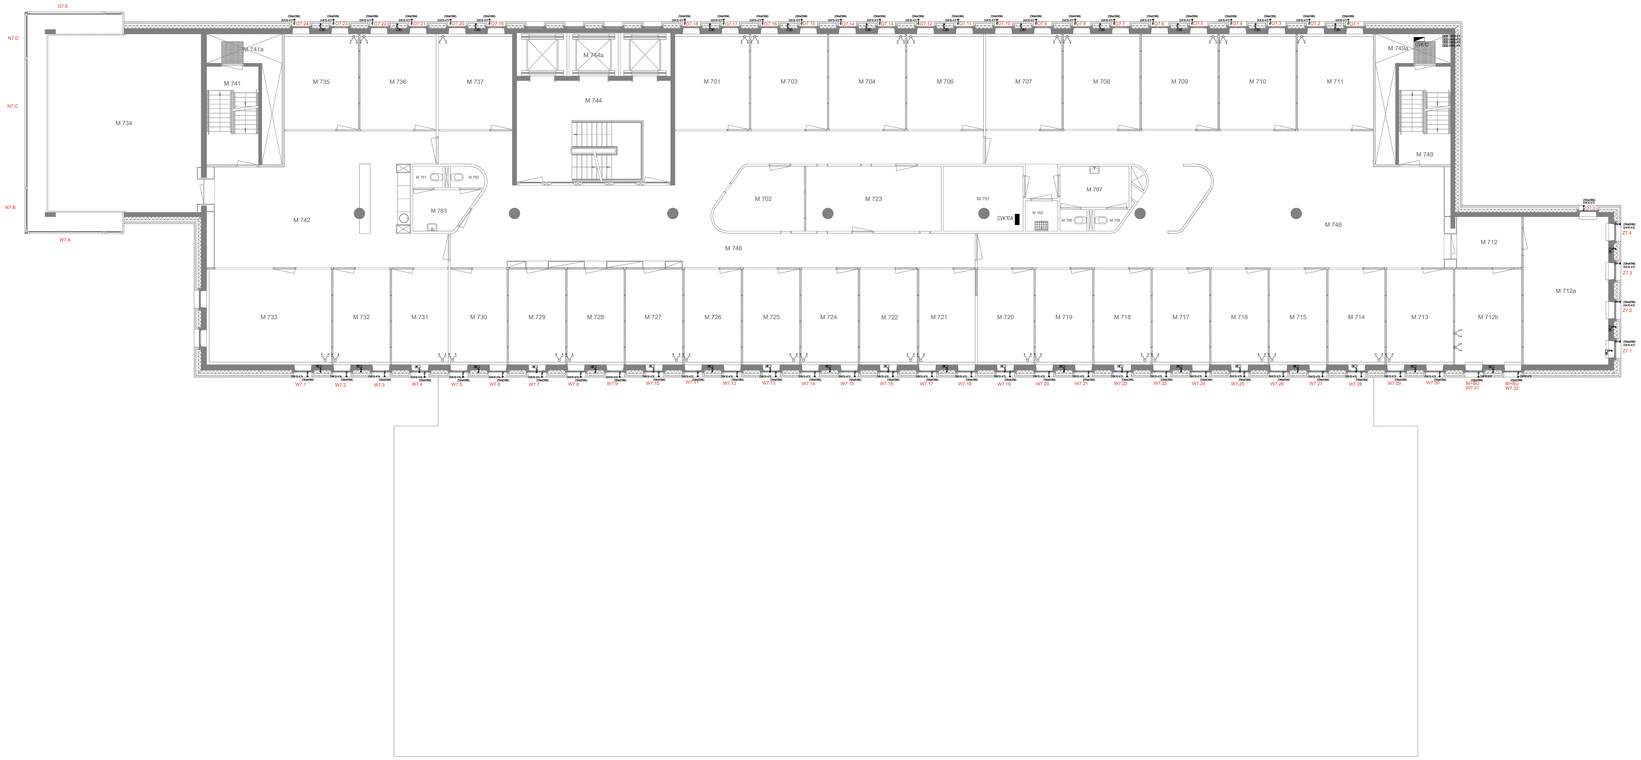

getekend: wlr	gewijzigd: A 9-1-18 DEV/Hop		
gezien: tms			
datum: 1-6-09			
project:	Montesquieu Building Professor Cobbenhagenlaan 221	formaat: A0	
		schaal: 1:100	
onderdeel:	Zonnewering 7e Verdieping	file: M-07-E11.dwg	
		xref:	
opdrachtgever:	Tilburg University Warandelaan 2	TILBURG UNIVERSITY	

AUTEURSRECHTEN VOORBEHOUDEN OVEREENKOMSTIG DE WET MAATVOERINGEN IN HET WERK CONTROLEREN AAN DEZE TEKENING ZIJN GEEN RECHTEN TE ONTLENEN


Montesquieu (M)

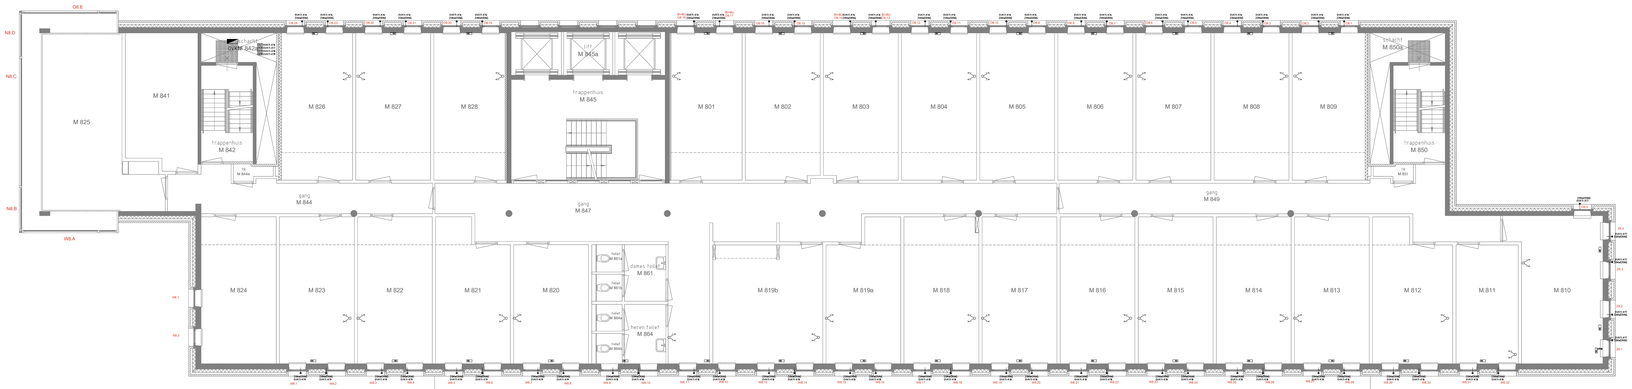

getekend:	wlr	gewijzigd: A 11-3-09	WorksphereITvB
gezien:	tms	B 9-1-18	DEV/Hop
datum:	1-6-09		
project:	Montesquieu Building Professor Cobbenhagenlaan 221		formaat: A0 schaal: 1:100
onderdeel:	Zonnewering 8e Verdieping		file: M-0B-E11.dwg xref:
opdrachtgever:	Tilburg University Warandelaan 2		TILBURG UNIVERSITY

AUTEURSRECHTEN VOORBEHOUDEN OVEREENKOMSTIG DE WET MAATVOERINGEN IN HET WERK CONTROLEREN AAN DEZE TEKENING ZIJN GEEN RECHTEN TE ONTLENEN


Montesquieu (M)

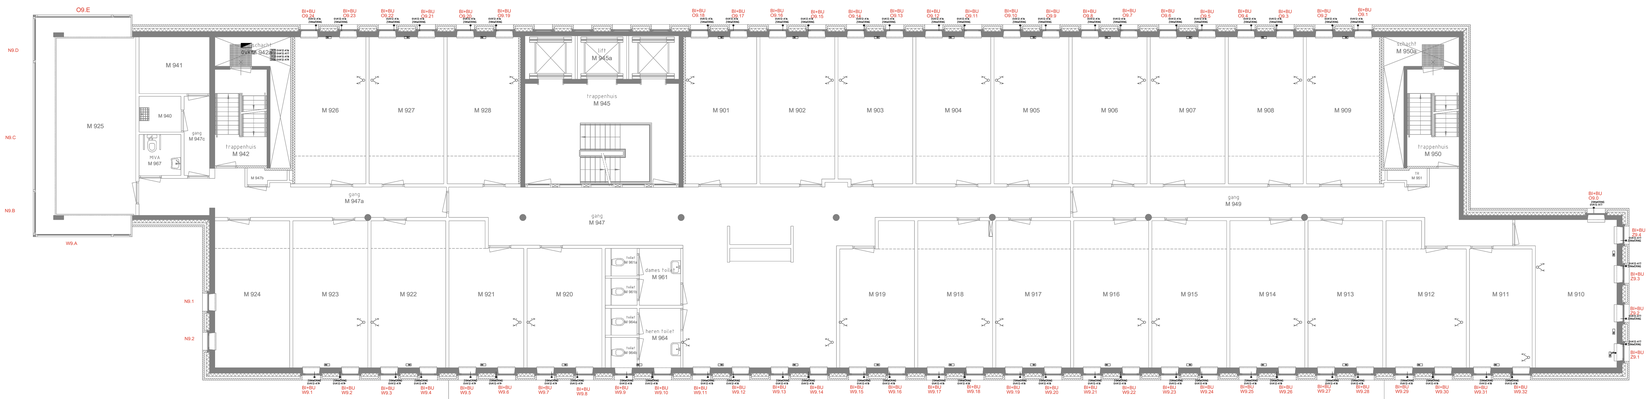

getekend: wlr	gewijzigd: A 11-3-09	Worksphere/TvB	
gezien: tms	B 9-1-18	DEV/Hop	
datum: 1-6-09			
project: Montesquieu Building Professor Cobbenhagenlaan 221		formaat: A0 schaal: 1:100	
onderdeel: Zonnewering 9e Verdieping		file: M-09-E11.dwg xref:	
opdrachtgever: Tilburg University Warandelaan 2		TILBURG UNIVERSITY	

AUTEURSRECHTEN VOORBEHOUDEN OVEREENKOMSTIG DE WET MAATVOERINGEN IN HET WERK CONTROLEREN AAN DEZE TEKENING ZIJN GEEN RECHTEN TE ONTLENEN


Montesquieu (M)

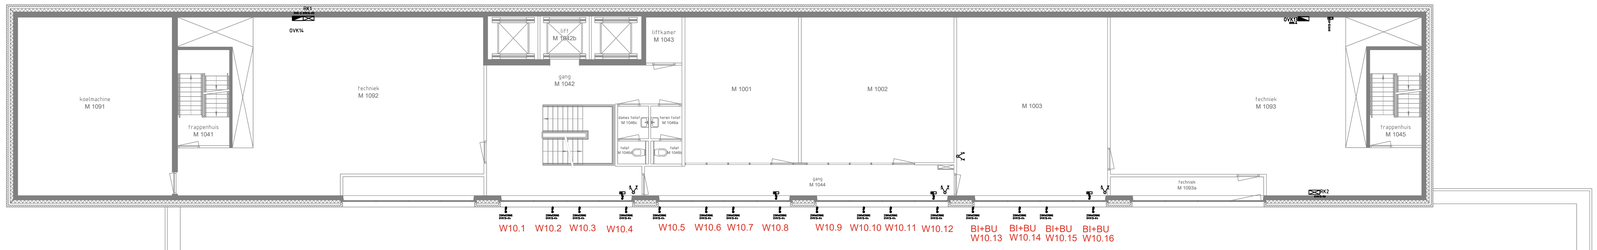

getekend: wlr	gewijzigd: A 26-11-15	TvB/Strukton	
gezien: tms	B 9-1-18	DEVI/Hop	
datum: 1-6-09			
project:	Montesquieu Building Professor Cobbenhagenlaan 221	formaat: A0 schaal: 1:100	
onderdeel:	Zonnewering 10e Verdieping	file: M-10-E11.dwg xref:	
opdrachtgever:	Tilburg University Warandelaan 2	TILBURG UNIVERSITY	

AUTEURSRECHTEN VOORBEHOUDEN OVEREENKOMSTIG DE WET MAATVOERINGEN IN HET WERK CONTROLEREN AAN DEZE TEKENING ZIJN GEEN RECHTEN TE ONTLENEN

Montesquieu (M)

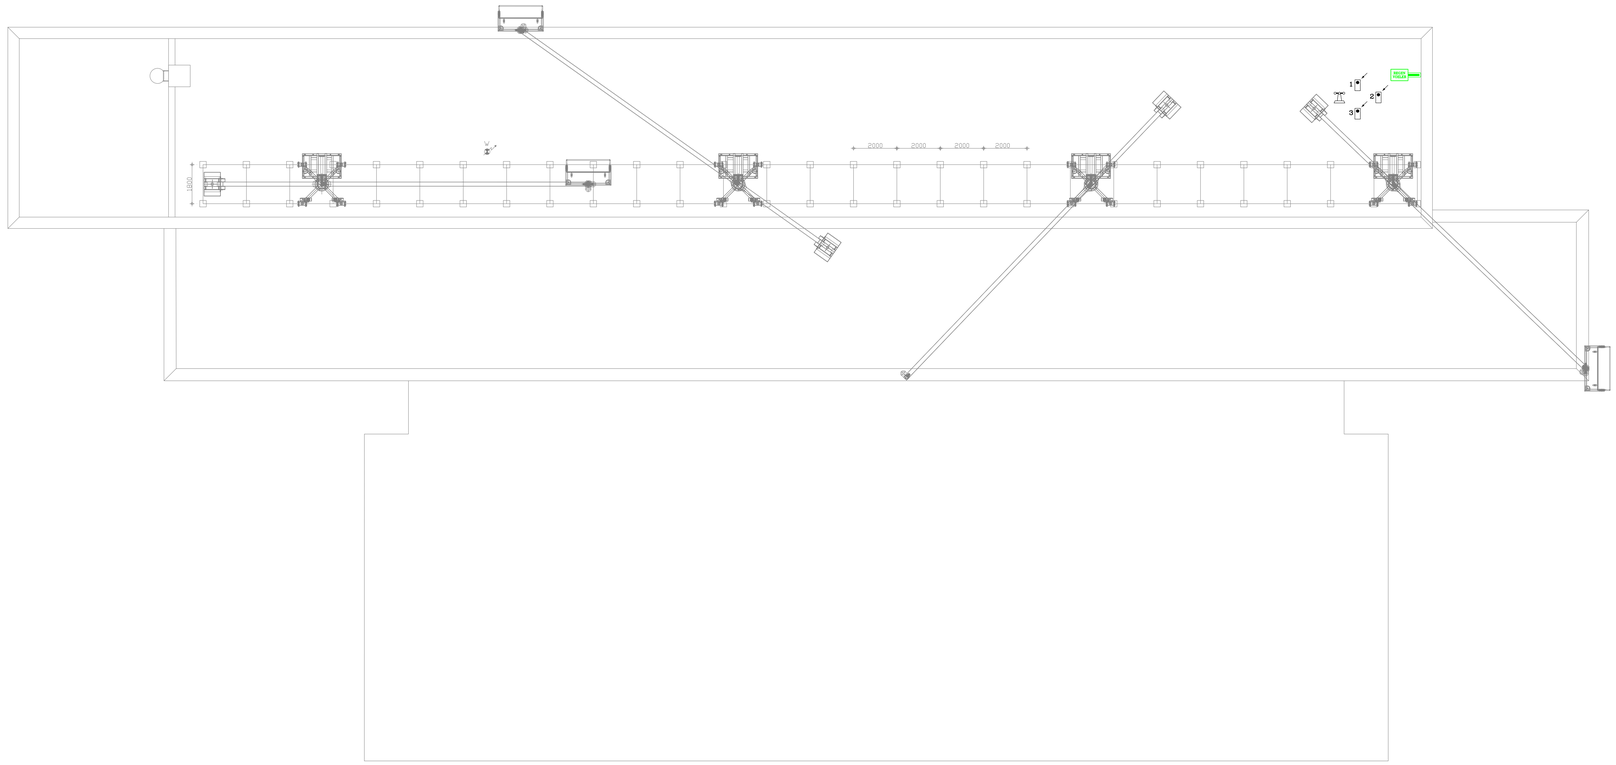

getekend: wir	gewijzigd:		
gezien: tms			
datum: 1-6-09			
project:	Montesquieu Building Professor Cobbenhagenlaan 221	formaat:	A0
		schaal:	1:100
onderdeel:	Zonnewering Dak	file:	M-DK-E11.dwg
		xref:	
opdrachtgever:	Tilburg University Warandelaan 2		

AUTEURSRECHTEN VOORBEHOUDEN OVEREENKOMSTIG DE WET MAATVOERINGEN IN HET WERK CONTROLEREN AAN DEZE TEKENING ZIJN GEEN RECHTEN TE ONTLENEN

Olympia (O)



getekend:	wlr	gewijzigd:	D 23-9-22	PP_CM Revisie 0-Meting 1879|**18**-10-23	PP_RTO Annotatie A084
gezien:	tms		E 17-3-23	PP_CM Planon 1961|59.01 H 12-2-25	PP_KZ Annotatie A104
datum:	18-6-15		F 19-4-23	PP_NBR95880.01 toevoegen dor|**02**-2-25	PP_OJ Revisie toegangascontrole

project:	Olympia Building Academielaan 5	formaat:	A0+
		schaal:	1:100
onderdeel:	Bouwkundige plattegrond Begane grond / Ground Floor	file:	O-00-B01.dwg
		xref:	
opdrachtgever:	Tilburg University Warandelaan 2		

AUTEURSRECHTEN VOORBEHOUDEN OVEREENKOMSTIG DE WET MAATVOERINGEN IN HET WERK CONTROLEREN AAN DEZE TEKENING ZIJN GEEN RECHTEN TE ONTLENEN

Olympia (O)



getekend: wlr	gewijzigd: A 1-1-19	JB	Planonnummer 128142.01		
gezien: tms	B 19-4-23	PP_NBR	195880.01		
datum: 18-6-15					
project: Olympia Building Academielaan 5				formaat: A0 schaal: 1:100	
onderdeel: Bouwkundige plattegrond 1e verdieping / 1st Floor				file: O-01-B01.dwg xref:	
opdrachtgever: Tilburg University Warandelaan 2				TILBURG UNIVERSITY	

AUTEURSRECHTEN VOORBEHOUDEN OVEREENKOMSTIG DE WET MAATVOERINGEN IN HET WERK CONTROLEREN AAN DEZE TEKENING ZIJN GEEN RECHTEN TE ONTLENEN

Restaurant (R)



getekend:	wlr	gewijzigd:	A 17-1-20	PP_JB Planon. 128406.01	D 6-11-23 PP_CM Planon. 204823.01
gezien:	tms		B 30-3-22	PP_BV Ruimte R46 toegevoegd	E 6-9-24 PP_KZ Planon 214393.01
datum:	10-4-07		C 19-6-23	PP_WBR Planon. 199812.01	


project:	Restaurant Warandelaan 2	formaat:	A0
		schaal:	1:100
onderdeel:	Bouwkundige plattegrond Begane grond	file:	R-00-B01.dwg
		xref:	
opdrachtgever:	Tilburg University Warandelaan 2		

AUTEURSRECHTEN VOORBEHOUDEN OVEREENKOMSTIG DE WET MAATVOERINGEN IN HET WERK CONTROLEREN AAN DEZE TEKENING ZIJN GEEN RECHTEN TE ONTLENEN


Simon (S)




WESTGEVEL

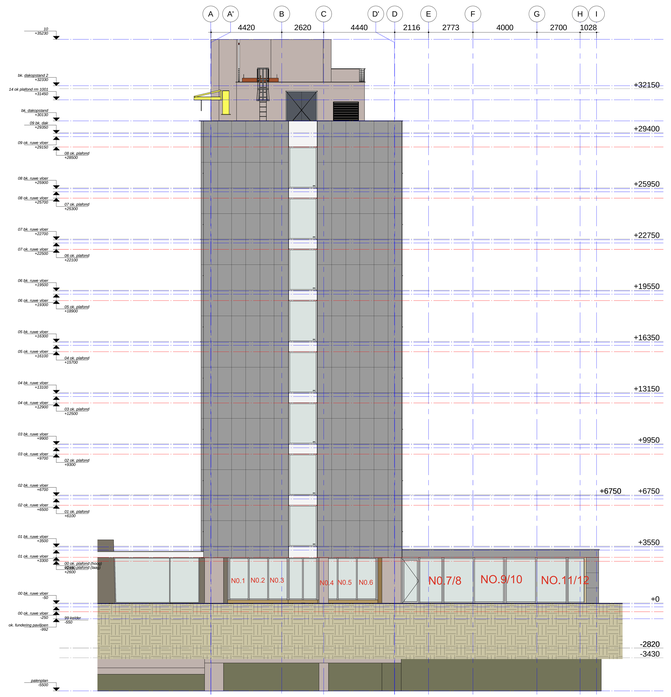


NOORDGEVEL

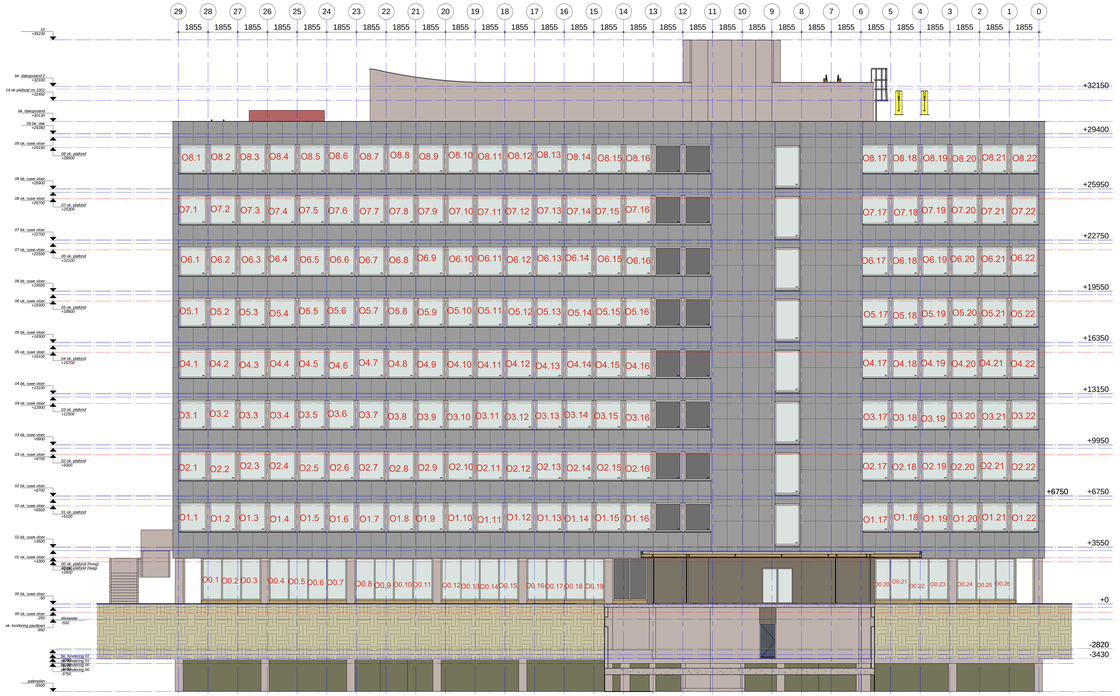


OOSTGEVEL

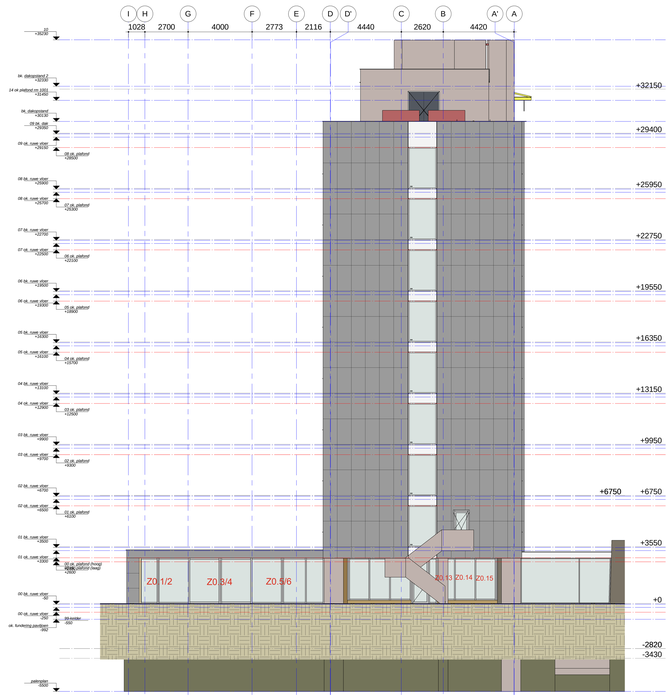

ZUIDGEVEL

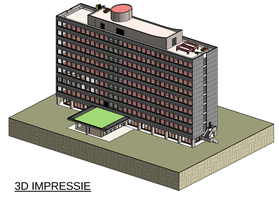

3D IMPRESSIE

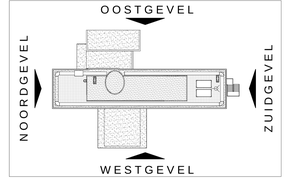

REVISIE	DATUM	GETEKEND	STATUS

U15019 SIMON UNIVERSITEIT

ARCHITECT: BV3 PROJECTSUPPORT

Mertens
Emmasingel 32, Postbus 214, 6500 AE Weert
Telefoon 0495-573715, Telefax 0495-575715
E-mail: info@mertens-weert.nl
Website: www.mertens-weert.nl

ONDERWERP: WERKTEKENING GEVELAANZICHTEN


DATUM	GETEKEND	STATUS
12-07-2016	GS	DEFINITIEF

SCHAAL	FORMAAT	BLAD NR.	TEKENING NR.
1:100	A0+(H=915)		W301

Tias (T)



VORMSTUDIE VOORGEVEL WEST

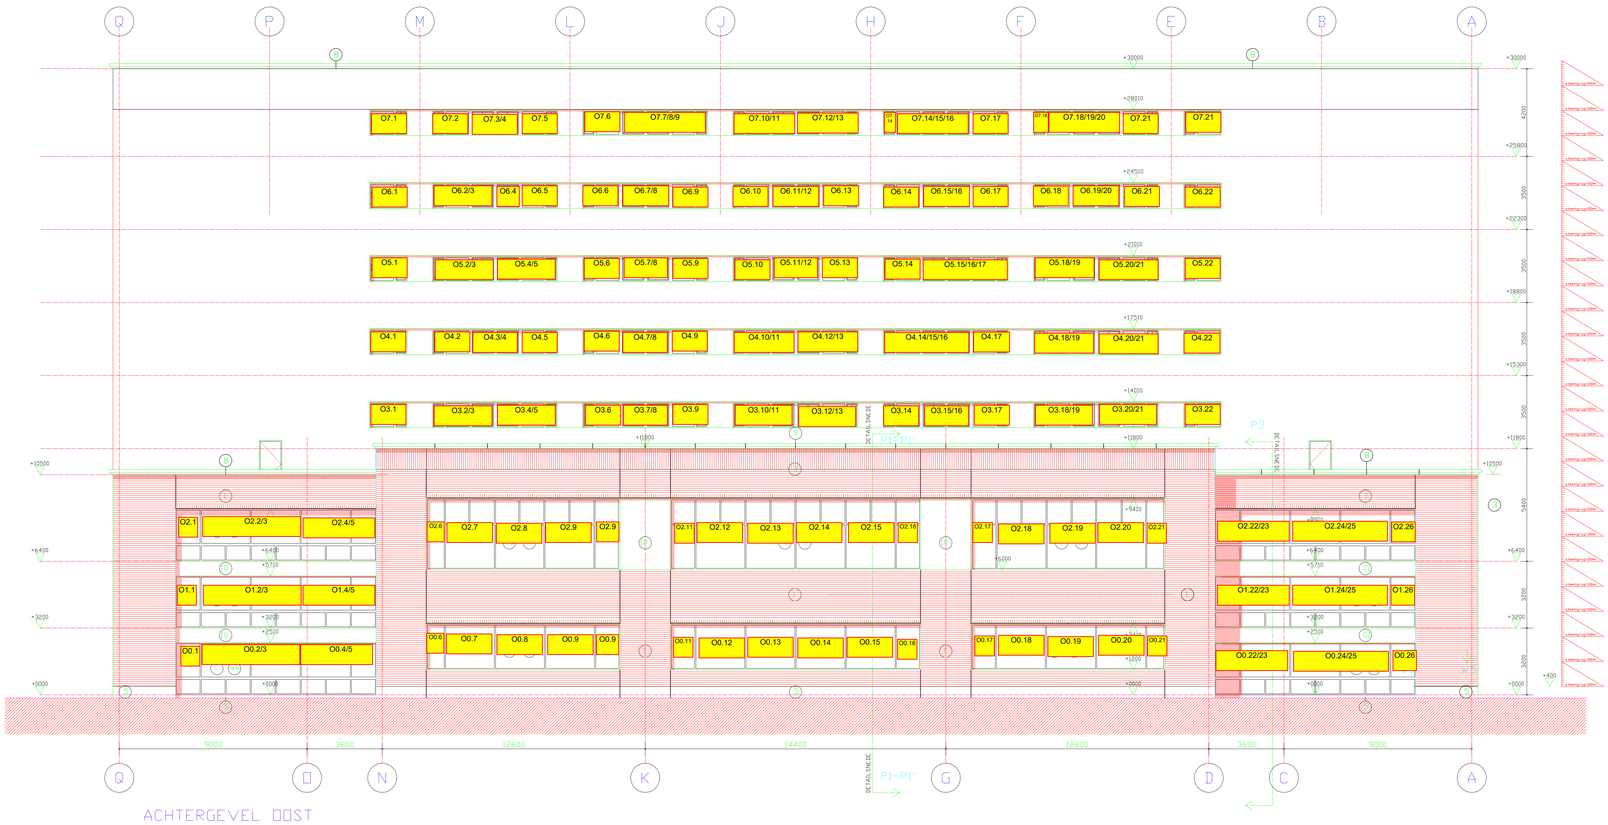

ACHTERGEVEL OOST


getekend:	EVR/SM/IL	gewijzigd:	
gezien:			
datum:	1-1-20		
project:	Tias Building Warandelaan 2	formaat:	A0
		schaal:	1:100
onderdeel:	Gevelaanzicht West- en oostgevel	file:	T-XX-B05-001.dwg
		xref:	
opdrachtgever:	Tilburg University Warandelaan 2	TILBURG UNIVERSITY	

AUTEURSRECHTEN VOORBEHOUDEN OVEREENKOMSTIG DE WET MAATVOERINGEN IN HET WERK CONTROLEREN AAN DEZE TEKENING ZIJN GEEN RECHTEN TE ONTLENEN

Tias (T)



ZIJGEVEL ZUID

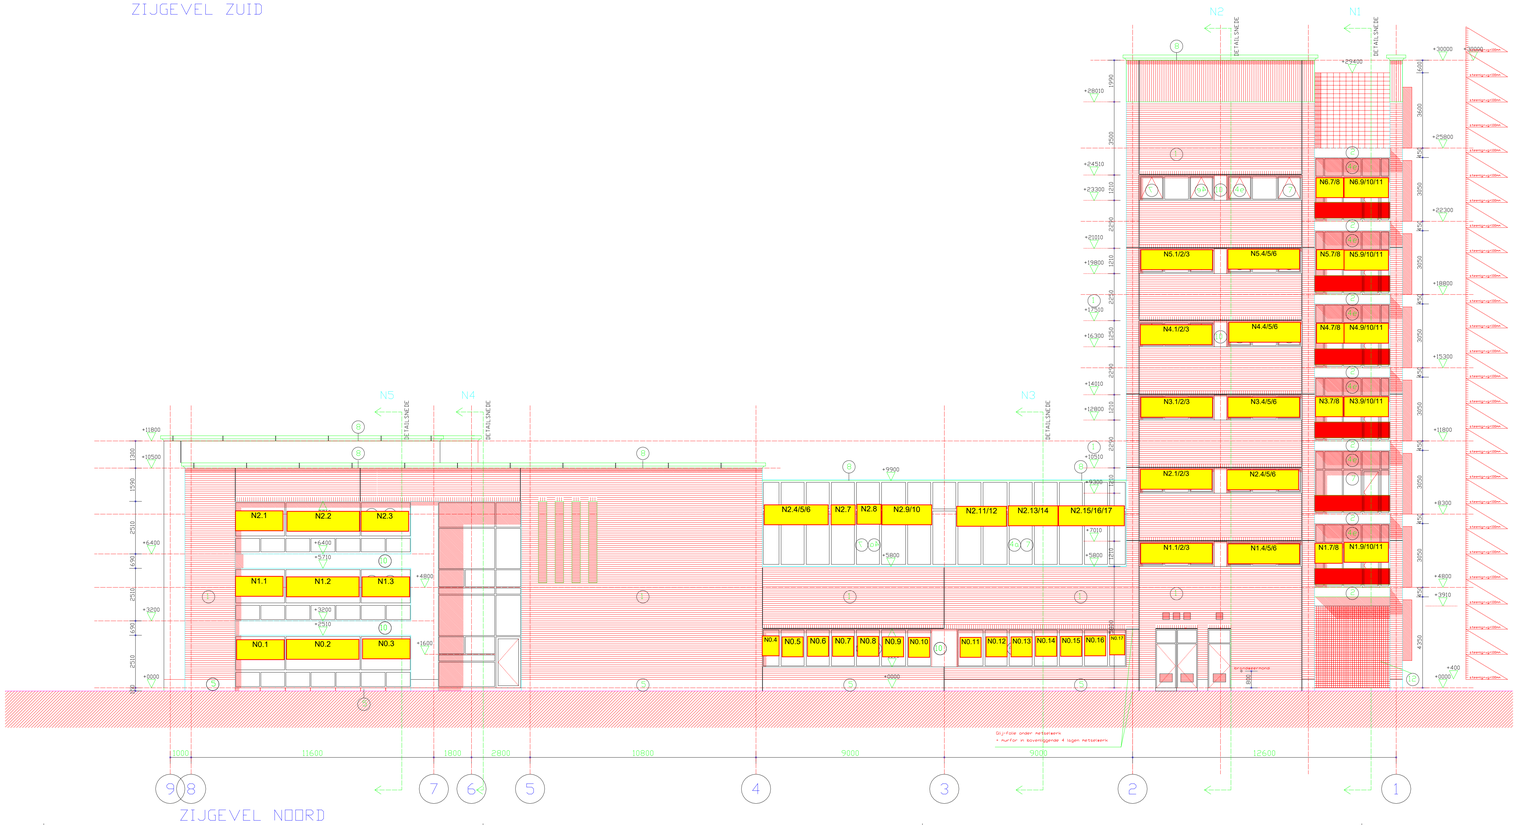


ZIJGEVEL NOORD

getekend:	EVR/SM/IL	gewijzigd:	
gezien:			
datum:	1-1-02		
project:	Tias Building Warandelaan 2	formaat:	A0
		schaal:	1:100
onderdeel:	Gevelaanzicht Zuid- en noordgevel	file:	T-XX-B05-002.dwg
		xref:	
opdrachtgever:	Tilburg University Warandelaan 2	TILBURG UNIVERSITY	

AUTEURSRECHTEN VOORBEHOUDEN OVEREENKOMSTIG DE WET MAATVOERINGEN IN HET WERK CONTROLEREN AAN DEZE TEKENING ZIJN GEEN RECHTEN TE ONTLENEN

Vigilant (V)

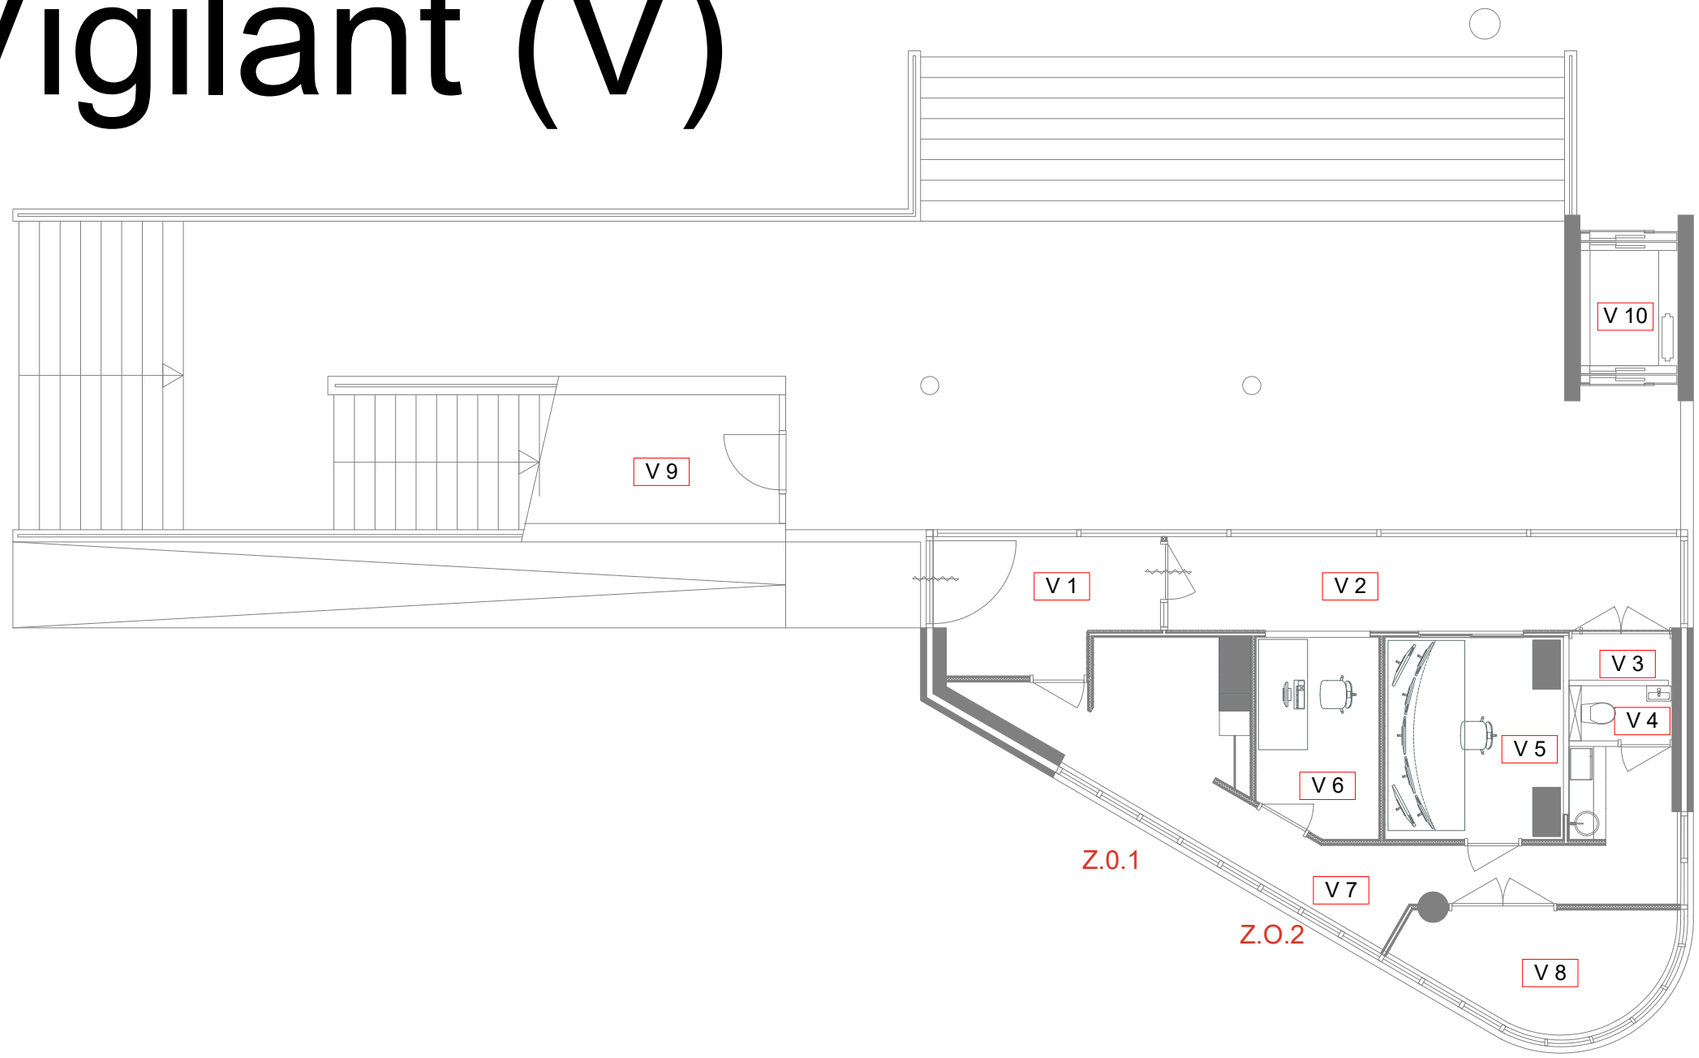


getekend:	wlr	gewijzigd: A	16-7-20	PP_JB Planonnummer 133035.01
gezien:	tms	B	4-3-22	PP_LS Planonnummer 183304.01
datum:	4-10-07			

project:	Vigilant Building Warandelaan 2	formaat:	A3
		schaal:	1:100
onderdeel:	Bouwkundige plattegrond Begane grond	file:	V-00-B01.dwg
		xref:	
opdrachtgever:	Tilburg University Warandelaan 2		

TILBURG UNIVERSITY

AUTEURSRECHTEN VOORBEHOUDEN OVEREENKOMSTIG DE WET MAATVOERINGEN IN HET WERK CONTROLEREN AAN DEZE TEKENING ZIJN GEEN RECHTEN TE ONTLENEN


Warande (W)

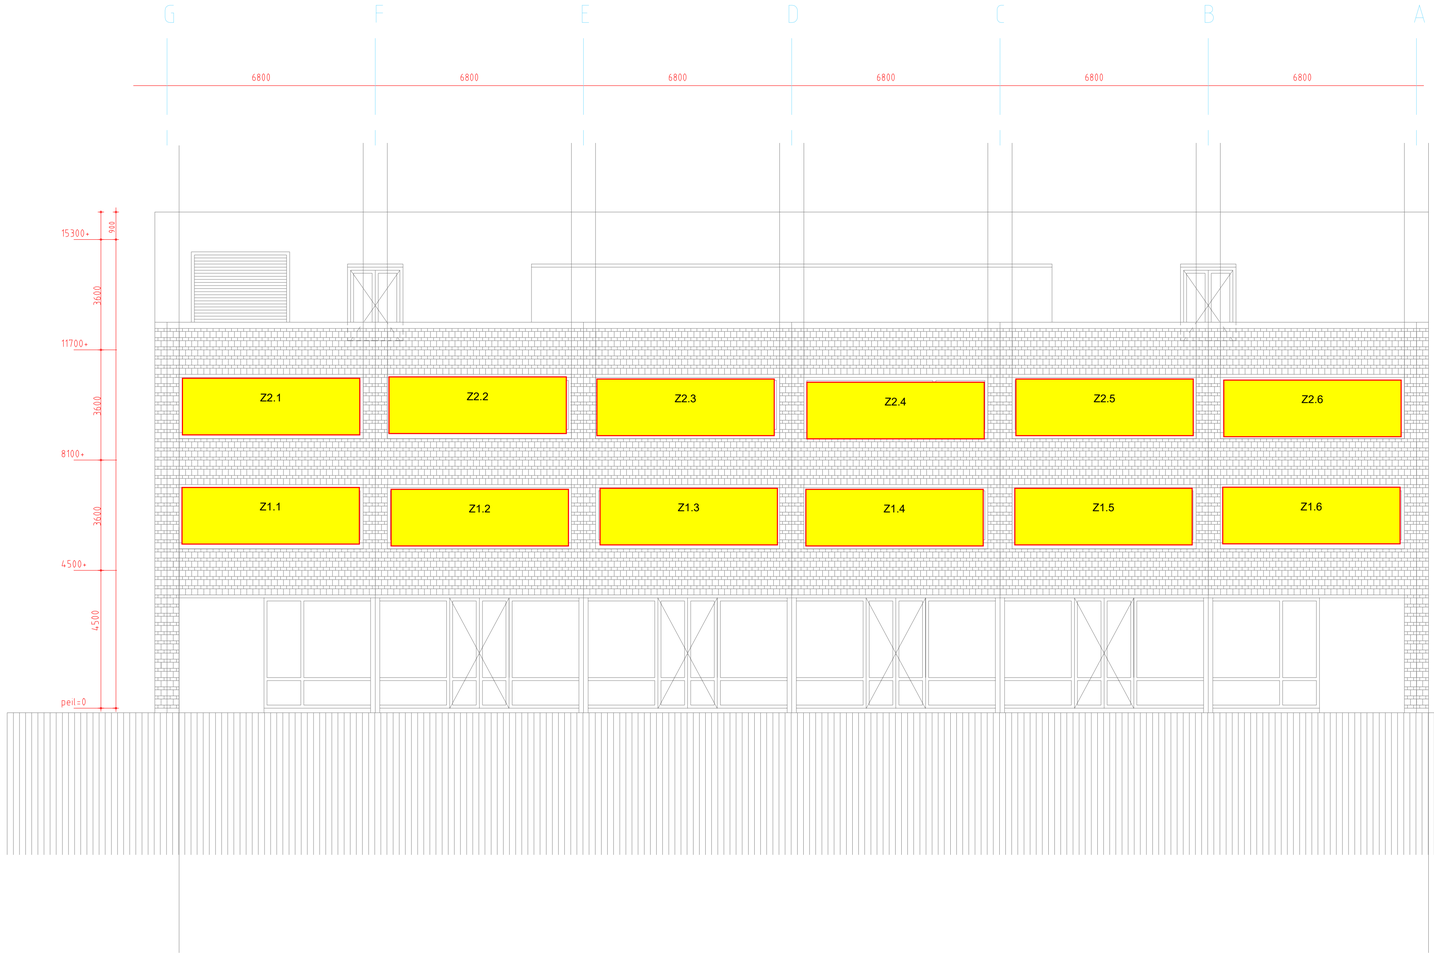

LEGENDA

metselwerk van betonstenen en -blokken, grijswit
kolommen van schoon beton, grijs
kozijnen, roosters, etc. van aluminium, alu grijs
buitenzonwering van horizontale lamellen, alu grijs

BESTEKTEKENING

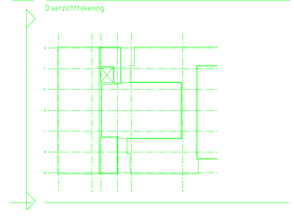

getekend: Onb		gewijzigd:	
gezien:			
datum: 8-6-93			
project:	Warande Building Warandelaan 2	formaat: A1	schaal: 1:100
onderdeel:	Gevelaanzichten Zuidgevel Collegezalengebouw	file: W-XX-B05-001.dwg	xref:
opdrachtgever:	Tilburg University Warandelaan 2	TILBURG UNIVERSITY	

AUTEURSRECHTEN VOORBEHOUDEN OVEREENKOMSTIG DE WET MAATVOERINGEN IN HET WERK CONTROLEREN AAN DEZE TEKENING ZIJN GEEN RECHTEN TE ONTLENEN