
Port of Den helder - 2024

Civiele havens - Bathymetrie kaart

Schaal 1:2500

0 50 100 150 200 250 300 m

Locatie overzicht - schaal 1:50.000

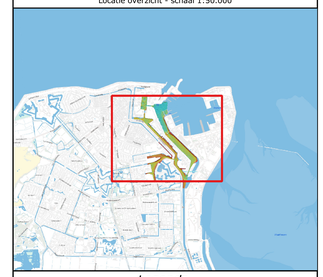

Legenda



Kleurenschaal

-3.1 Dieptecijfer

Opmerkingen

Vertical control

Vertical refrence:	Normaal Amsterdams Peil (NAP)
Model:	NLGEO2004
Eenheden:	m (Meters)

Horizontal control

EPSG code:	289929
Projectie naam:	Amersfoort RD/NEW
Datum:	Amersfoort
Centrale meridiaan:	-
Ellipsoide:	Bessel 1841
Projectie:	Stereografpisch (RDNAPTRANS)
Eenheden:	m (Meters)

Opdrachtgever

PORT OF DEN HELDER

NV Port of Den Helder
Het Nieuwe Diep 33
1781 AD Den Helder

Opdrachtnemer

NOORD SURVEY

Noord-survey B.V.
De wirden 4
9291PP Kollum

www.noord-survey.nl
info@noord-survey.nl

Revisie	Datum	Omschrijving	Getekend door
R00	05-11-2024	Eerste versie	H.Zweering

Opname periode: 31-10-2024 & 01-11-2024

Papier formaat: ISO A0

Kaartnr: 1 | Kaart 1 van 2

591200.00
591400.00
591600.00
591800.00
592000.00
592200.00

112950.00 113100.00 113250.00 113400.00 113550.00 113700.00 113850.00 114000.00 114150.00 114300.00 114450.00 114600.00 114750.00 114900.00 115050.00 115200.00 115350.00