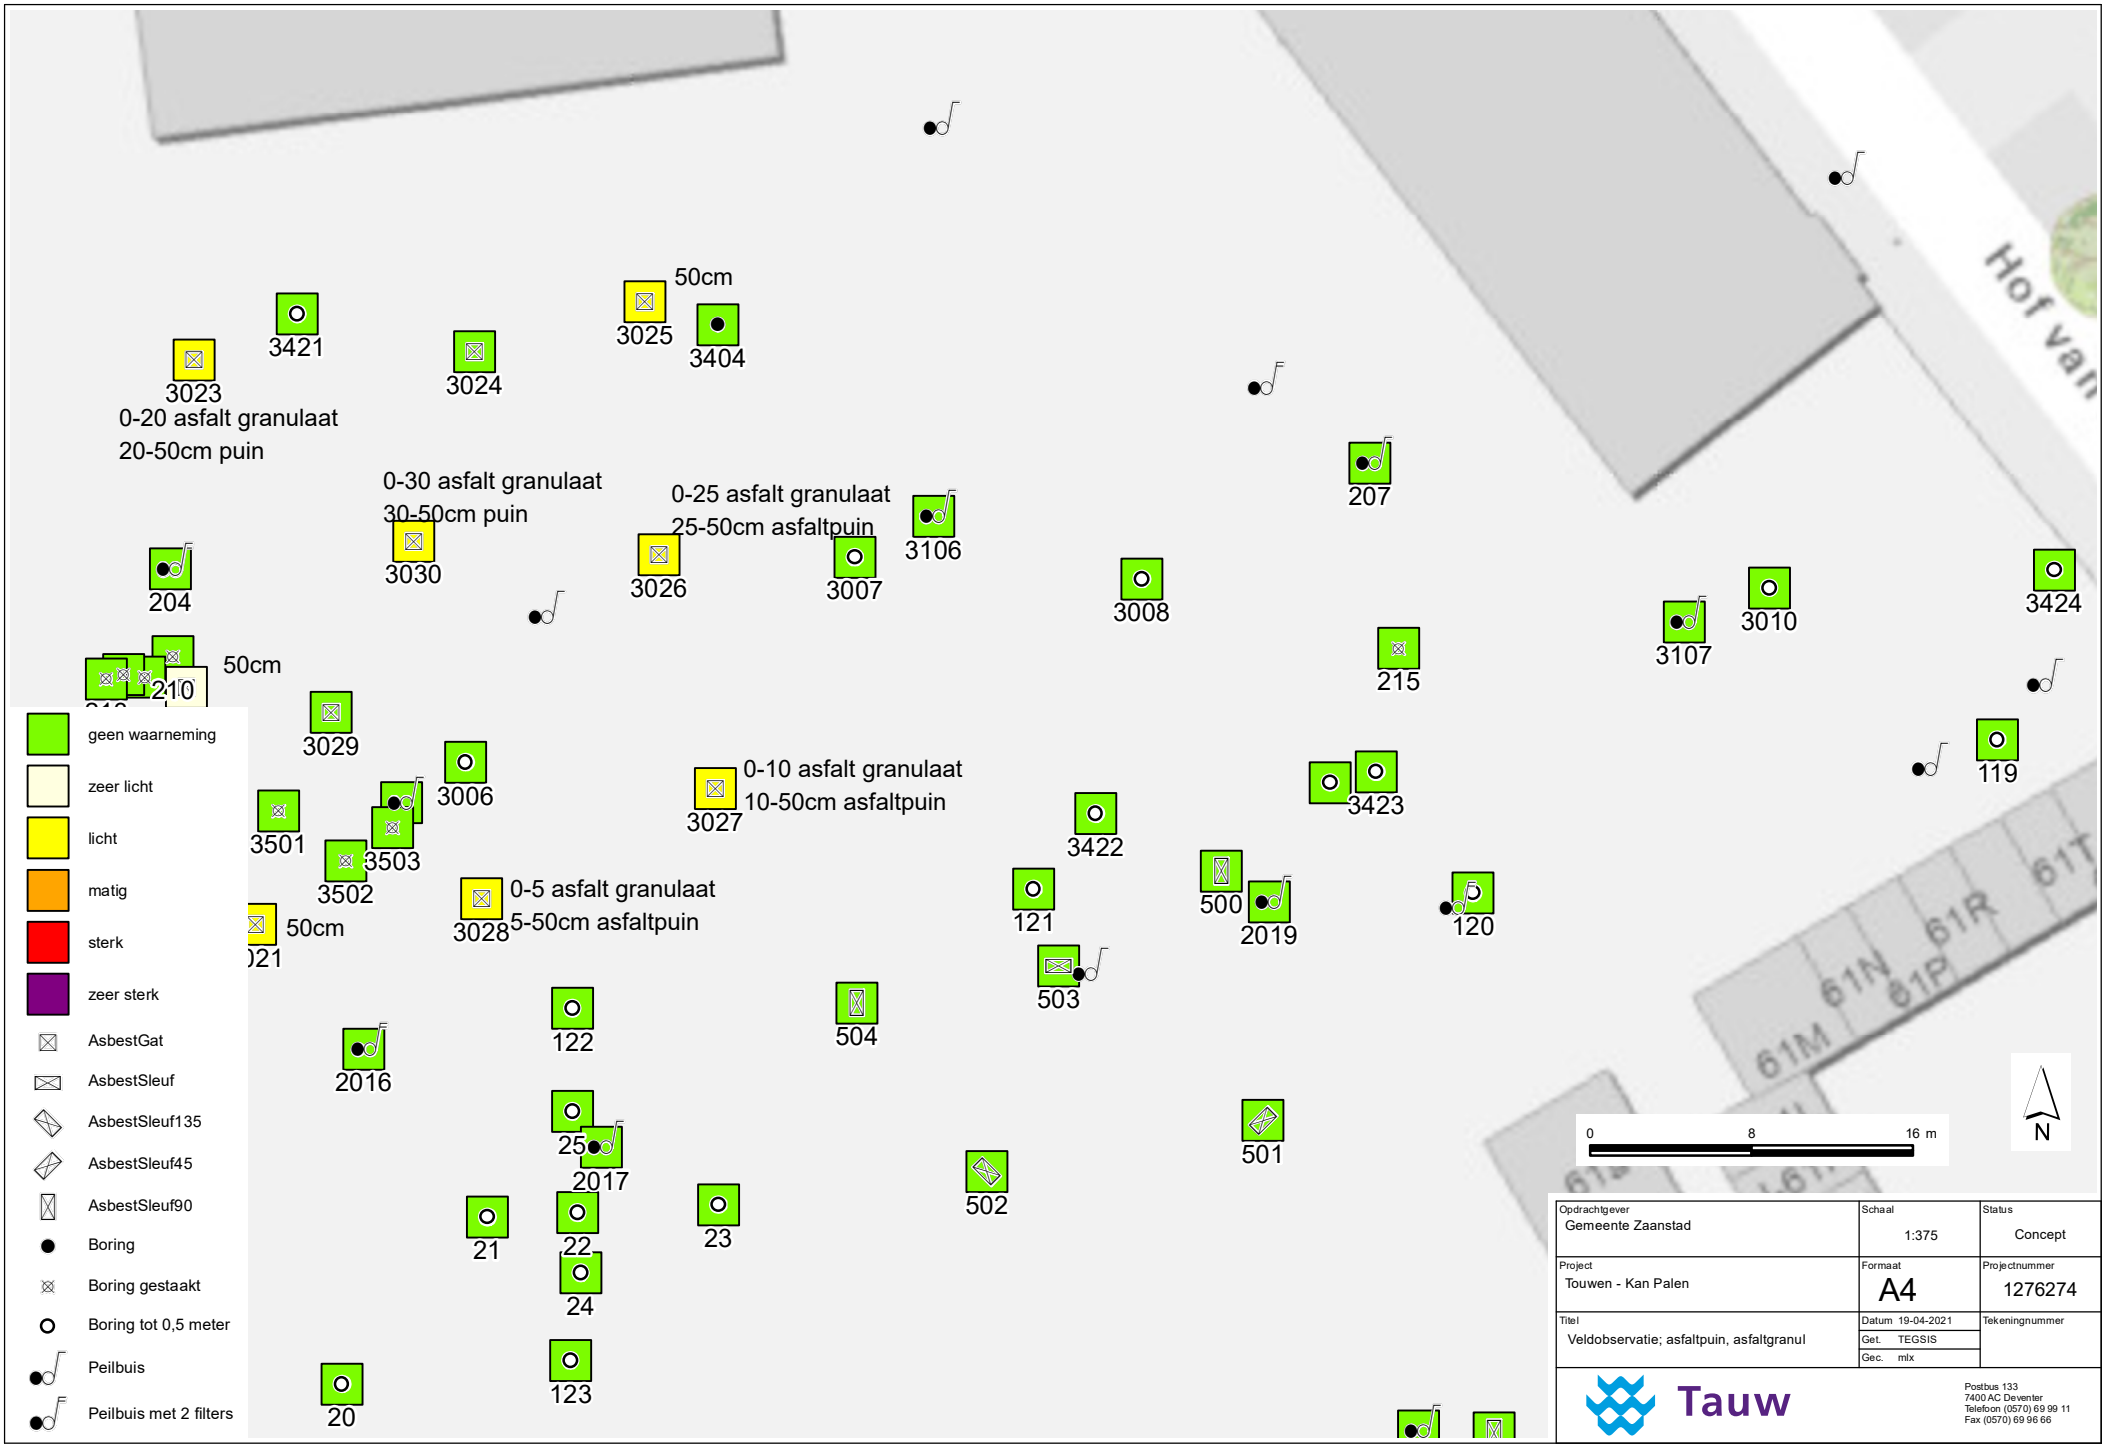

Opdrachtgever: Gemeente Zaanstad	Schaal: 1:375	Status: Concept
Project: Touwen - Kan Palen	Formaat: A4	Projectnummer: 1276274
Titel: Veldobservatie; asfaltpuin, asfaltgranul	Datum 19-04-2021 Get. TEGSIS Gec. mlx	Tekeningnummer

Tauw
Postbus 133
7400 AC Deventer
Telefoon (0570) 69 99 11
Fax (0570) 69 96 66