


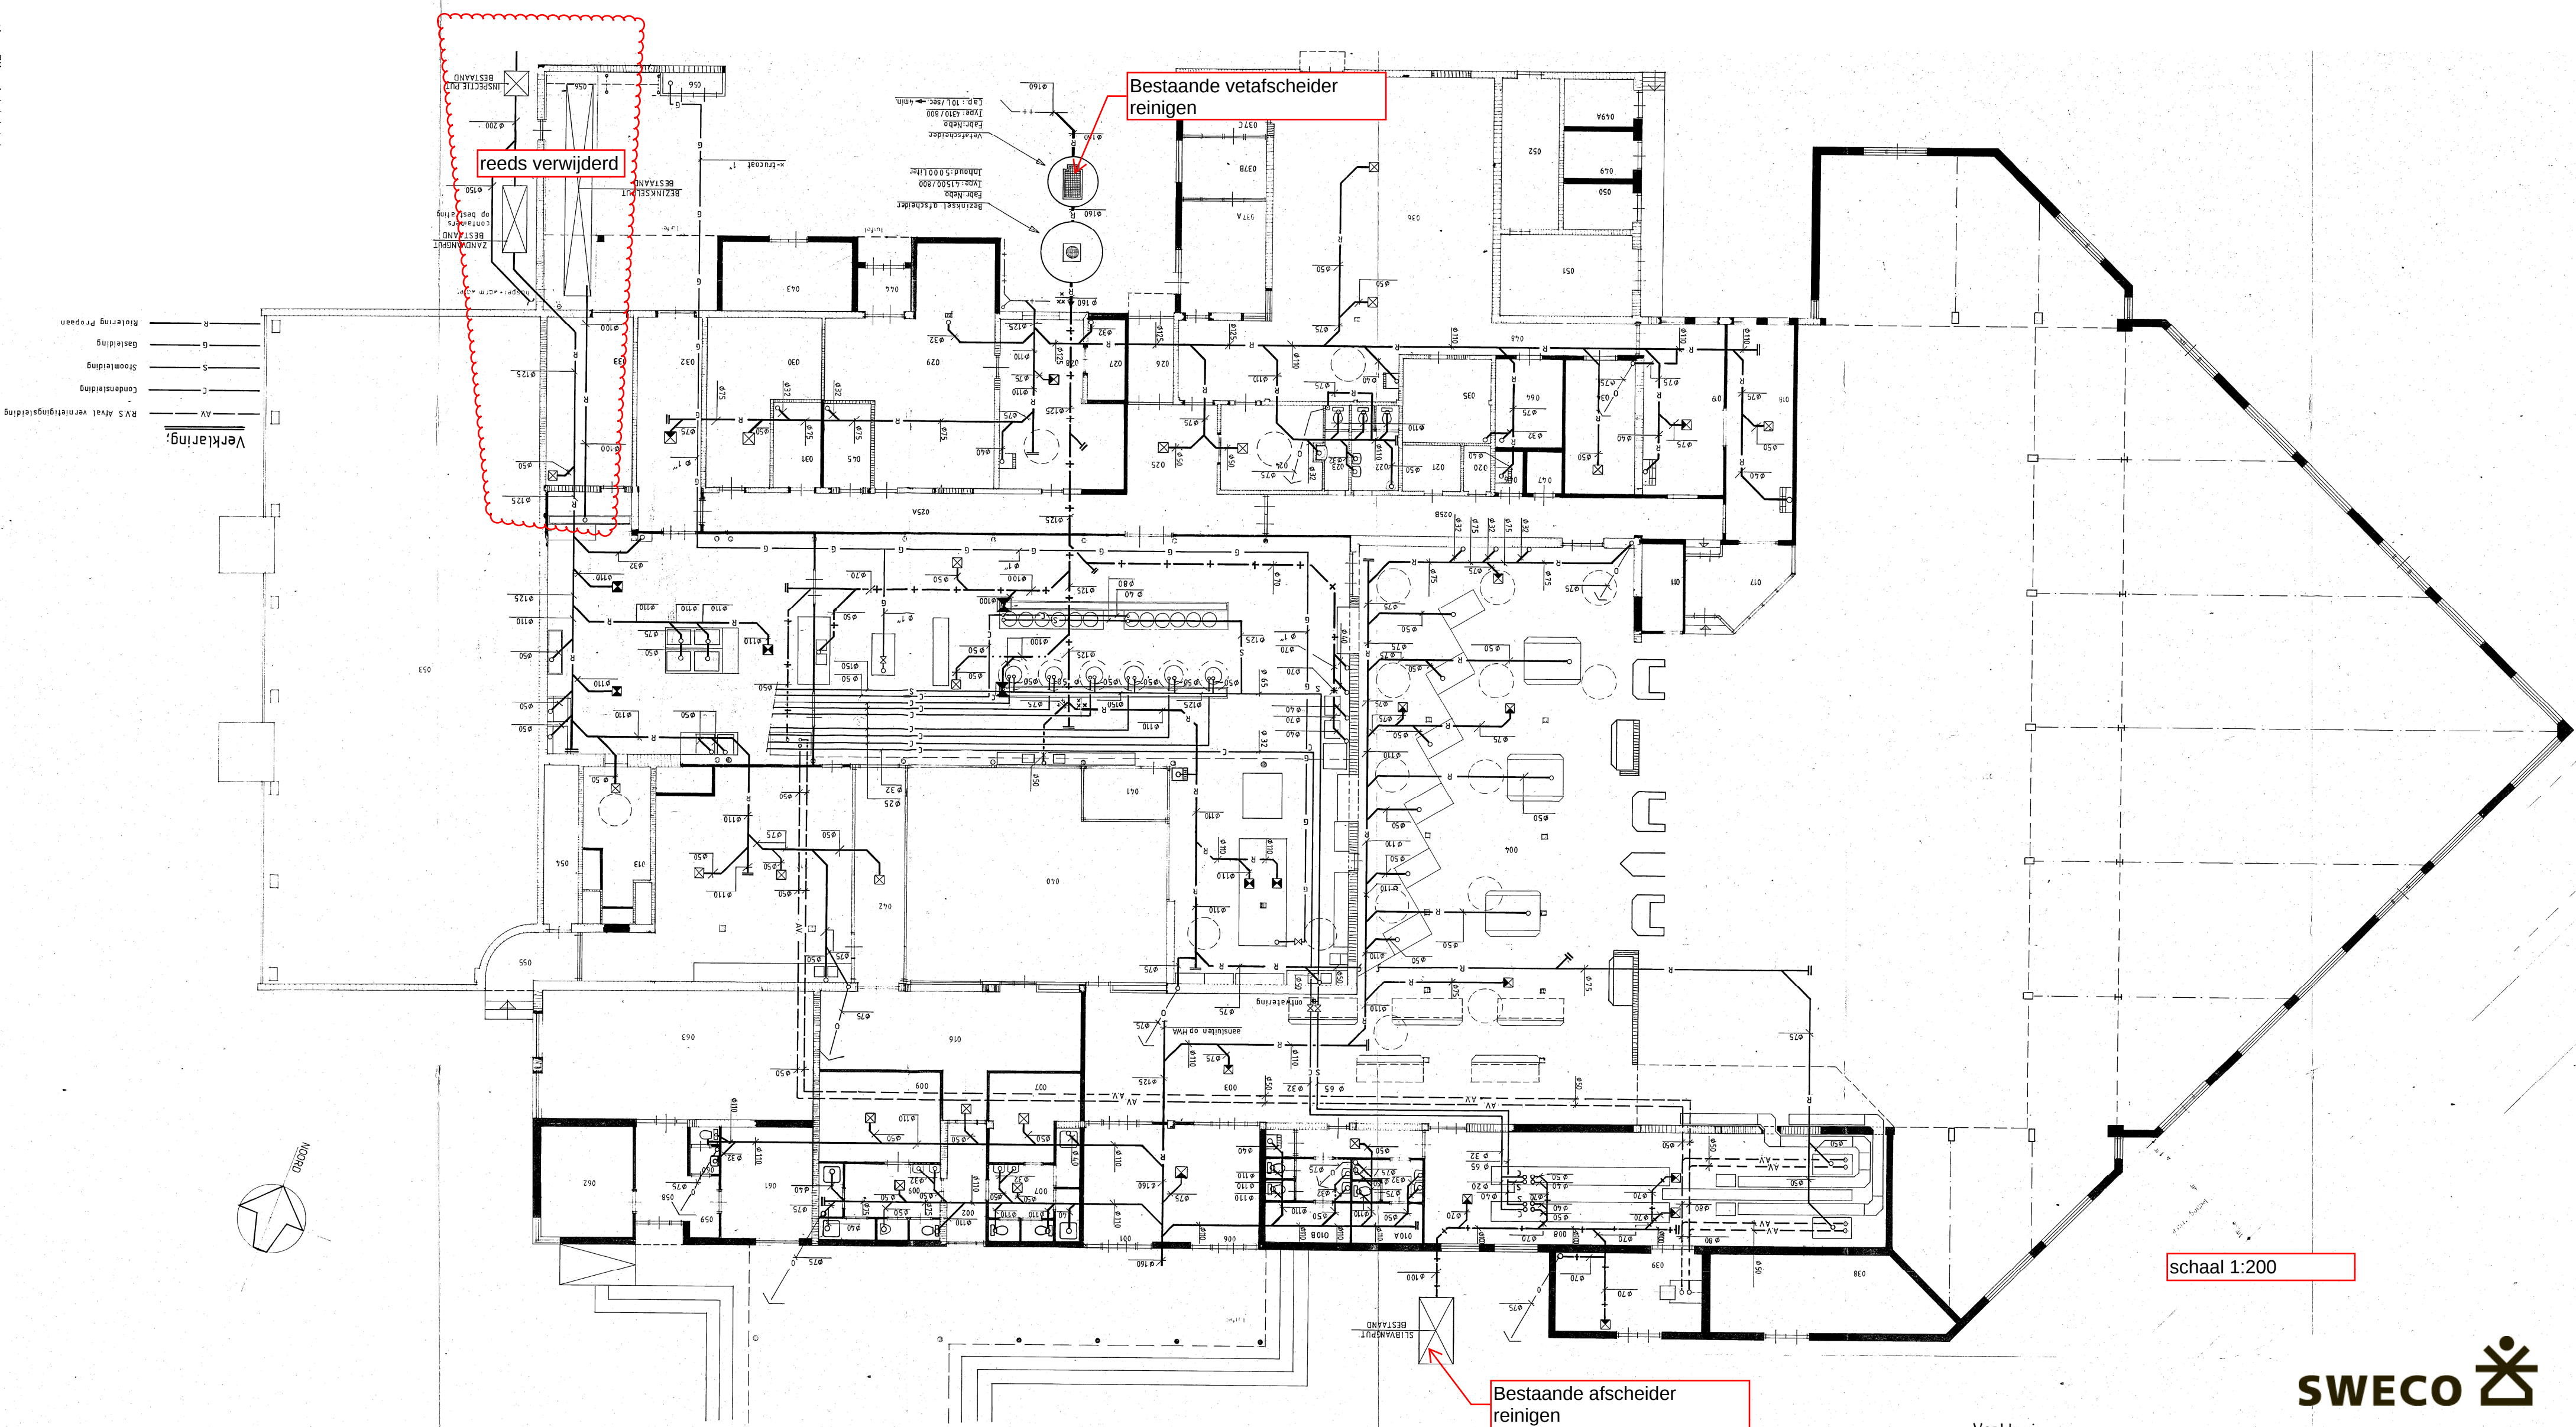

- Verklaring;
- AV — RVS Afval vernietigingsleiding
 - C — Condenleiding
 - S — Stroomleiding
 - G — Gasleiding
 - R — Riolering Propan