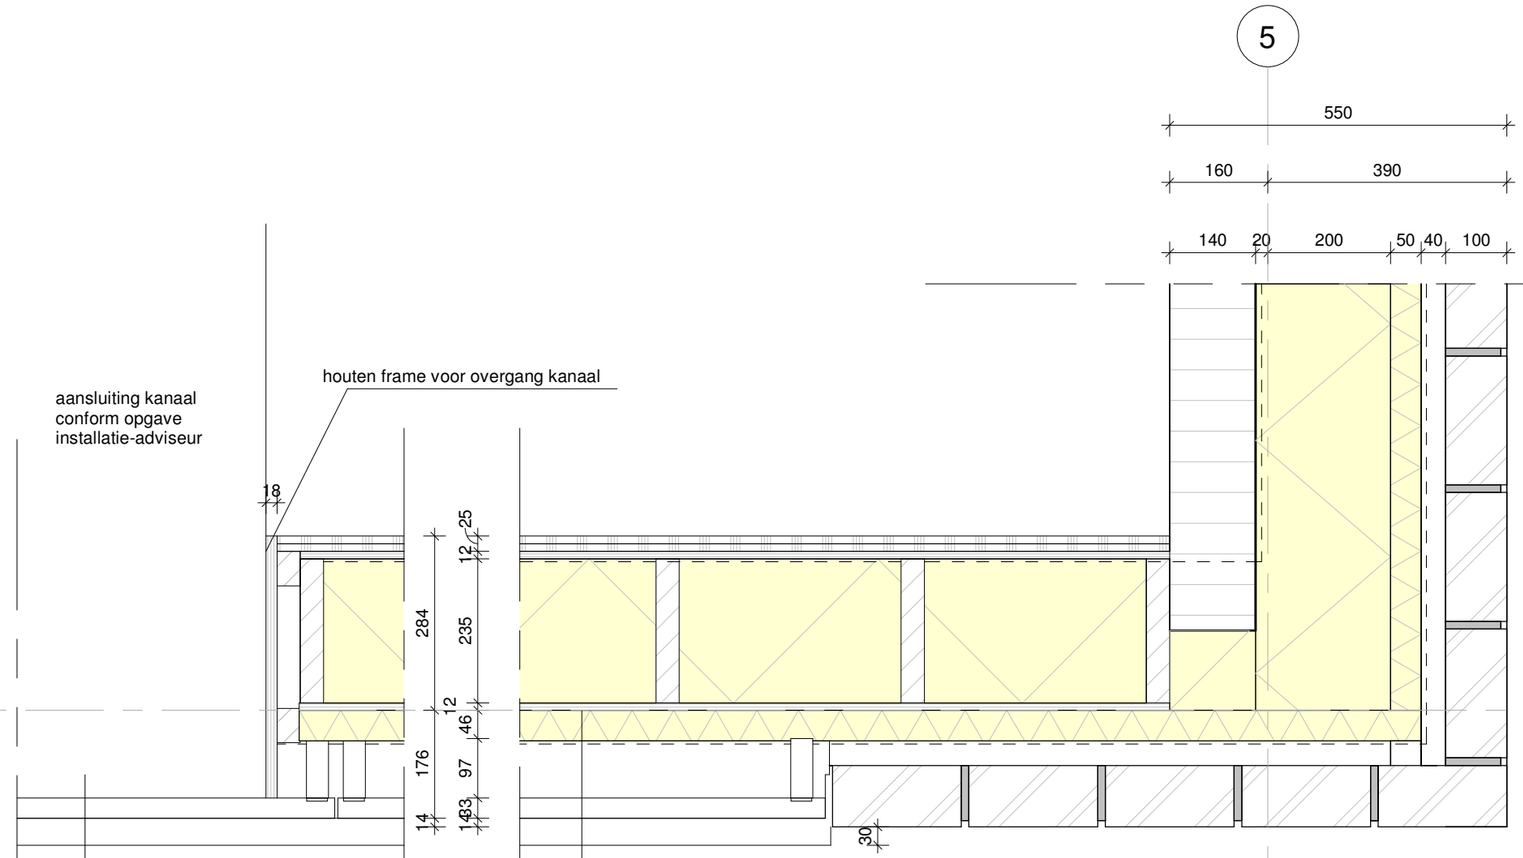


Gevel Rc: min.6 m2K/W

- Baksteen, 100 mm
- Geventileerde spouw, 40 mm
- Dampopen en waterkerende folie
- Isolatie, glaswolplaat, 0,031W/mK, brandklasse B, 50 mm
- Isolatie, bio-based, vlaswol, 0,038W/mK, 235 mm, voorzien van brandvertragers, of bewijs dat gehele gevel voldoet aan brandklasse B
- Dampremmende laag
- CLT-wand, 140 mm

- aluminium waterslag, gepoedercoat
- lamelrooster, aluminium, gepoedercoat, storax ST033.01
- dubbele lamellenhouder, aluminium, gepoedercoat, storax ST033.12
- draagconstructie staanders, 97x36 mm
- koppeling rooster aan leidingwerk LBK

Wijziging A

- aluminium waterslag, gepoedercoat
- schijnlamelrooster, aluminium, gepoedercoat, storax ST033 close
- dubbele lamellenhouder, aluminium, gepoedercoat, storax ST033.12
- draagconstructie staanders, 97x36 mm
- dampopen en waterkerende folie, zwart
- stijl en regelwerk met isolatie glaswolplaat

Wijziging A

Gevel Rc: min. 6 m2K/W

- Baksteen, 100 mm
- Geventileerde spouw, 40 mm
- Dampopen en waterkerende folie
- Isolatie, glaswolplaat, 0,031W/mK, brandklasse B, 50 mm
- OSB, 12 mm
- HSB, stijl- en regelwerk 235x38mm, h.o.h 400 mm
- Isolatie, bio-based, vlaswol, 0,038W/mK, 235 mm, voorzien van brandvertragers, of bewijs dat gehele gevel voldoet aan brandklasse B
- Dampremmende laag
- OSB, 12 mm
- Gipsplaat, 2x 12,5 mm

Maten in het werk controleren
Voor kleuren en materialen zie kleur-en materiaalstaat

project:	23002
tek.nr.	410N
Detail naam:	gevelrooster techniek
onderdeel:	H-202
schaal:	1 : 10
afm:	A3
datum:	24-04-2025
wijz. datum:	02-11-2026