
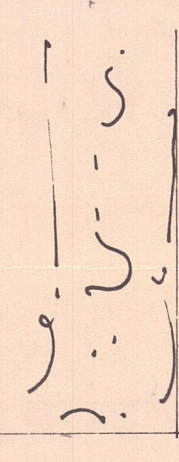



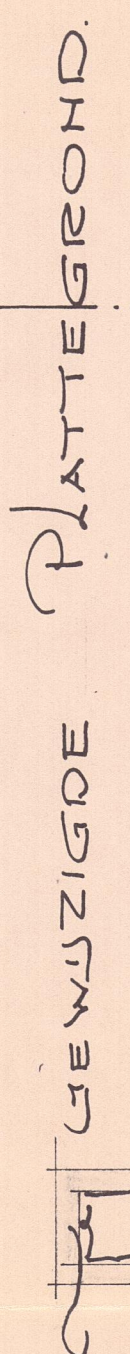

Behoort bij bouwvergunning  
d.d. 18-3-77  
De secretaris van Borsele.  
namens deze,

|                              |                |
|------------------------------|----------------|
| WELSTANDSKOMMISSIE           | DAT. ONTVANGST |
| VERENIGING DORP STAD EN LAND |                |
| WESTERSINGEL 98 - ROTTERDAM  |                |
| NUMMER DOSSIER               |                |

| GEMEENTEWERKEN BORSELE |     | Nieuwpoort  |     | Verbond O.L. School en<br>Veeningenschool. |     |
|------------------------|-----|-------------|-----|--------------------------------------------|-----|
