




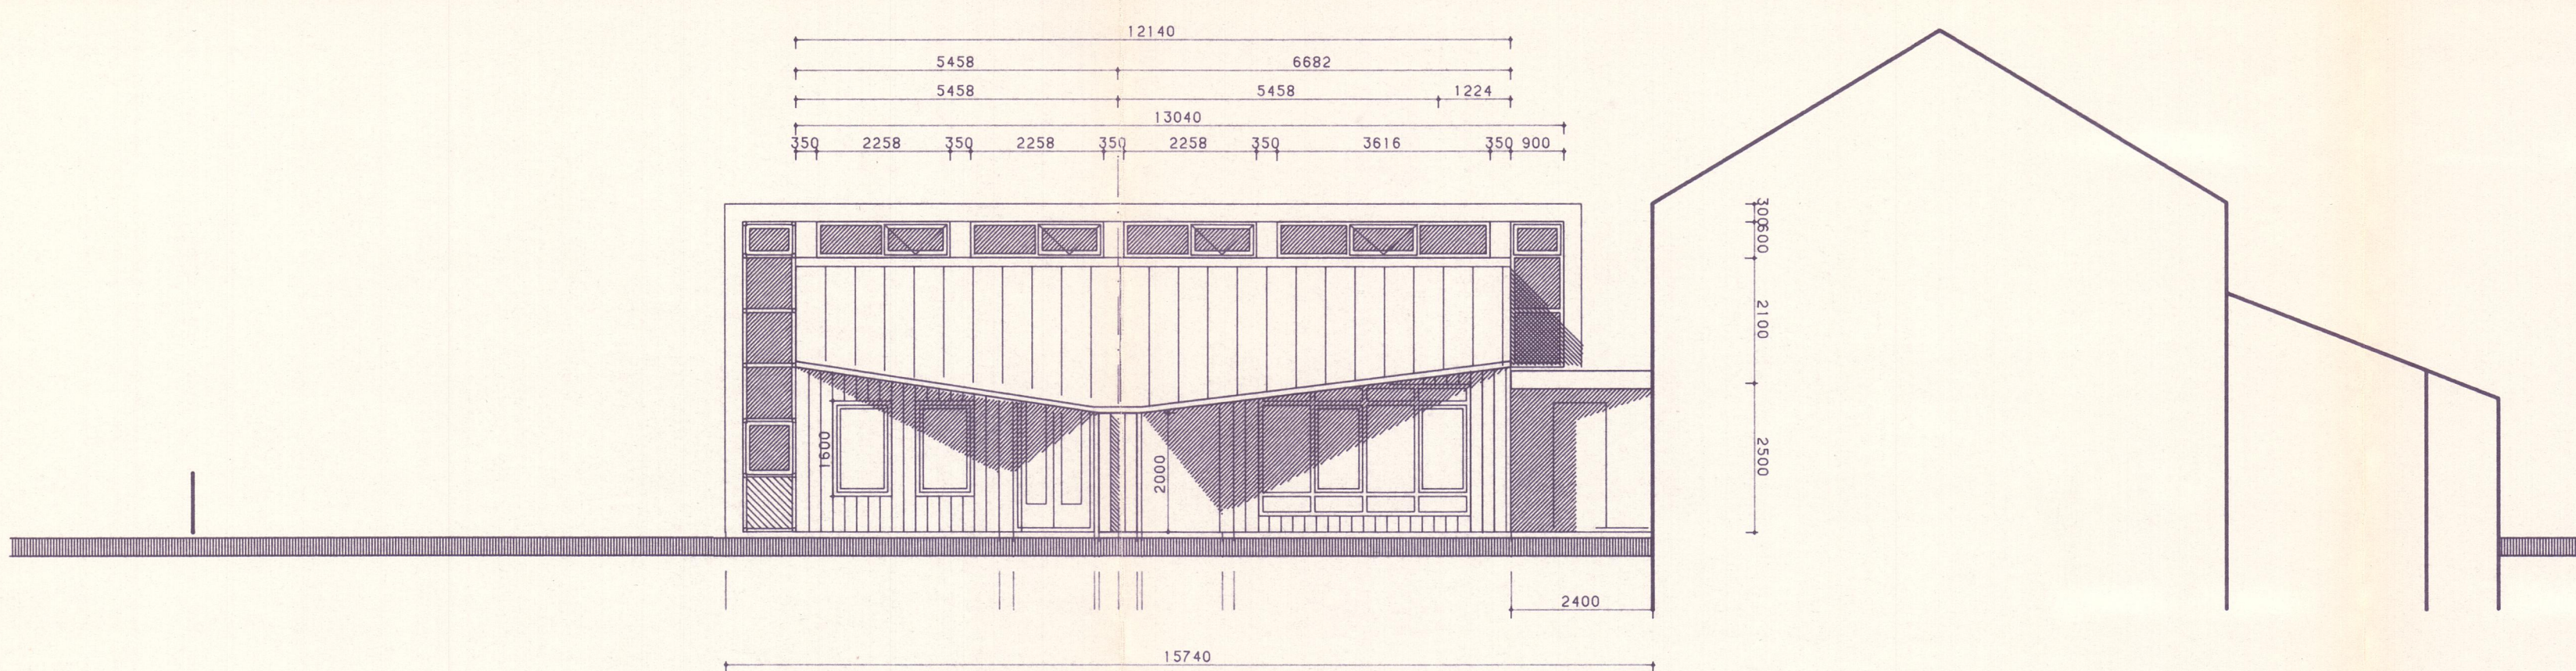


ZUIDGEVEL

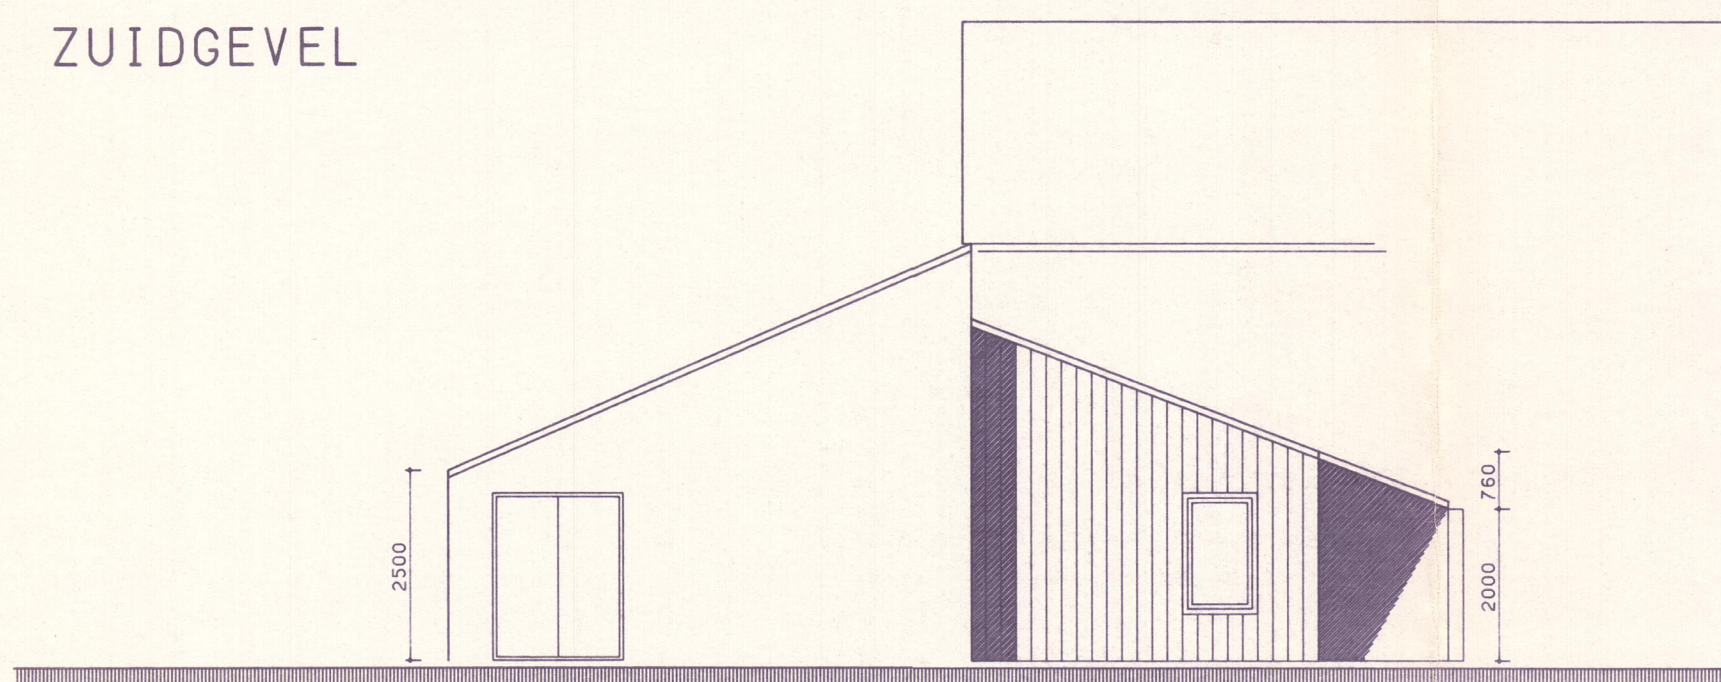

WESTGEVEL

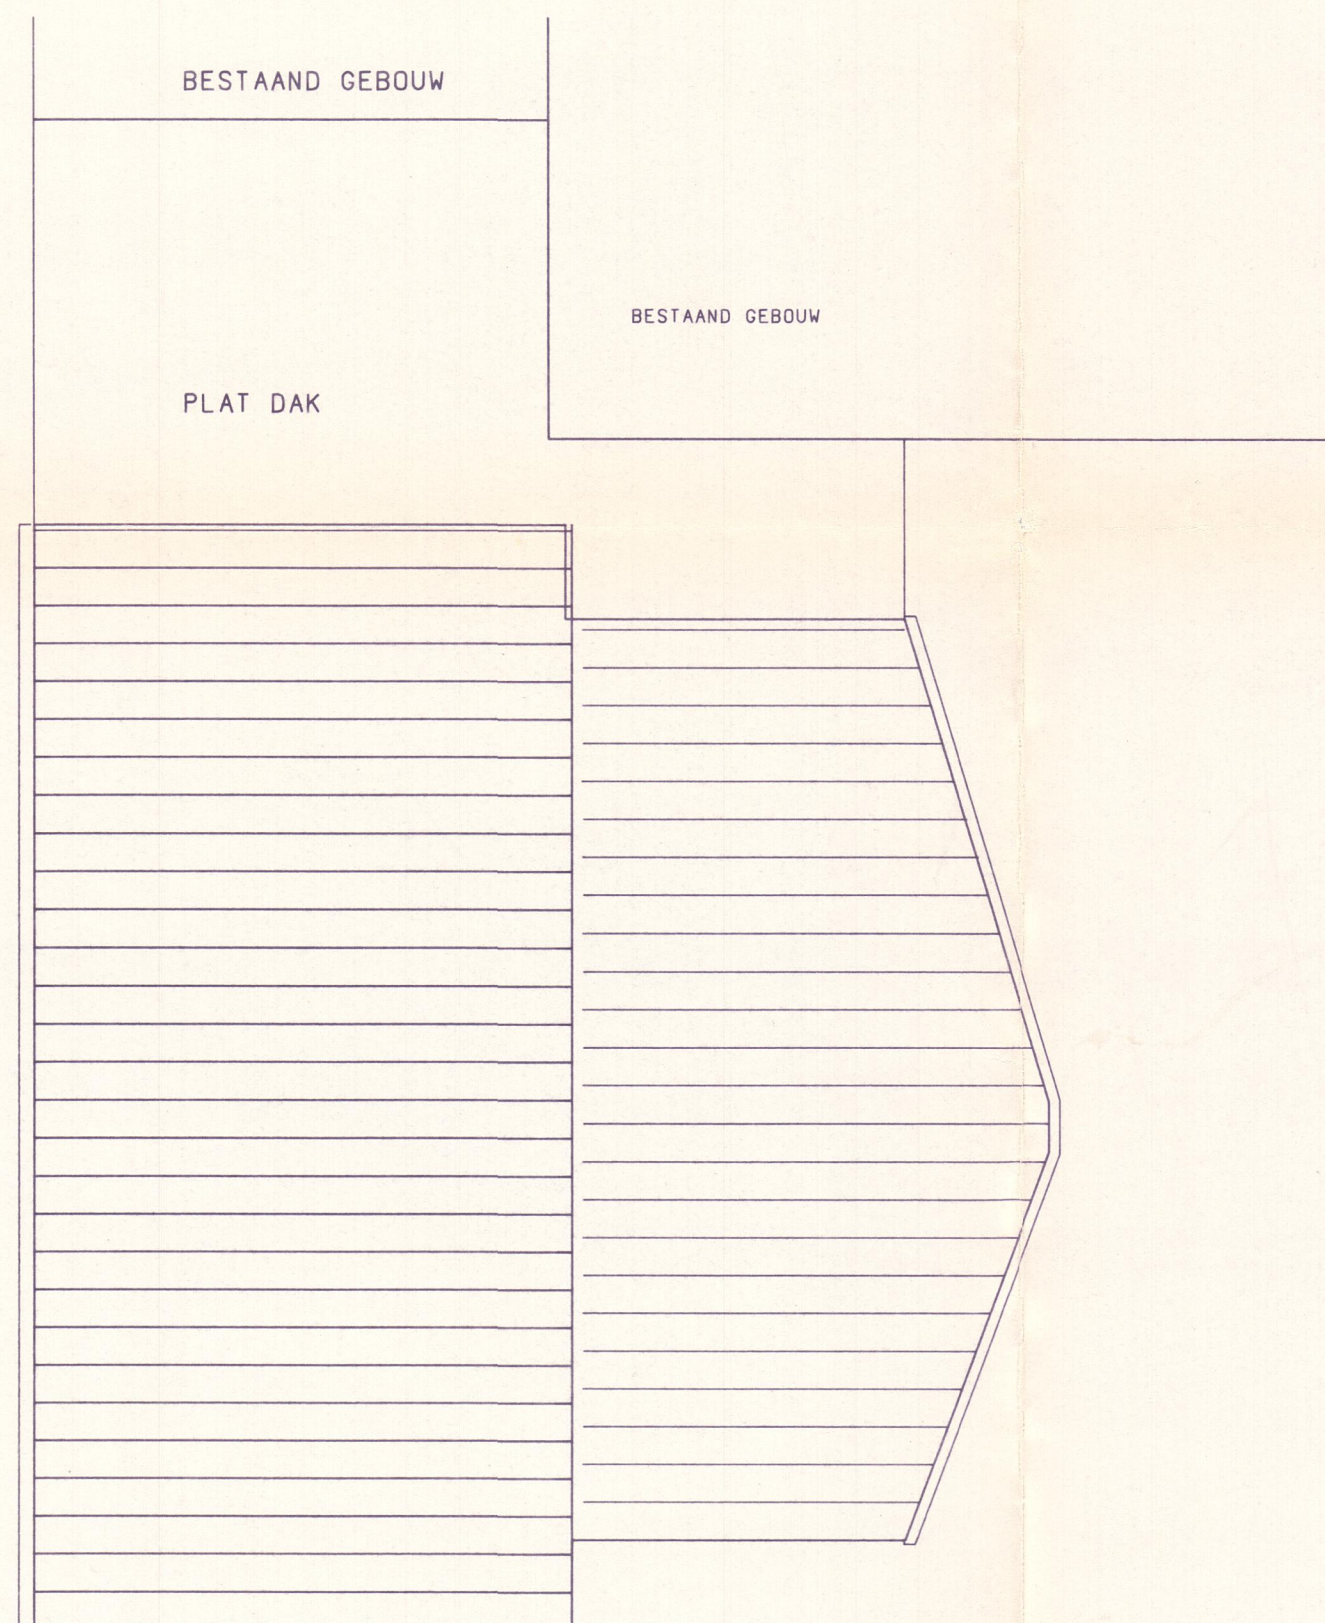

DAKVORMEN / BOVENAANZICHT

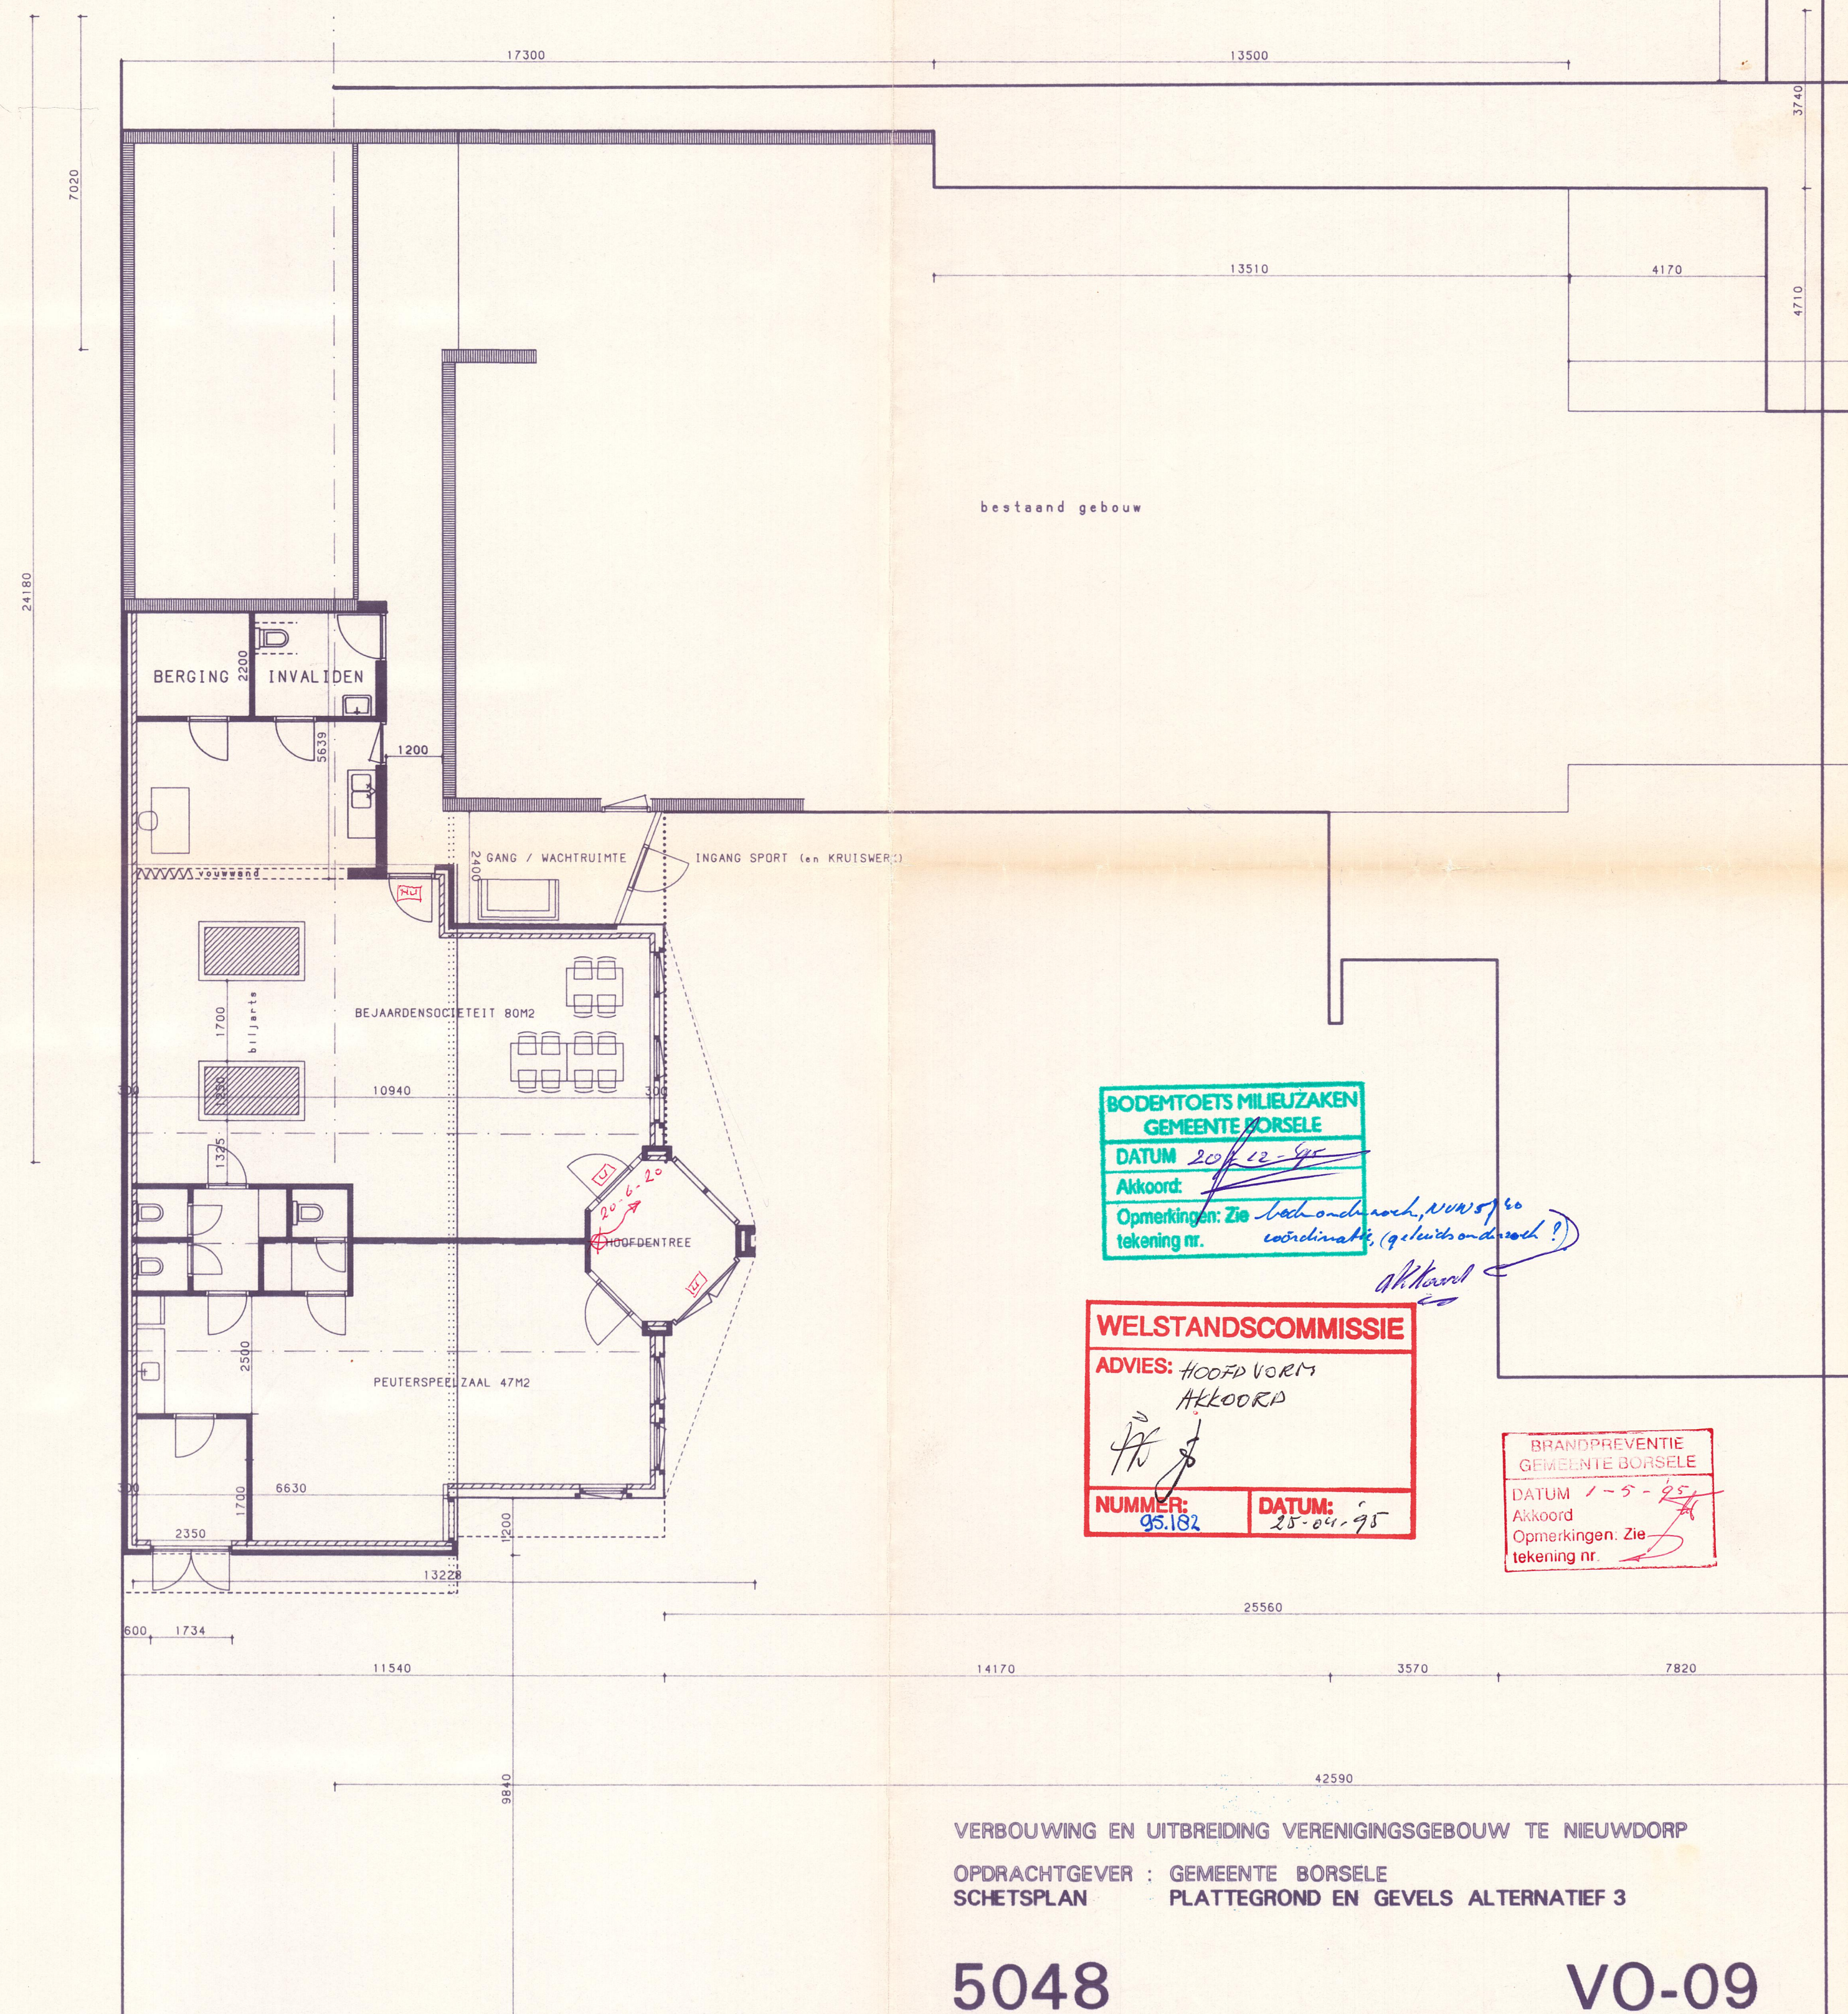

BODEMTOETS MILIEUZAKEN
GEMEENTE BORSELE
DATUM 20-02-95
Akkoord:
Opmerkingen: Zie beschouwing, N.V.S. 60
tekening nr. 20-02-95

WELSTANDSCOMMISSIE
ADVIES: HOOFD VORM
AKKOORD
NUMMER: 95.182
DATUM: 25-04-95

BRANDPREVENTIE
GEMEENTE BORSELE
DATUM 1-5-95
Akkoord
Opmerkingen: Zie
tekening nr. 1-5-95

VERBOUWING EN UITBREIDING VERENIGINGSGEBOUW TE NIEUWDORP
OPDRACHTGEVER : GEMEENTE BORSELE
SCHETSPLAN PLATTEGROND EN GEVELS ALTERNATIEF 3

5048

VO-09

Datum : 31.08.94 Schaal : 1 : 100 Getekend : h.r. Formaat : A1
Wijziging A : 09.09.94 B : C : D :



Rothuizen van Doorn 't Hooft
Architecten Stedebouwkundigen

□ Middelburg, Landereikade 13, Postbus 29, 4300 AA, Telefoon 0180 20755 Fax 0180 15912
■ Groot-Plaats, den Helderlaan 12, Postbus 333, 4460 AE, Telefoon 01800 28223 Fax 01800 14420

PLATTEGROND