



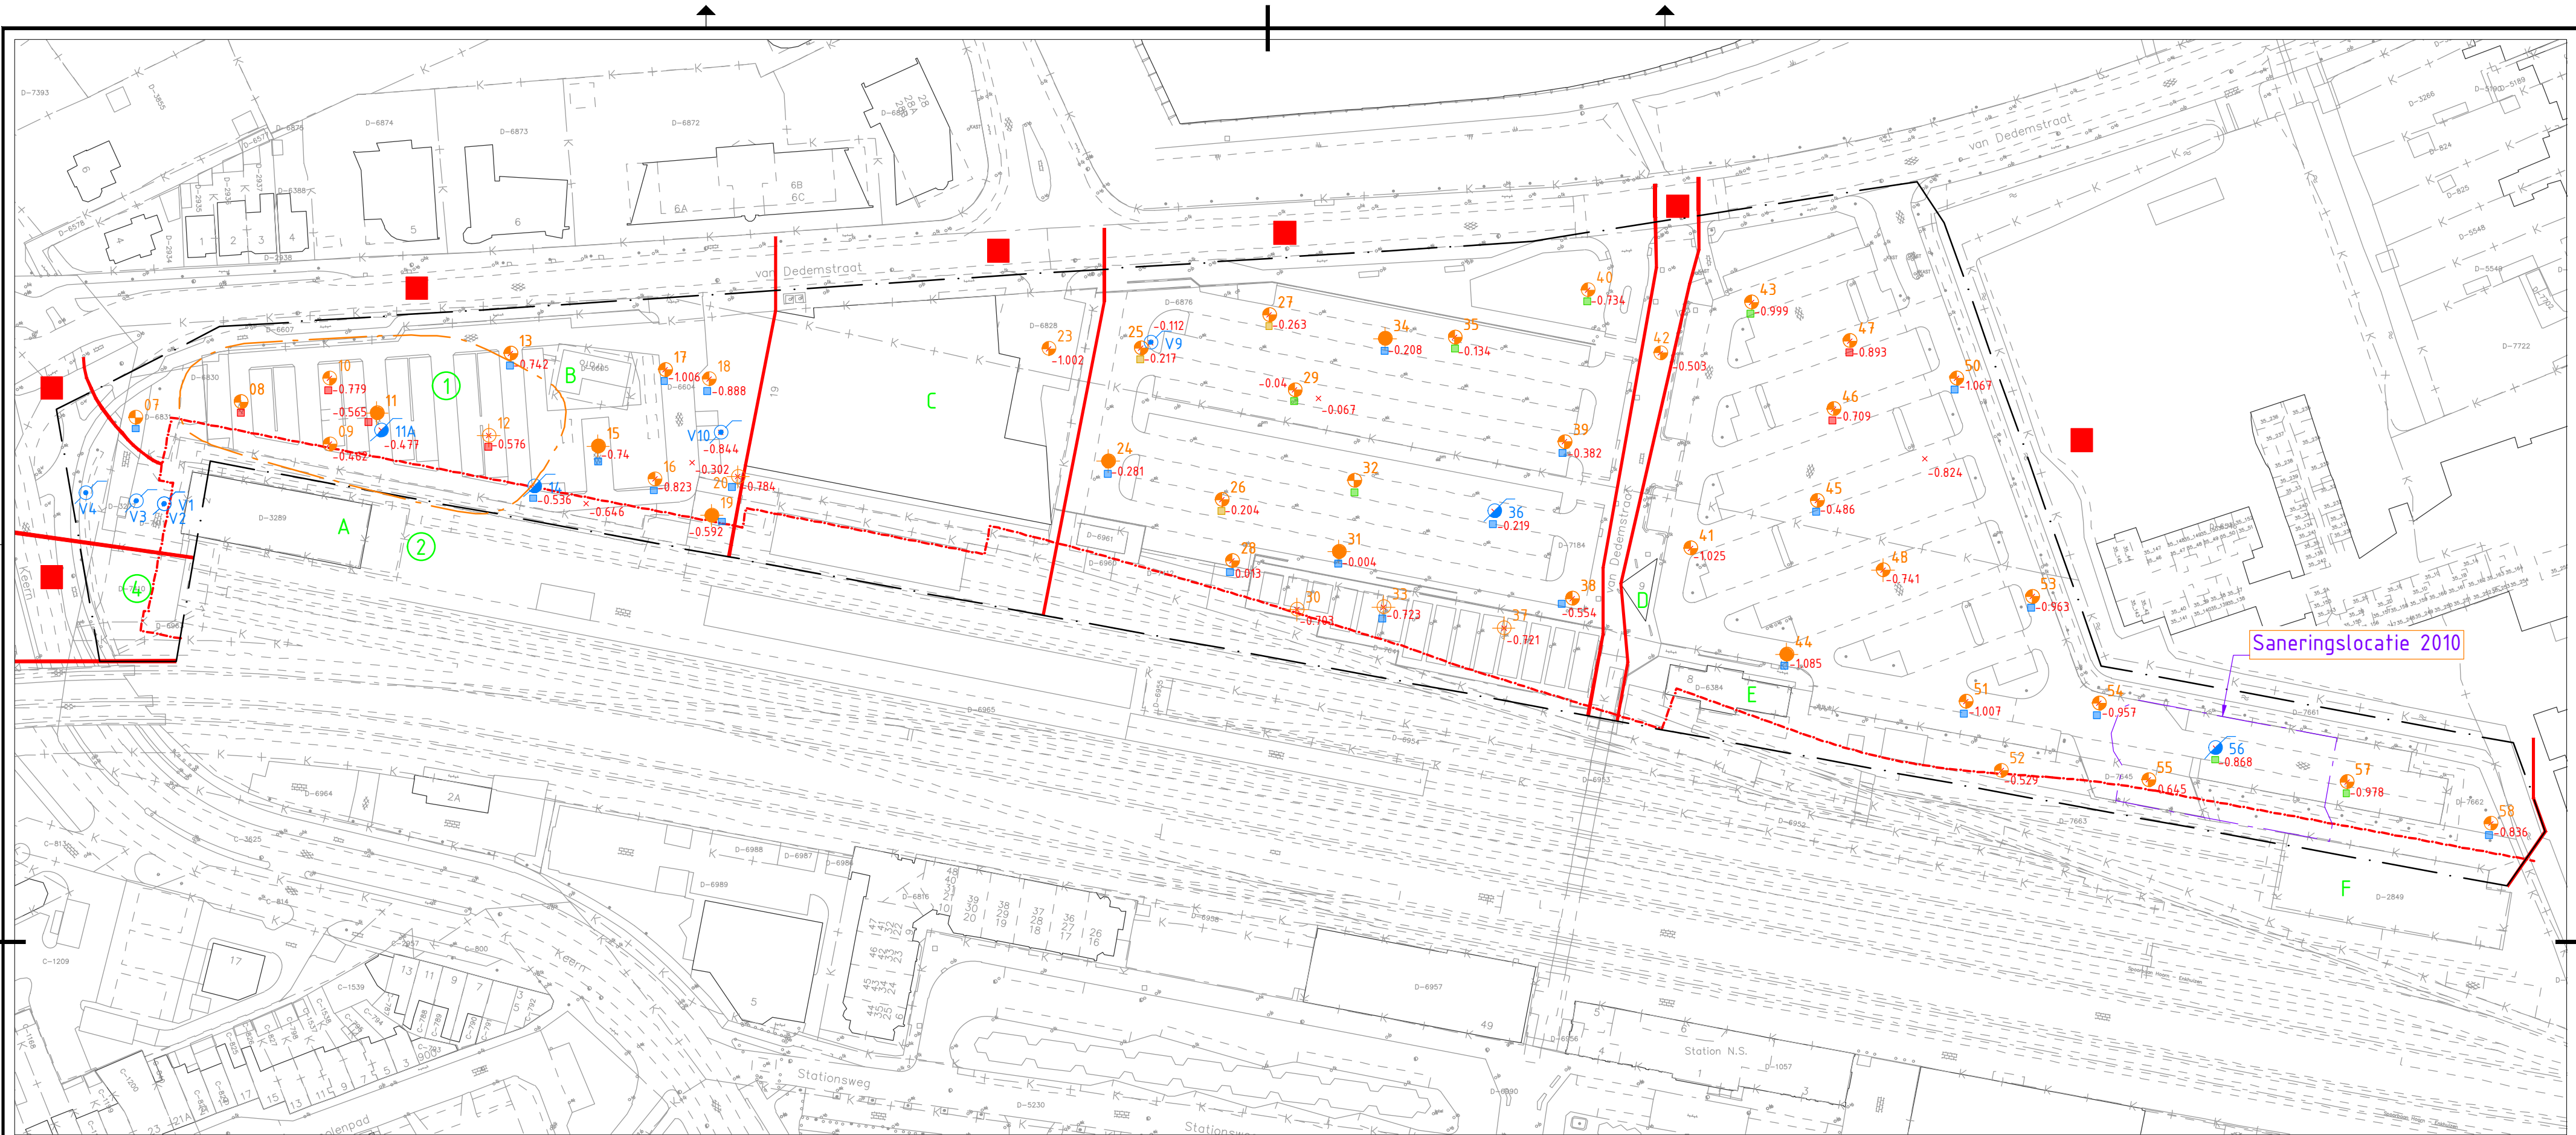

Legenda

Geometrie	Omschrijving	Status
— · — · — · — · —	Projectgrens	Nieuw
- - - - -	Grens 7 meter vanaf hart rails (daarbinnen vergunning)	Nieuw
- - - - -	Begrenzing sterke grondverontreiniging	Nieuw
Symbool	Omschrijving	Status
⊕	Boring tot 1 m -mv	Nieuw
⊕	Boring 1 tot 2 m -mv	Nieuw
⊕	Boring groter dan 2 m -mv	Nieuw
⊕	Peilbuis	Nieuw
⊕	Peilbuis	Bestaand
x-0.204	NAP hoogte	Nieuw
	Grondverontreiniging (maximale overschreiding op boorpunt)	
■	Niet verontreinigd	Nieuw
■	Maximaal licht verontreinigd	Nieuw
■	Maximaal matig verontreinigd	Nieuw
■	Maximaal sterk verontreinigd	Nieuw
E	Gebouw aanduiding	bestaand
②	WBB geval	Nieuw
■	Deelgebied	Nieuw

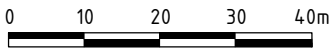

OPMERKINGEN:

- Hoogtematen t.o.v. N.A.P.
- Maten in meters, materiaalmaten in millimeters.
- Deze tekening is opgezet volgens de NLCS.



wareco INGENIEURS OPDRACHTGEVER Gemeente Hoorn PROJECTOMSCHRIJVING Bodemonderzoek noordelijk stationsgebied Hoorn TEKENINGOMSCHRIJVING Bodemonderzoek grond STATUS DEFINITIEF	Wareco Ingenieurs Amsterdamseweg 71 1180 AA Amsterdam	020 750 46 00 info@wareco.nl www.wareco.nl
	TEKENAAR RBL	SCHAAL 1:1000
	PROJECTLEIDER KT	FORMAAT A2
	DATUM 06-04-2017	BLADNUMMER T1
	PROJECTNUMMER BZ41	WIJZ.NR -