


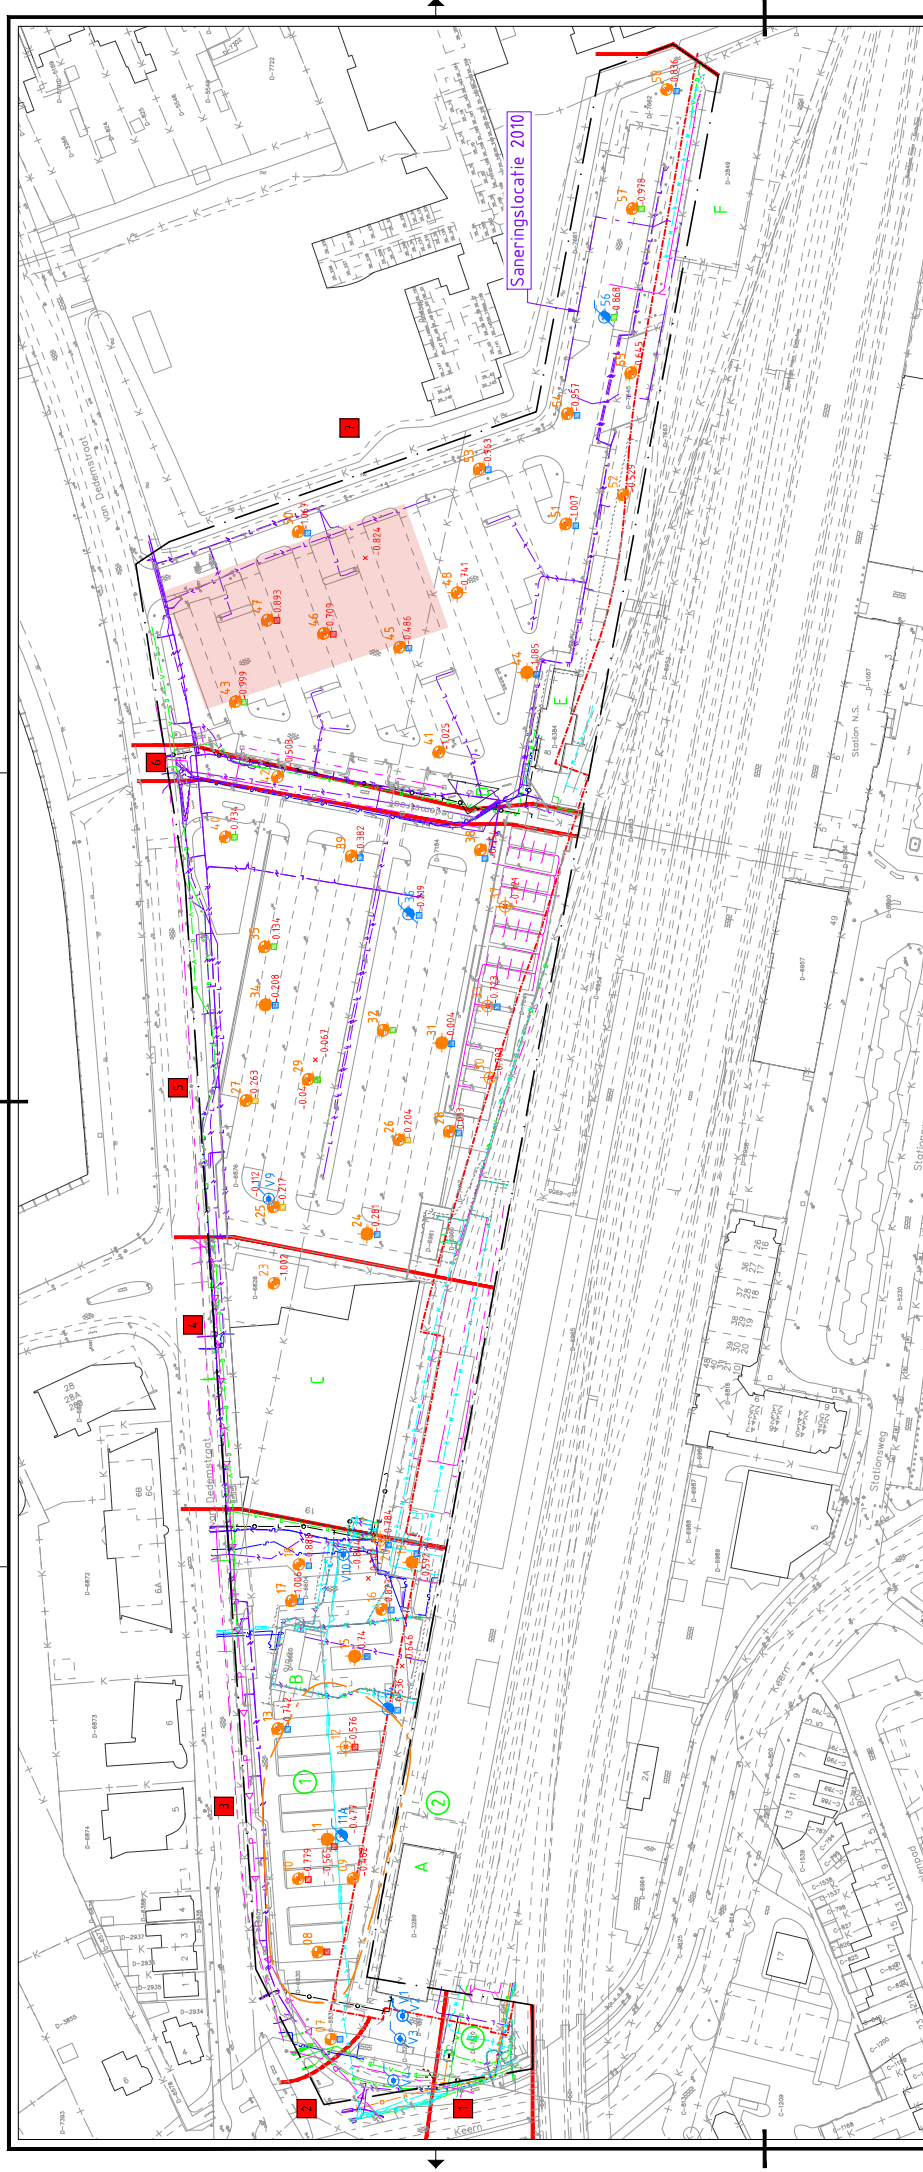

OPMERKINGEN:

- Hoogtematen t.o.v. N.A.P.
- Maten in meters, materiaalmaten in millimeters.
- Deze tekening is opgezet volgens de NLC's.

		
OPDRACHTGEVER	TEKENAAR	SCHAAL
Gemeente Hoorn	RBL	1:1000
PROJECTOMSCHRIJVING	PROJECTLEIDER	FORMAAT
Bodemonderzoek noordelijk stationsgebied Hoorn	KT	A2
TEKENINGOMSCHRIJVING	DATUM	BLADNUMMER
Bodemonderzoek grond	06-04-2017	11
STATUS	PROJECTNUMMER	WIJZNR
DEFINITIEF	BZ41	—

Legenda	
Grensoort	Omschrijving
— - - - - - - - - - -	Projectgrens Grens 7 meter vanaf hart rails (daarbinnen vergunning) Begrenzing sterke grondverontreiniging
Symbol	Omschrijving
 x-0.224	Boring tot 1 m -mv Boring 1 tot 2 m -mv Boring groter dan 2 m -mv Peilbuis Peilbuis NAP hoogte Grondverontreiniging (maximale overschreiding op boorpunt) Niet verontreinigd Maximaal licht verontreinigd Maximaal matig verontreinigd Maximaal sterk verontreinigd Gebouw aanduiding WBB geval Deelgebied
 	Nieuw Nieuw Nieuw Nieuw Bestaand Nieuw Nieuw Nieuw Nieuw bestaand Nieuw Nieuw

Boorbeschrijving


getekend volgens NEN 5104

Boring: 36

datum: 10-01-2017

X/Y-coördinaat: 132440,56 / 517659,70

N.A.P.

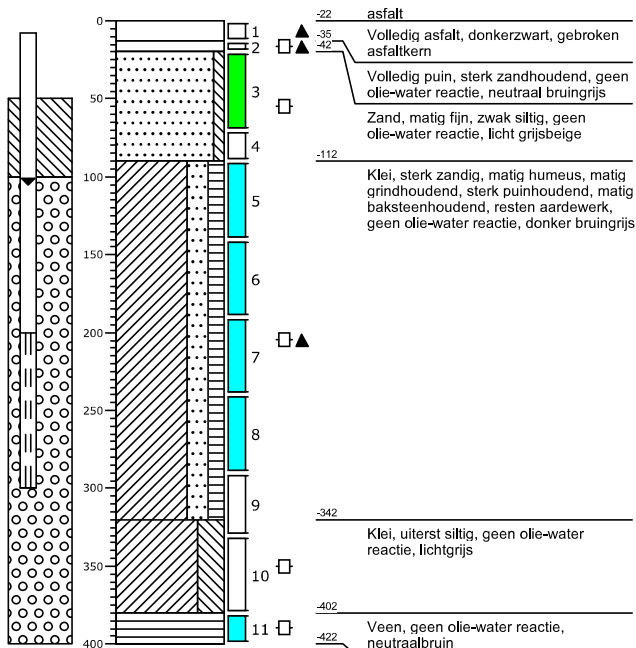


Boring: 37

datum: 12-01-2017

X/Y-coördinaat: 132442,62 / 517634,07

N.A.P.

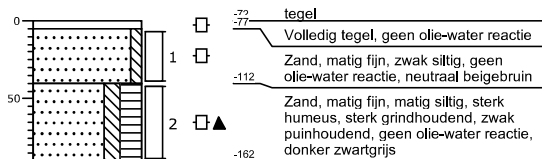


Boring: 38

datum: 10-01-2017

X/Y-coördinaat: 132457,59 / 517640,56

N.A.P.

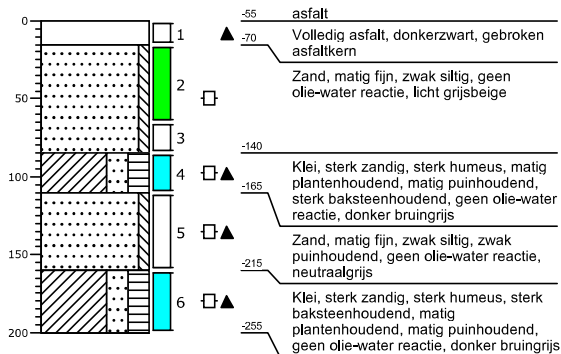


Boring: 39

datum: 10-01-2017

X/Y-coördinaat: 132455,95 / 517674,80

N.A.P.

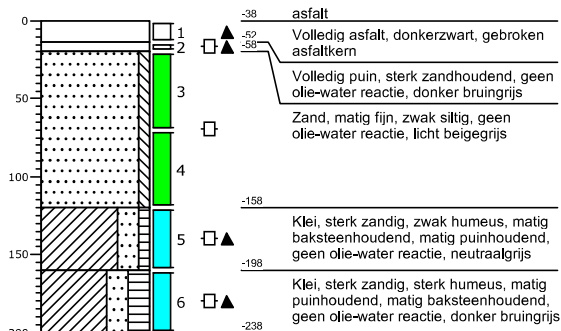


Boring: 40

datum: 12-01-2017

X/Y-coördinaat: 132461,02 / 517708,09

N.A.P.

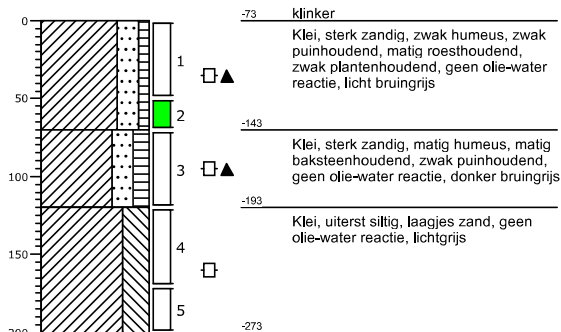


Boring: 41

datum: 20-01-2017

X/Y-coördinaat: 132483,49 / 517651,58


N.A.P.

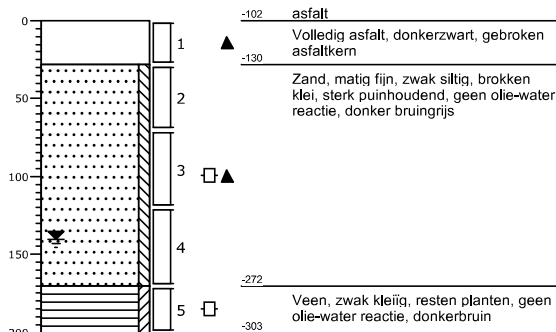

Boring: 42

datum: 13-01-2017


X/Y-coördinaat: 132476,94 / 517694,27

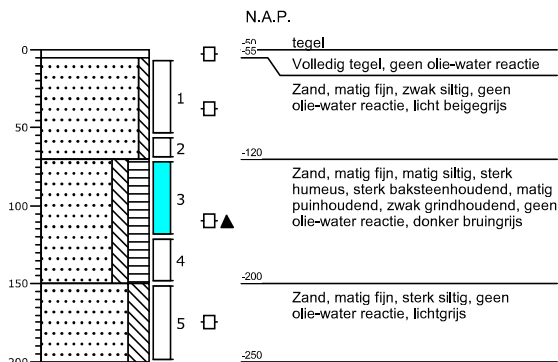

Boring: 43

datum: 10-01-2017


X/Y-coördinaat: 132496,81 / 517705,41

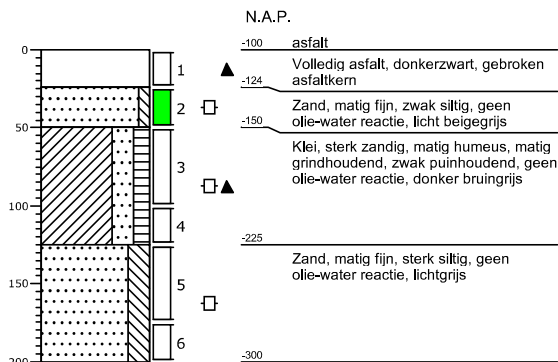

Boring: 44

datum: 20-01-2017


X/Y-coördinaat: 132504,55 / 517628,31

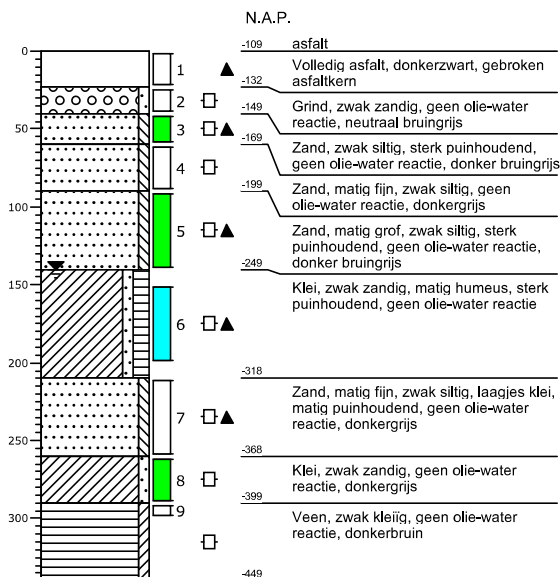

Boring: 45

datum: 20-01-2017


X/Y-coördinaat: 132511,22 / 517661,95

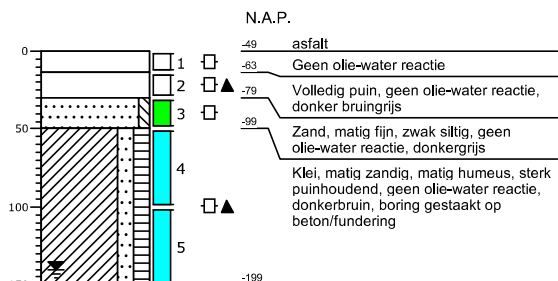

Boring: 46

datum: 13-01-2017


X/Y-coördinaat: 132514,84 / 517682,06

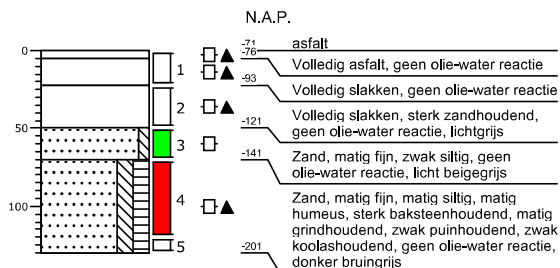

Boring: 47

datum: 13-01-2017


X/Y-coördinaat: 132518,36 / 517696,96

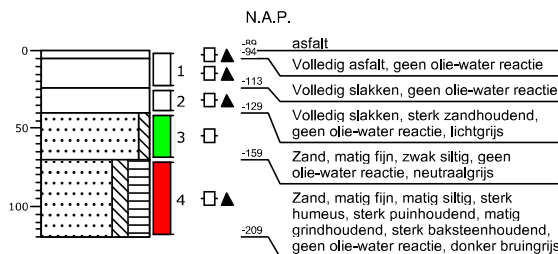

Boring: 48

datum: 20-01-2017


X/Y-coördinaat: 132525,63 / 517646,77

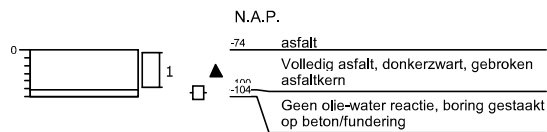

Boring: 49

datum: 20-01-2017


X/Y-coördinaat: 132534,82 / 517671,08

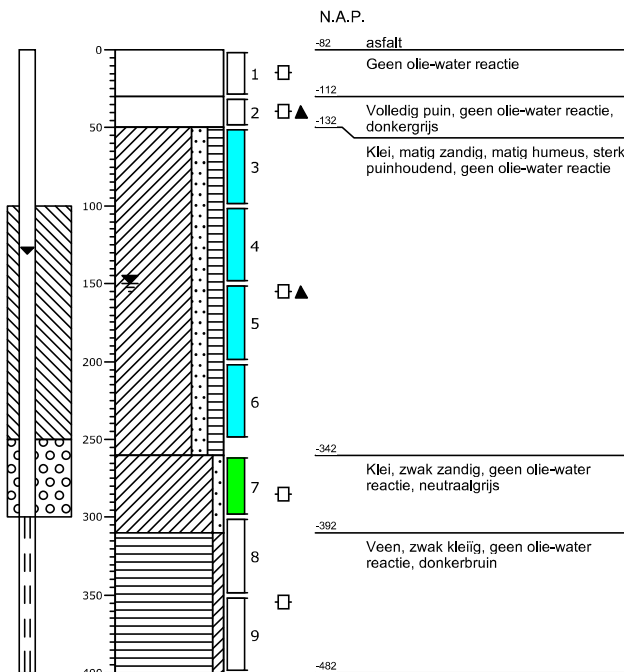

Boring: 50

datum: 20-01-2017


X/Y-coördinaat: 132541,75 / 517688,75

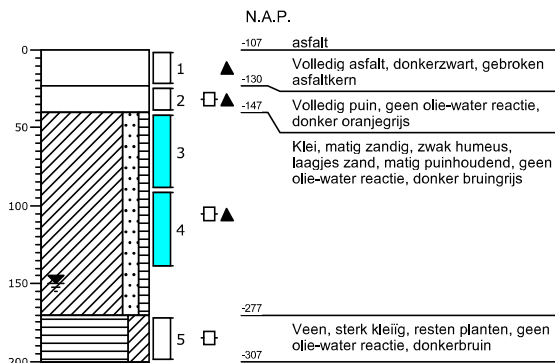

Boring: 51

datum: 10-01-2017


X/Y-coördinaat: 132543,79 / 517618,00

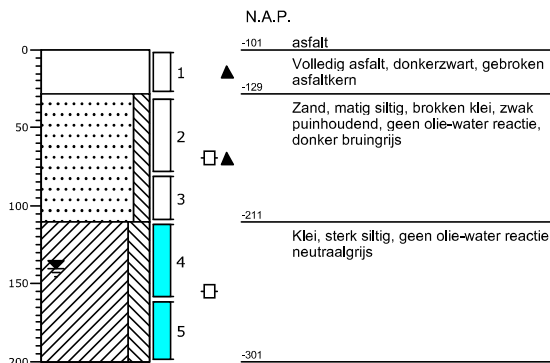

Boring: 52

datum: 01-02-2017

X/Y-coördinaat: 132551,52 / 517602,86

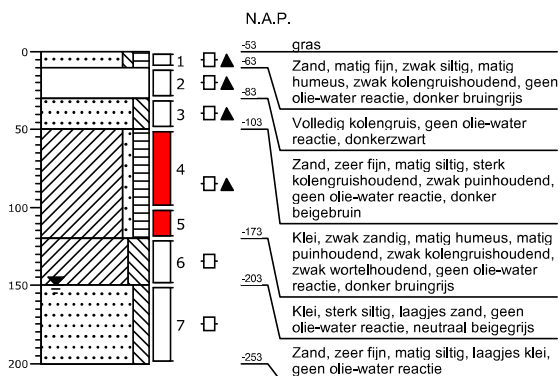

Boring: 53

datum: 20-01-2017

X/Y-coördinaat: 132558,34 / 517640,94

