


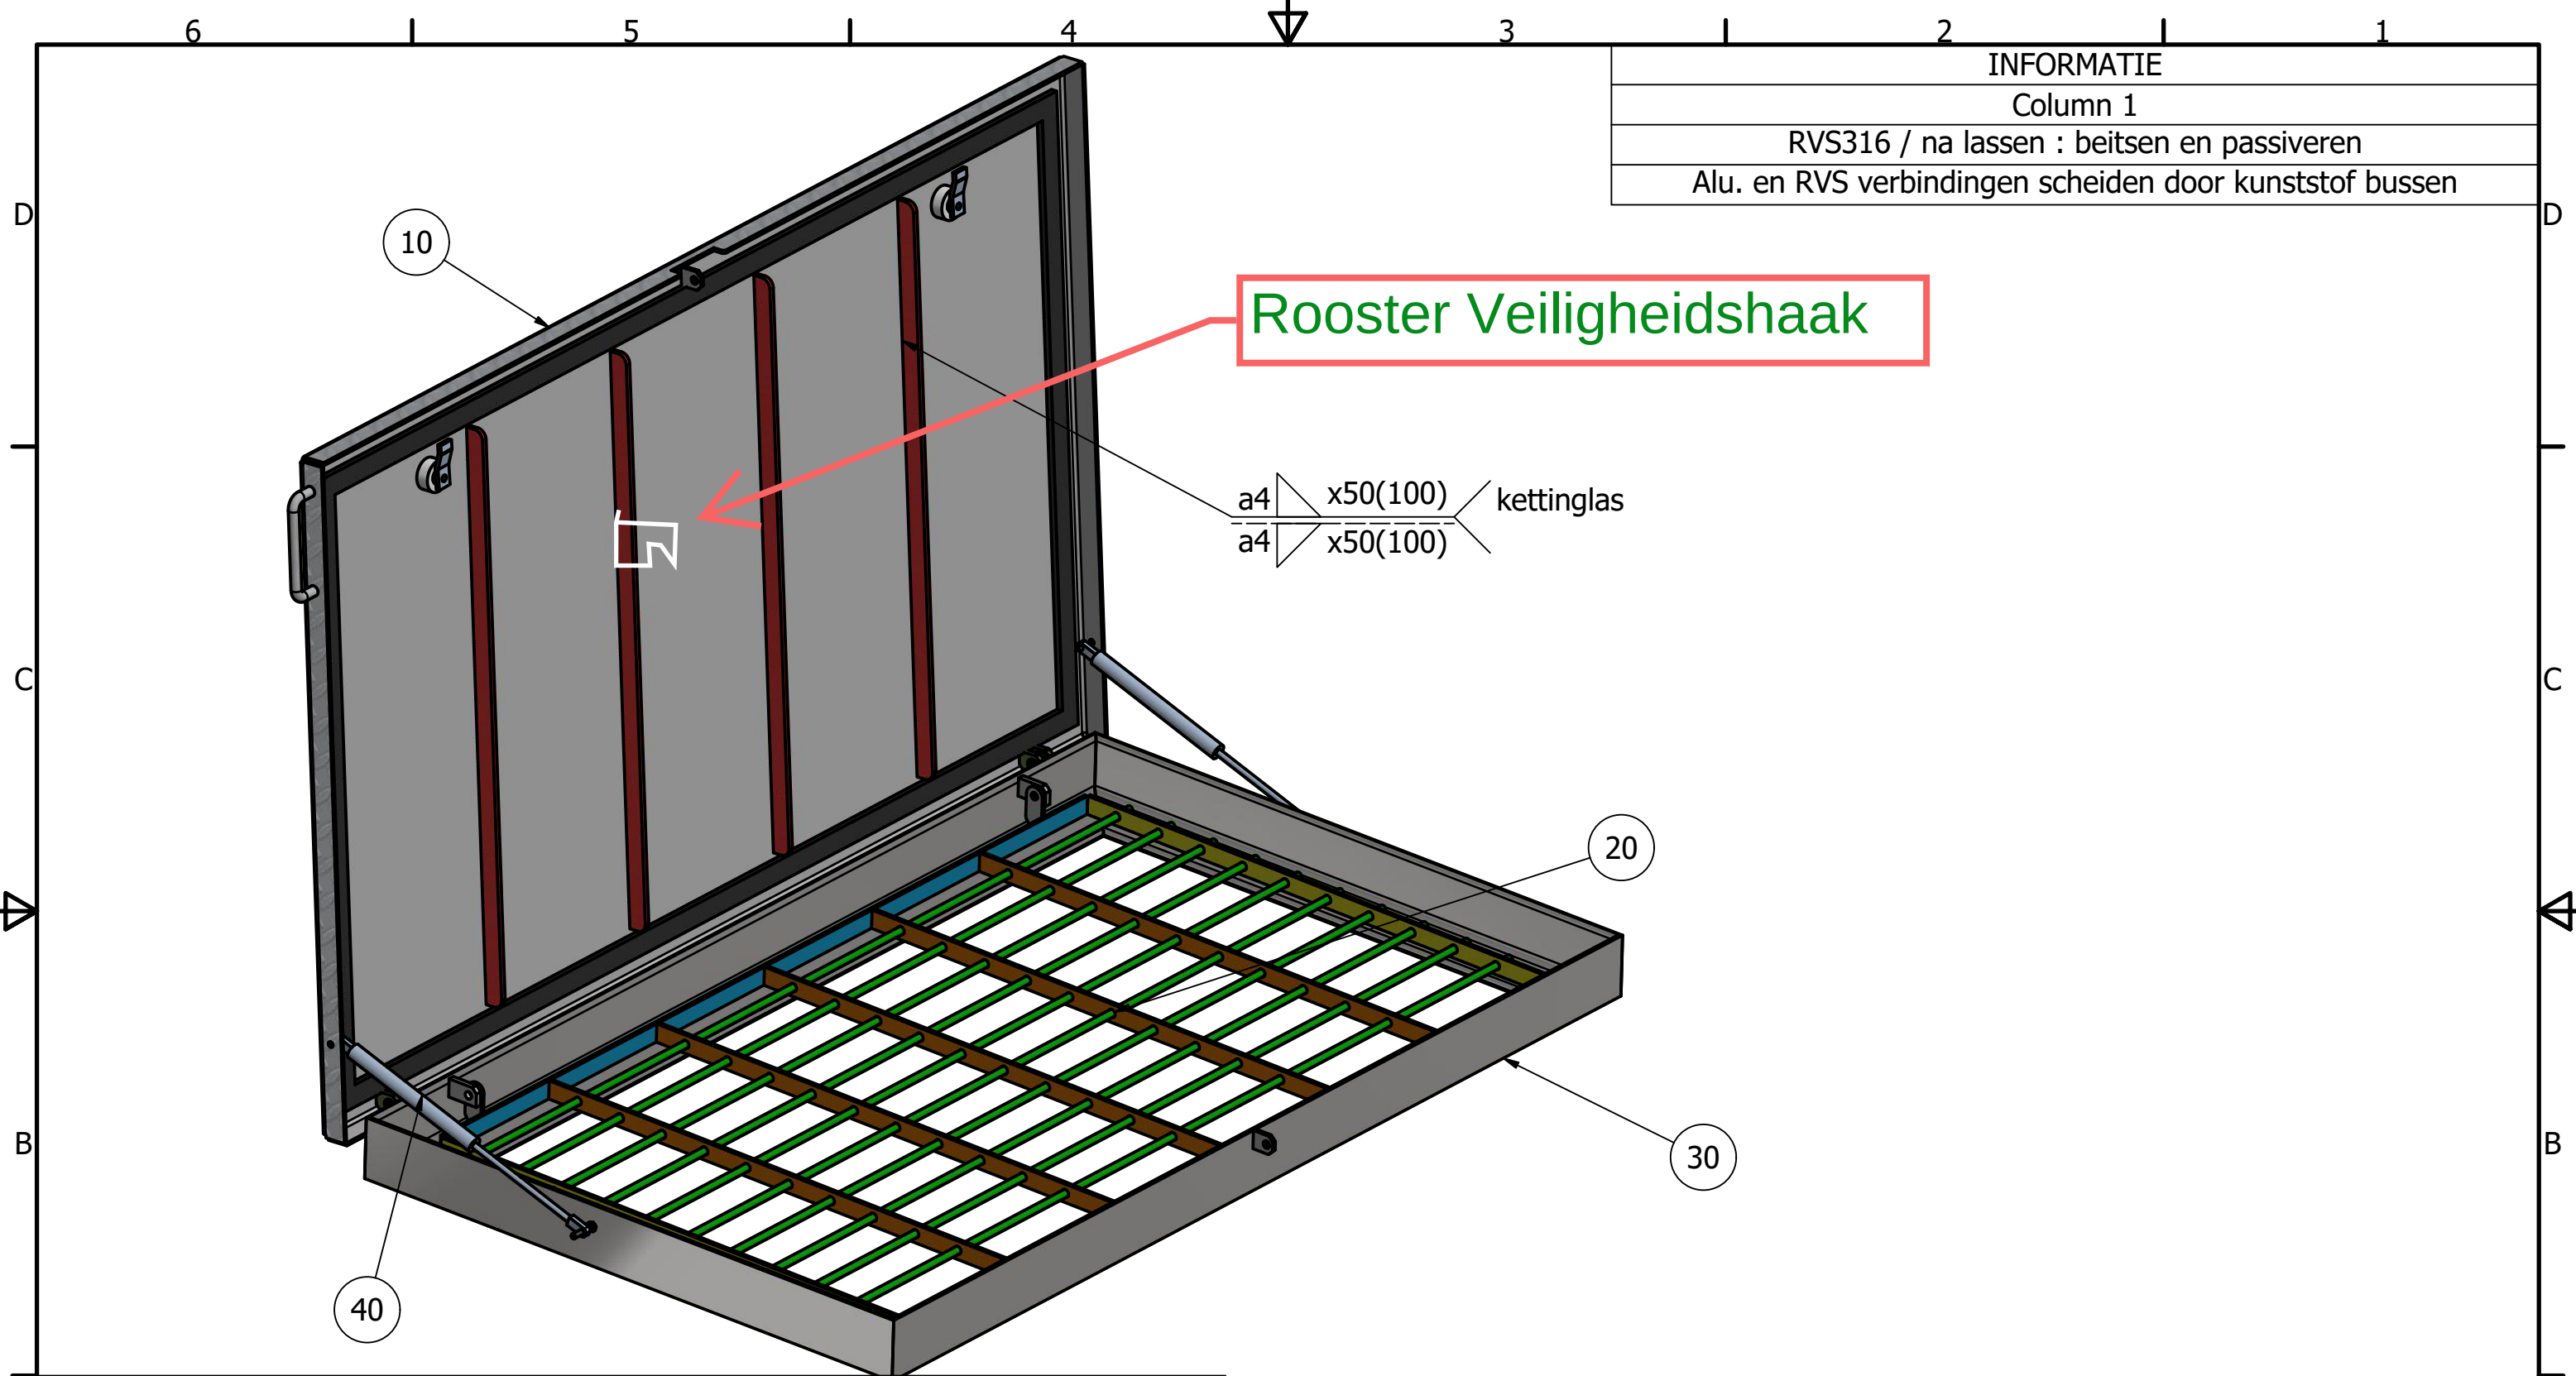

INFORMATIE					
Column 1					
RVS316 / na lassen : beitsen en passiveren					
Alu. en RVS verbindingen scheiden door kunststof bussen					

PARTS LIST			
ITEM	QTY	DESCRIPTION	MATERIAL
10	1	Deksel	Deksel Alu.: AlMg3 traanplaat 5-6,5 Alu.6061: ribben 30x8 Afdichting: Neopreen
20	1	Rooster	RVS 316: Staf Ø10 h.o.h. max 80 Plat 30x4
30	1	Frame	Alu.6061: Hoekprofiel 100x100x10
40	2	Gasveer	Uitvoering RVS

Designed by	Checked by	Approved by	Date		Date	
-------------	------------	-------------	------	--	------	--

C1 LUIK :Verdekte scharnieren, slotvoorziening en montage gaten

BEZO. Mchtig in metaal					Edition	Sheet