


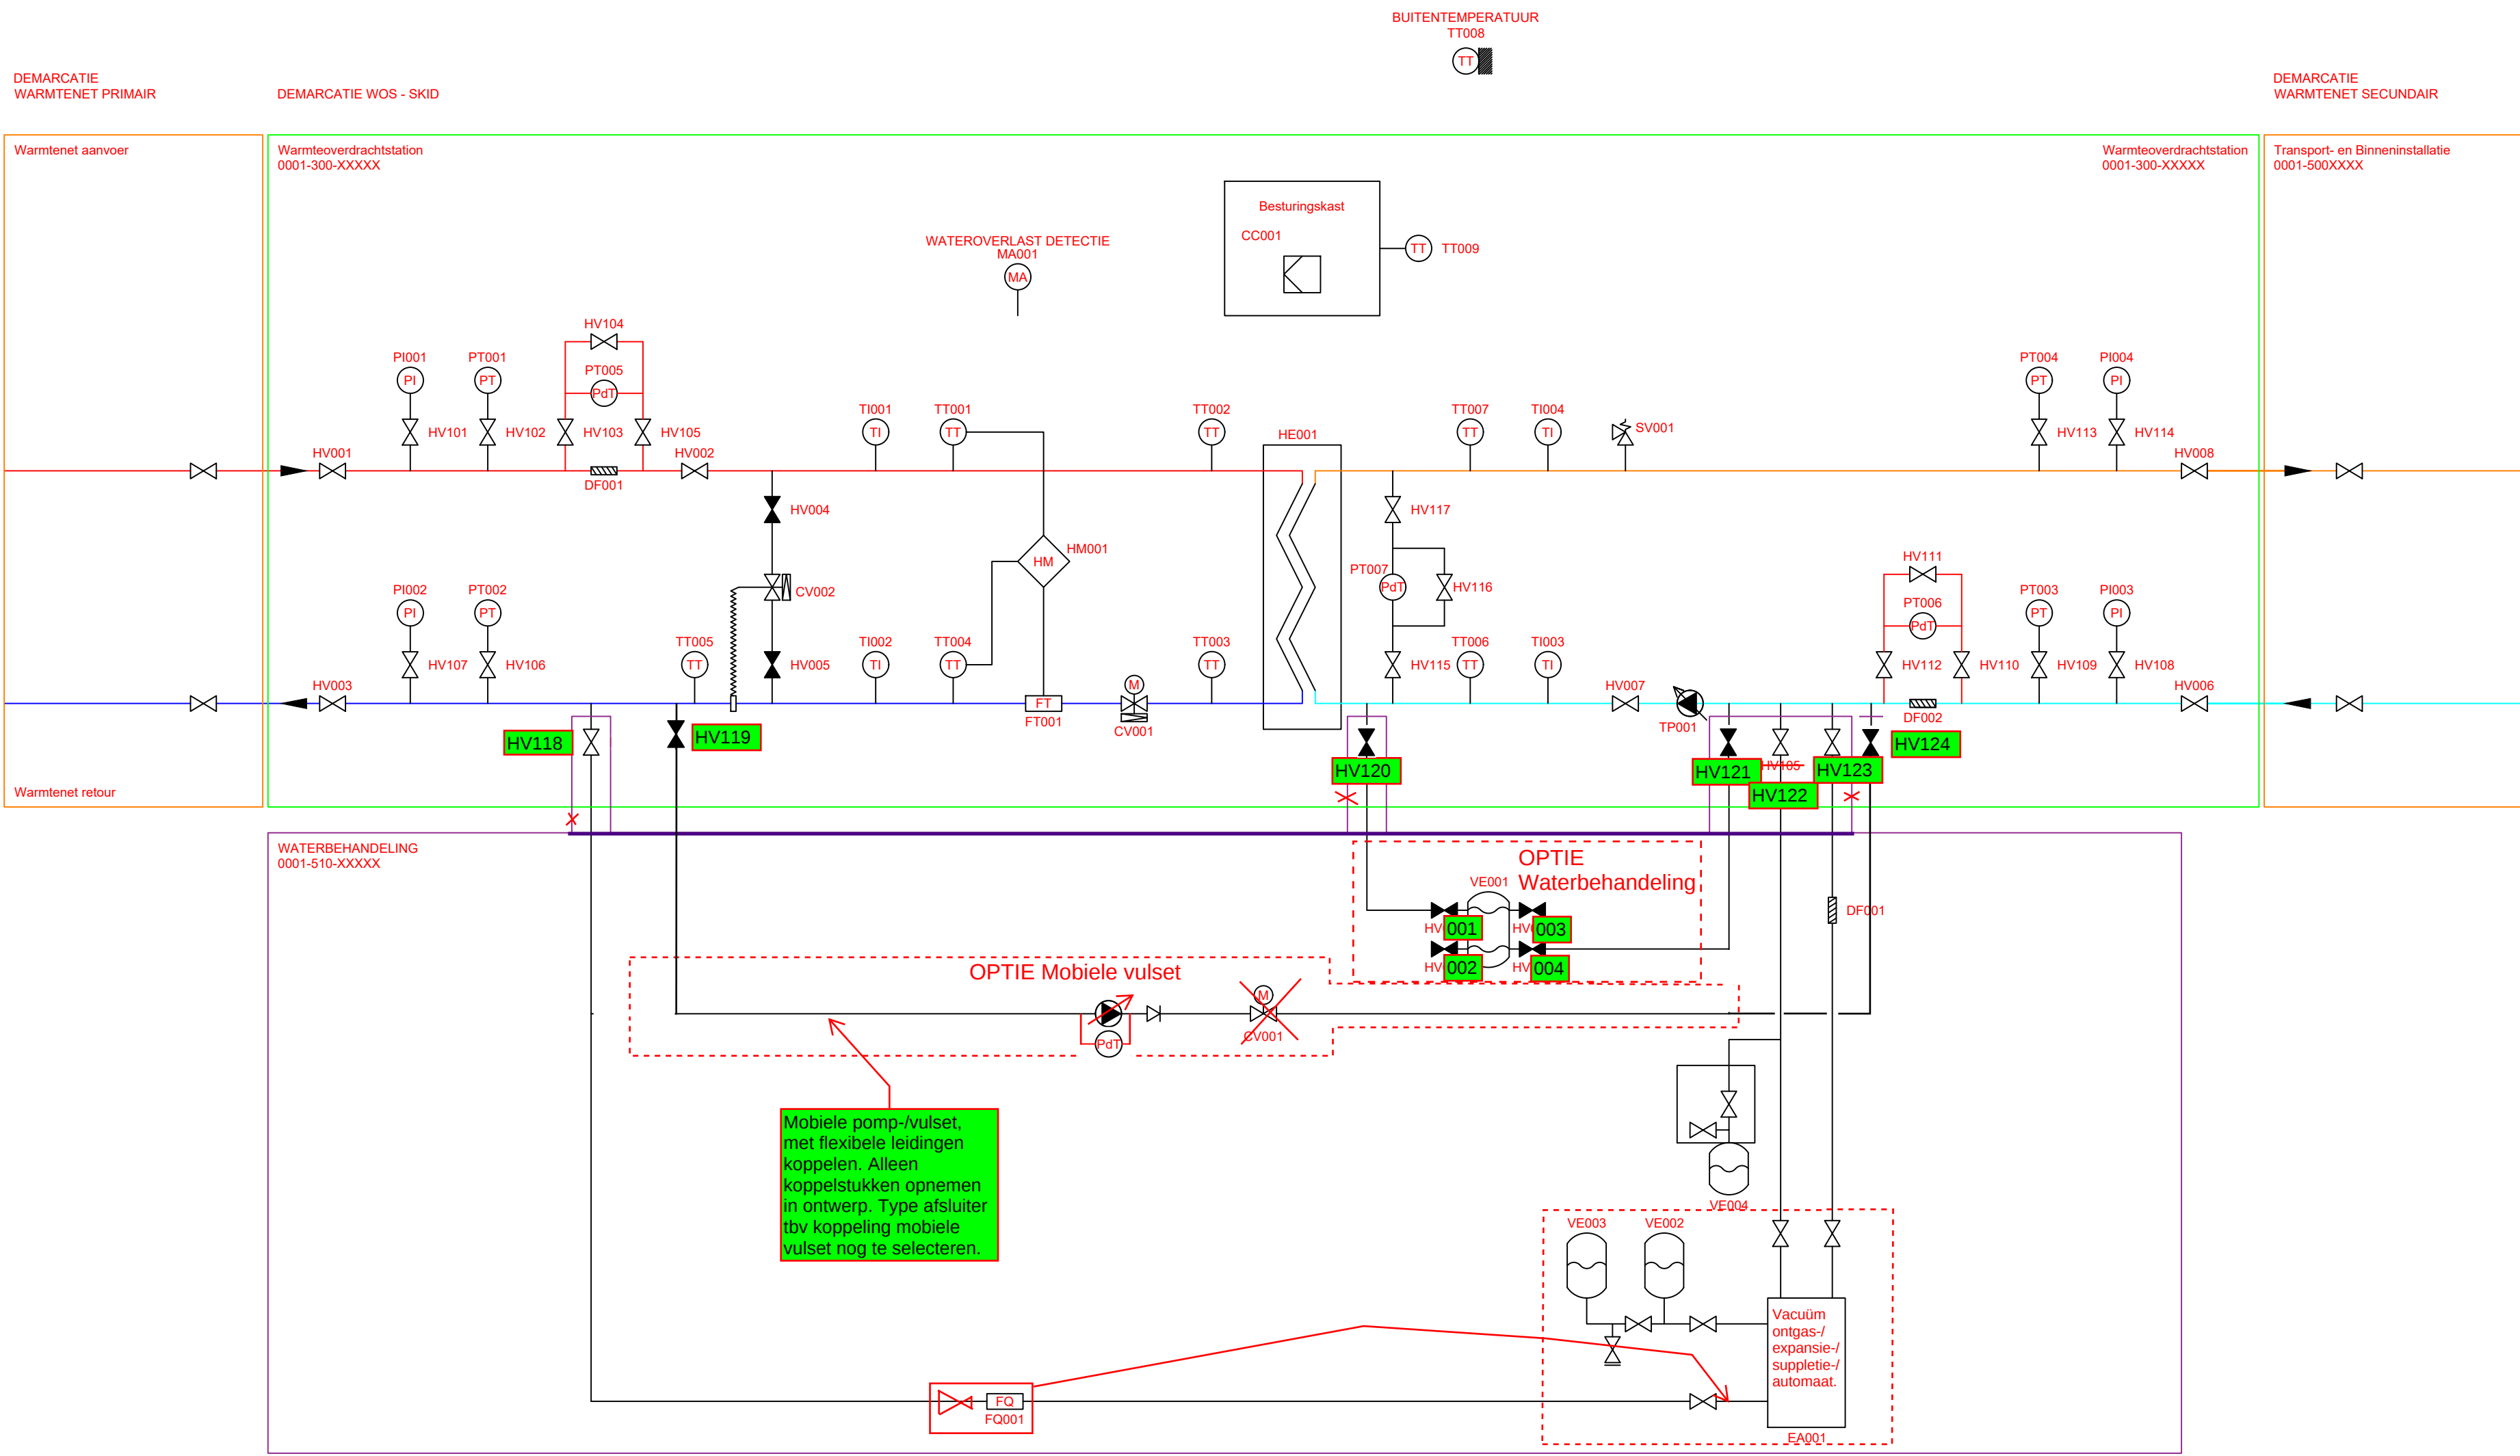

C			
B			
A	Opmerkingen bijgewerkt	S. Kamphuis	26-02-2026
Versie	Omschrijving	Tekenaar	Datum
WarmteStad Realisatie Griffeweg 99 Postbus 24 9723 DV Groningen Telefoon : 050 - 368 87 00 0001 XXXX + Warmteoverdrachtstation Werktuigbouwkunde P&ID			
Getekend: S. Kamphuis 02-12-2025	Gecontroleerd: H. Winters 26-02-2026	Geautoriseerd: H. Winters 26-02-2026	Tekeningnummer: WOS-W-Standaard
Paraaf	Paraaf	Paraaf	Projectcode - Soort - Onderwerp - volgnummer