


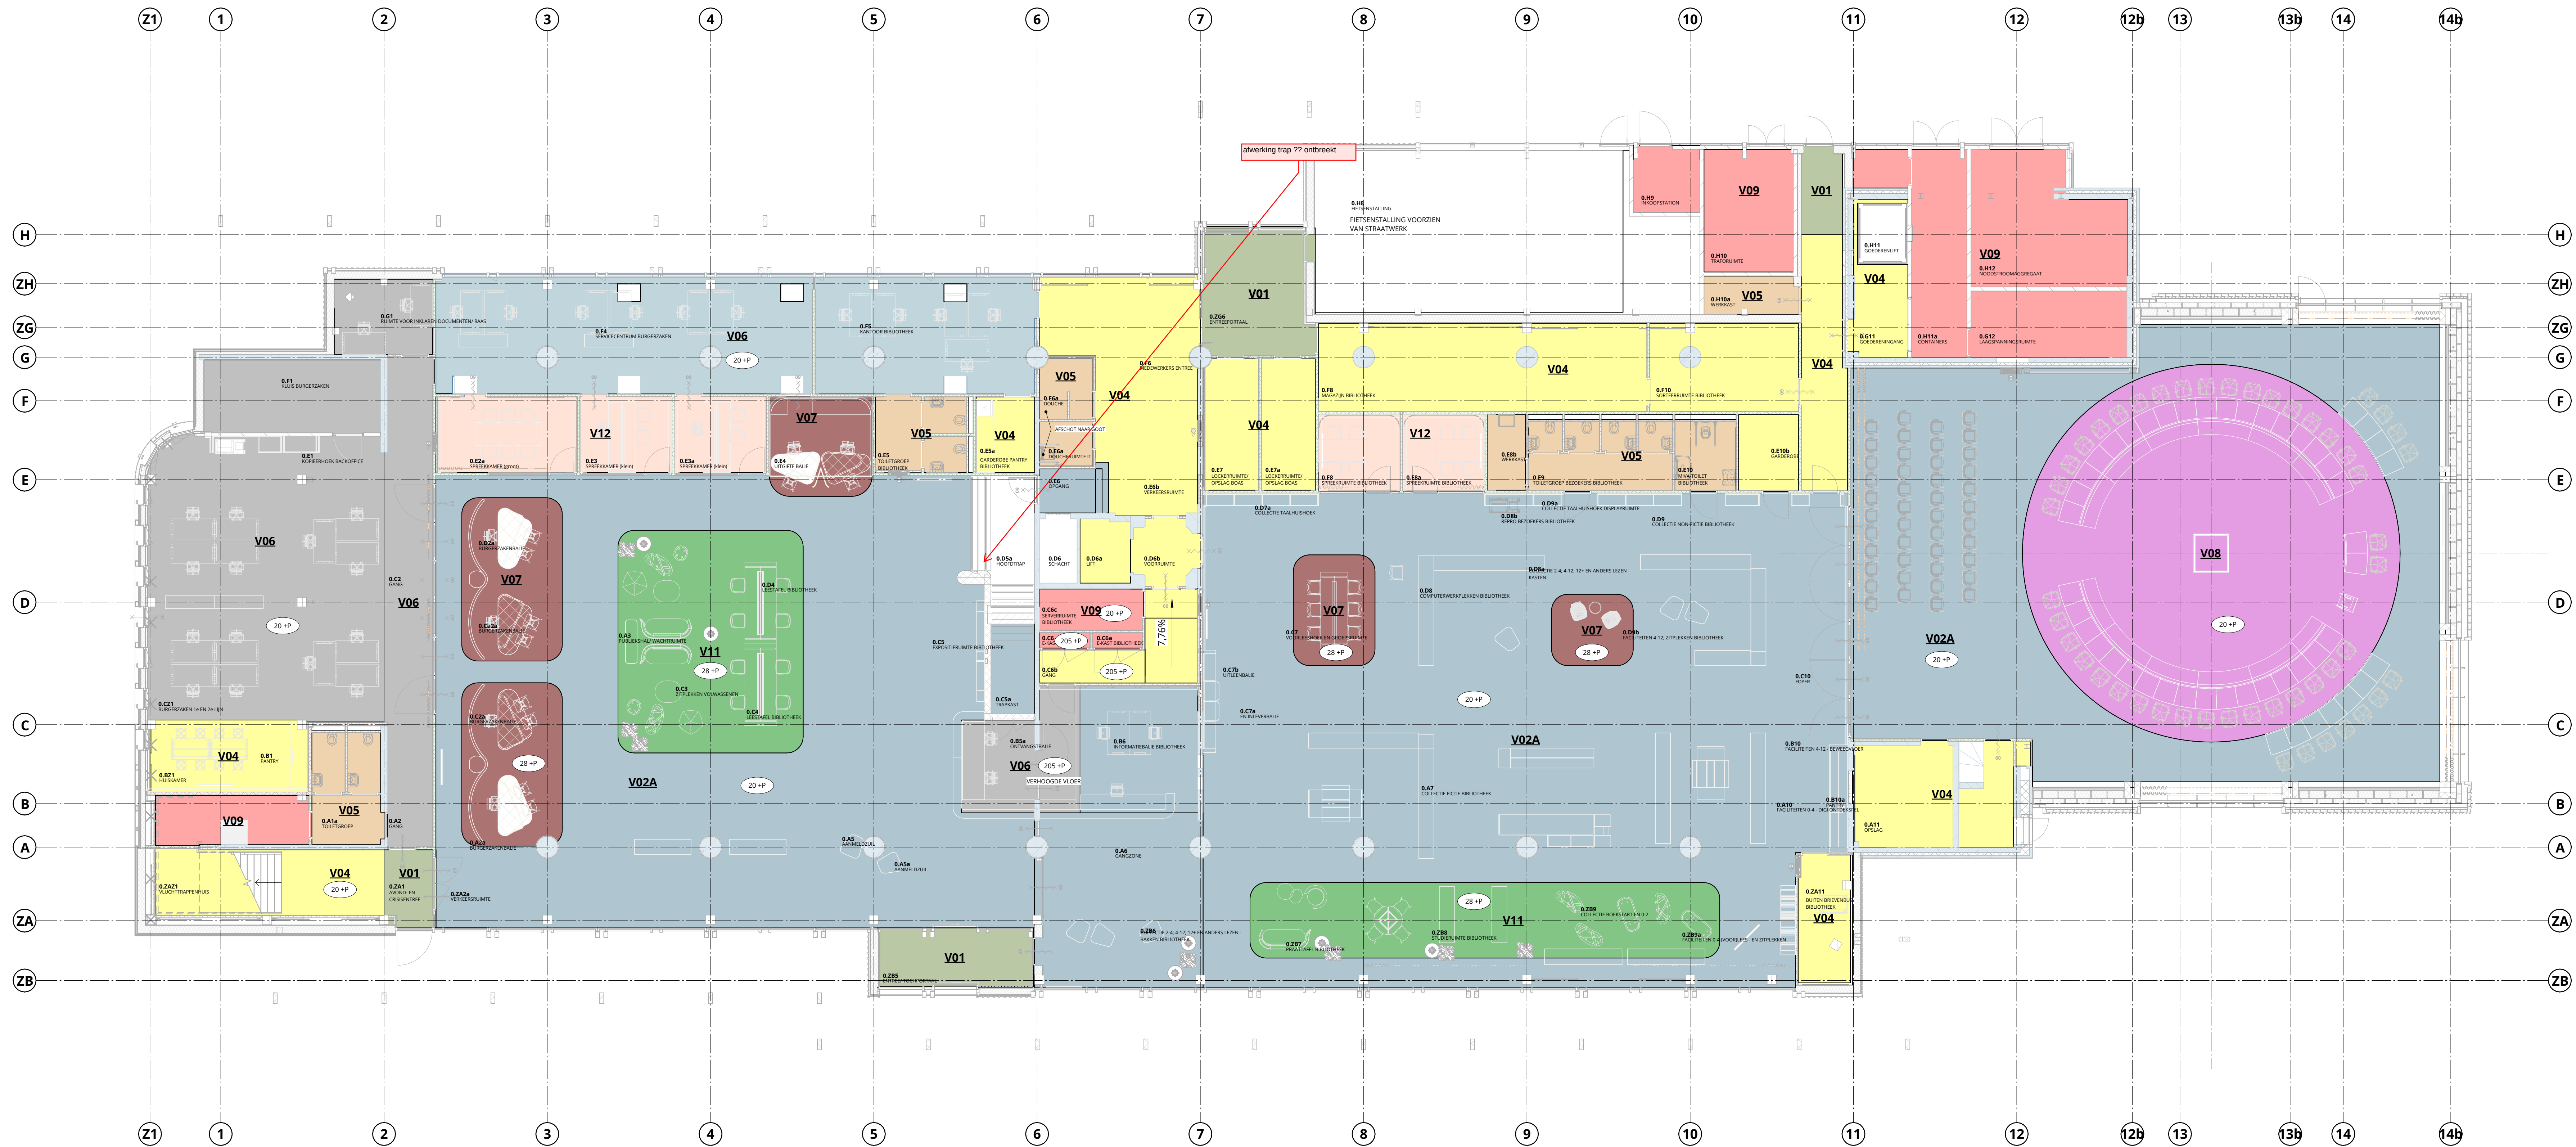

RENVOL VLOERAFWERKINGEN

- VLOERAFWERKING TYPE 01: SCHOONLOPMAT
- VLOERAFWERKING TYPE 02A: PARKETVLOER FINESSE - GIGA XXL EICHE GEBURSTET, PURE-ENDINGEOLT WEIB
- VLOERAFWERKING TYPE 02B: PARKETVLOER FINESSE - GIGA XXL NUSSBAUM AMERIKA PURE-VERSIE-GELT
- VLOERAFWERKING TYPE 03: GIETMARMOLEUM LIQUIDDESIGN - KLEUR N.T.B. (35036 TITANIUM)
- VLOERAFWERKING TYPE 04: FORBO, COCOA COLLECTIE, KLEUR N.T.B. (JUMMUS)
- VLOERAFWERKING TYPE 05: BOIDTOP 700, KLEUR N.T.B. (COLOR 01) BINNENZIJDE VERDIEPING 1 HORECA MEUBEL V05 VOORZIEN VAN R11 ANTISLIPLAAG
- VLOERAFWERKING TYPE 06: INTERFACE - PAVESAND 8337206, TAPIJTTEGEL
- VLOERAFWERKING TYPE 07: EGE - PRINTTAPIJT, KWALITEIT HOOG, PATROON EN KLEUREN N.T.B.
- VLOERAFWERKING TYPE 08: PRINTTAPIJT IN VLAK
- VLOERAFWERKING TYPE 09: ROLCOATING
- VLOERAFWERKING TYPE 10: CARPET IN PARKETVLOER EN IN GIETMARMOLEUM EGE - PRINTTAPIJT, KWALITEIT HOOG, PATROON EN KLEUREN N.T.B.
- VLOERAFWERKING TYPE 11: PRINTTAPIJT OP VLOER EGE - PRINTTAPIJT, KWALITEIT HOOG, PATROON EN KLEUREN N.T.B.
- VLOERAFWERKING TYPE 12: TAPIJTTEGEL SHAW - RETHREAD TILE, DIVERSE KLEUREN TOEPASSEN O.A. STIGGS UMBER 64855

ALGEMEEN:
- BOVENZIJDE VLOERAFWERKING DIENST OVERAL GELIJK TE ZIJN.
- DE ANNEEMER STEMT DE DAKTE VAN DE DEKVELDER HIER OP A2.
- OVERGANGEN TUSSEN BESTAAND EN NIEUW V.Z.V. DILATATIE-PROFIEL
- OVERGANG TUSSEN VERSCHILLENDE VLOERAFWERKINGEN D.M.V. PROFIEL

ALLE MATEN IN HET WERK TE CONTROLLEREN

	HUIS VAN DE GEMEENTE VIJFHEERENLANDEN	SCHAAL:	1 : 100	DATUM:	07-03-2025
	UITVOERINGSGEREED ONTWERP	PROJECTNUMMER:	22061	TEKENNUMMER:	UO-600
	VOORLOPIG				
	VLOERAFWERKINGEN BEGANE GROND				