
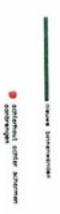
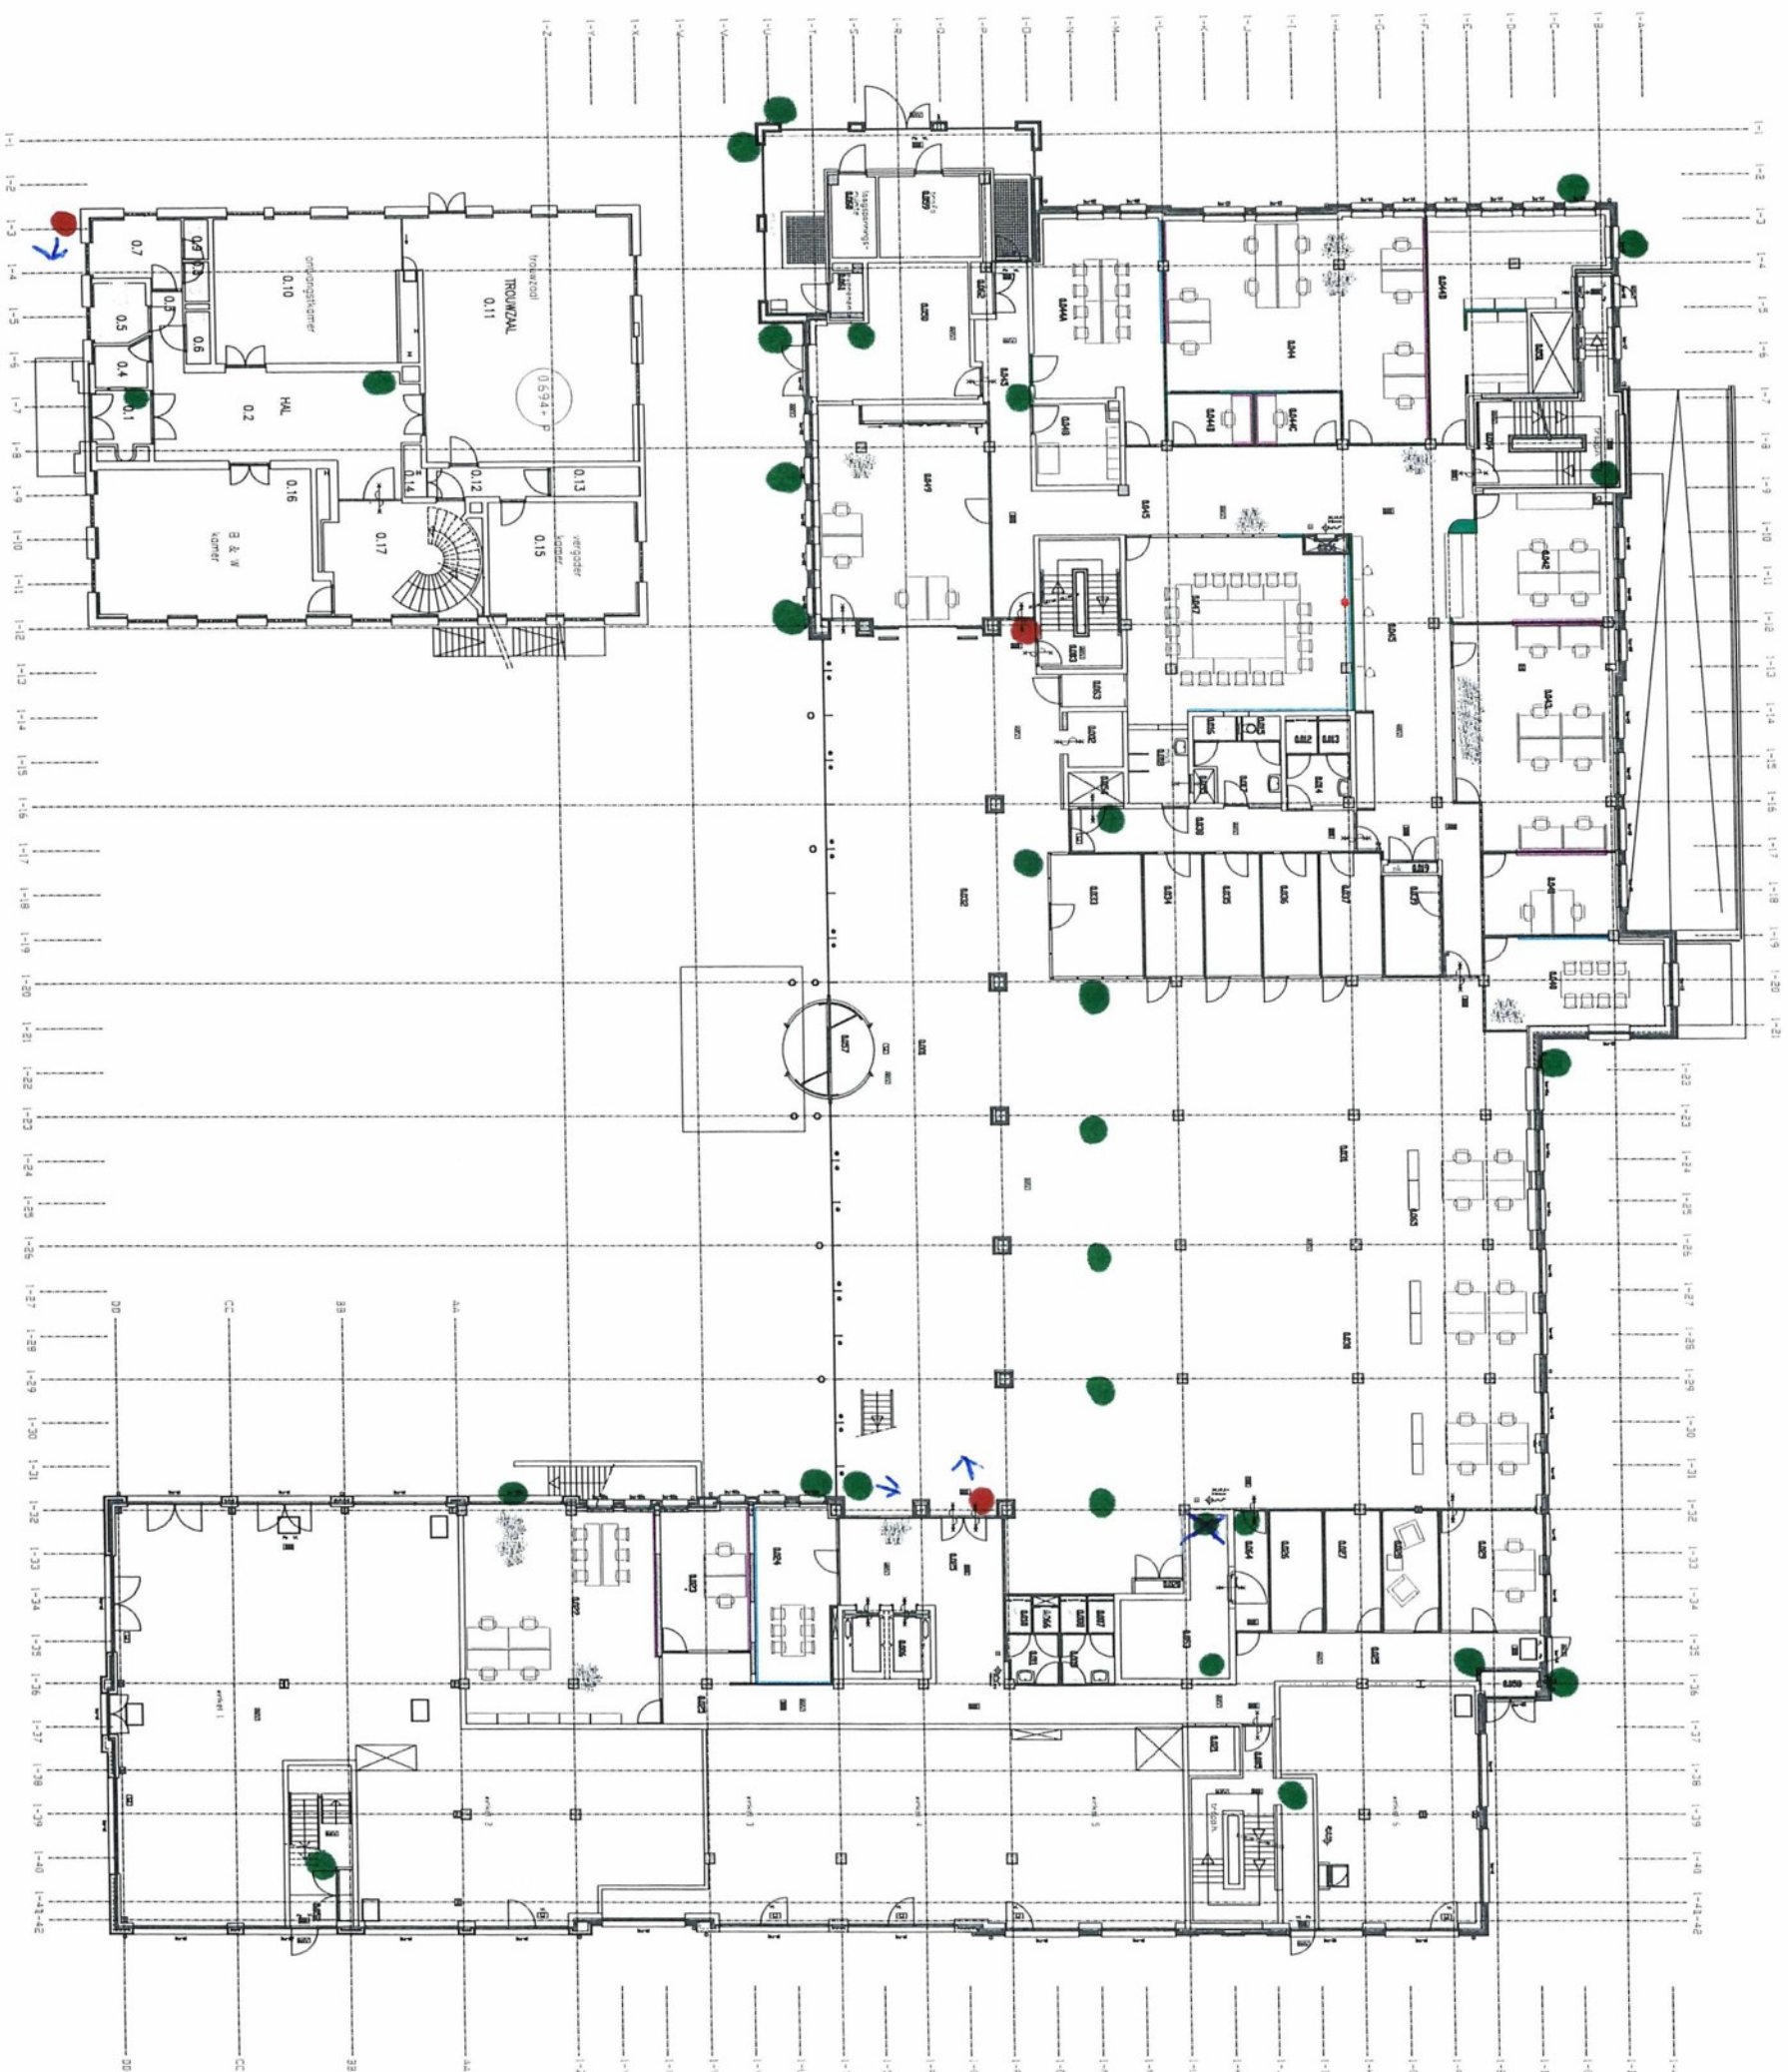


CAMERA

[illegible]

Camera

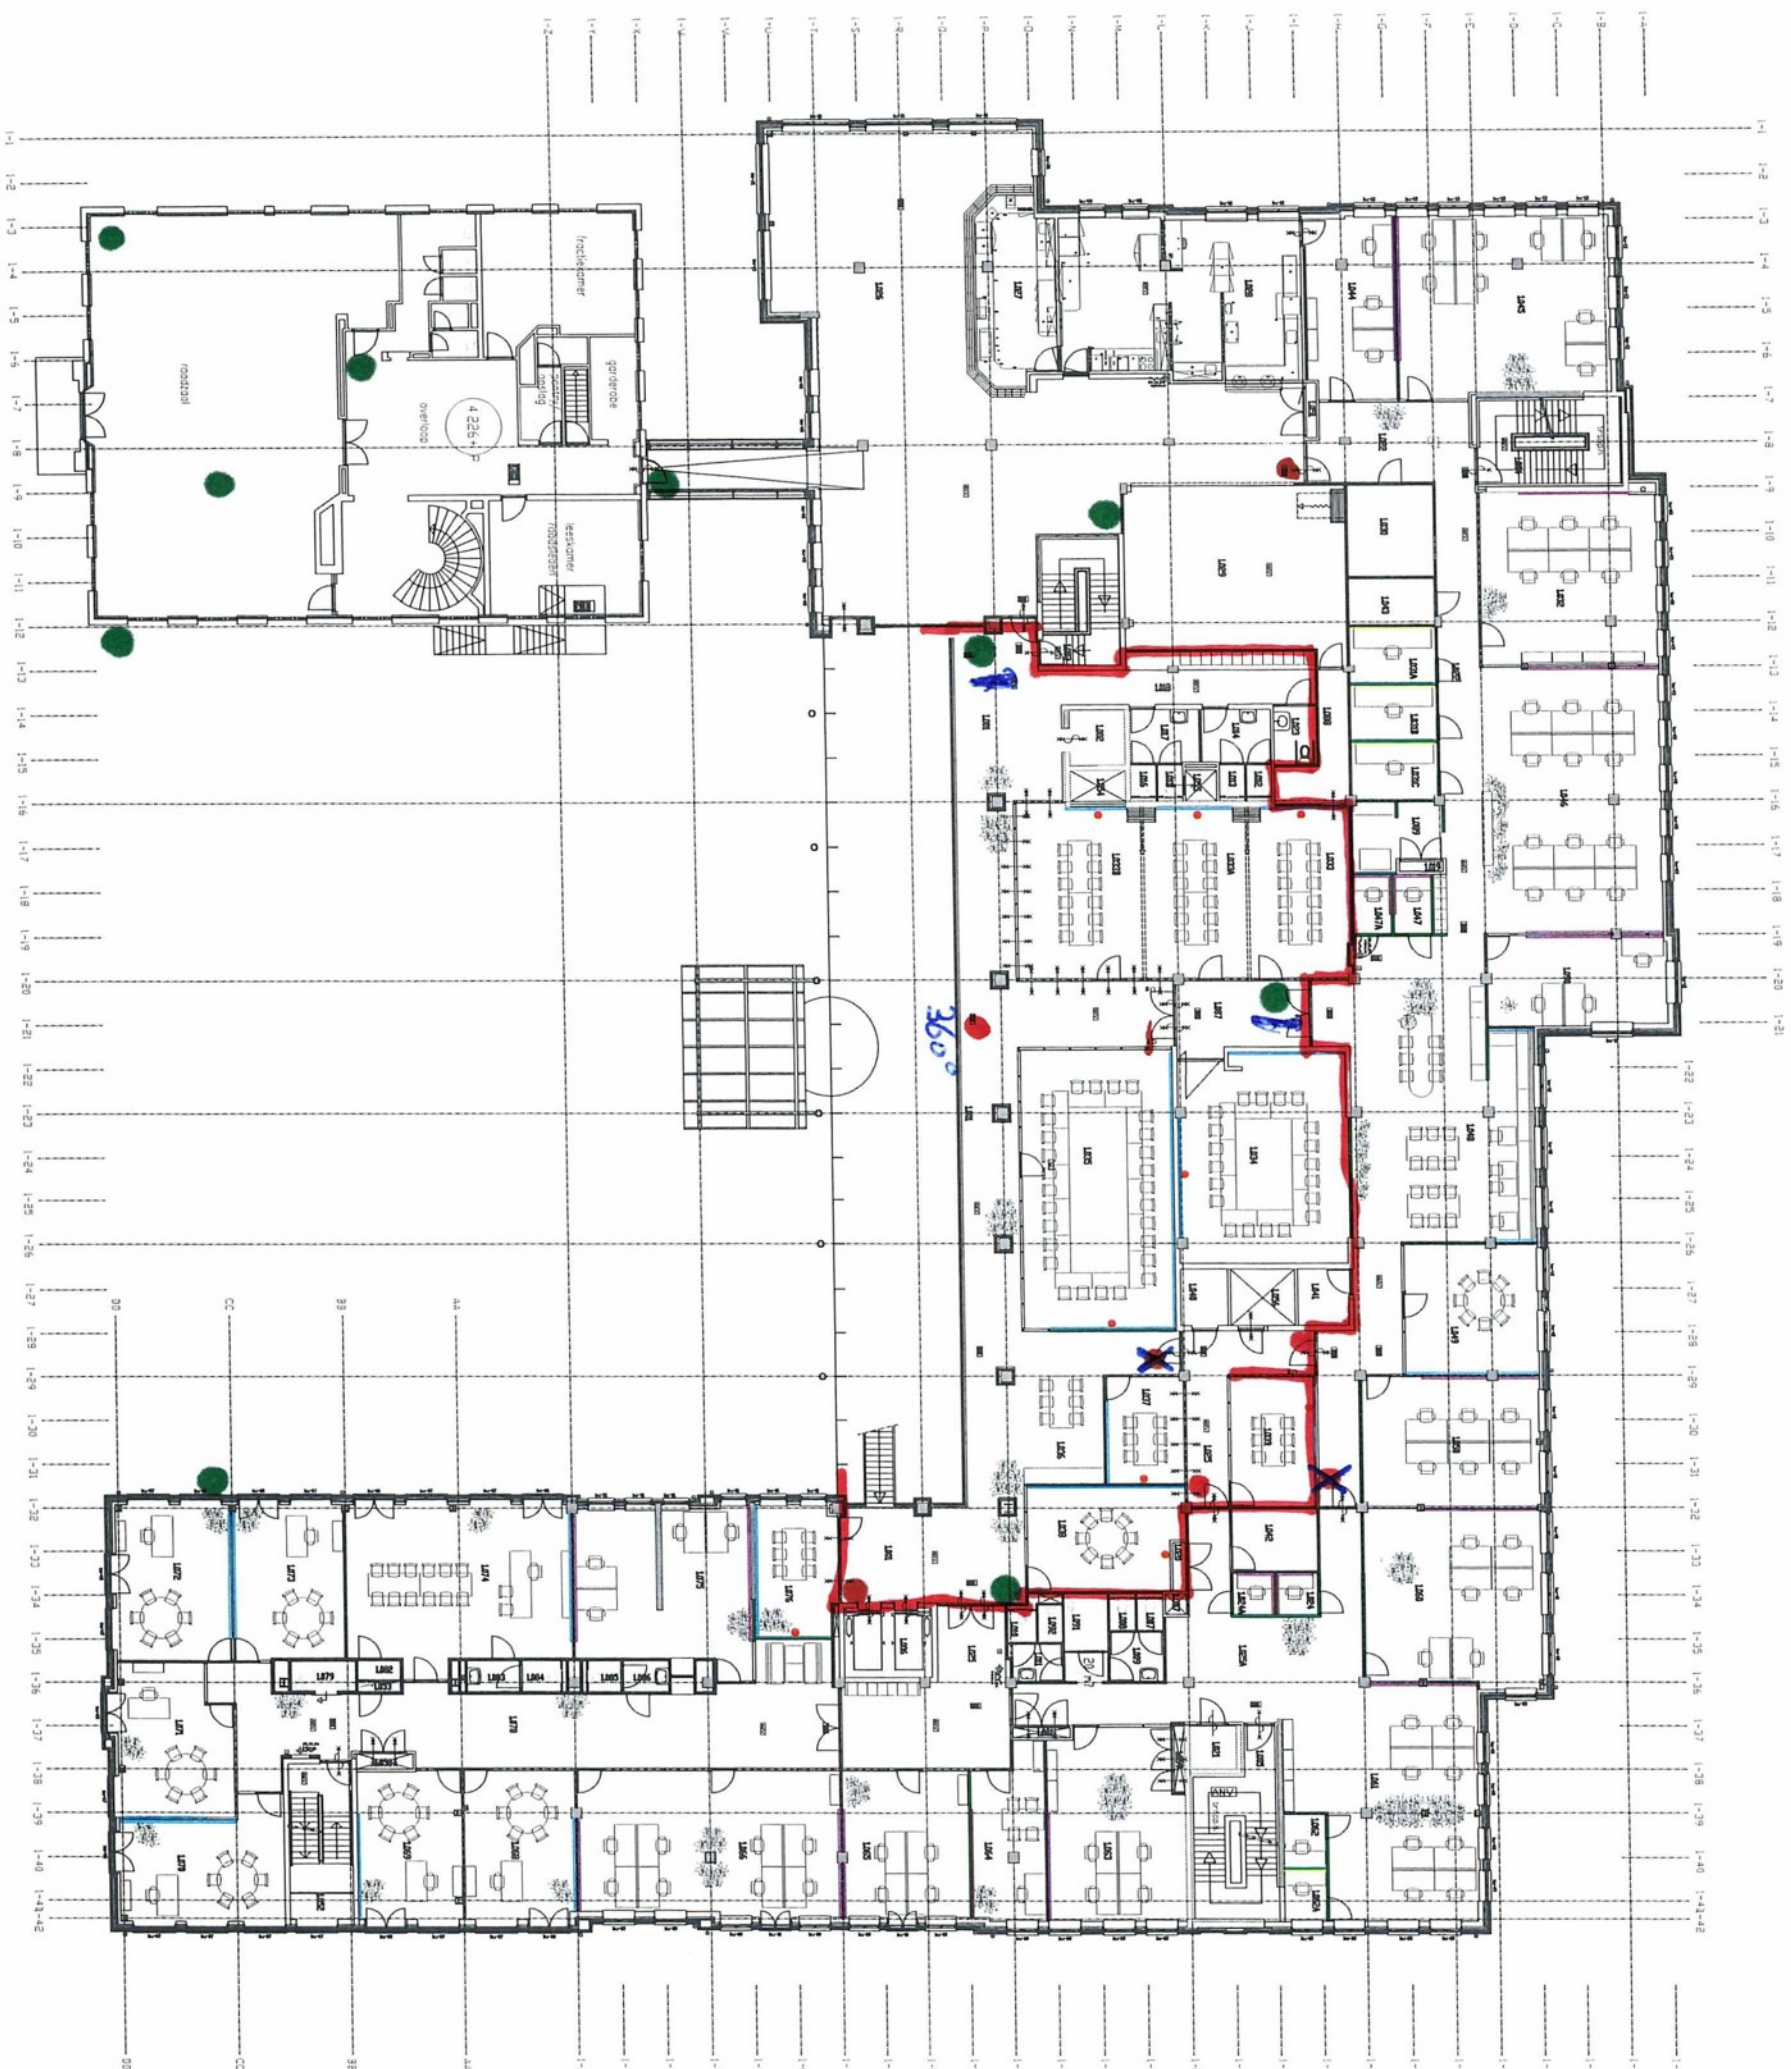



Tocyan

Groen is Bestand.

Rood is new.



REWOOL	
ALGEMEEN:

- [illegible]

NB. alle maten in het werk te meten cq. te controleren.



14	B	
13	9718-2	
12	U	
11		
10		
9		
8		
7		
6		
5		
4		
3		
2		
1		


gemeentehuis

Oudekerkestraat 1A
Amstelveen 1216 VV

Overzicht laag -1 3.100 -P

Datum	Snelheid	Verrekening
22-02-2008	1 100	AB

AGS

AGS Architecten & Planners B.V.

Postbus 100

1410 SG Amstelveen

T: 020-485-7444

F: 020-485-7400

E-mail: ags@ags.nl

W: www.ag.nl


Architecten & Planners

Wijziging


Toegang

Deur
verwijderen?

Toegang

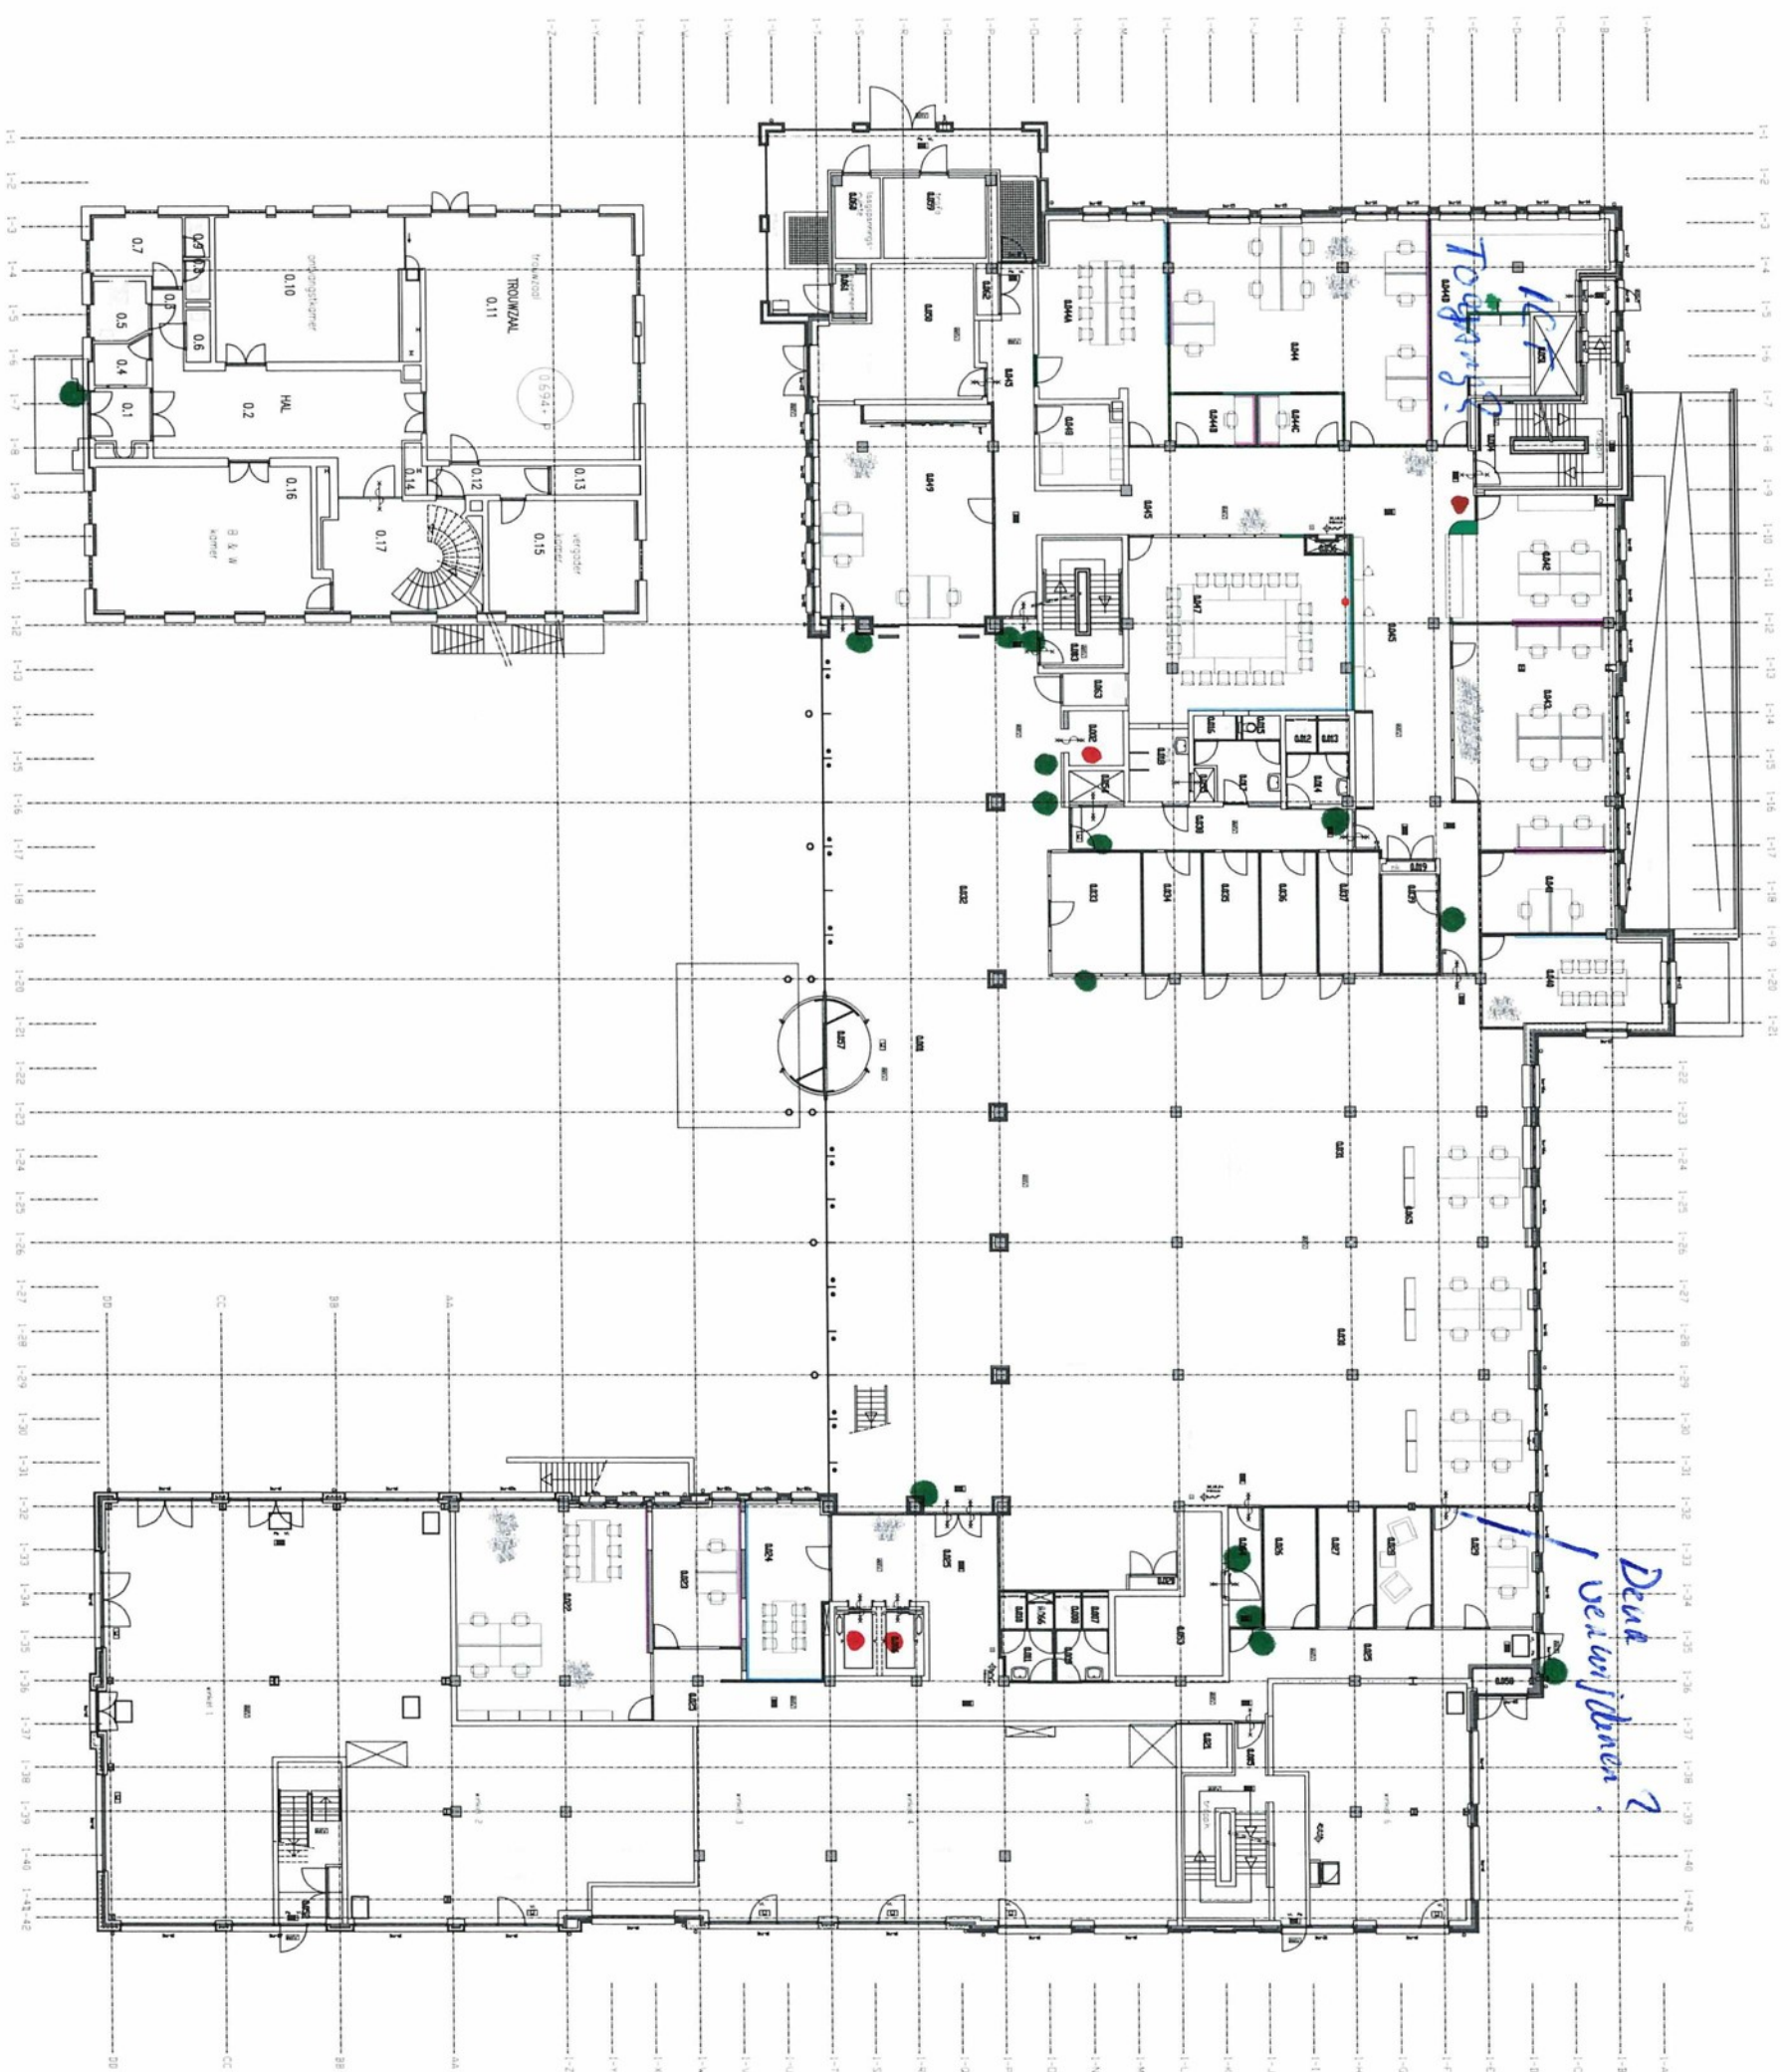


Toequant

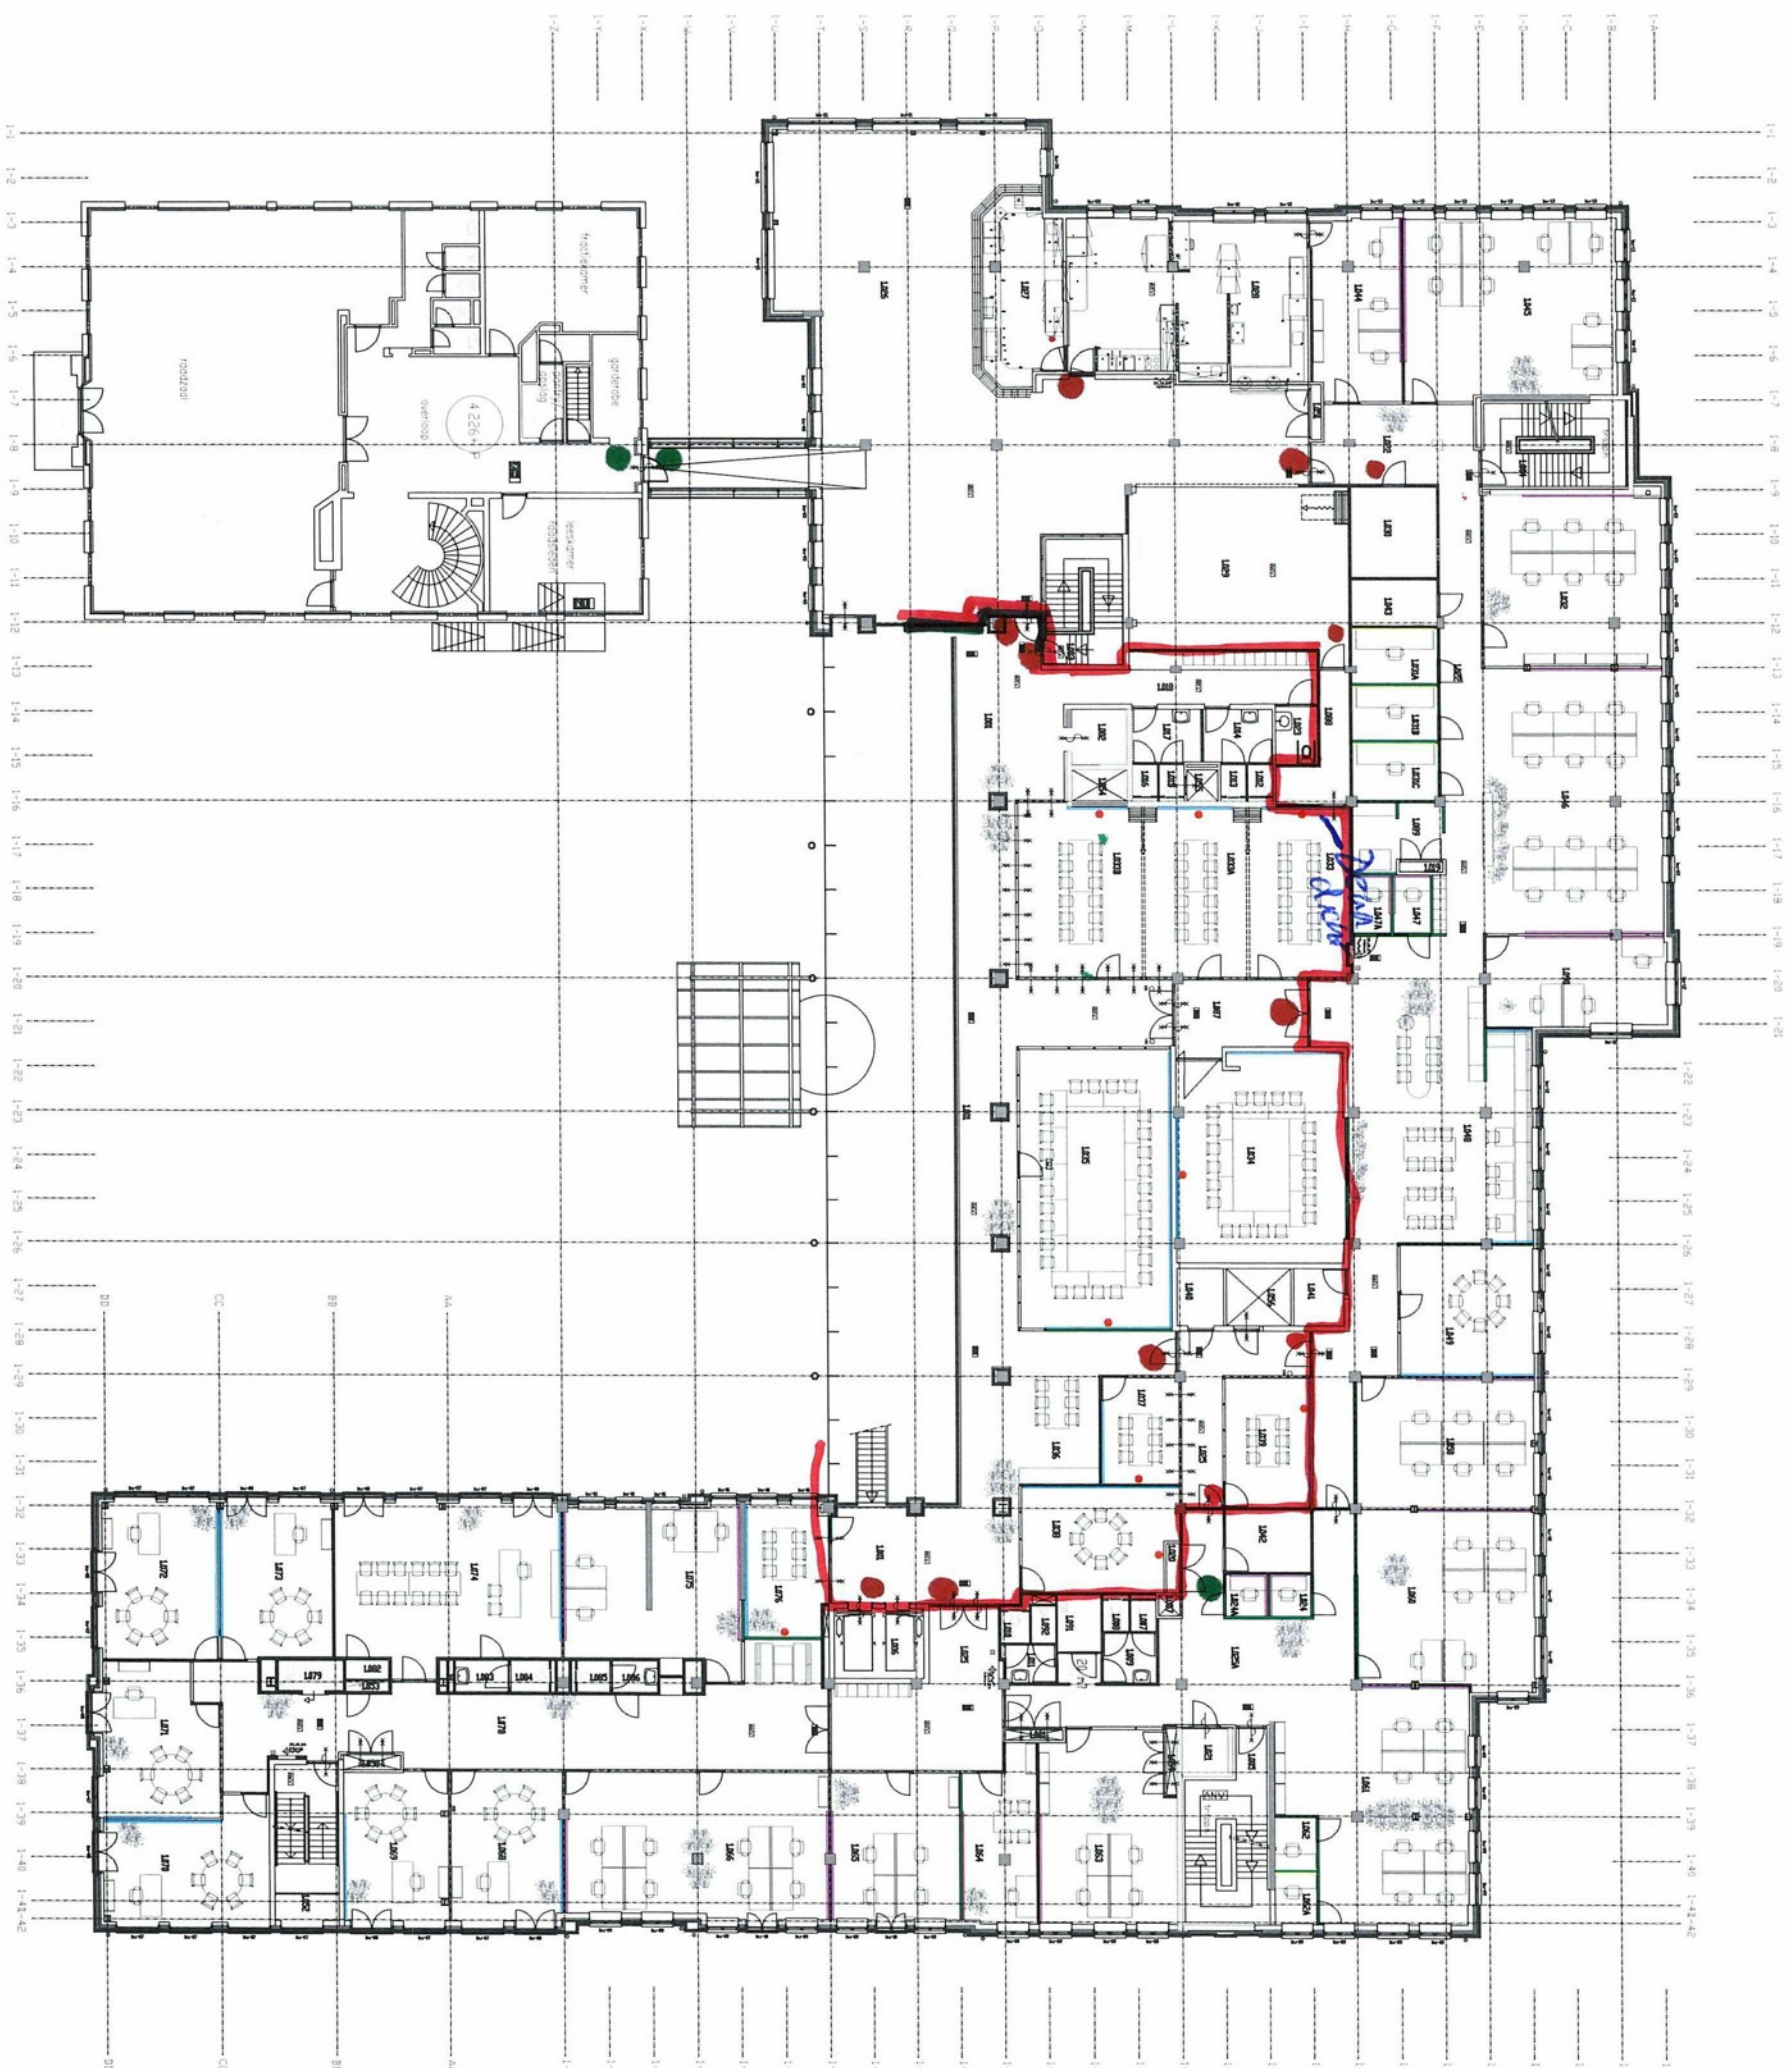



Toe gang

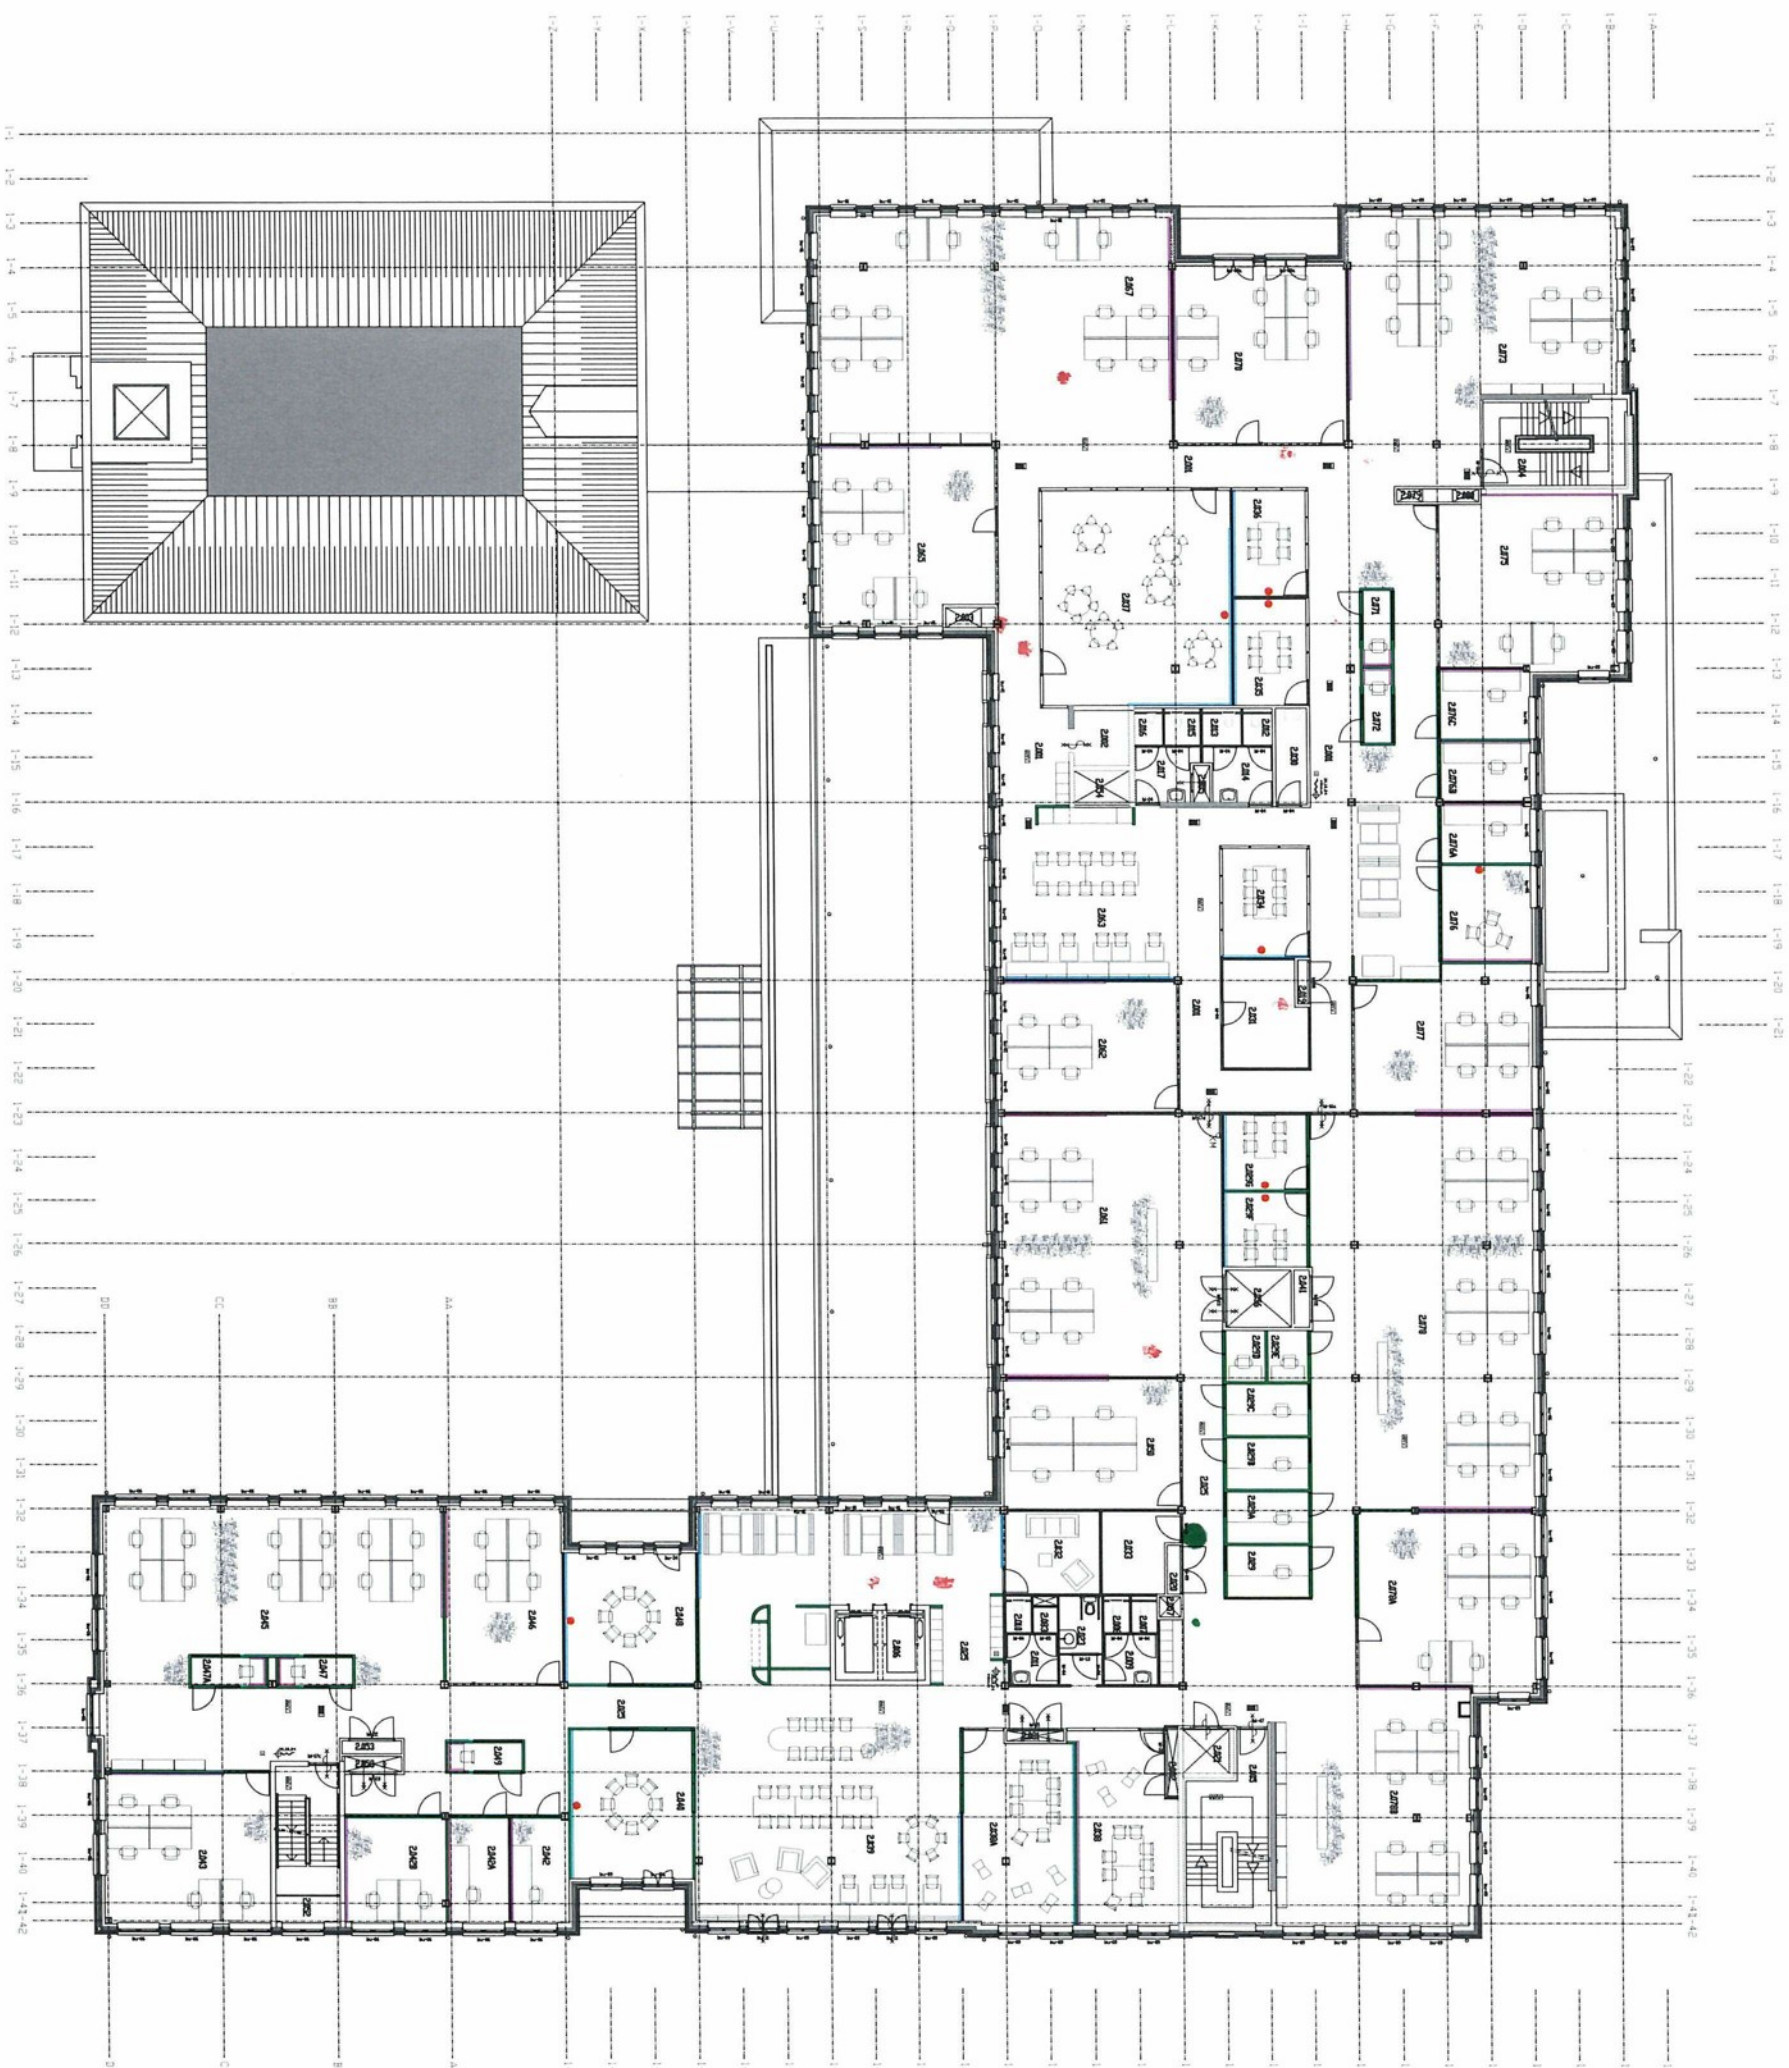[illegible]

Toegeang

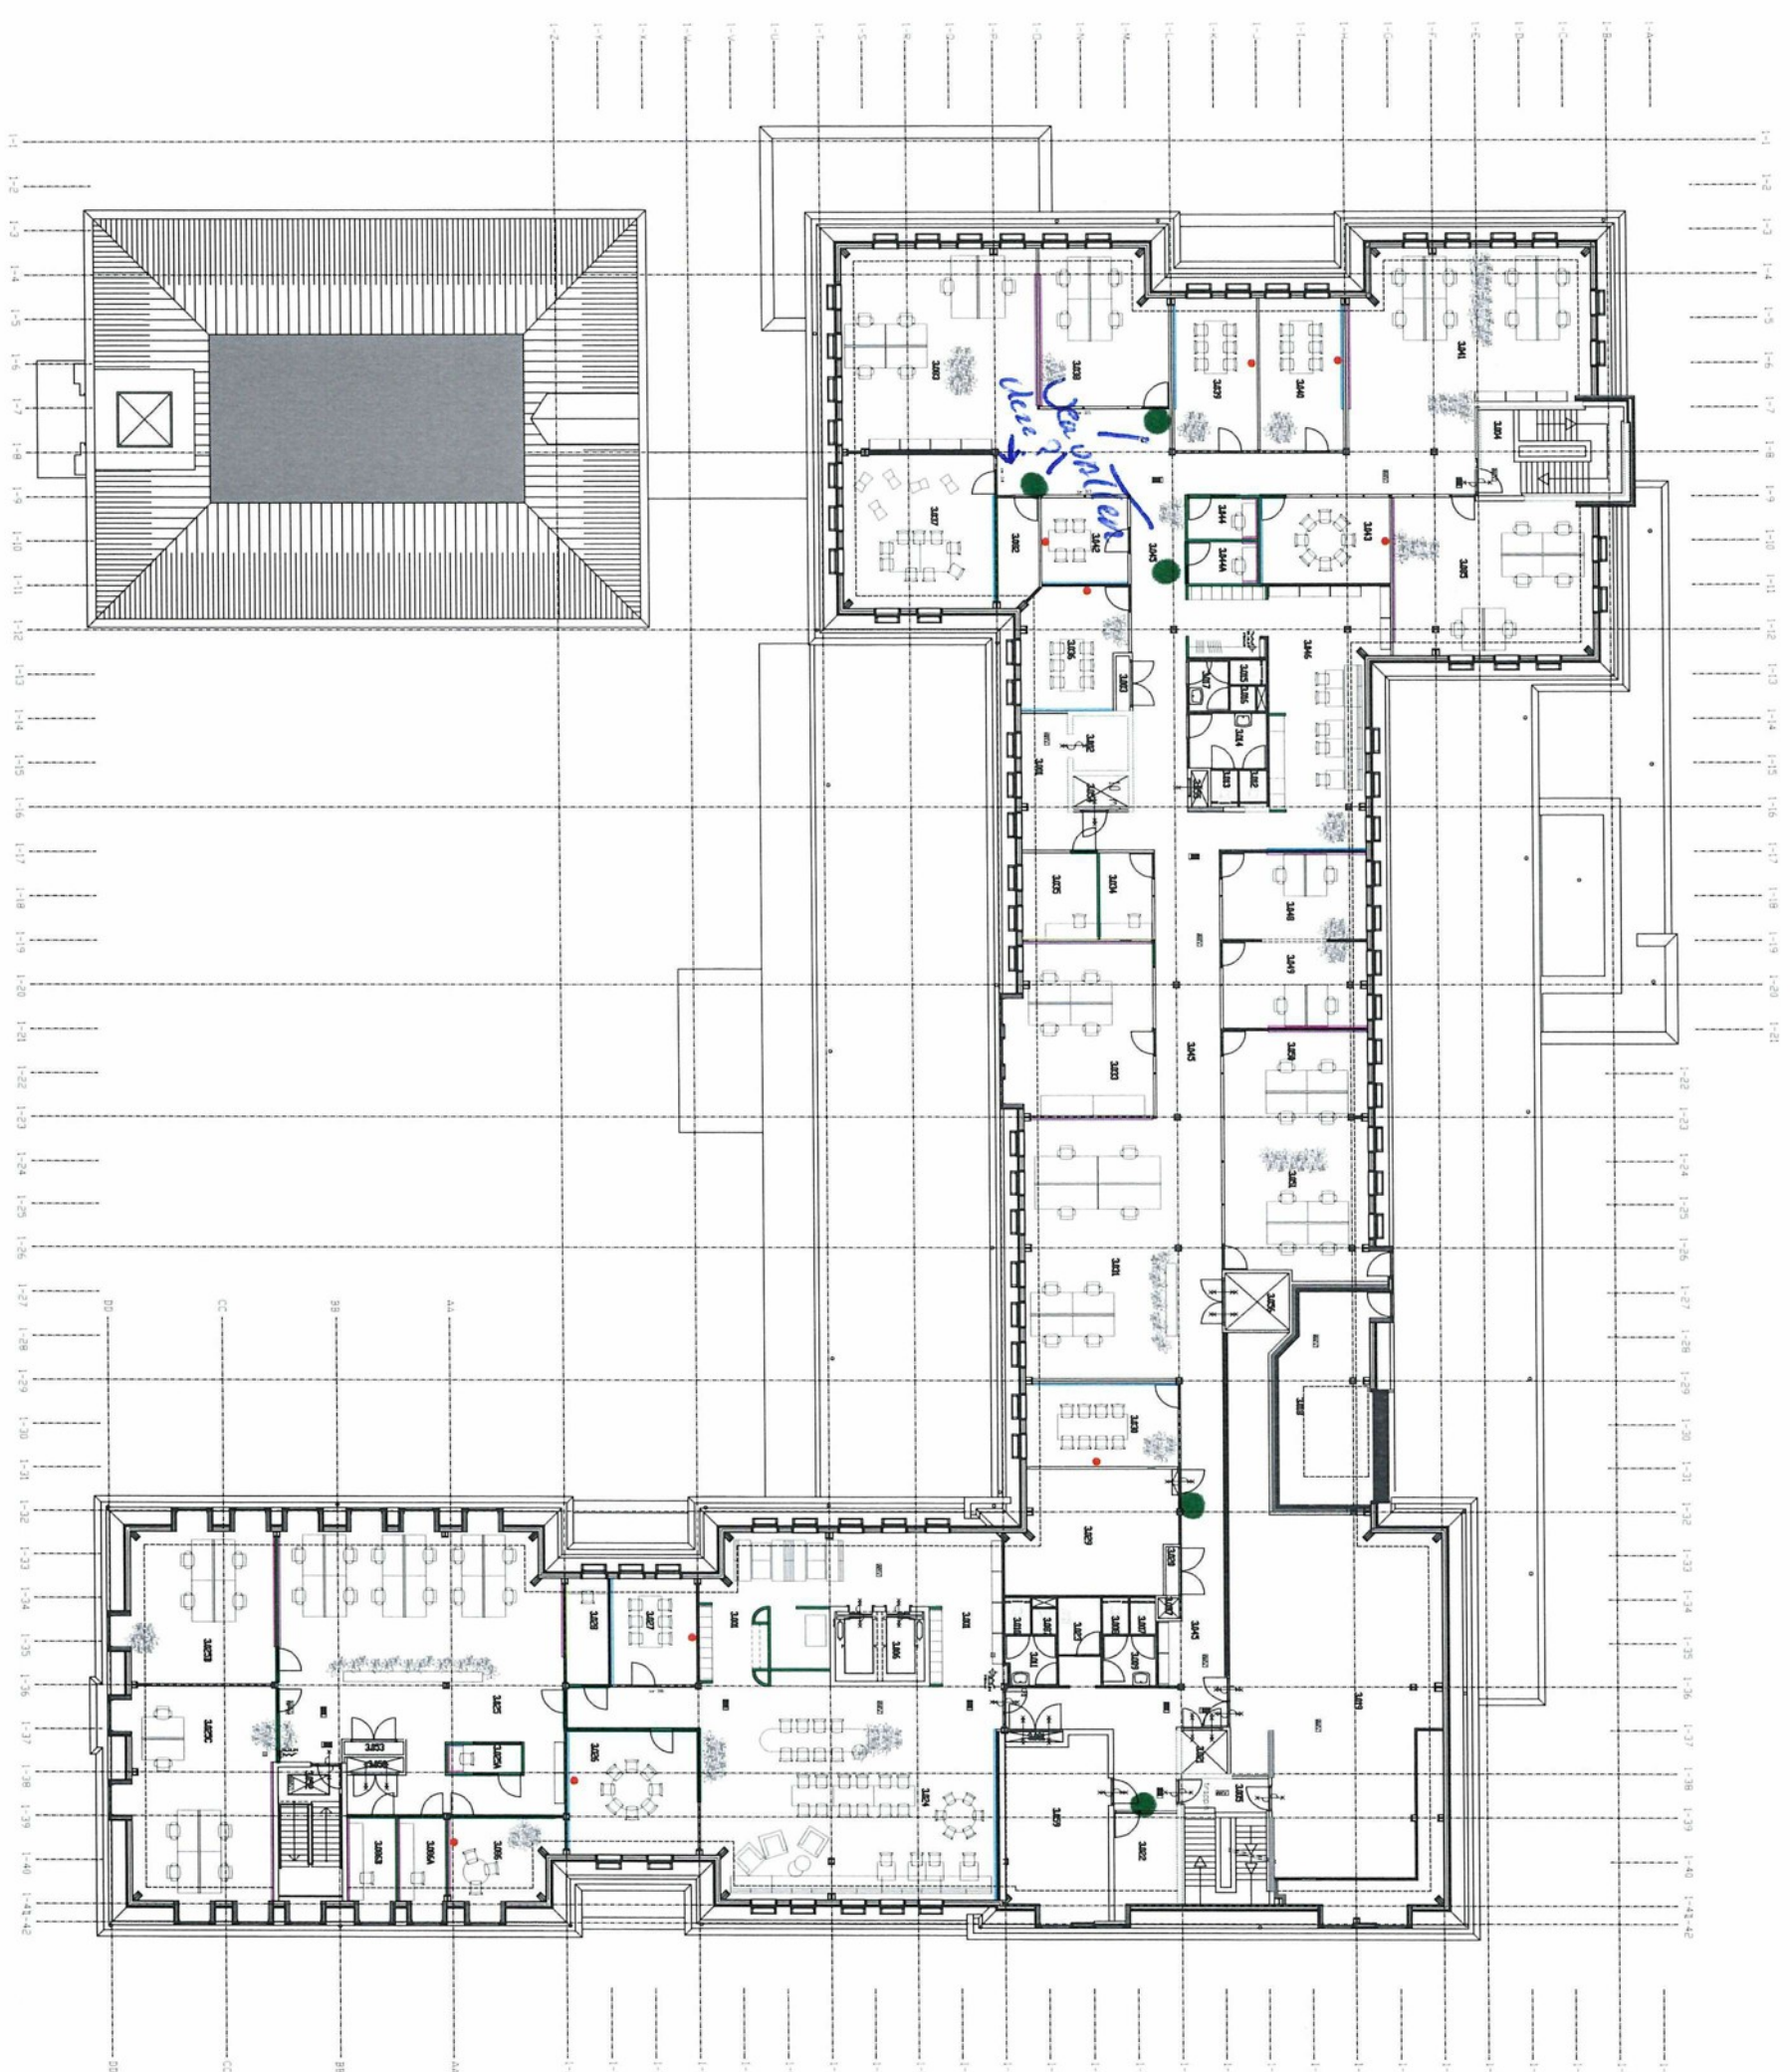

• Nieuw
• Bestaand