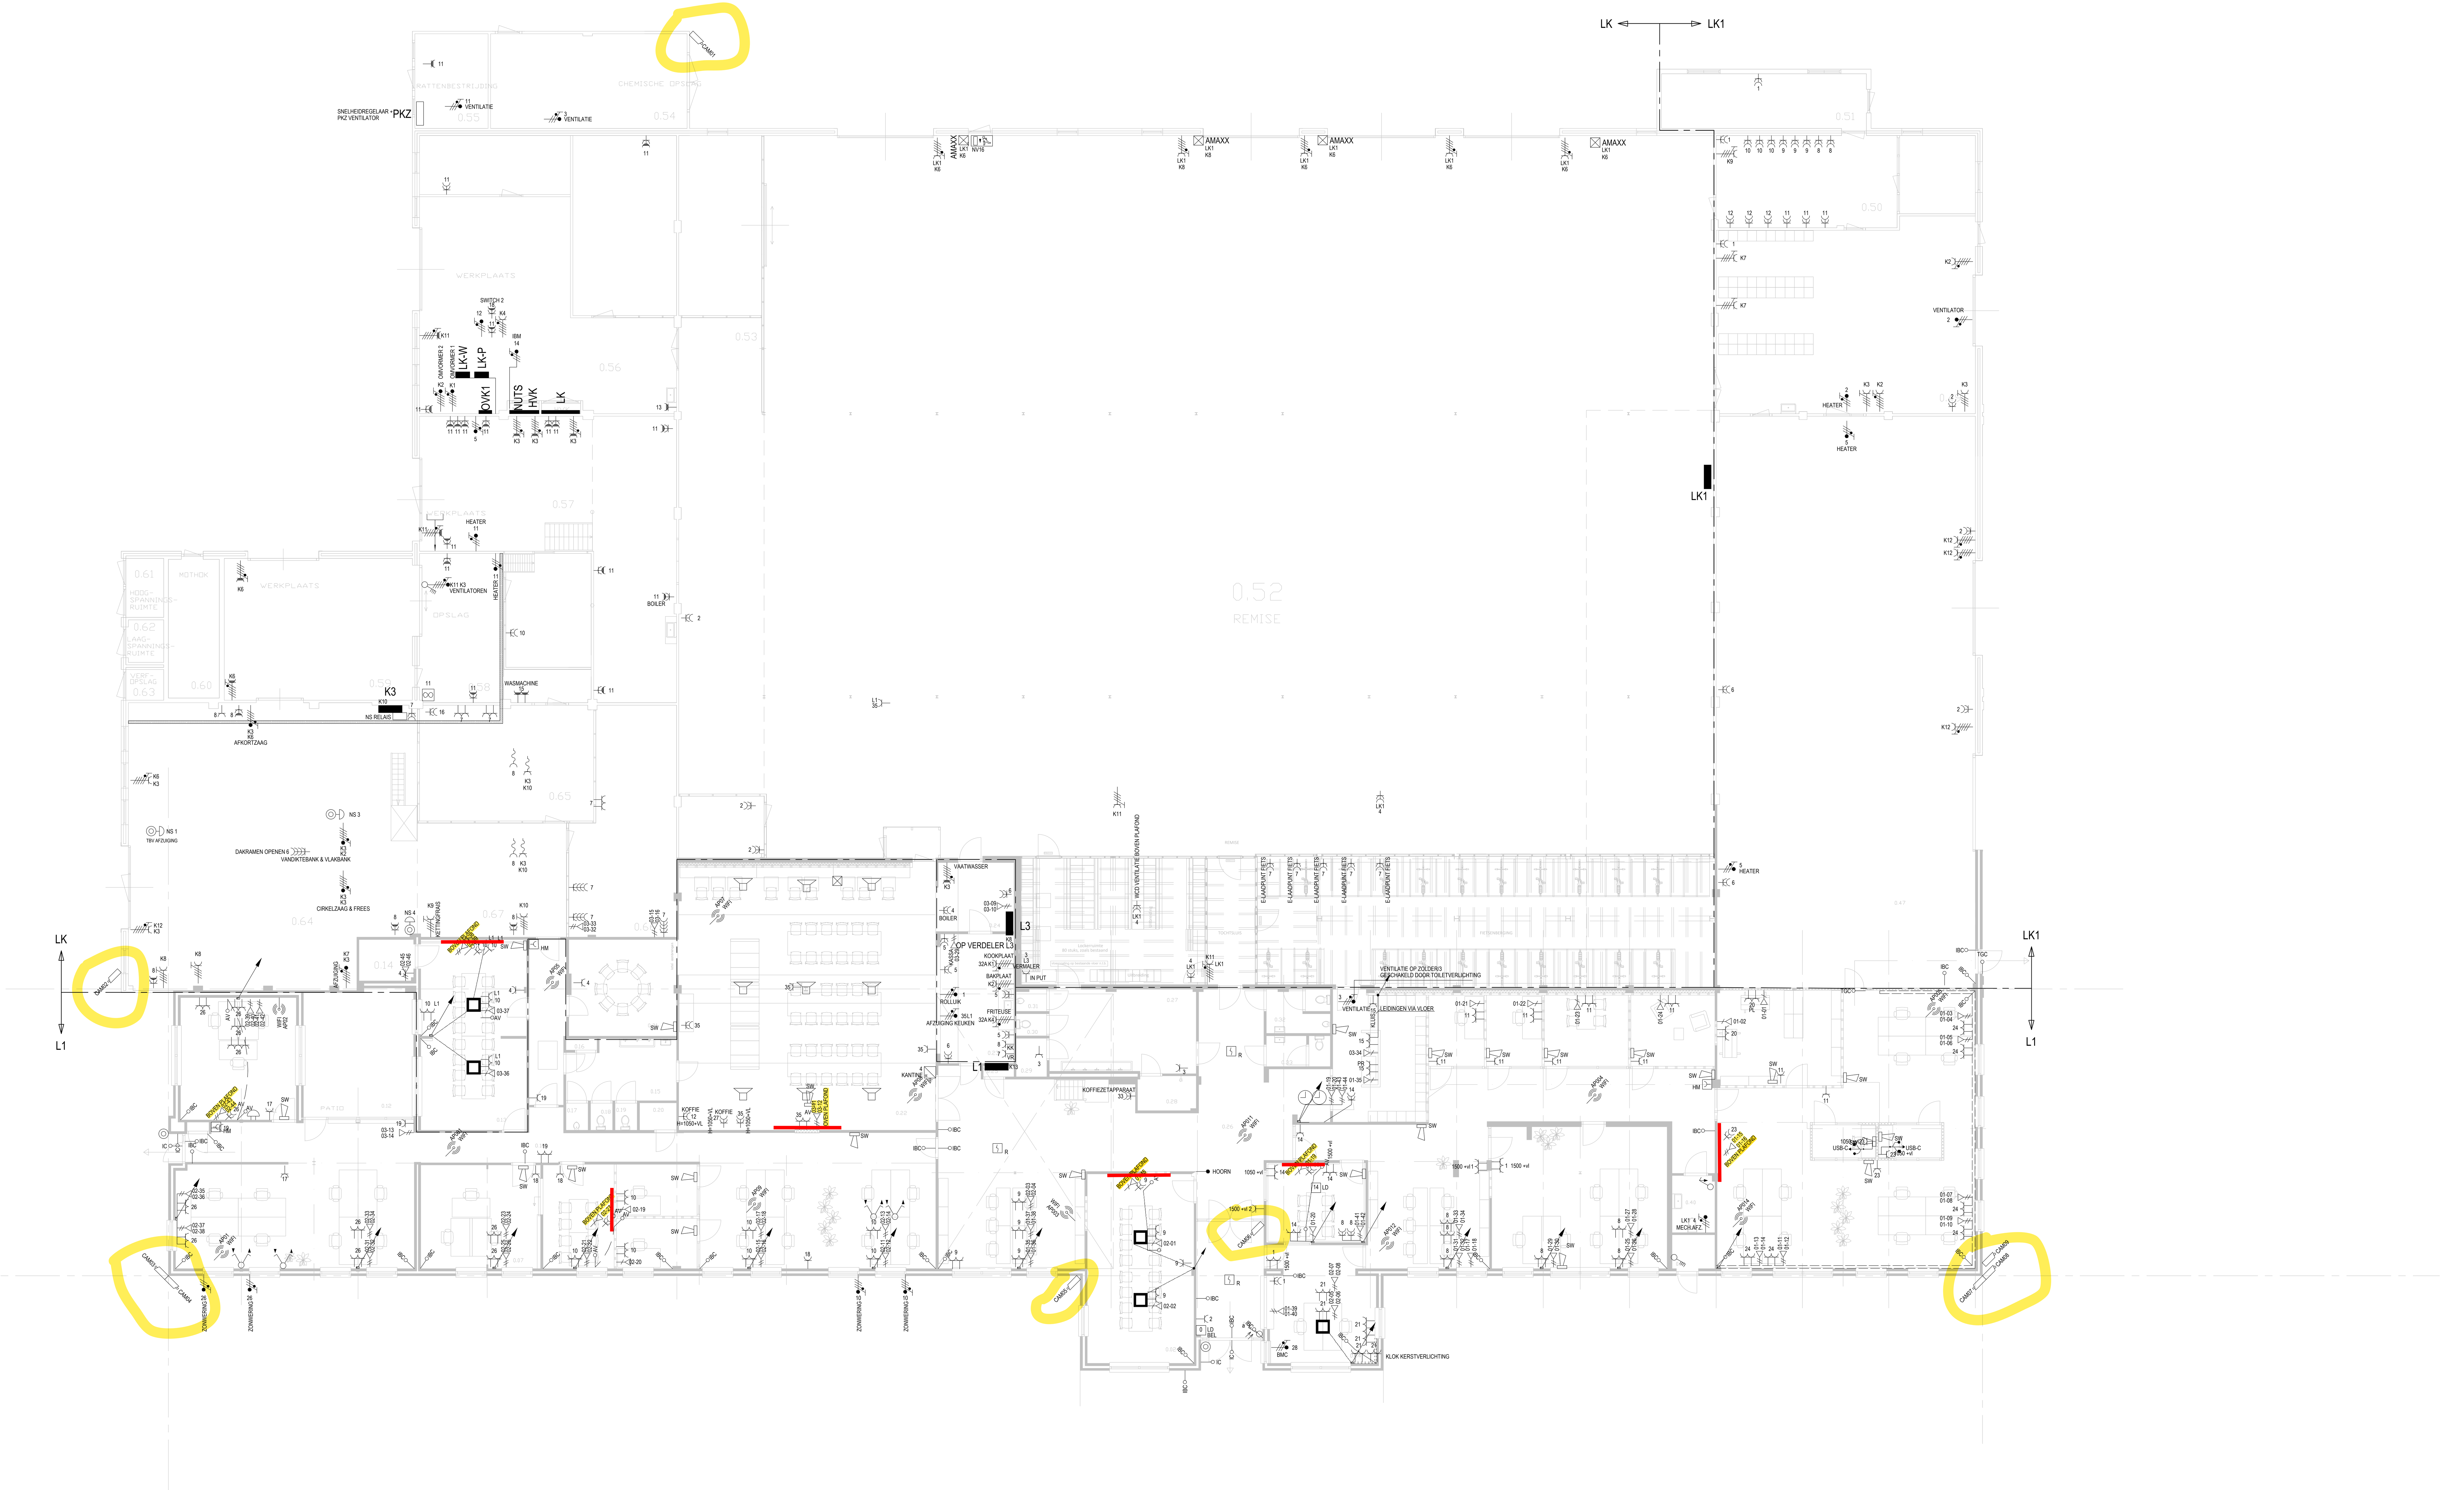


## GEMEENTEWERF BARNEVELD

**REVISIETEKENING**

| | | | |
|---|---|---|---|
| Locatie | KALLENBROEKERWEG 121<br>BARNEVELD | Getekend: P.R.<br>Controle: J.K.<br>Gezien: H.v.H. | Datum: 31-5-99<br>Formaat: A0<br>Schaal: 1:100 |
| Opdrachtgever | HET BESTUUR VAN BARNEVELD<br>RAADHUISPLEIN 121<br>BARNEVELD | A S.D.V. 8-12-08<br>B E.N. 14-7-16<br>C P.S. 16-9-21 | D J.W.T. 18-10-21<br>E A.J.H. 6-5-26<br>F MN 29-7-26 |
| Installatie | ELEKTROTECHNISCHE INSTALLATIE<br>BEGANE GROND | Ordernummer | Tekeningnummer<br>1969-E100_E |

Leertouwer Albert Plesmanstraat 38, Barneveld +31 342 42 51 51 service@leertouwer.nl

Zonder onze schriftelijke toestemming mag je deze tekening niet kopieren of met derden delen
Deze tekening is getekend met Stabicad Filename: 1969E100.dwg

getekend met Stabicad ®