



Bijlage A

Positie veldmetingen

Bovenaanzicht Almere KAF

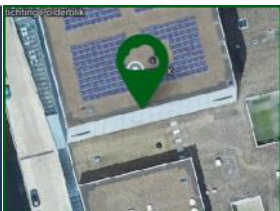




U houdt er mogelijk
geen rekening mee.
Wij wel.

Project : Almere KAF
Installatie : Bliksembeveiligingsinstallatie

1	 	
Type	Aardingsinstallatie	
Bouwnummer	1	
Weerstand in Ω	0,232	
Status	Afgerond	

2	 	
Type	Aardingsinstallatie	
Bouwnummer	2	
Weerstand in Ω	0,233	
Status	Afgerond	

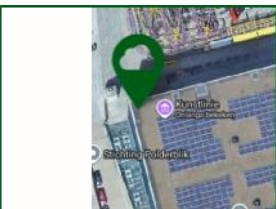
3	 	
Type	Aardingsinstallatie	
Bouwnummer	3	
Weerstand in Ω	0,232	
Status	Afgerond	

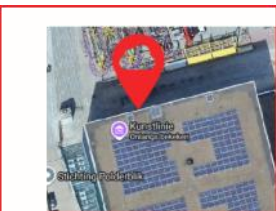


U houdt er mogelijk
geen rekening mee.
Wij wel.

Project : Almere KAF
Installatie : Bliksembeveiligingsinstallatie

4	 	
Type	Aardingsinstallatie	
Bouwnummer	4	
Weerstand in Ω	0,256	
Status	Afgerond	

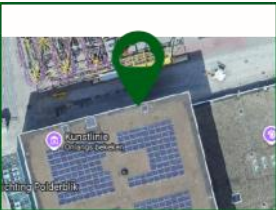
5	 	
Type	Aardingsinstallatie	
Bouwnummer	5	
Weerstand in Ω	0,685	
Status	Afgerond	

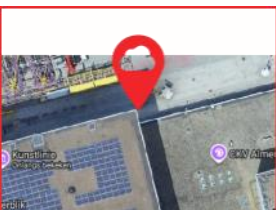
6	 	
Type	Aardingsinstallatie	
Bouwnummer	6	
Weerstand in Ω	145,7	
Status	Hoge weerstand geen afkeur	

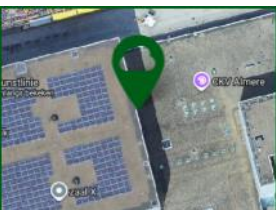


U houdt er mogelijk
geen rekening mee.
Wij wel.

Project : Almere KAF
Installatie : Bliksembeveiligingsinstallatie

7		 	
Type	Aardingsinstallatie		
Bouwnummer	7		
Weerstand in Ω	0,621		
Status	Afgerond		

8		 	
Type	Aardingsinstallatie		
Bouwnummer	8		
Weerstand in Ω	274,6		
Status	Hoge weerstand geen afkeur		

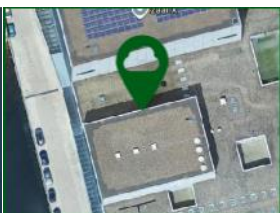
9		 	
Type	Aardingsinstallatie		
Bouwnummer	9		
Weerstand in Ω	0,236		
Status	Afgerond		



U houdt er mogelijk
geen rekening mee.
Wij wel.

Project : Almere KAF
Installatie : Bliksembeveiligingsinstallatie

26	 	
Type	Aardingsinstallatie	
Bouwnummer	10	
Weerstand in Ω	0,220	
Status	Afgerond	

27	 	
Type	Aardingsinstallatie	
Bouwnummer	11	
Weerstand in Ω	0,140	
Status	Afgerond	

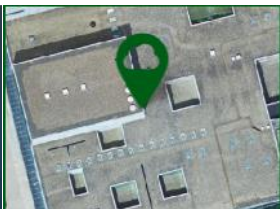
28	 	
Type	Aardingsinstallatie	
Bouwnummer	12	
Weerstand in Ω	0,247	
Status	Afgerond	



U houdt er mogelijk
geen rekening mee.
Wij wel.

Project : Almere KAF
Installatie : Bliksembeveiligingsinstallatie

29	 	
Type	Aardingsinstallatie	
Bouwnummer	13	
Weerstand in Ω	0,186	
Status	Afgerond	

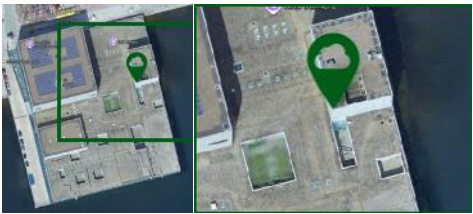
30	 	
Type	Aardingsinstallatie	
Bouwnummer	14	
Weerstand in Ω	0,203	
Status	Afgerond	

35	 	
Type	Aardingsinstallatie	
Bouwnummer	15	
Weerstand in Ω	0,142	
Status	Afgerond	



U houdt er mogelijk
geen rekening mee.
Wij wel.

Project : Almere KAF
Installatie : Bliksembeveiligingsinstallatie

36		
Type	Aardingsinstallatie	
Bouwnummer	16	
Weerstand in Ω	0,131	
Status	Afgerond	

37		
Type	Aardingsinstallatie	
Bouwnummer	17	
Weerstand in Ω	0,162	
Status	Afgerond	

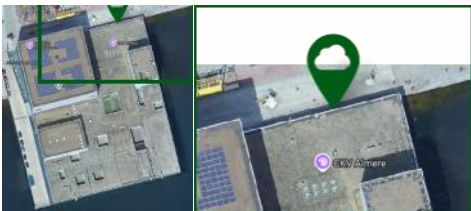
38		
Type	Aardingsinstallatie	
Bouwnummer	18	
Weerstand in Ω	4,219	
Status	Afgerond	



U houdt er mogelijk
geen rekening mee.
Wij wel.

Project : Almere KAF
Installatie : Bliksembeveiligingsinstallatie

39			
Type	Aardingsinstallatie		
Bouwnummer	19		
Weerstand in Ω	0L		
Status	Niet meetbaar geen afkeur		

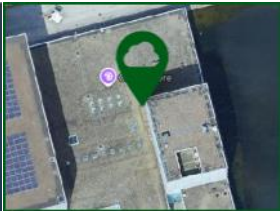
40			
Type	Aardingsinstallatie		
Bouwnummer	20		
Weerstand in Ω	0,210		
Status	Afgerond		

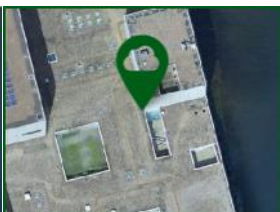
41			
Type	Aardingsinstallatie		
Bouwnummer	21		
Weerstand in Ω	0,350		
Status	Afgerond		



U houdt er mogelijk
geen rekening mee.
Wij wel.

Project : Almere KAF
Installatie : Bliksembeveiligingsinstallatie

42		 	
Type	Aardingsinstallatie		
Bouwnummer	22		
Weerstand in Ω	0,637		
Status	Afgerond		

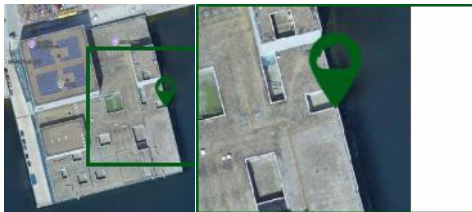
43		 	
Type	Aardingsinstallatie		
Bouwnummer	23		
Weerstand in Ω	0,374		
Status	Afgerond		

44		 	
Type	Aardingsinstallatie		
Bouwnummer	24		
Weerstand in Ω	0,521		
Status	Afgerond		



U houdt er mogelijk
geen rekening mee.
Wij wel.

Project : Almere KAF
Installatie : Bliksembeveiligingsinstallatie

45			
Type	Aardingsinstallatie		
Bouwnummer	25		
Weerstand in Ω	0,343		
Status	Afgerond		

46			
Type	Aardingsinstallatie		
Bouwnummer	26		
Weerstand in Ω	0,586		
Status	Afgerond		

47			
Type	Aardingsinstallatie		
Bouwnummer	27		
Weerstand in Ω	0,703		
Status	Afgerond		



U houdt er mogelijk
geen rekening mee.
Wij wel.

Project : Almere KAF
Installatie : Bliksembeveiligingsinstallatie

50			
Type	Aardingsinstallatie		
Bouwnummer	28		
Weerstand in Ω	0,587		
Status	Afgerond		

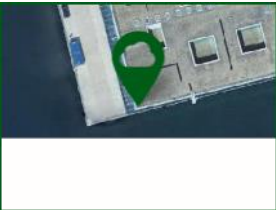
51			
Type	Aardingsinstallatie		
Bouwnummer	29		
Weerstand in Ω	0,762		
Status	Afgerond		

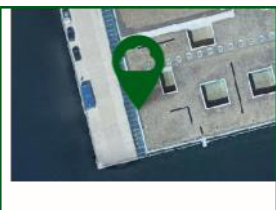
52			
Type	Aardingsinstallatie		
Bouwnummer	30		
Weerstand in Ω	5,227		
Status	Afgerond		



U houdt er mogelijk
geen rekening mee.
Wij wel.

Project : Almere KAF
Installatie : Bliksembeveiligingsinstallatie

53	 	
Type	Aardingsinstallatie	
Bouwnummer	31	
Weerstand in Ω	0,265	
Status	Afgerond	

54	 	
Type	Aardingsinstallatie	
Bouwnummer	32	
Weerstand in Ω	0,283	
Status	Afgerond	