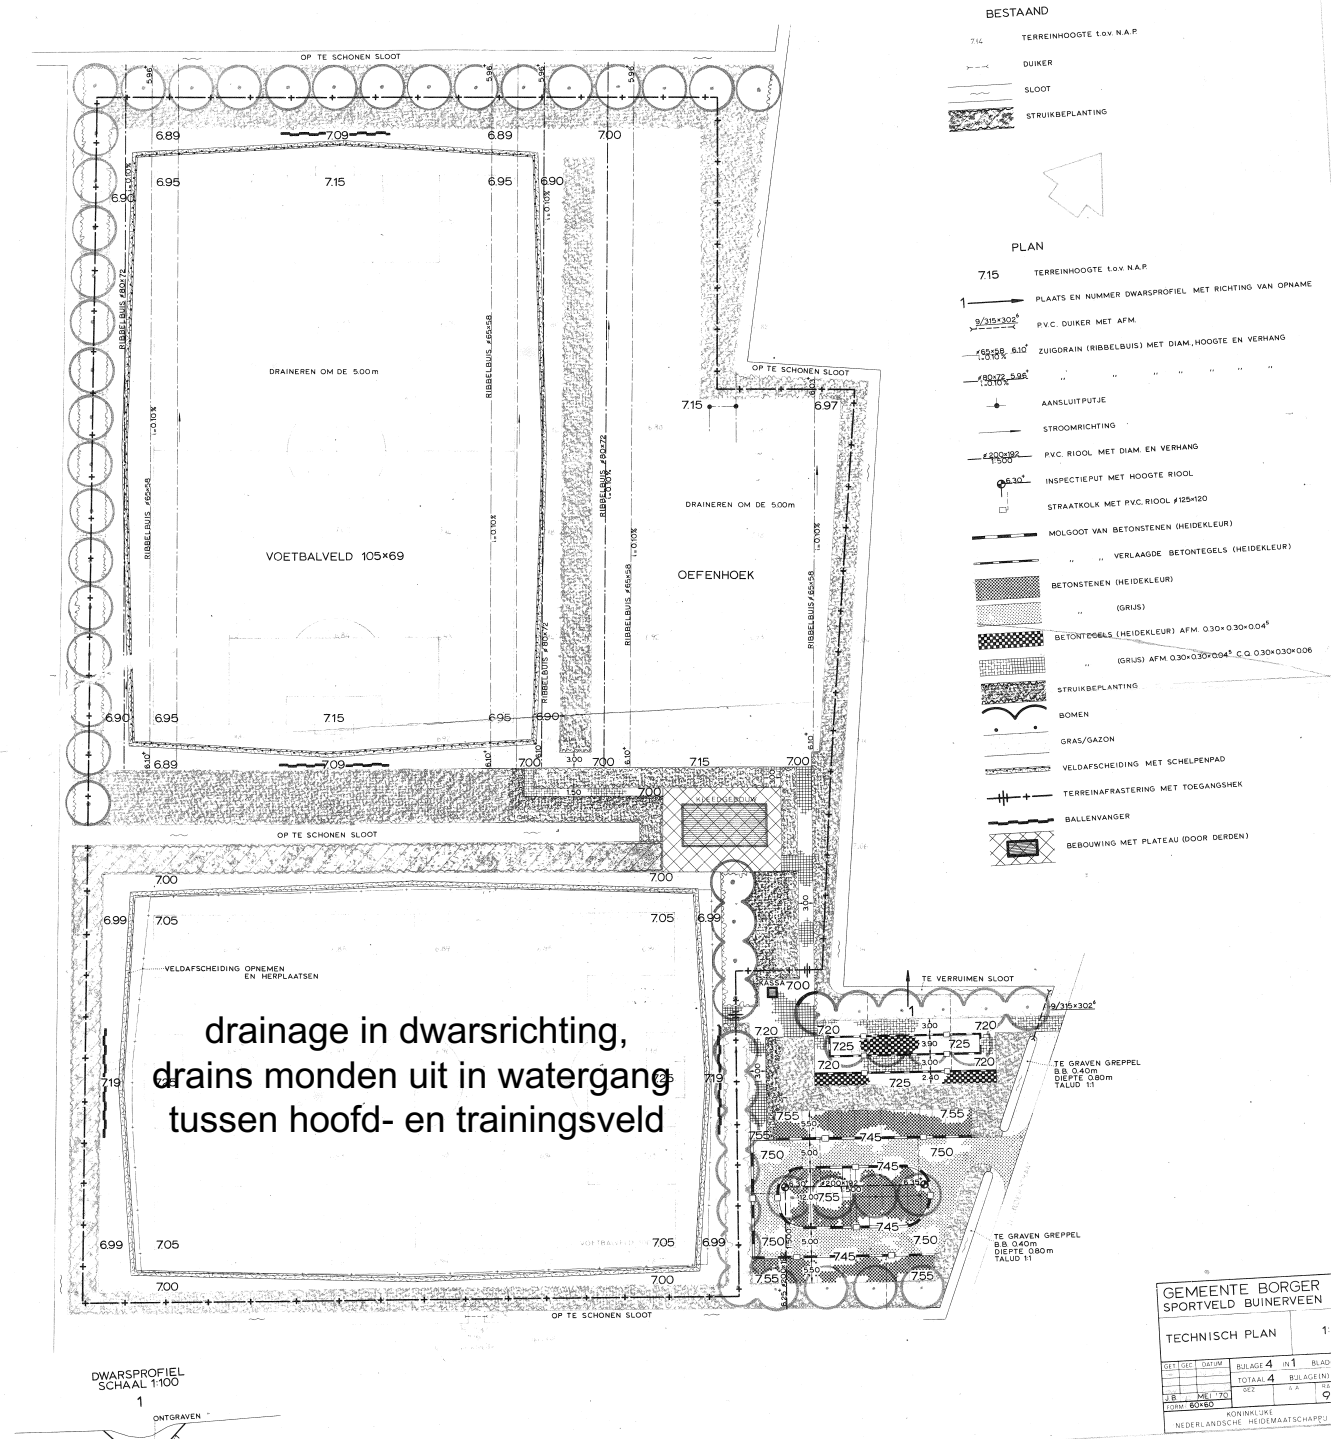
BESTAAND
TERREINHOOGTE t.o.v. N.A.P.
DUIKER
SLOOT
STRUIKBEPLANTING
PLAN
TERREINHOOGTE t.o.v. N.A.P.
PLAATS EN NUMMER DWARSPROFIEL MET RICHTING VAN OPNAME
P.V.C. DUIKER MET AFM.
ZUIGDRAIN (RIBBELBUIS) MET DIAM., HOOGTE EN VERHANG
AANSLUITPUTJE
STROOMRICHTING
P.V.C. RIOOL MET DIAM. EN VERHANG
INSPECTIEPUT MET HOOGTE RIOOL
STRAATKOLK MET PVC. RIOOL ø125×120
MOLGOOT VAN BETONSTENEN (HEIDEKLEUR)
VERLAAGDE BETONTEGELS (HEIDEKLEUR)
BETONSTENEN (HEIDEKLEUR)
(GRIJS)
BETONTEGELS (HEIDEKLEUR) AFM. 0.30×0.30×0.04
(GRIJS) AFM. 0.30×0.30×0.04 C.Q. 0.30×0.30×0.06
STRUIKBEPLANTING
BOMEN
GRAS/GAZON
VELDAFSCHEIDING MET SCHELPENPAD
TERREINAFRASTERING MET TOEGANGSHEK
BALLENVANGER
BEBOUWING MET PLATEAU (DOOR DERDEN)
OP TE SCHONEN SLOOT
DRAINEREN OM DE 5.00m
VOETBALVELD 105×69
OEFENHOEK
RIBBELBUIS ø60/72
RIBBELBUIS ø65×58
VELDAFSCHEIDING OPNEMEN EN HERPLAATSEN
TE VERRUIMEN SLOOT
TE GRAVEN GREPPEL B.B. 0.40m DIEPTE 0.80m TALUD 1:1
drainage in dwarsrichting,
drains monden uit in watergang
tussen hoofd- en trainingsveld
DWARSPROFIEL SCHAAL 1:100
ONTGRAVEN
5.00m N.A.P.
GEMEENTE BORGER
SPORTVELD BUINERVEEN
TECHNISCH PLAN
KONINKLIJKE NEDERLANDSCHE HEIDEMAATSCHAPPIJ