


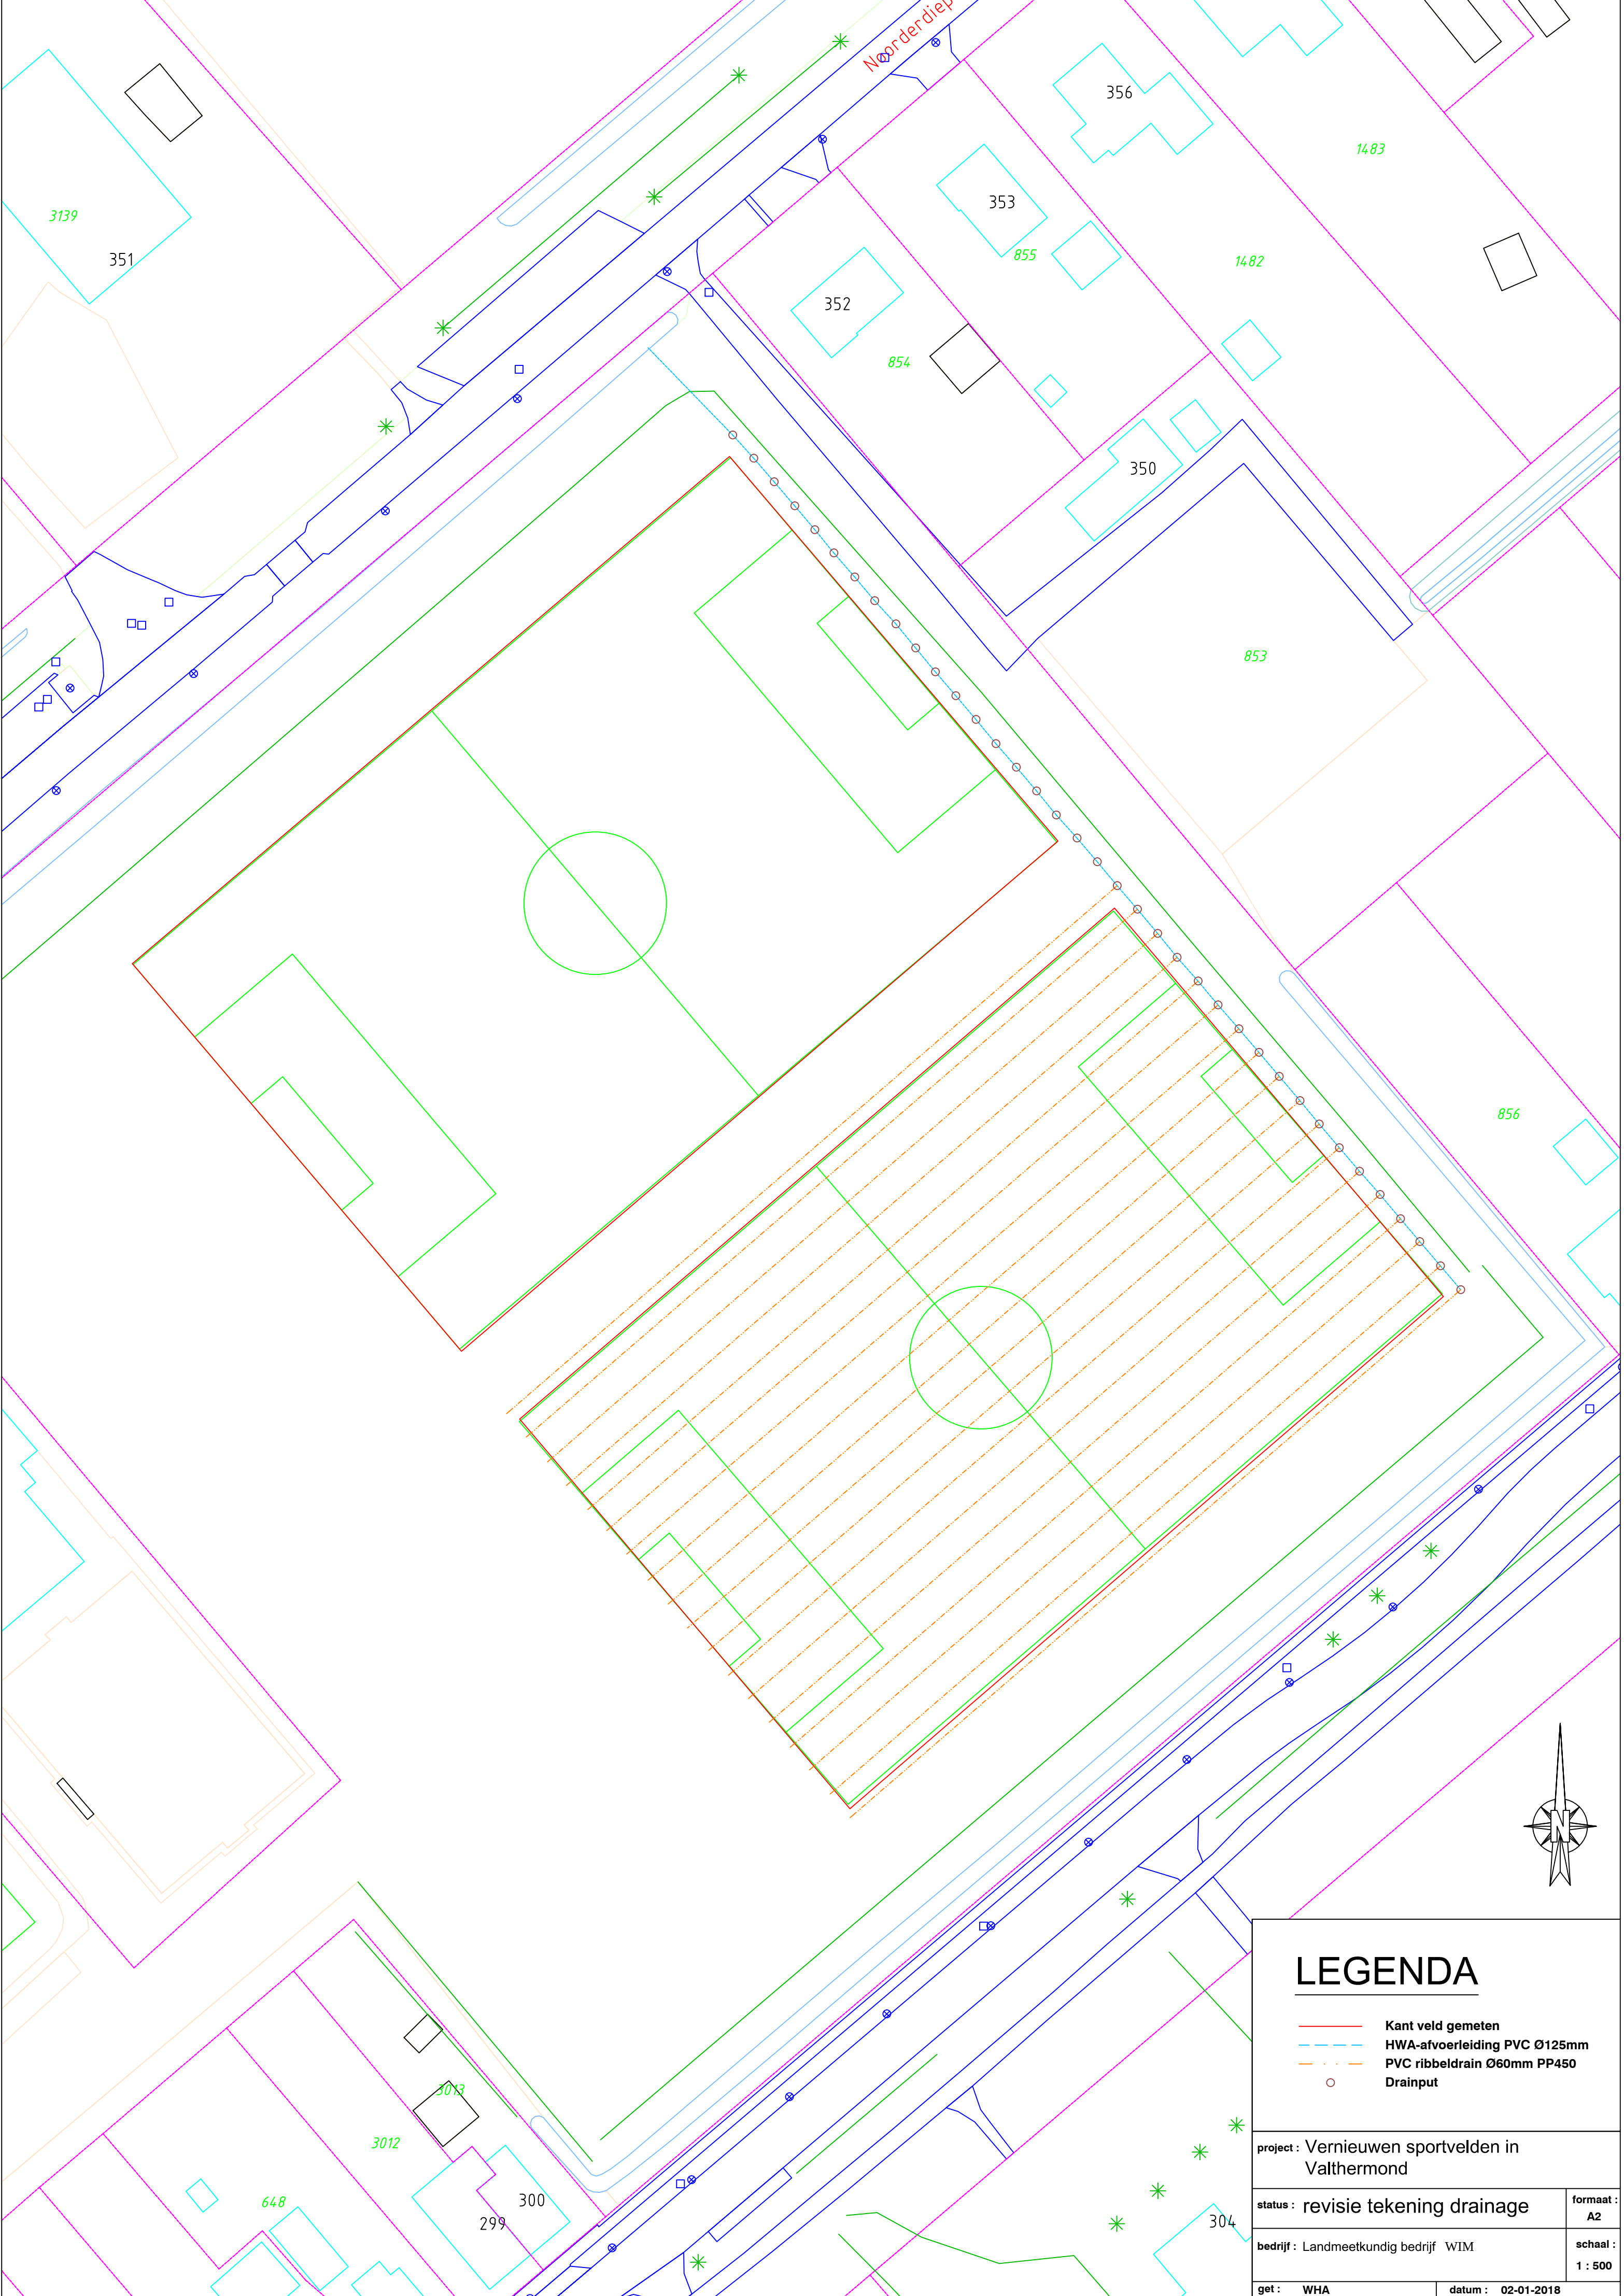

LEGENDA

- Kant veld gemeten
- HWA-afvoerleiding PVC Ø125mm
- PVC ribbeldrain Ø60mm PP450
- Drainput

project : Vernieuwen sportvelden in Valthermond

status : revisie tekening drainage

bedrijf : Landmeetkundig bedrijf WIM

get : WHA

datum : 02-01-2018

formaat : A2

schaal : 1 : 500