


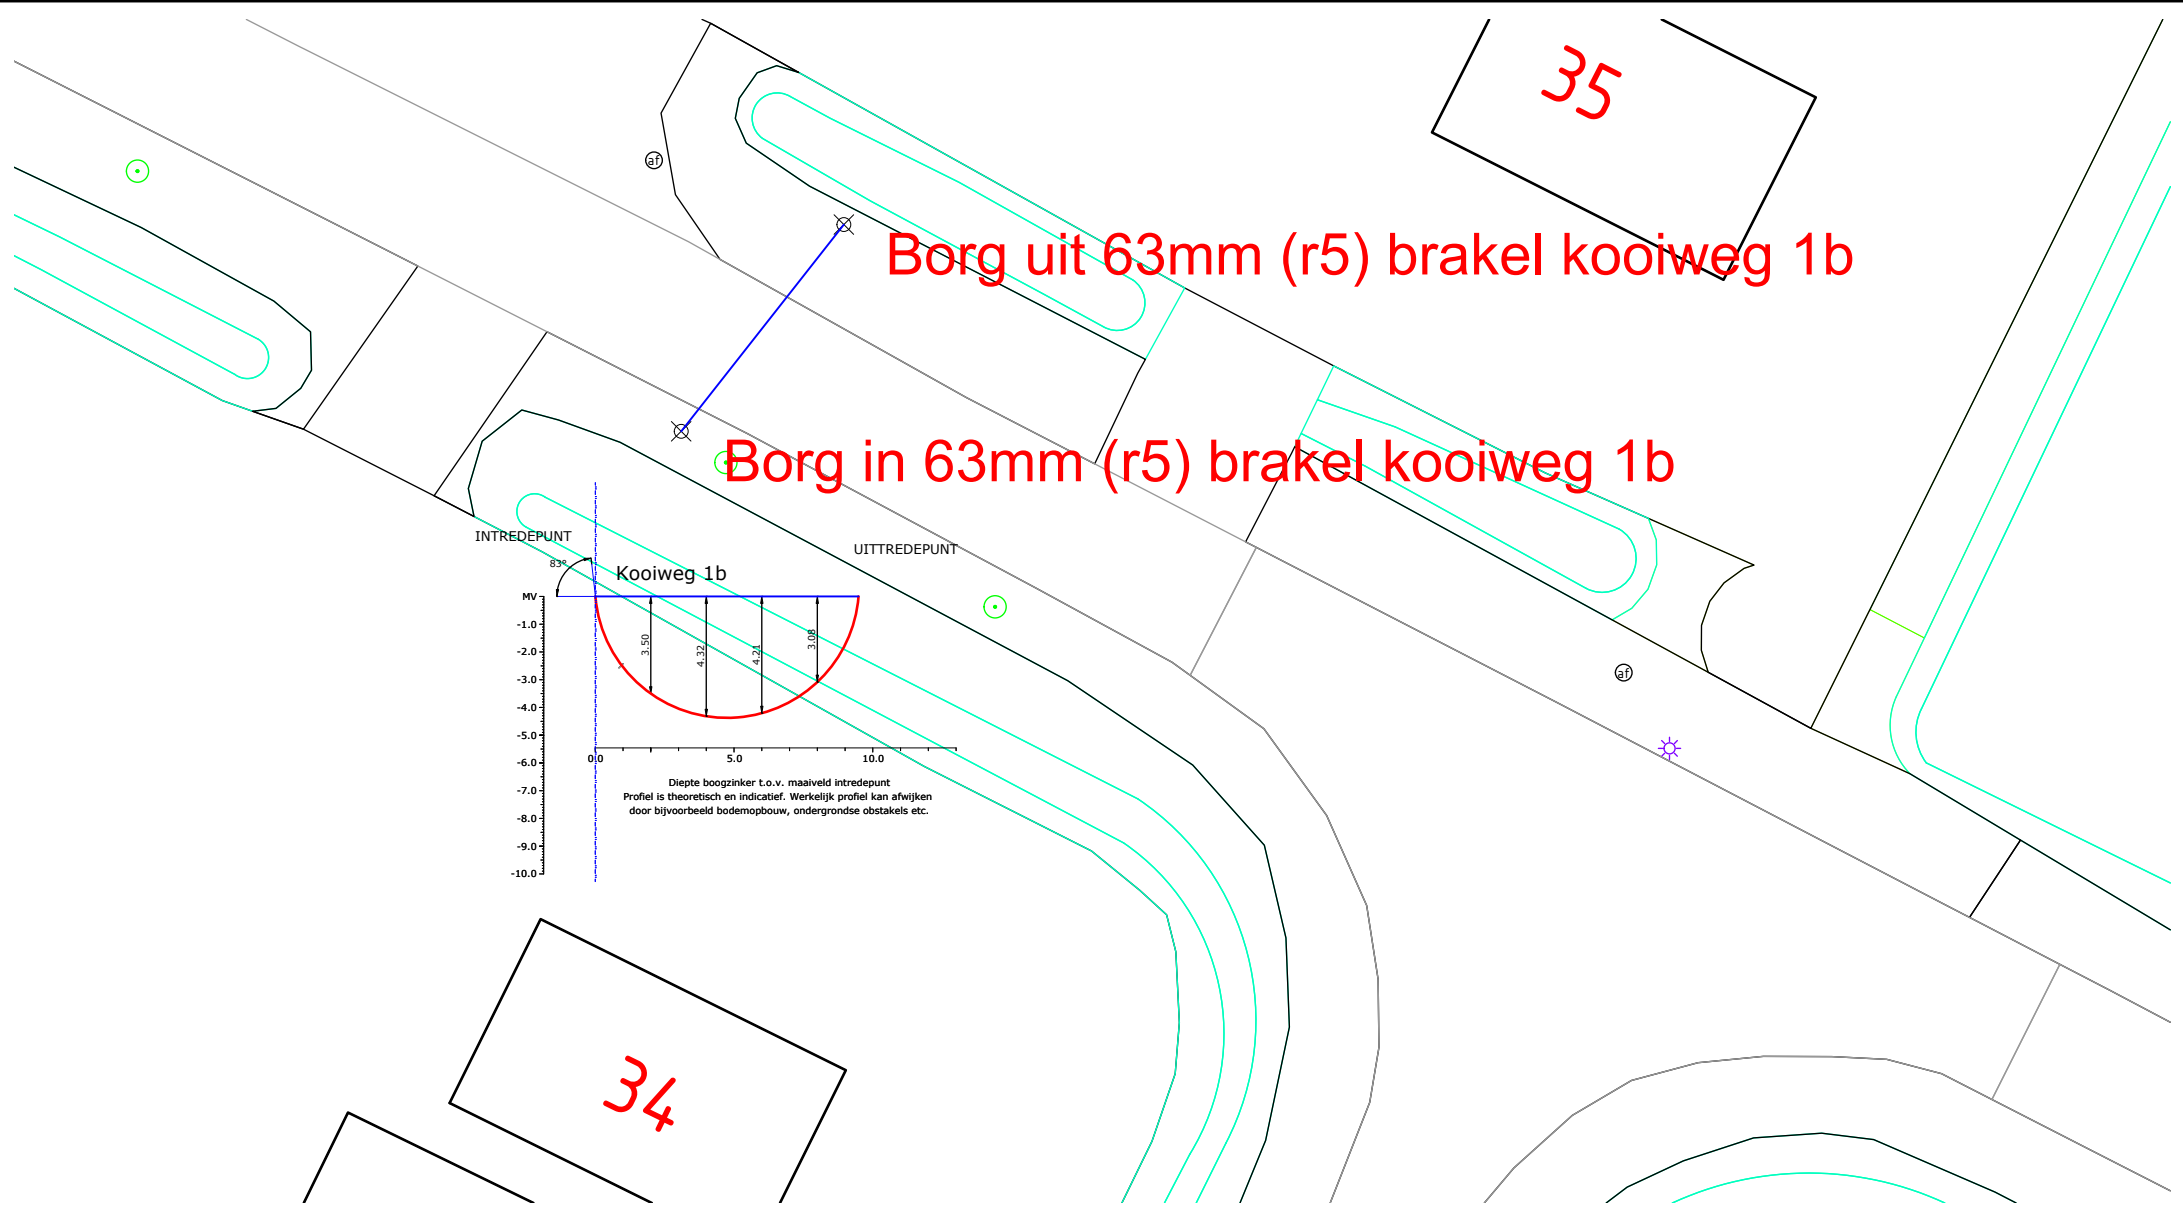

Heikampweg 5,
5249JX Rosmalen
info@hvi-infra.nl
073 72 00 700

OPDRACHTGEVER	Circet Nedeland	PROJECTNUMMER	S04493-P2021017
PROJECT	Brakel	GETEKEND	JdW
PLAATS	Brakel	FORMAAT	A4
STRAAT	Kooiweg 1B	SCHAAL	nvt
DATUM/WEEK	week 46	PROJECTNUMMER INTERN	
BOORNUMMER	kooiweg 1b	Type HPE	63mm
BOORLENGTE	9,48	Lengte HPE	14,17