


Borg in 75mm kooiweg 1b (2)

Borg uit 75mm kooiweg 1B (2)

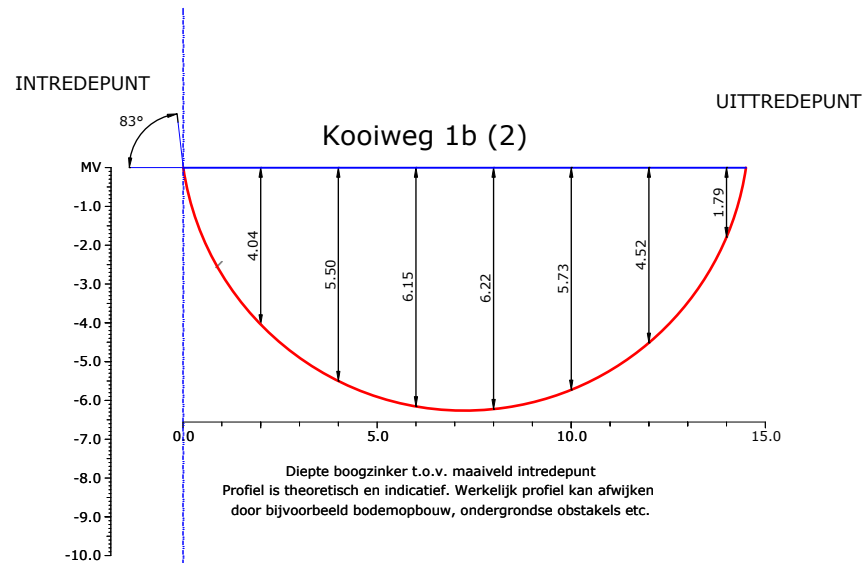

Heikampweg 5,  
5249JX Rosmalen  
[info@hvi-infra.nl](mailto:info@hvi-infra.nl)  
073 72 00 700

|               |                 |                      |                 |
|---------------|-----------------|----------------------|-----------------|
| OPDRACHTGEVER | Circet Nedeland | PROJECTNUMMER        | S04493-P2021017 |
| PROJECT       | Brakel          | GETEKEND             | JdW             |
| PLAATS        | Brakel          | FORMAAT              | A4              |
| STRAAT        | Kooiweg 1B      | SCHAAL               | nvt             |
| DATUM/WEEK    | week 45         | PROJECTNUMMER INTERN |                 |
| BOORNUMMER    | kooiweg 1b (2)  | Type HPE             | 75mm            |
| BOORLENGTE    | 14,5            | Lengte HPE           | 20,87           |
|               |                 |                      |                 |