

Coördinatenlijst

| Nr  | X         | Y         | Z    |
|-----|-----------|-----------|------|
| In  | 136483.98 | 424266.19 | 2.17 |
| Uit | 136492.82 | 424276.78 | 2.08 |

Liggingsplan



Schaal = 1/500

Opmerkingen

De diepte v.d. boogzinker is afgeleid van de hoogte van het maaiveld van zowel het intrede- als het uittredepunt.


Profiel is theoretisch en indicatief.  
Werkelijk profiel kan afwijken door bijvoorbeeld bodemopbouw, ondergrondse obstakels etc.

Boorprofiel

Buizen : 0 x HDPE SDR17 Ø110

Straal boring : 7 m.

Schaal : 1/ 250  
Referentiehoogte : -6.0

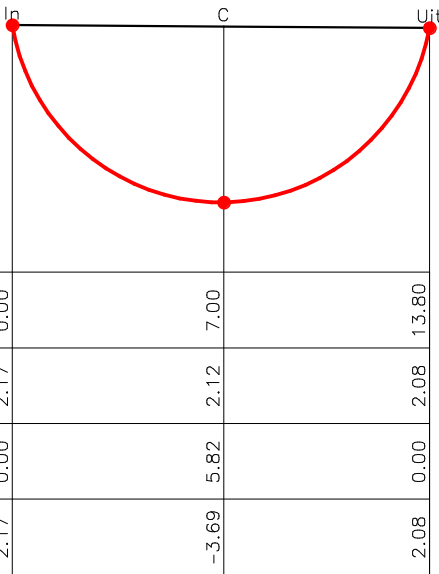

|                                   |      |       |       |
|-----------------------------------|------|-------|-------|
| Samengestelde afstand (m)         | 0.00 | 7.00  | 13.80 |
| Hoogtepeil maaiveld t.o.v. NAP(m) | 2.17 | 2.12  | 2.08  |
| Boordiepte t.o.v. maaiveld (m)    | 0.00 | 5.82  | 0.00  |
| Hoogtepeil boring t.o.v NAP (m)   | 2.17 | -3.69 | 2.08  |



Verbree Boogzinkers

Utrechthaven 6  
3433 PN Nieuwegein  
Tel : 030 27 65 685  
Mob : 06 48 37 29 83  
e-mail : info@verbreeboogzinkers.nl

Opdrachtgever : Vd Heuvel

Plaats : 5306VT Brakel

Straat : Uilenvlugt

Project : <Project>  
Projectnummer : <Projectnummer>  
Uitvoeringsdatum : 2021-07-23

Contactpersoon : <Contactpersoon>  
Getekend : <tekenaar>  
Tekening nummer: <Tekening nr>