


Detailtekening

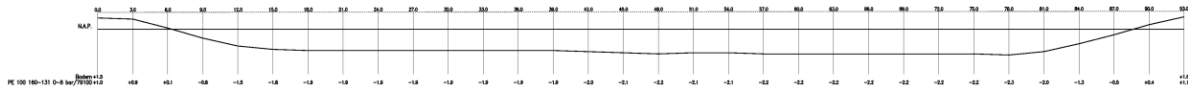

Thema: GasHogeDruk
Tekeningnummer: 2080193