



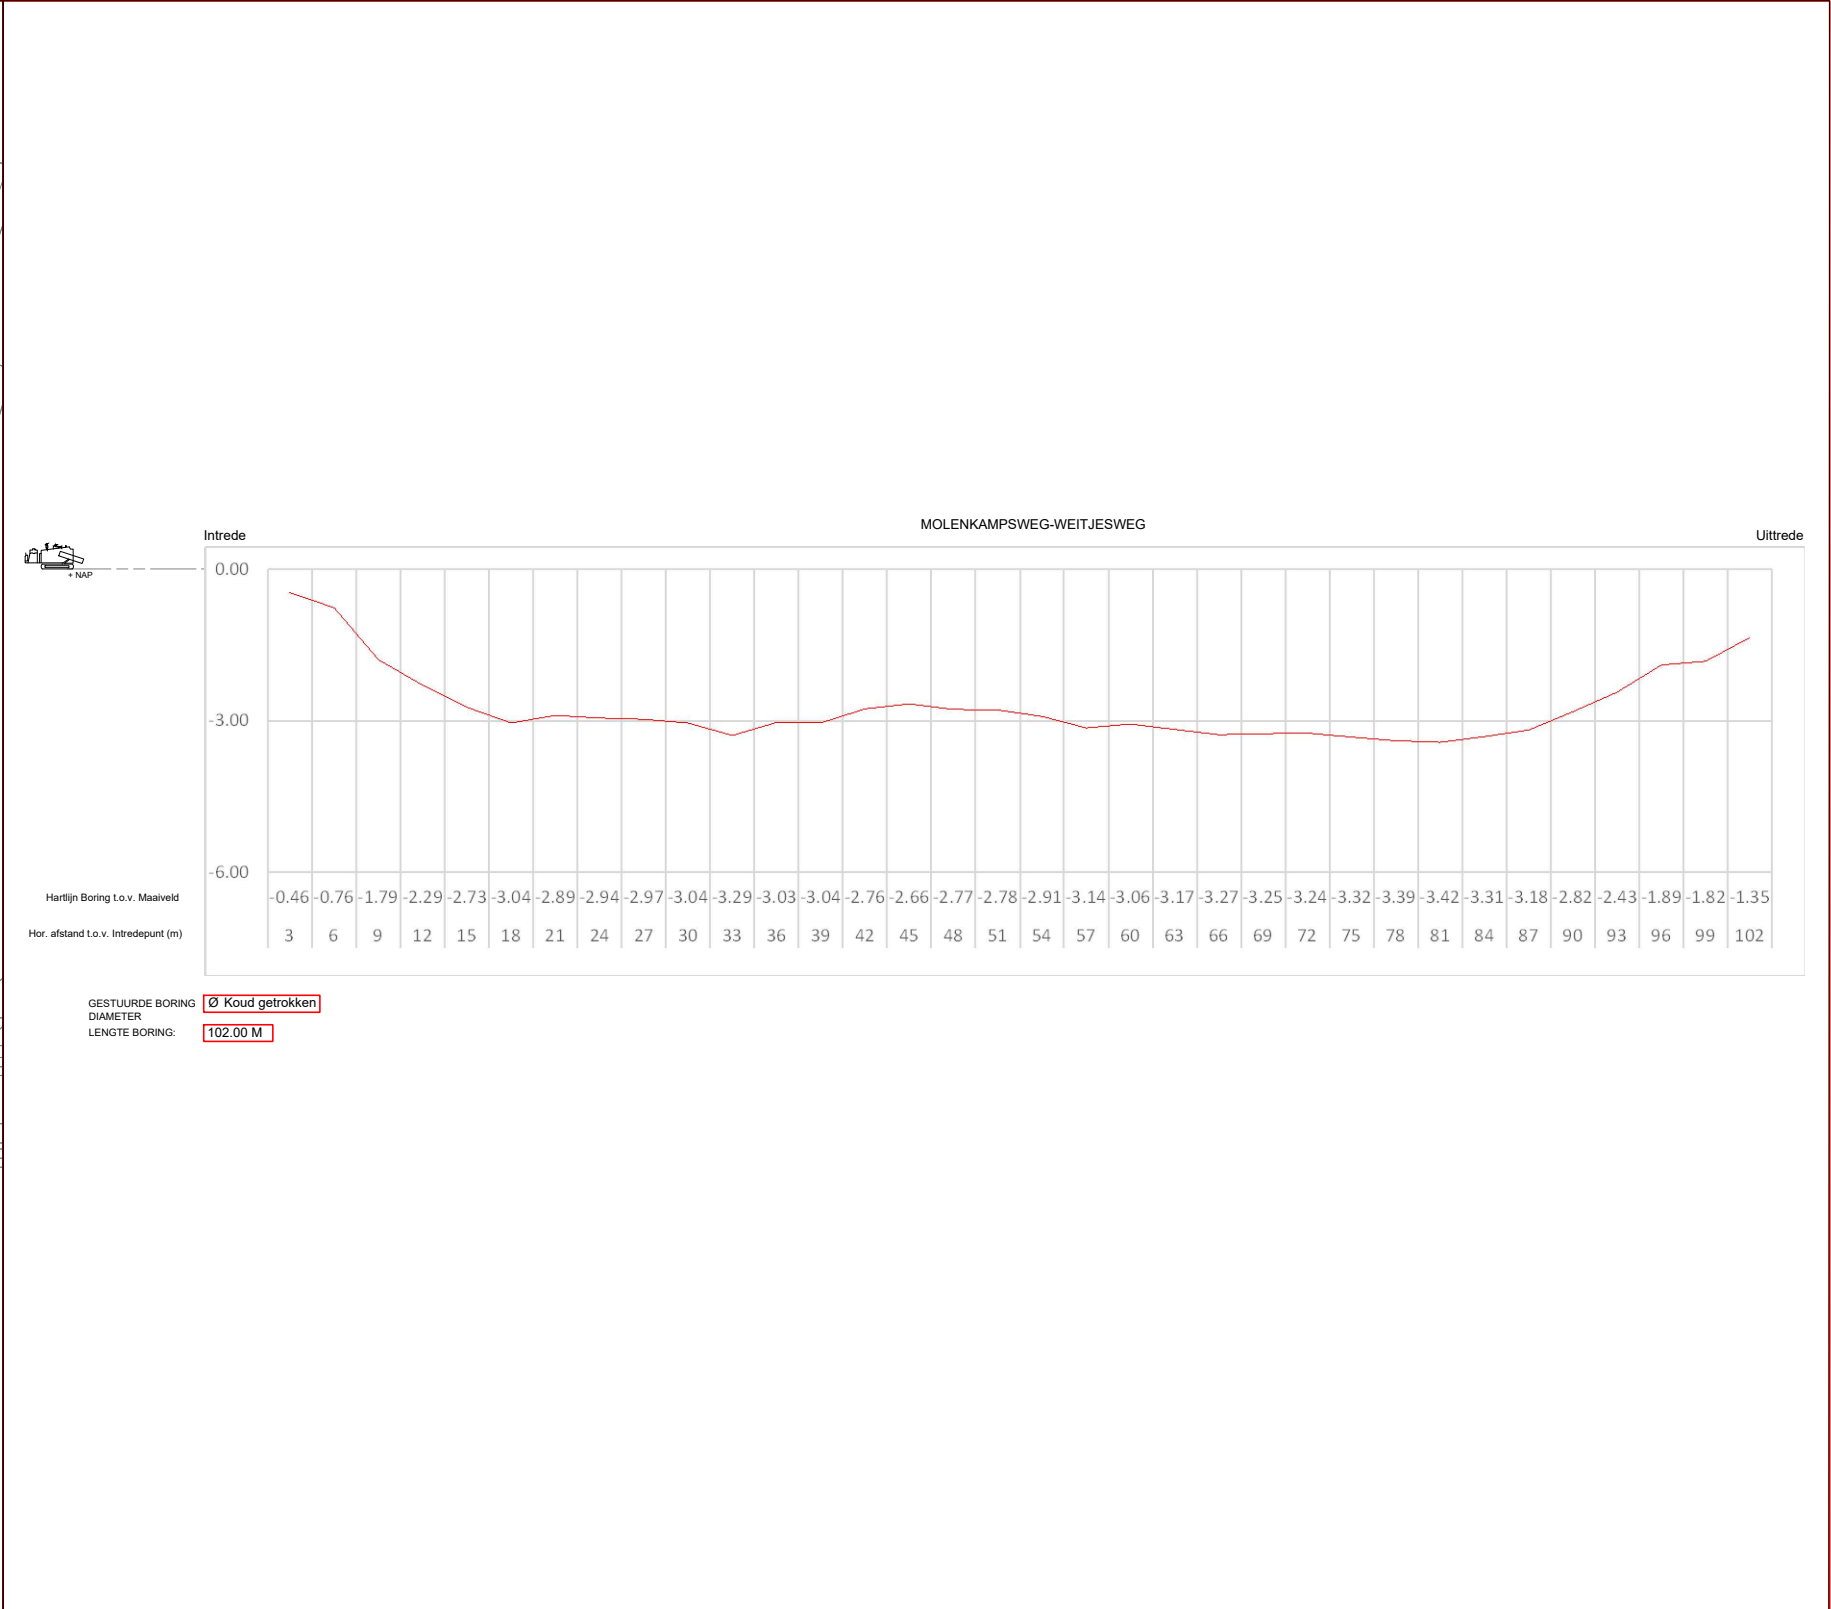

Intrede X= 134563.2539 Y= 425047.1324

Uitrede X= 134474.3697 Y= 425077.6866

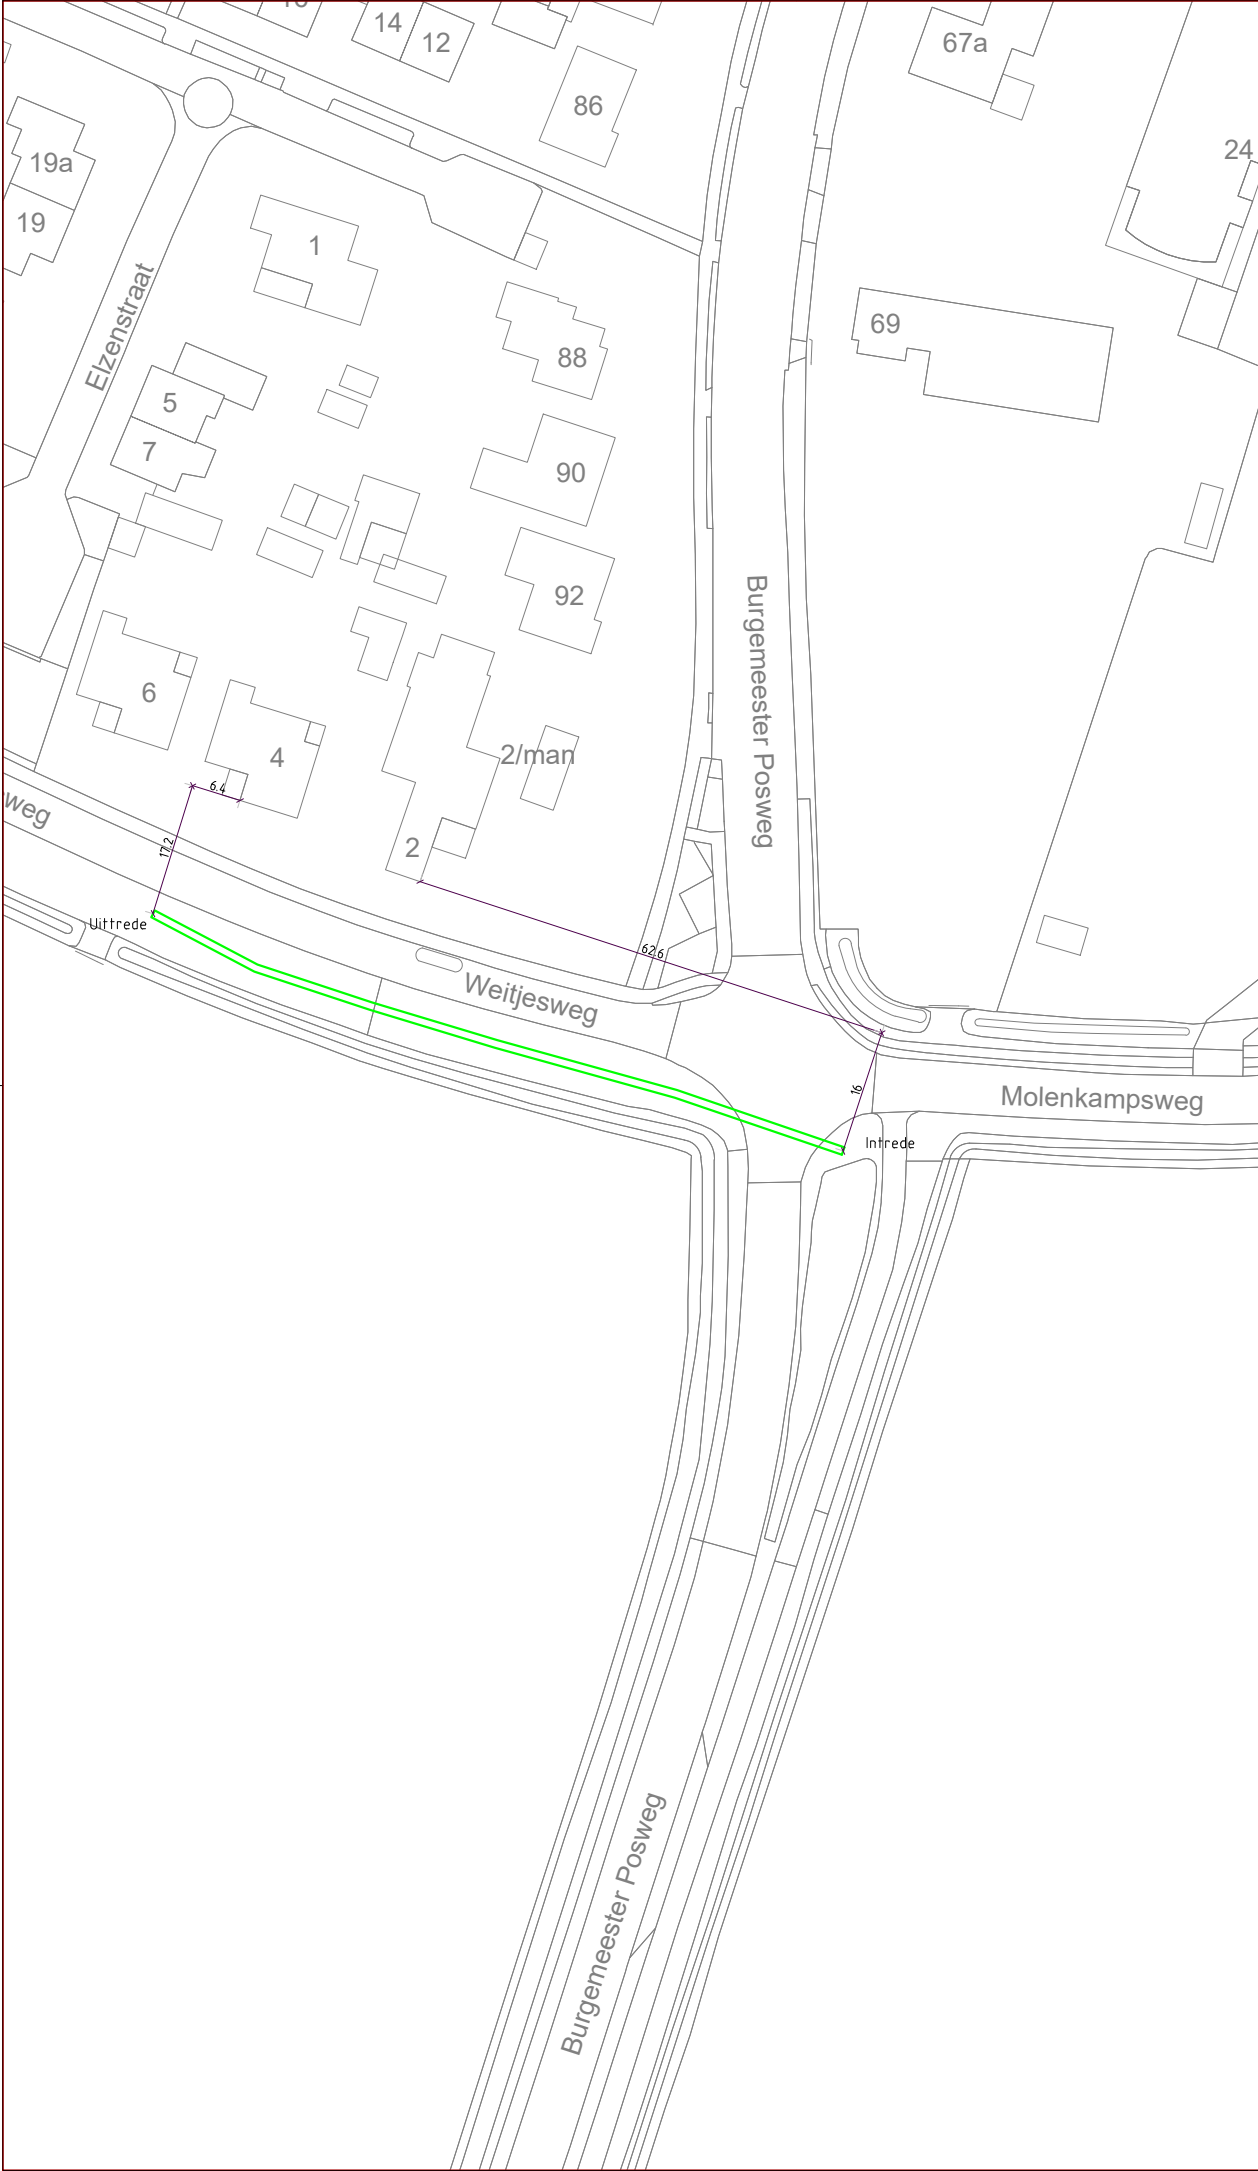

DELTA-RIJSSEN

MOLENKAMPSWEG-WEITJESWEG

GESTUURDE-BORING

ZALTBOMMEL

Kader	A3
DATE	27-10-2023
GETEKEND	N.E
SCHAAL	1:500
UITGAVE	A

AS-BUILD

BRA-1B-BORING150