



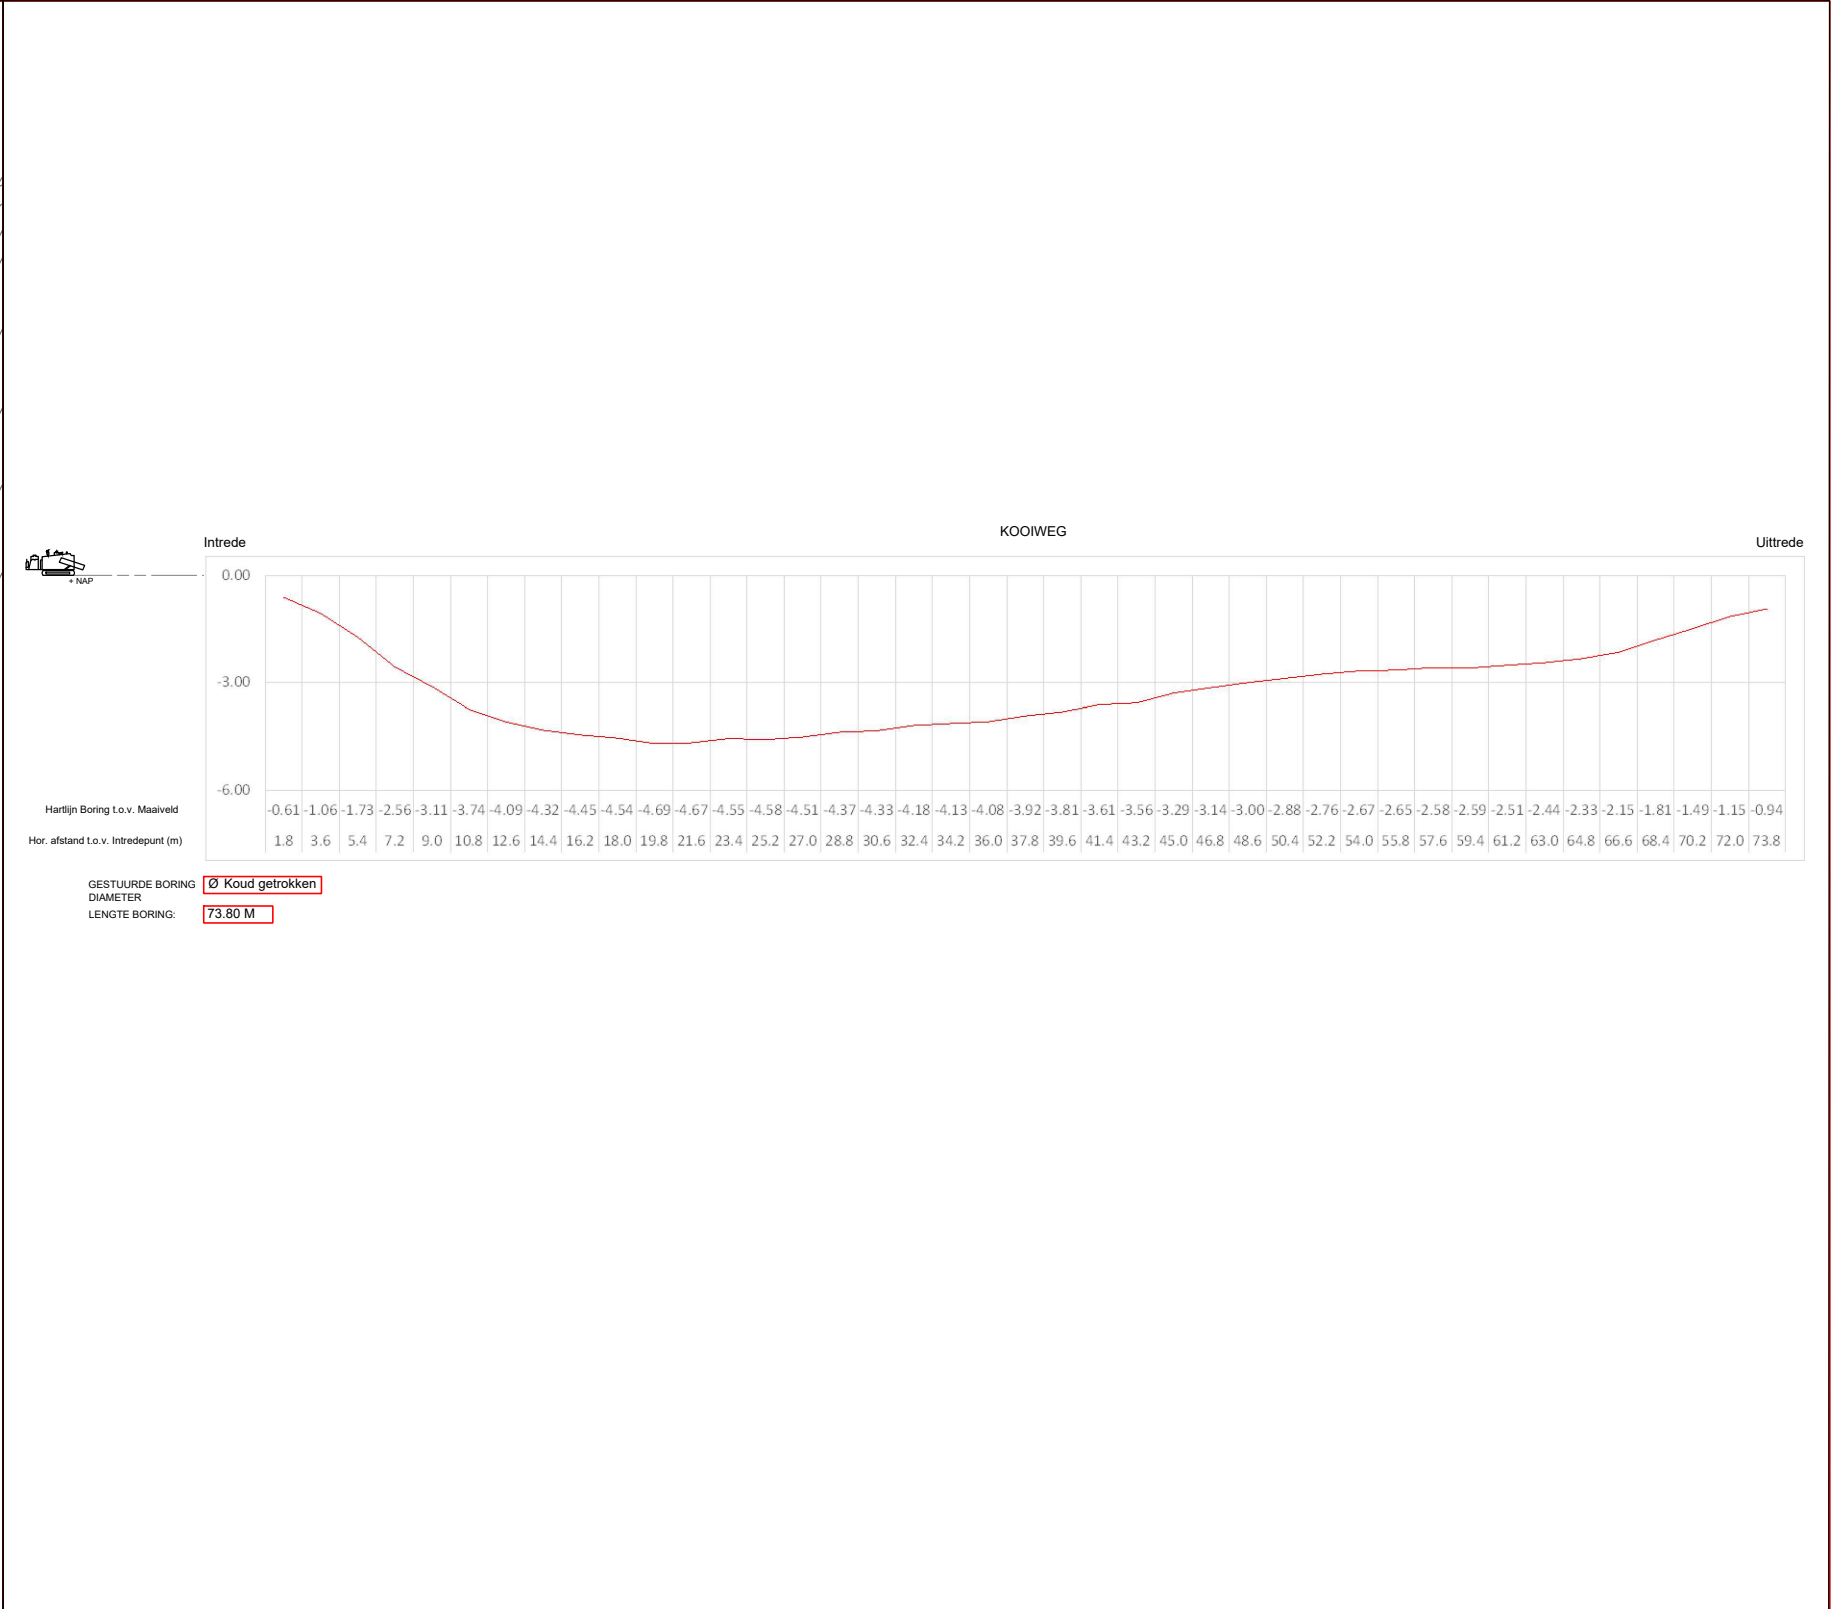

Intrede X= 136281.3711 Y= 423925.4560

Uittrede X= 136228.3051 Y= 423901.9154

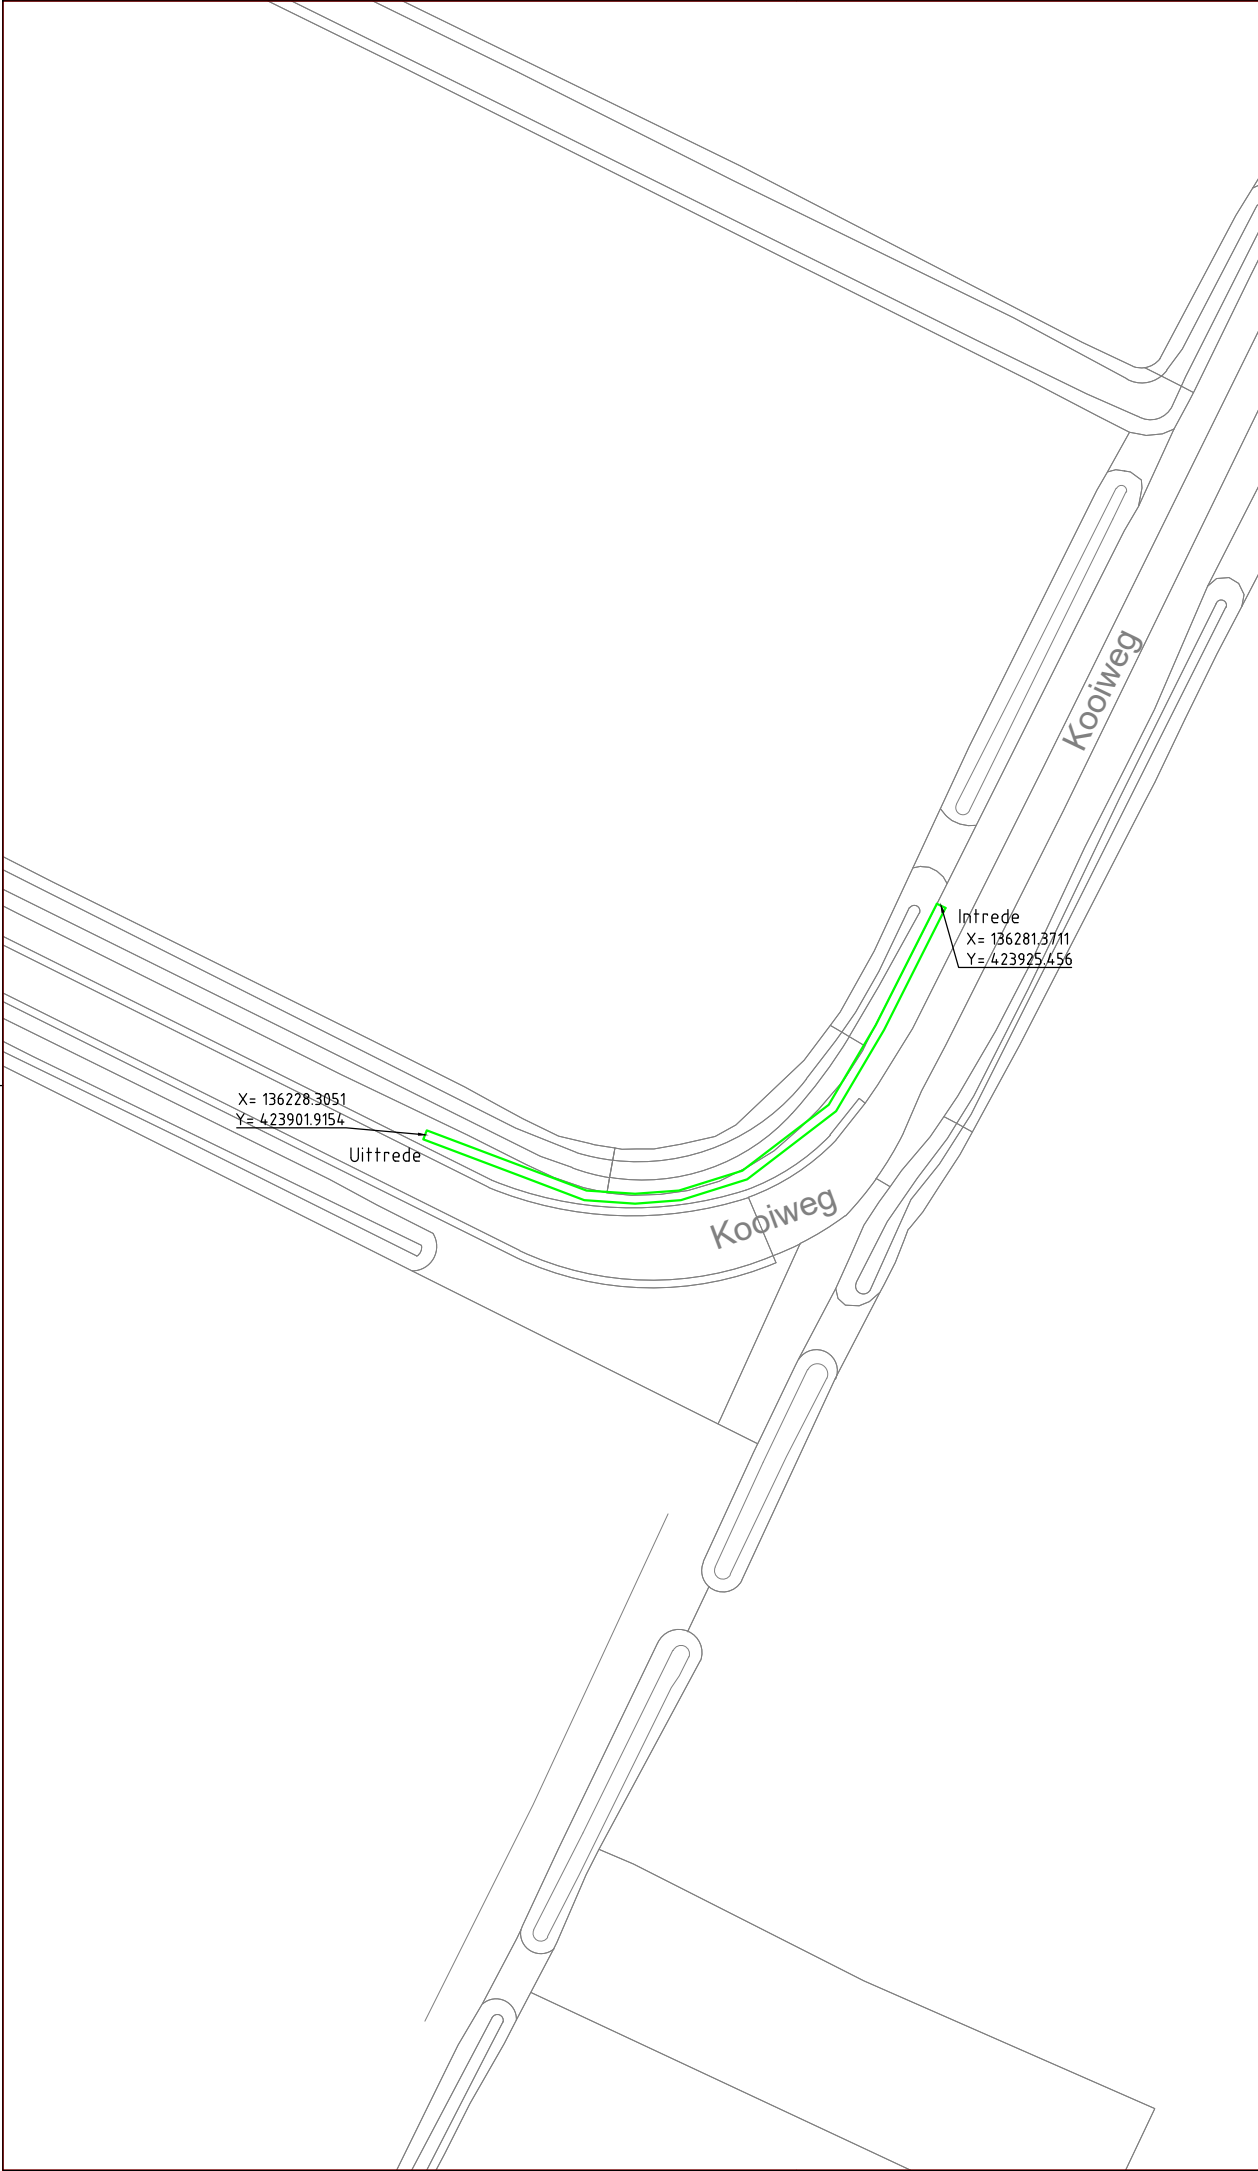

DELTA-RIJSSSEN

KOOIWEG

GESTUURDE-BORING

ZALTBOMMEL

Kader	A3
DATE	27-10-2023
GETEKEND	N.E
SCHAAL	1:500
UITGAVE	A

AS-BUILD

BRA-1B-BORING127