


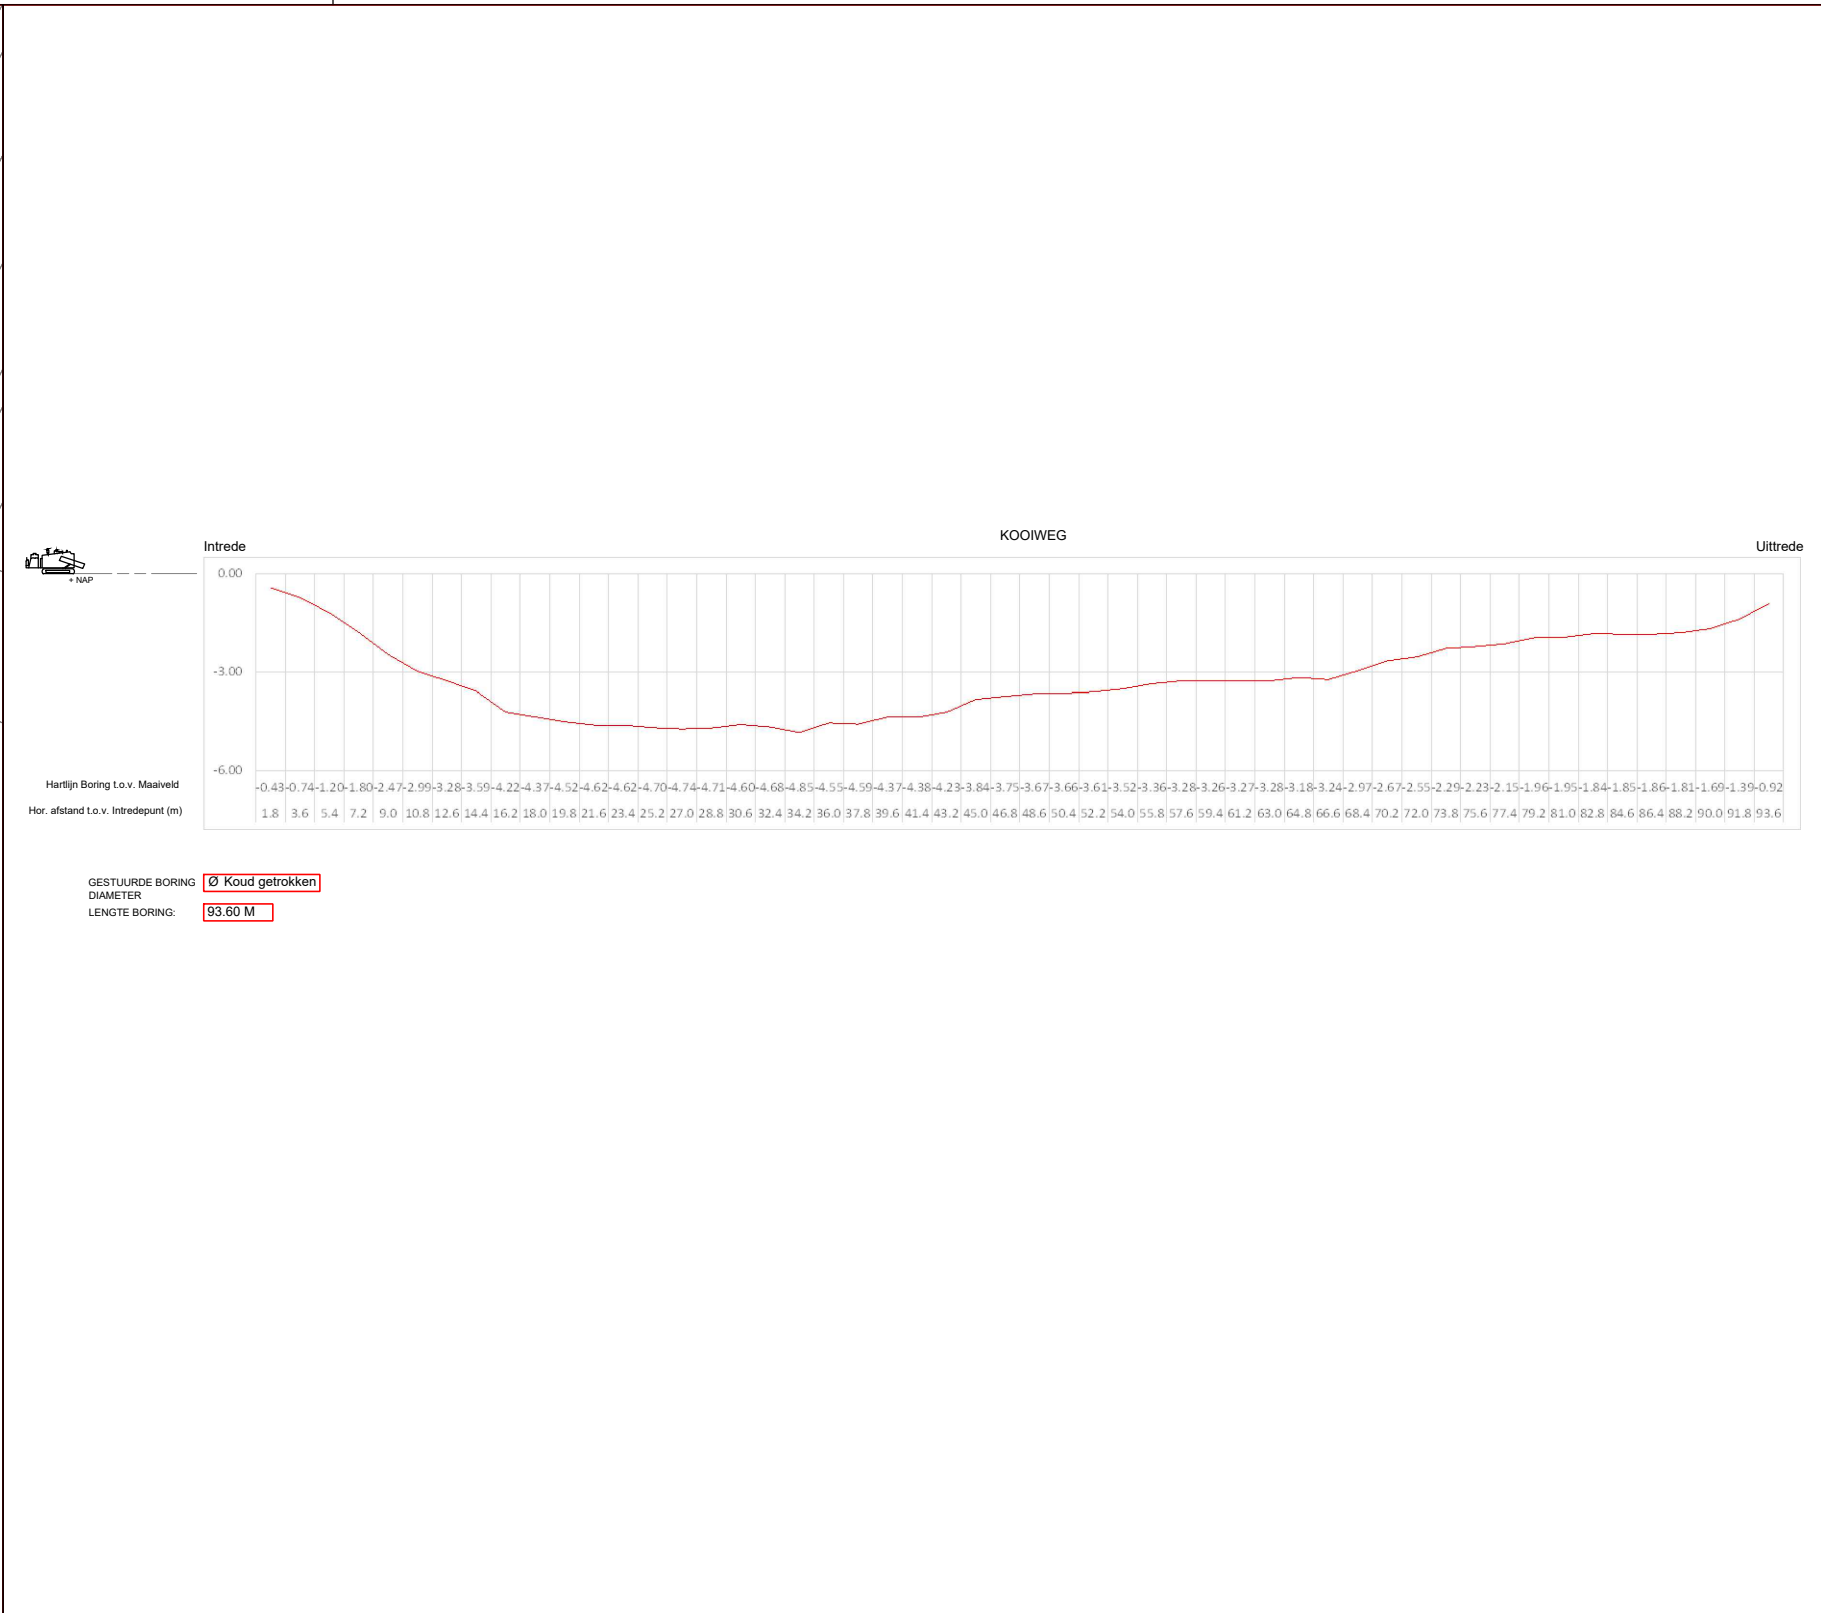

GESTUURDE BORING: Ø Koud getrokken
DIAMETER:
LENGTE BORING: 93.60 M

Intrede X= 136341.8248 Y= 424047.2537
Uittrede X= 136302.7480 Y= 423968.5357



Kader	A3
DATE	27-10-2023
GETEKEND	N.E
SCHAAL	1:500
UITGAVE	A

DELTA-RIJSSSEN
KOOIWEG
GESTUURDE-BORING
ZALTBOMMEL

AS-BUILD
BRA-1B-BORING129