



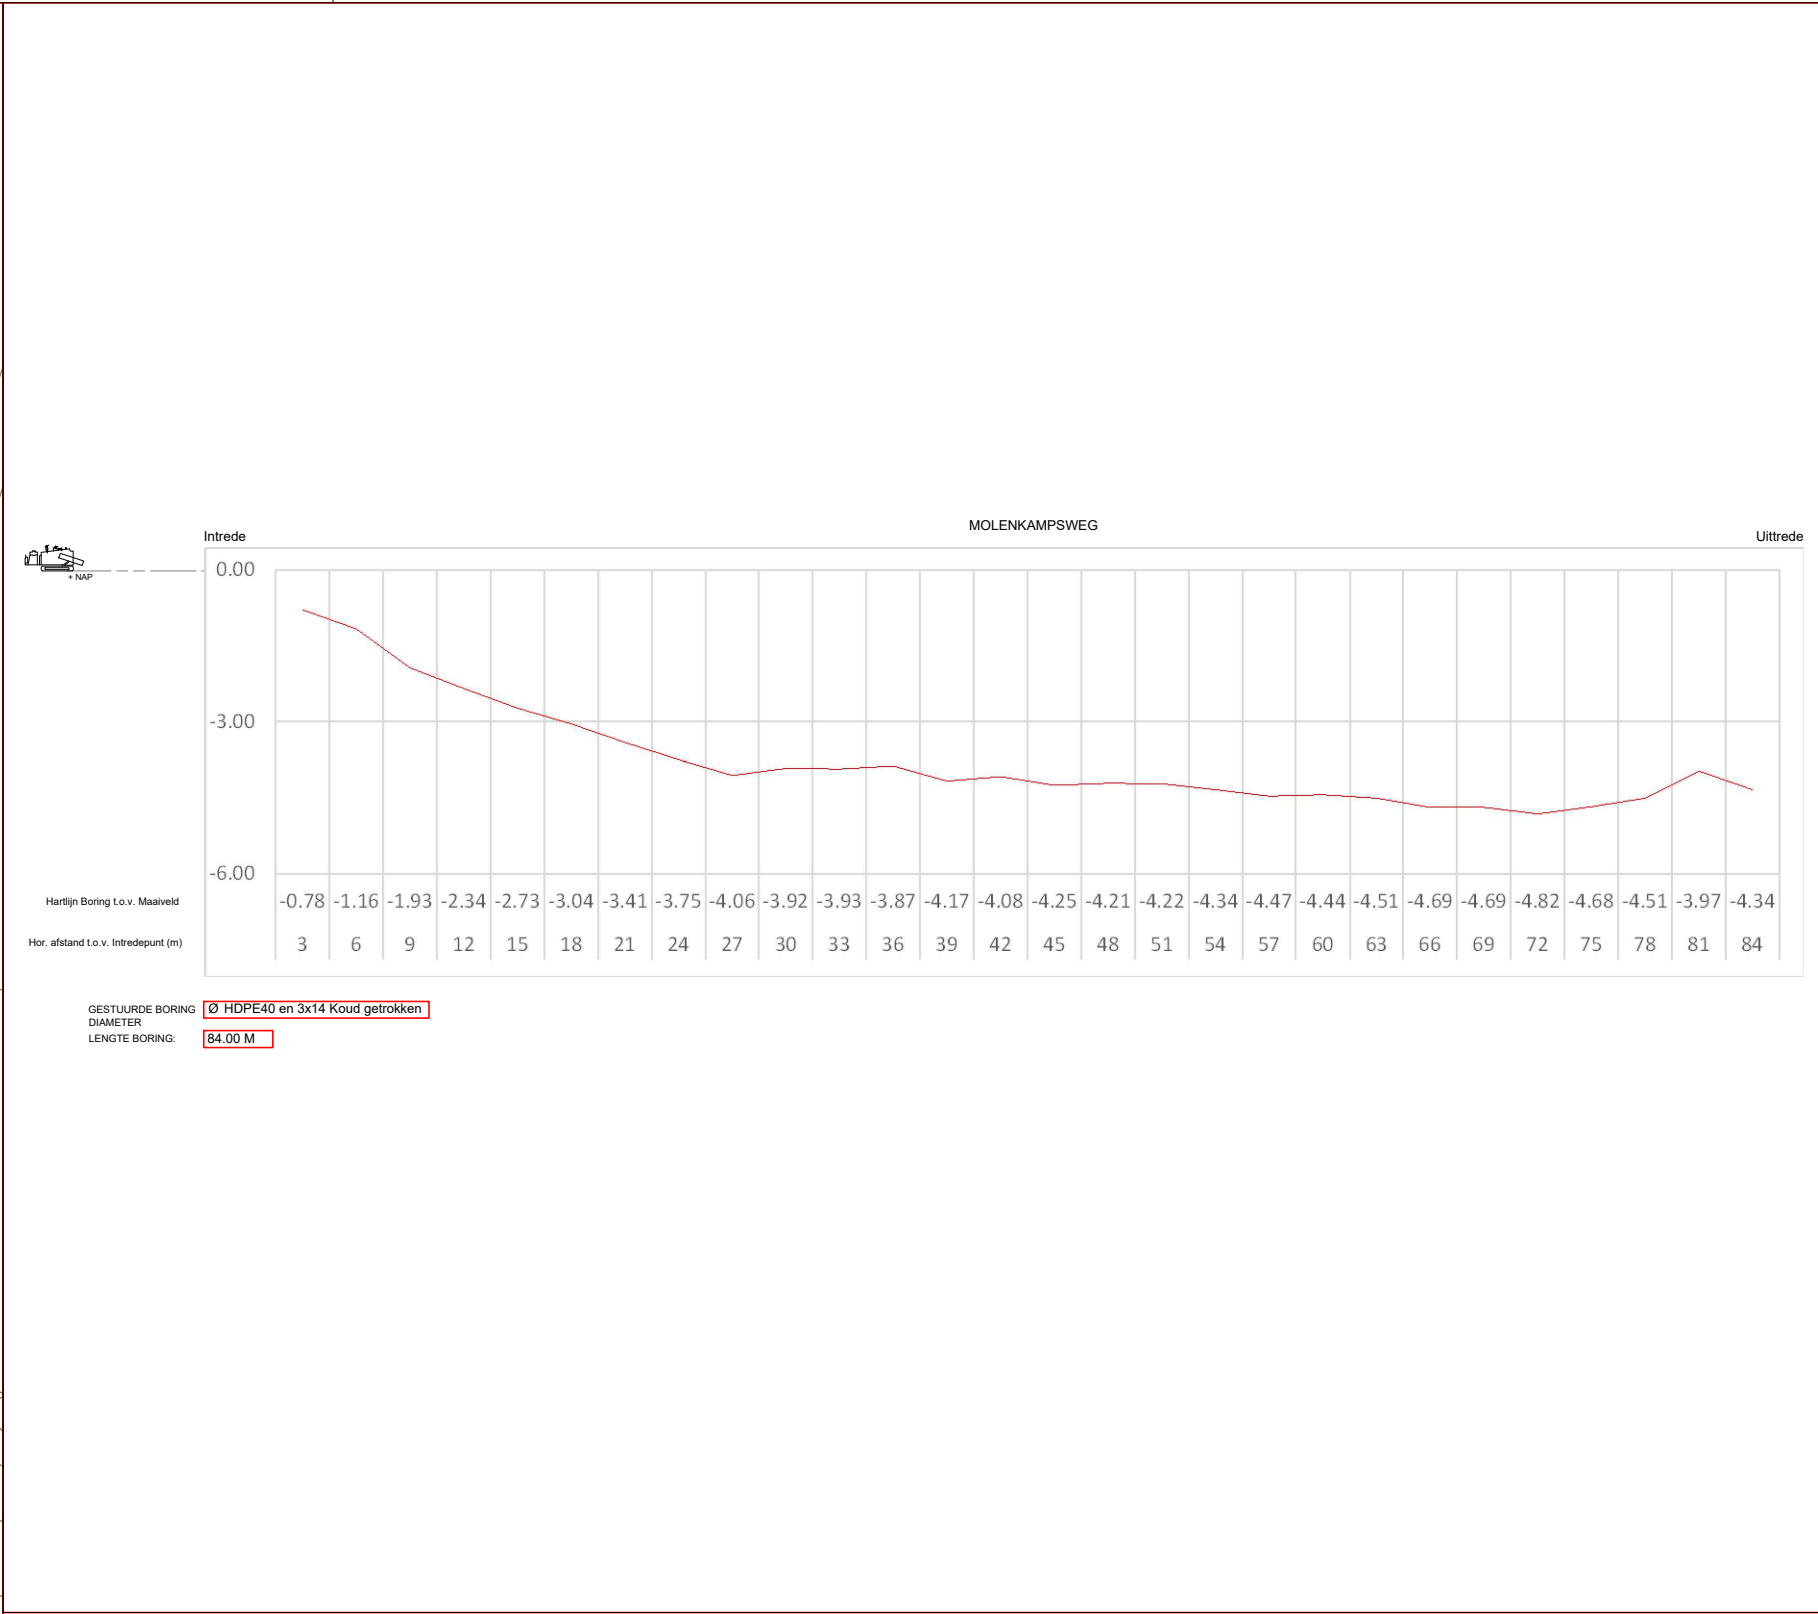

Intrede	X= 135450.8502 Y= 424774.0217
Uittrede	X= 135382.9108 Y= 424819.6509

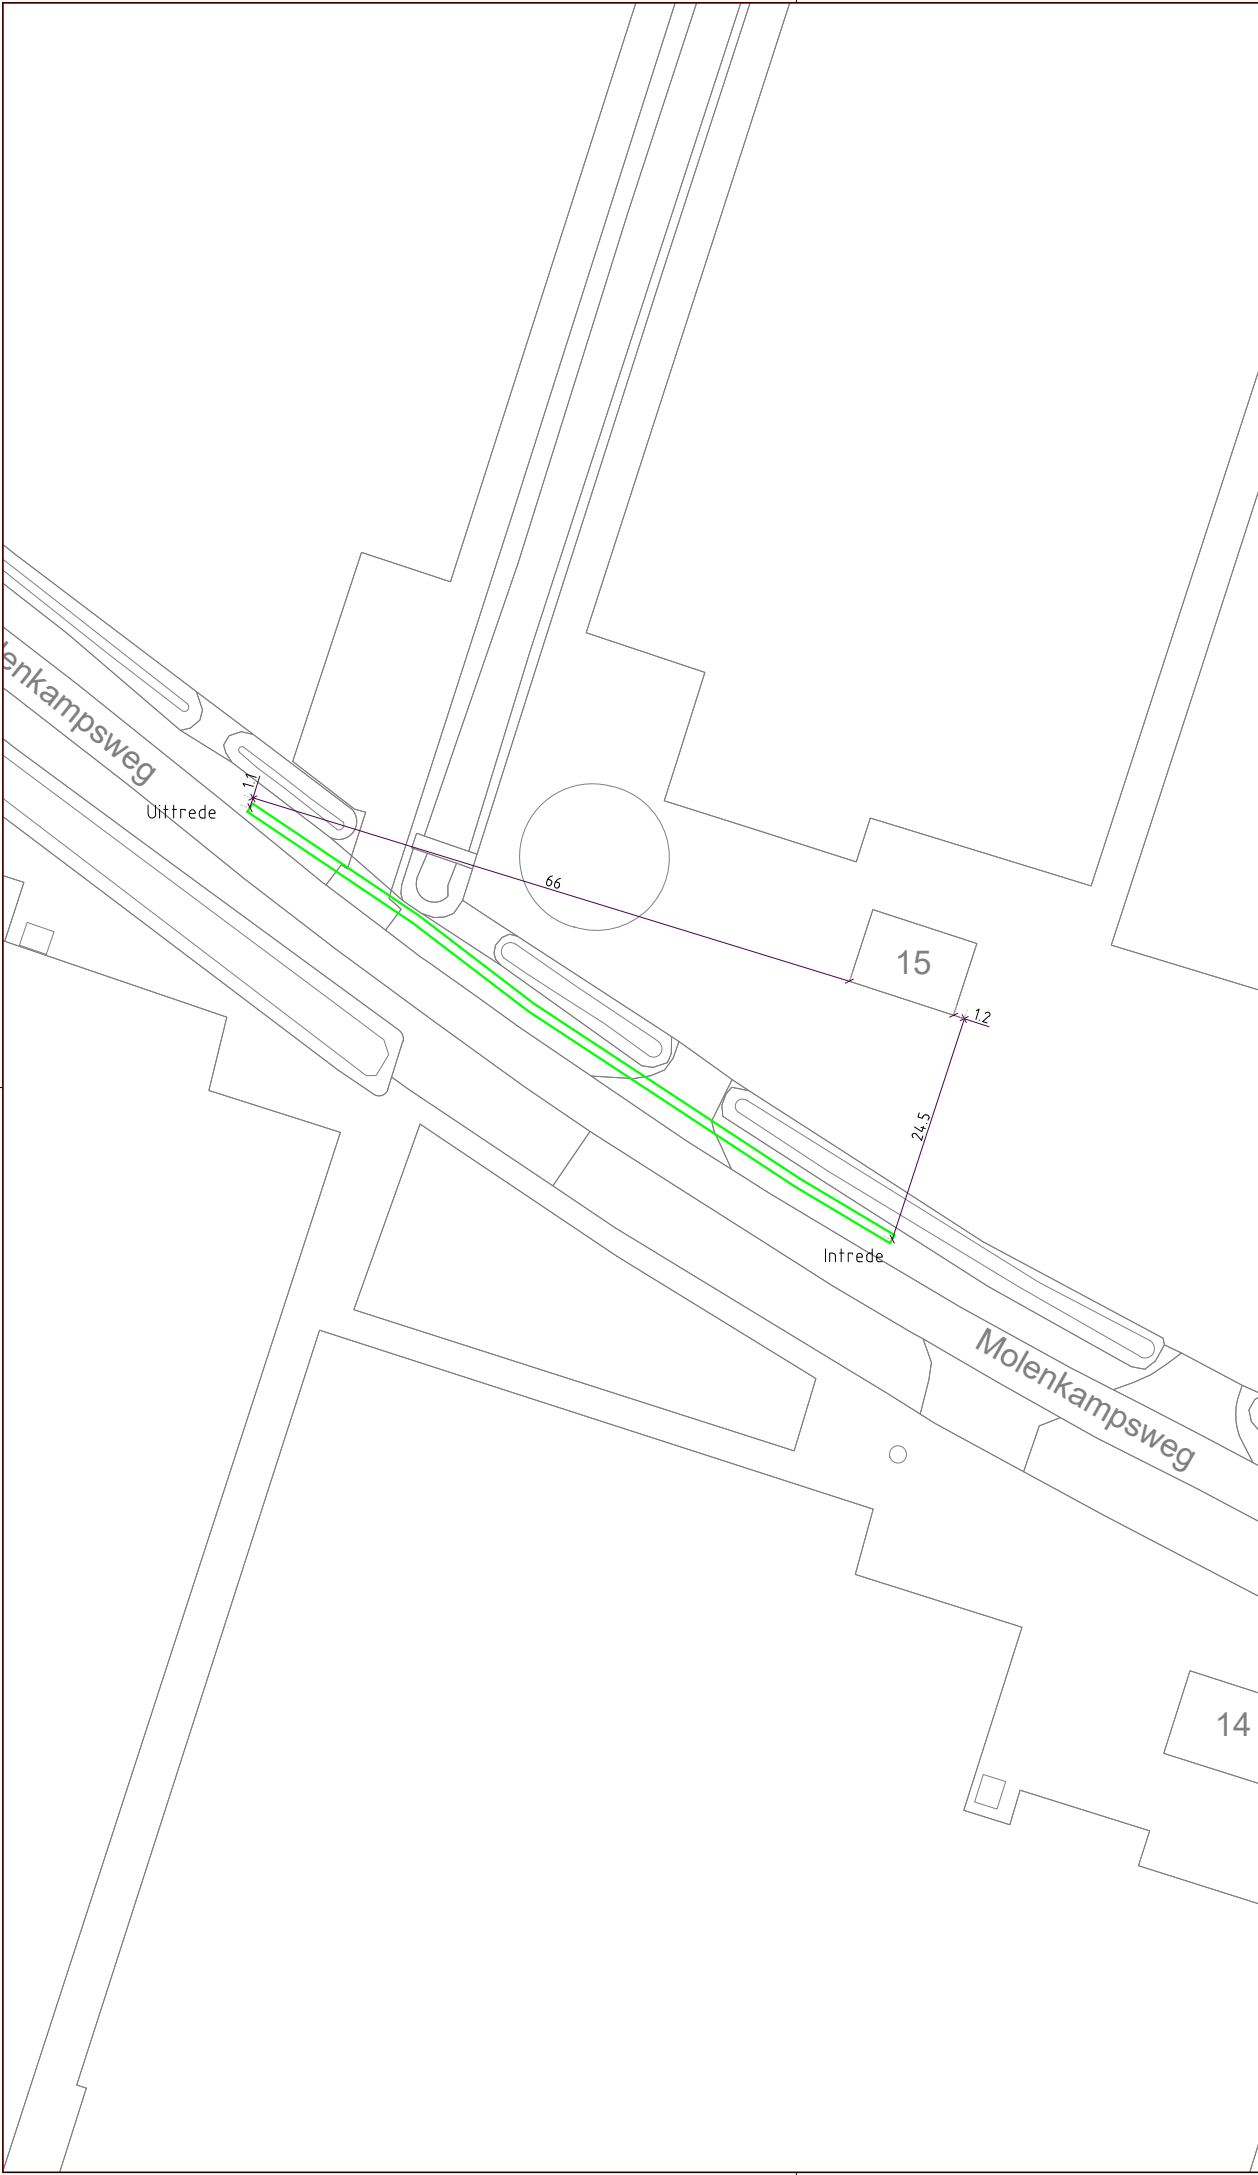

Kader	A3
DATE	27-10-2023
GETEKEND	N.E
SCHAAL	1:500
UITGAVE	A

DELTA-RIJSSSEN
MOLENKAMPSWEG
GESTUURDE-BORING
ZALTBOMMEL

AS-BUILD
BRA-1B-BORING144