



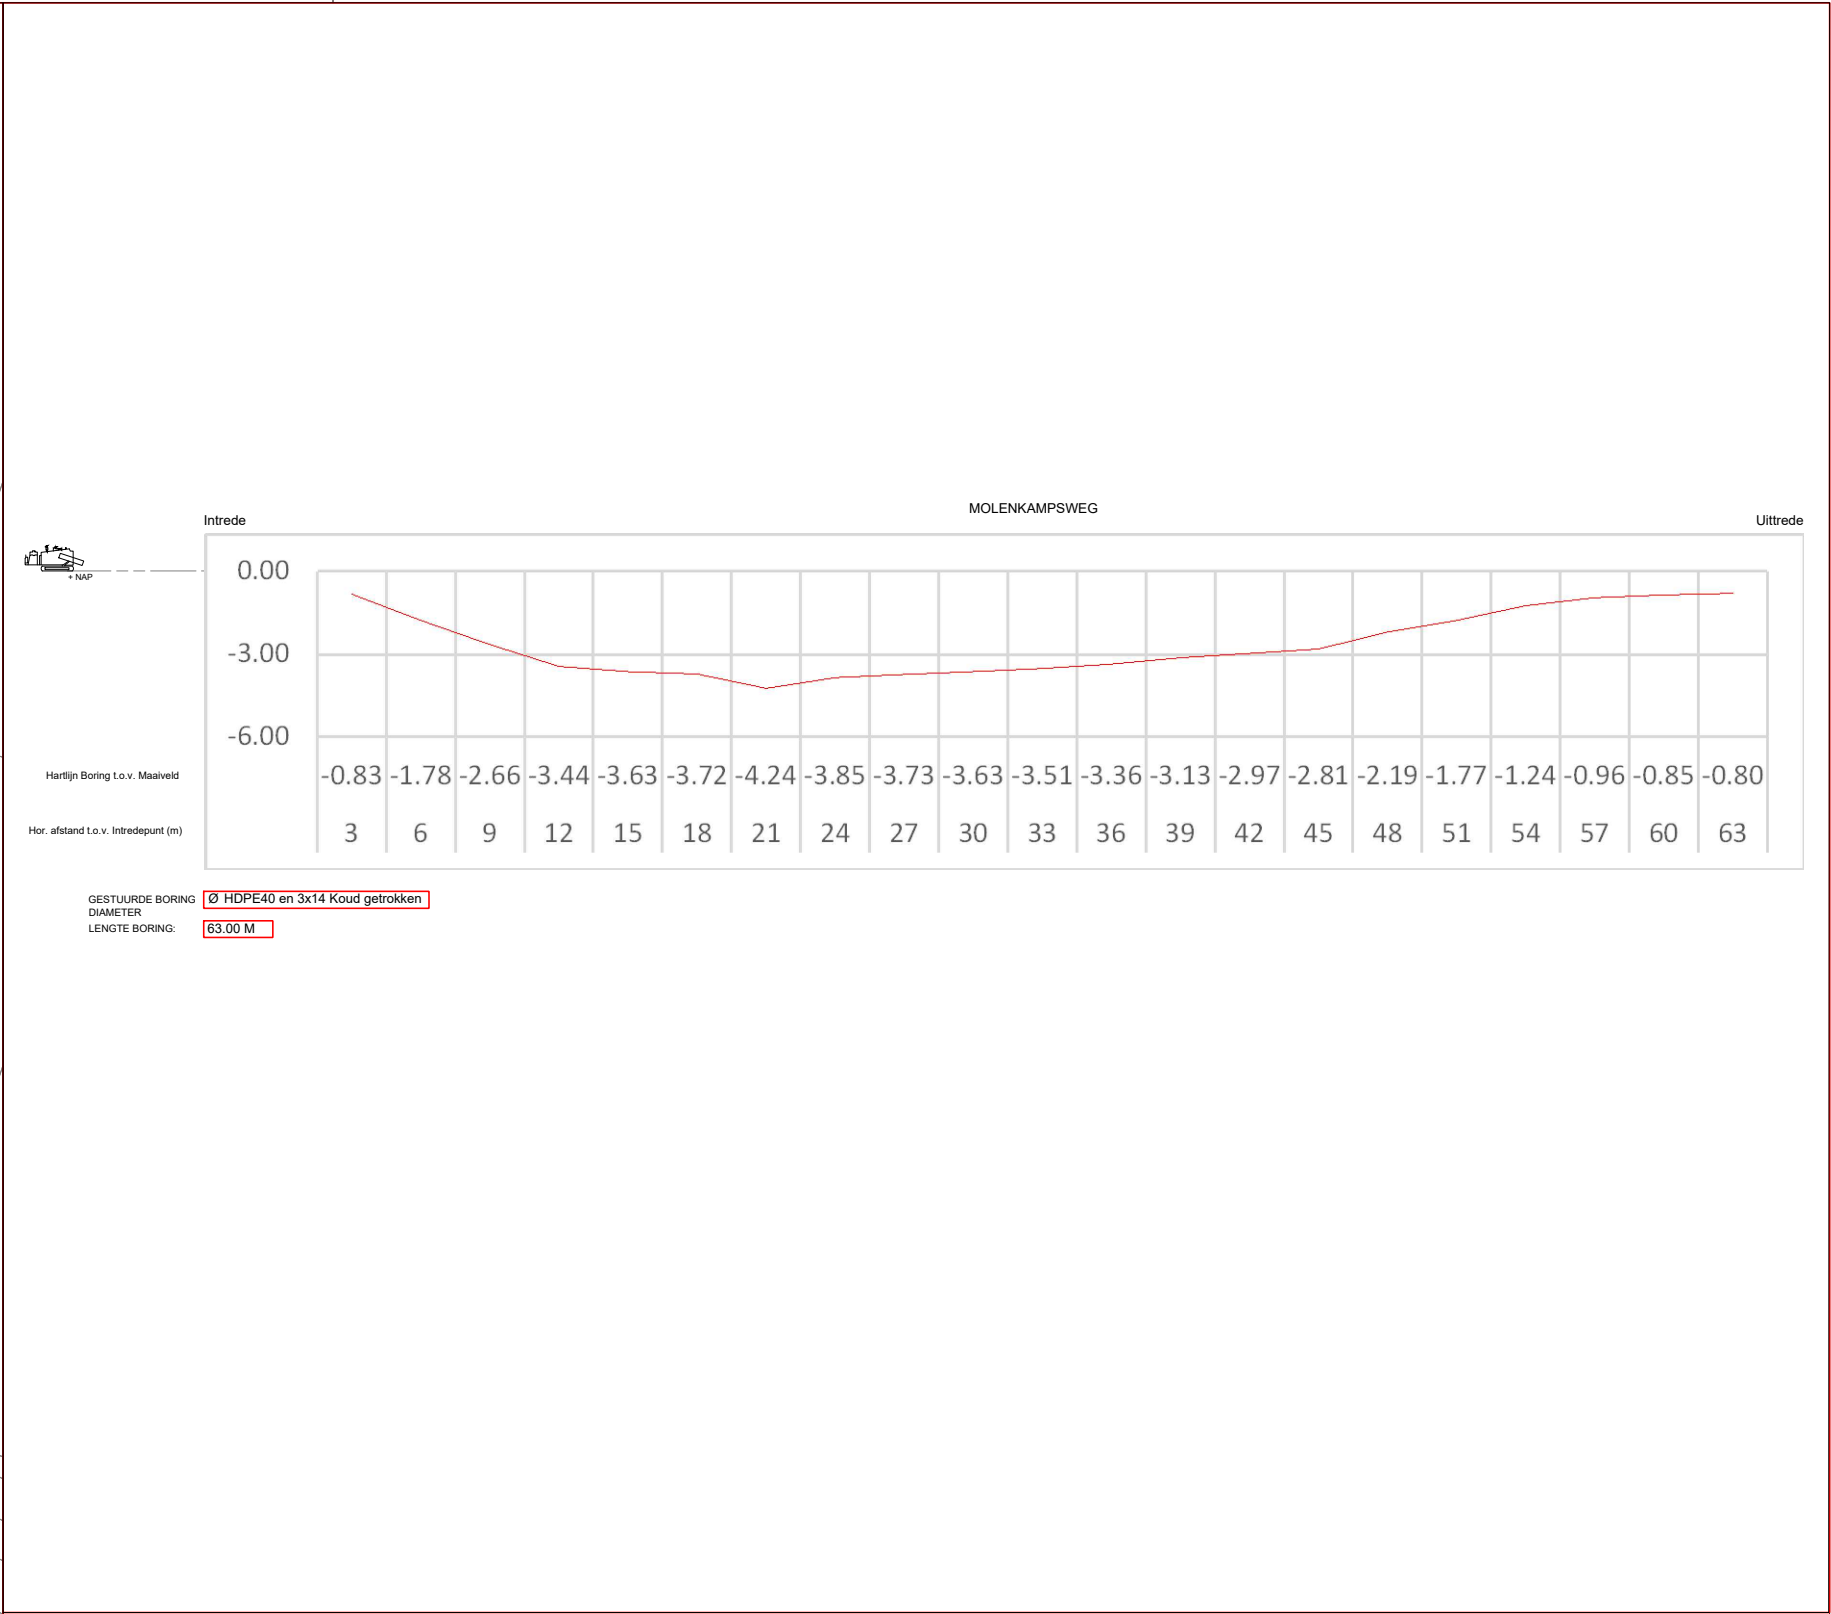

Intrede X= 135489.2823 Y= 424750.9134
Uittrede X= 135452.0370 Y= 424798.1237

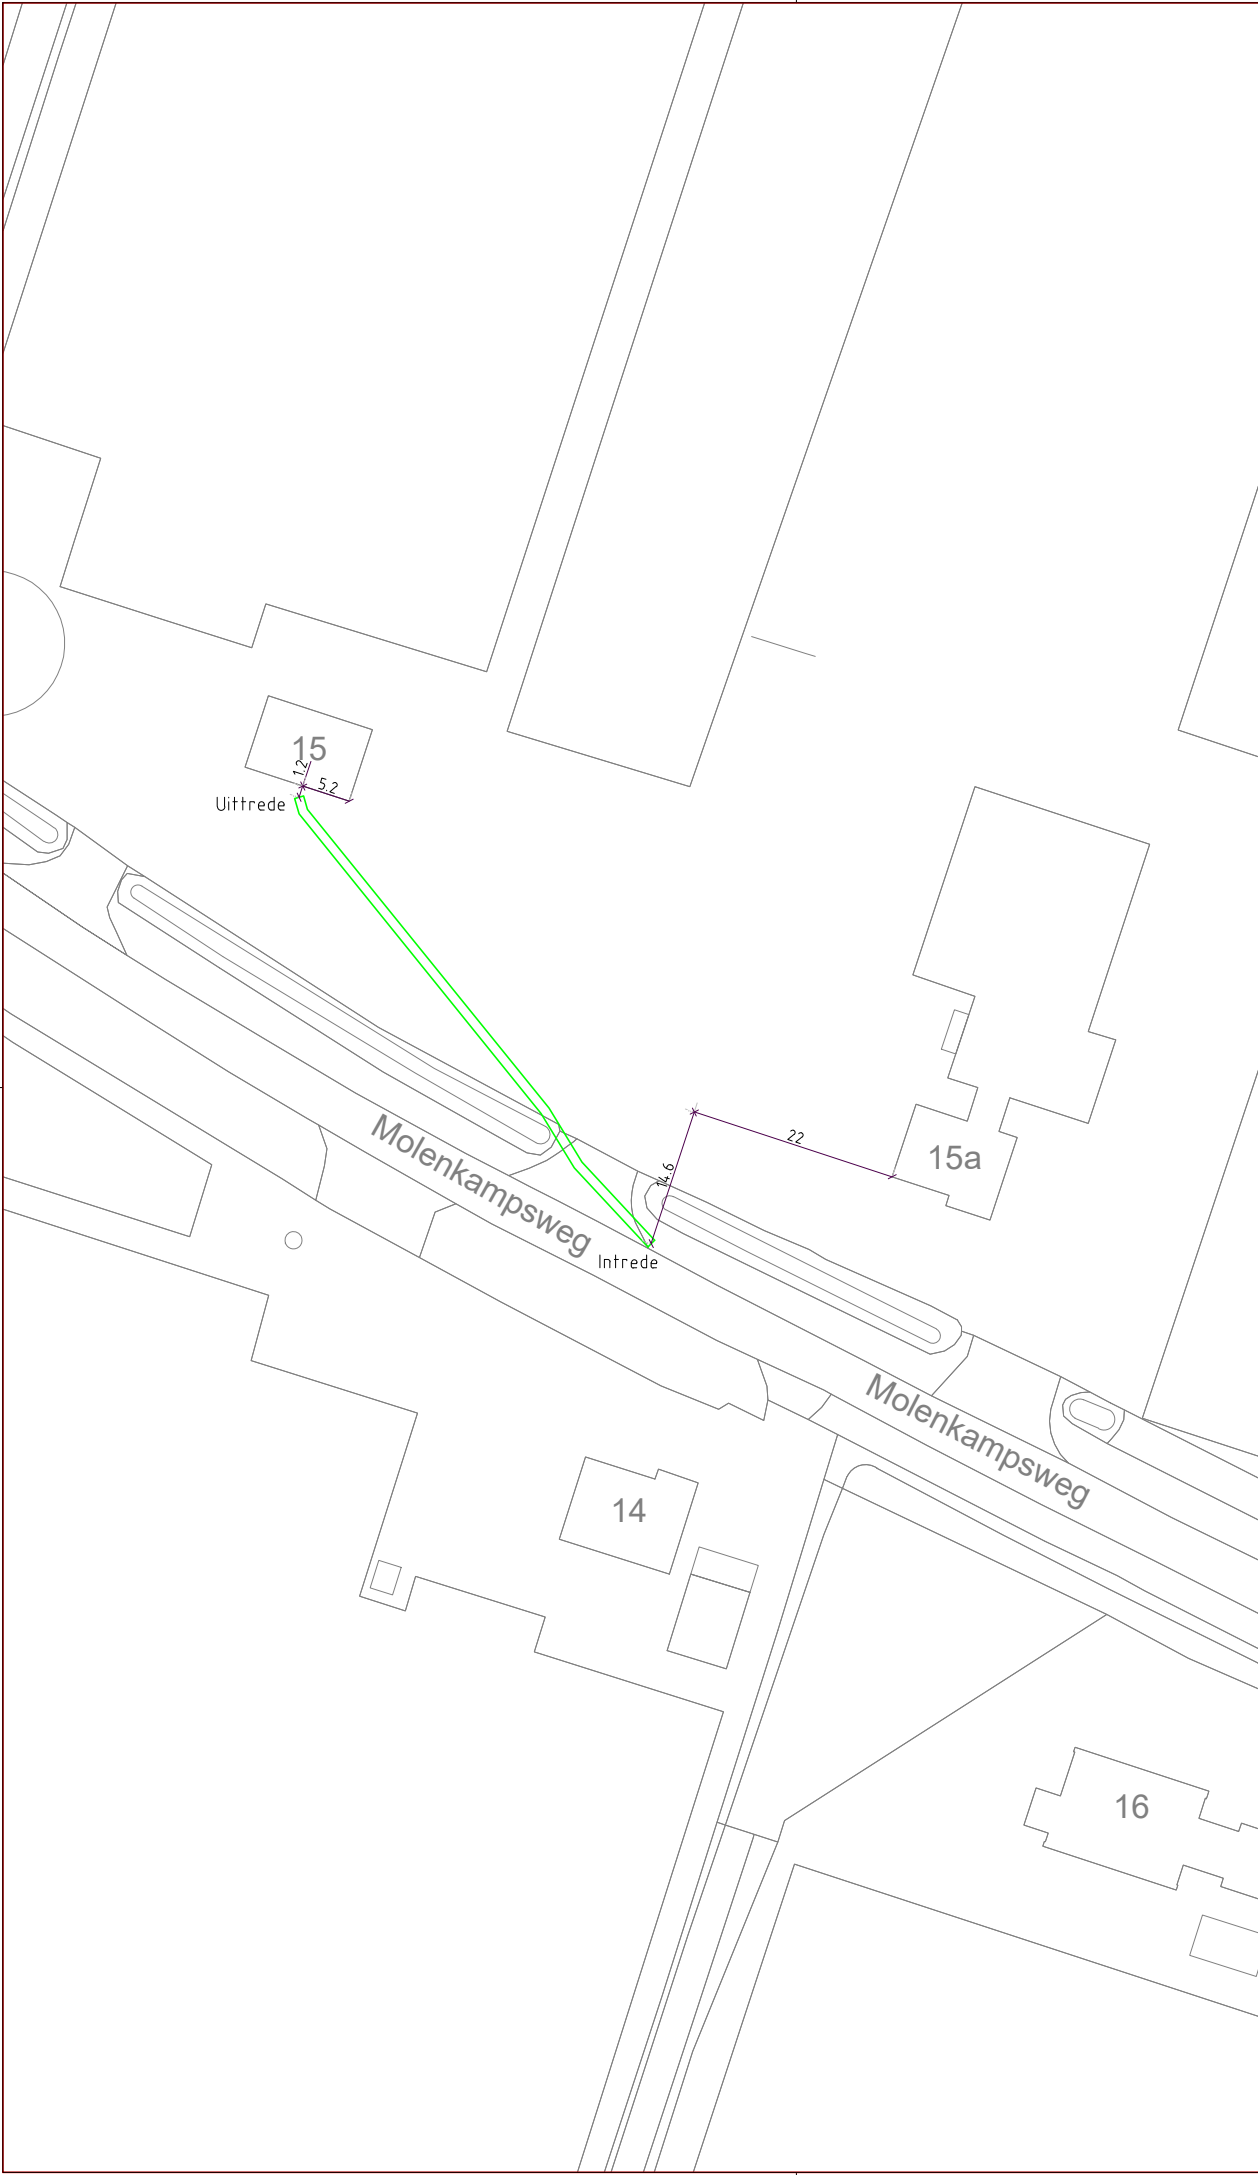

Kader	A3
DATE	27-10-2023
GETEKEND	N.E
SCHAAL	1:500
UITGAVE	A

DELTA-RIJSSEN
MOLENKAMPSWEG
GESTUURDE-BORING
ZALTBOMMEL

AS-BUILD
BRA-1B-BORING143