



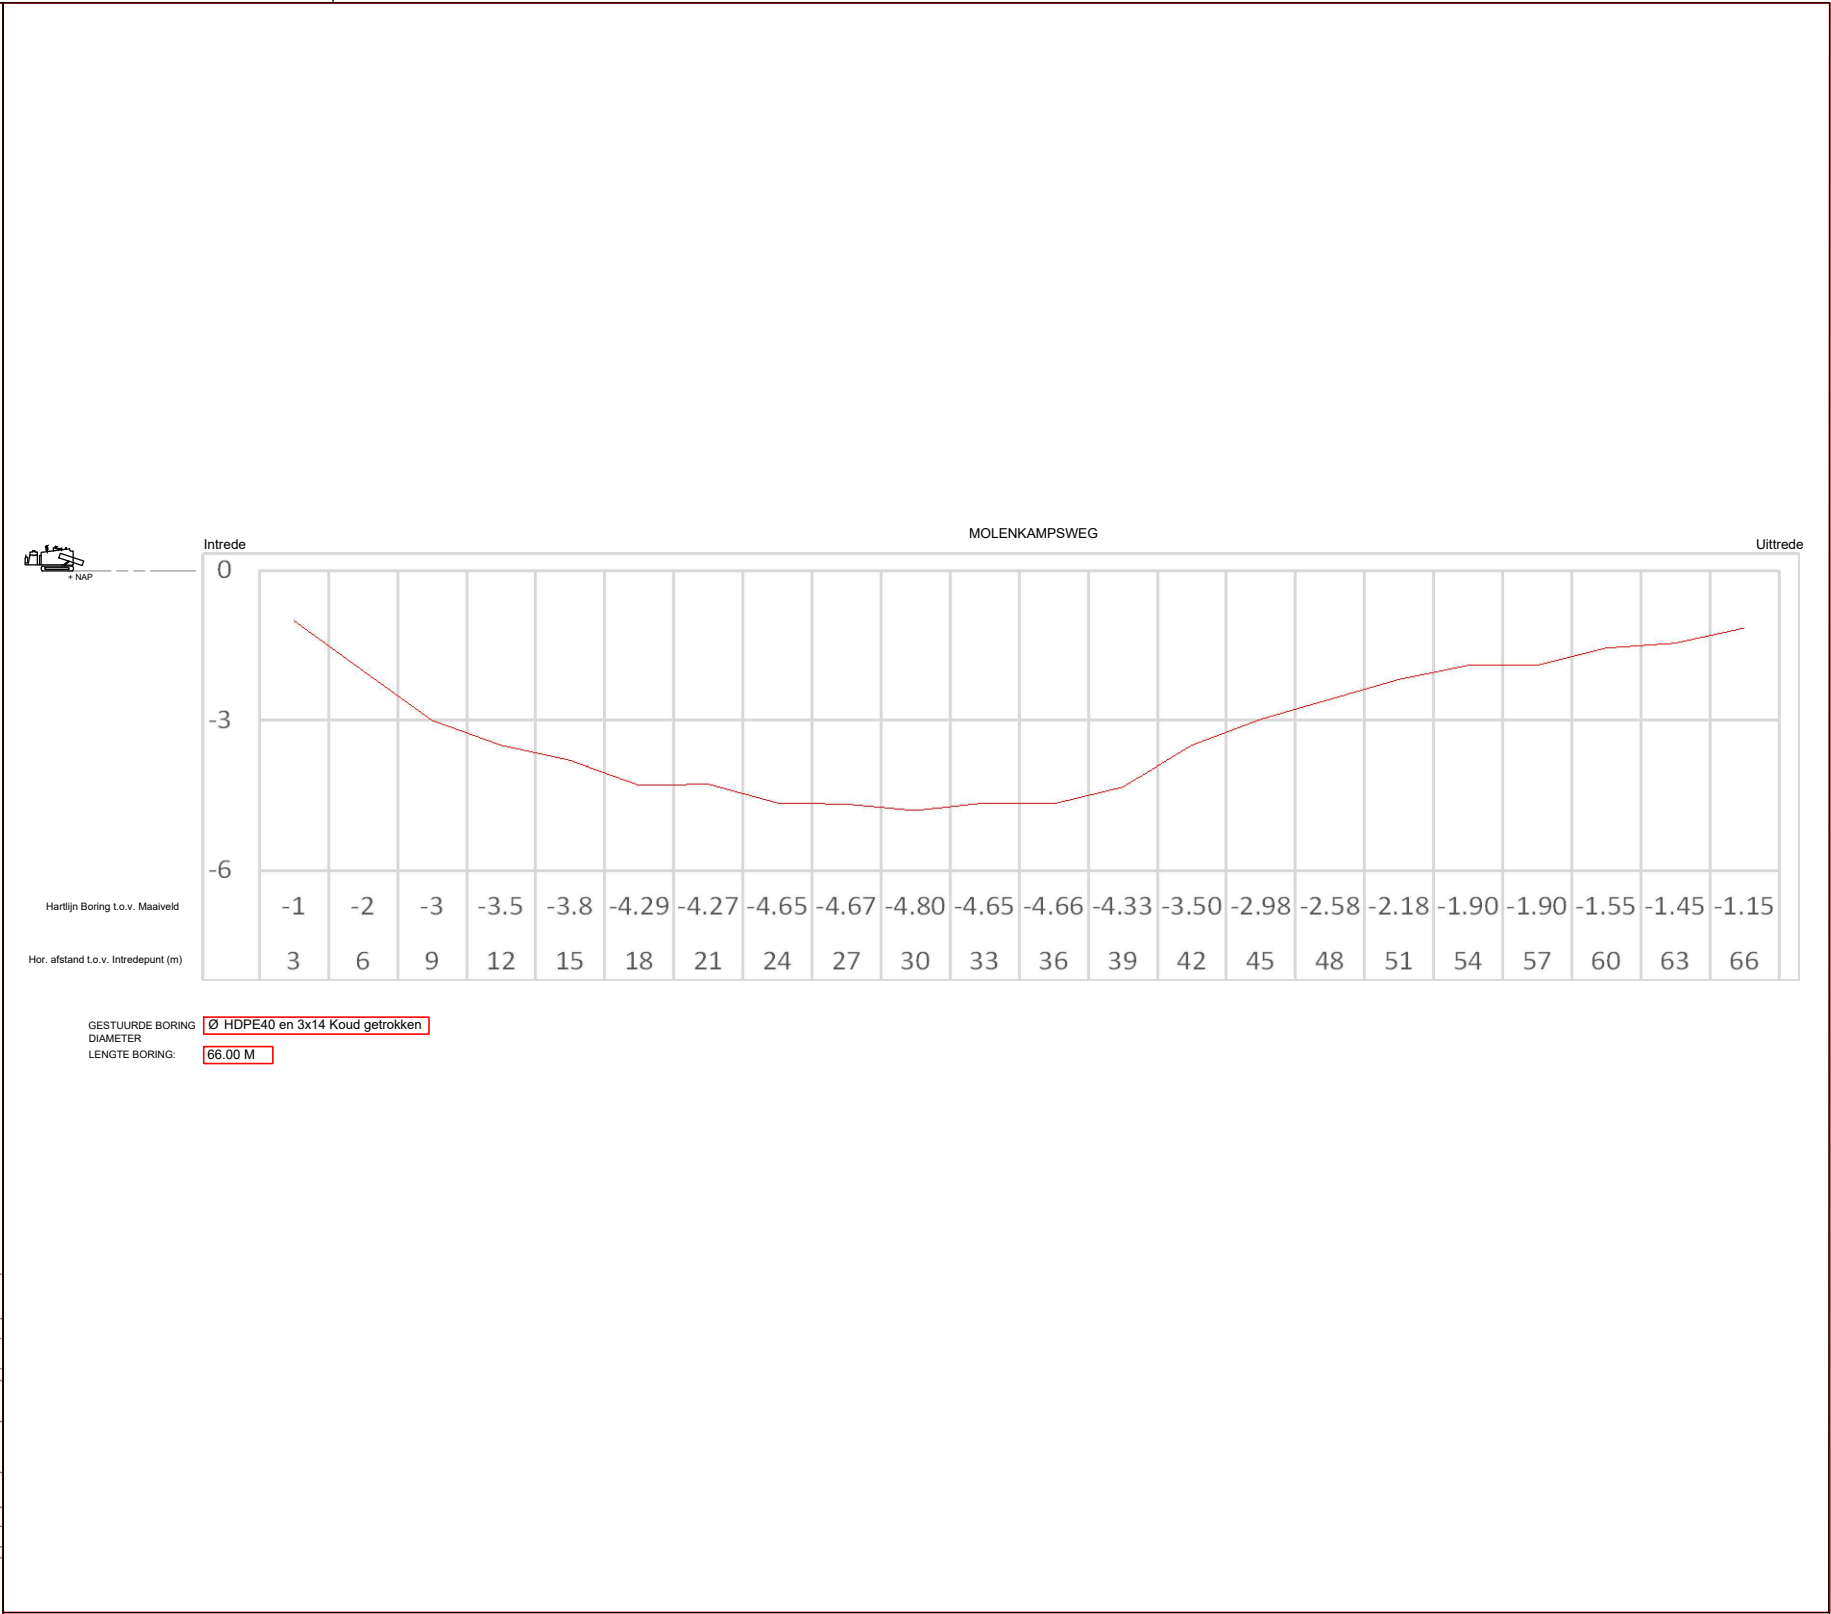

GESTUURDE BORING: Ø HDPE40 en 3x14 Koud getrokken
DIAMETER:
LENGTE BORING: 66.00 M

Intrede X= 135491.3689 Y= 424749.9194
Uittrede X= 135539.6484 Y= 424725.2319

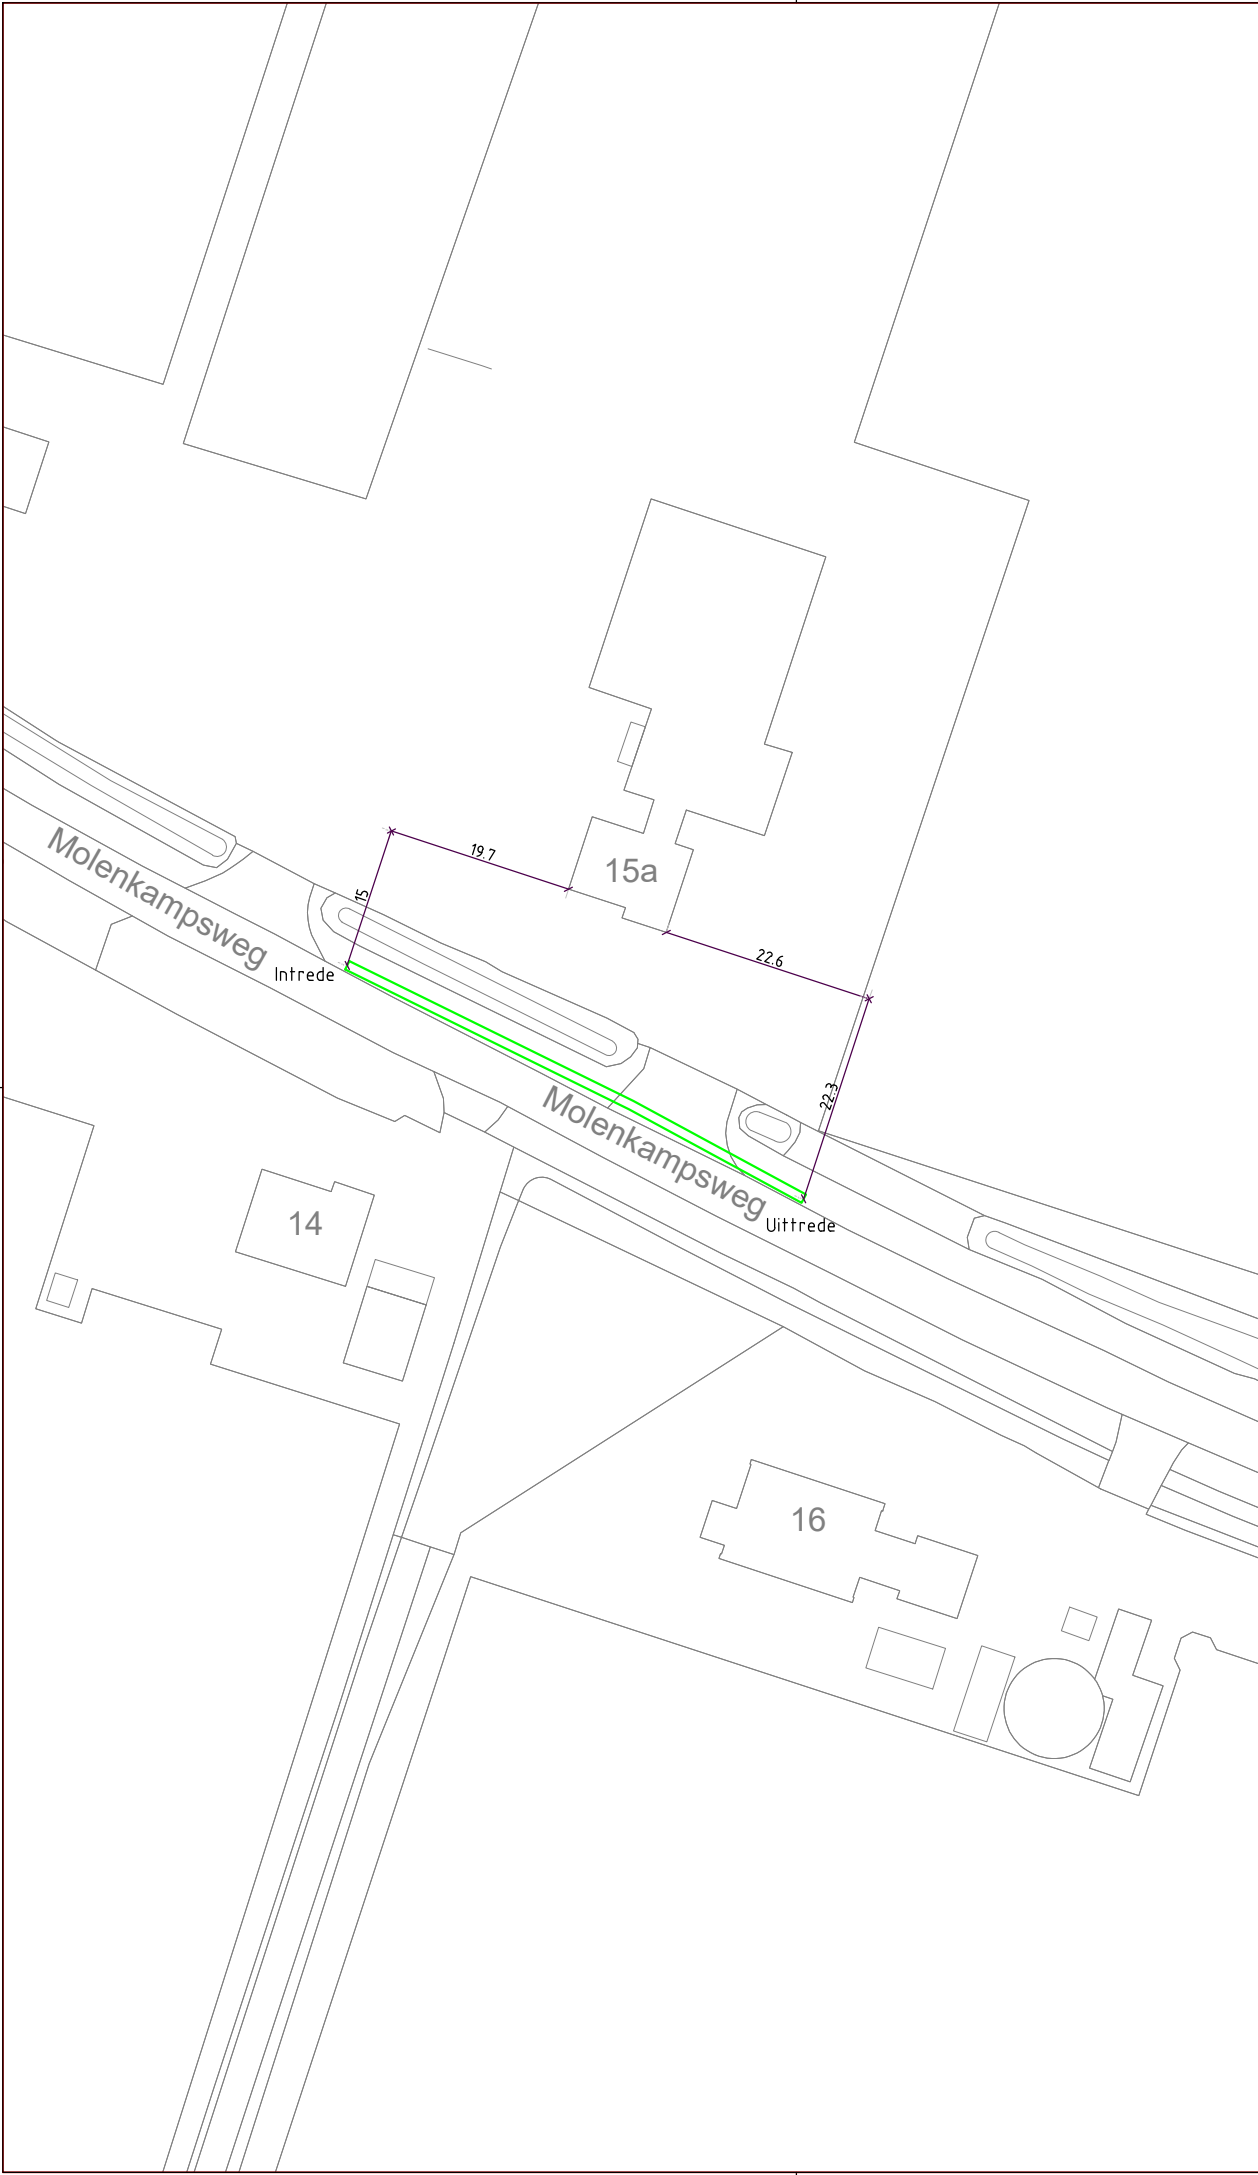

Kader	A3
DATE	27-10-2023
GETEKEND	N.E
SCHAAL	1:500
UITGAVE	A

DELTA-RIJSSEN
MOLENKAMPSWEG
GESTUURDE-BORING
ZALTBOMMEL

AS-BUILD
BRA-1B-BORING141