



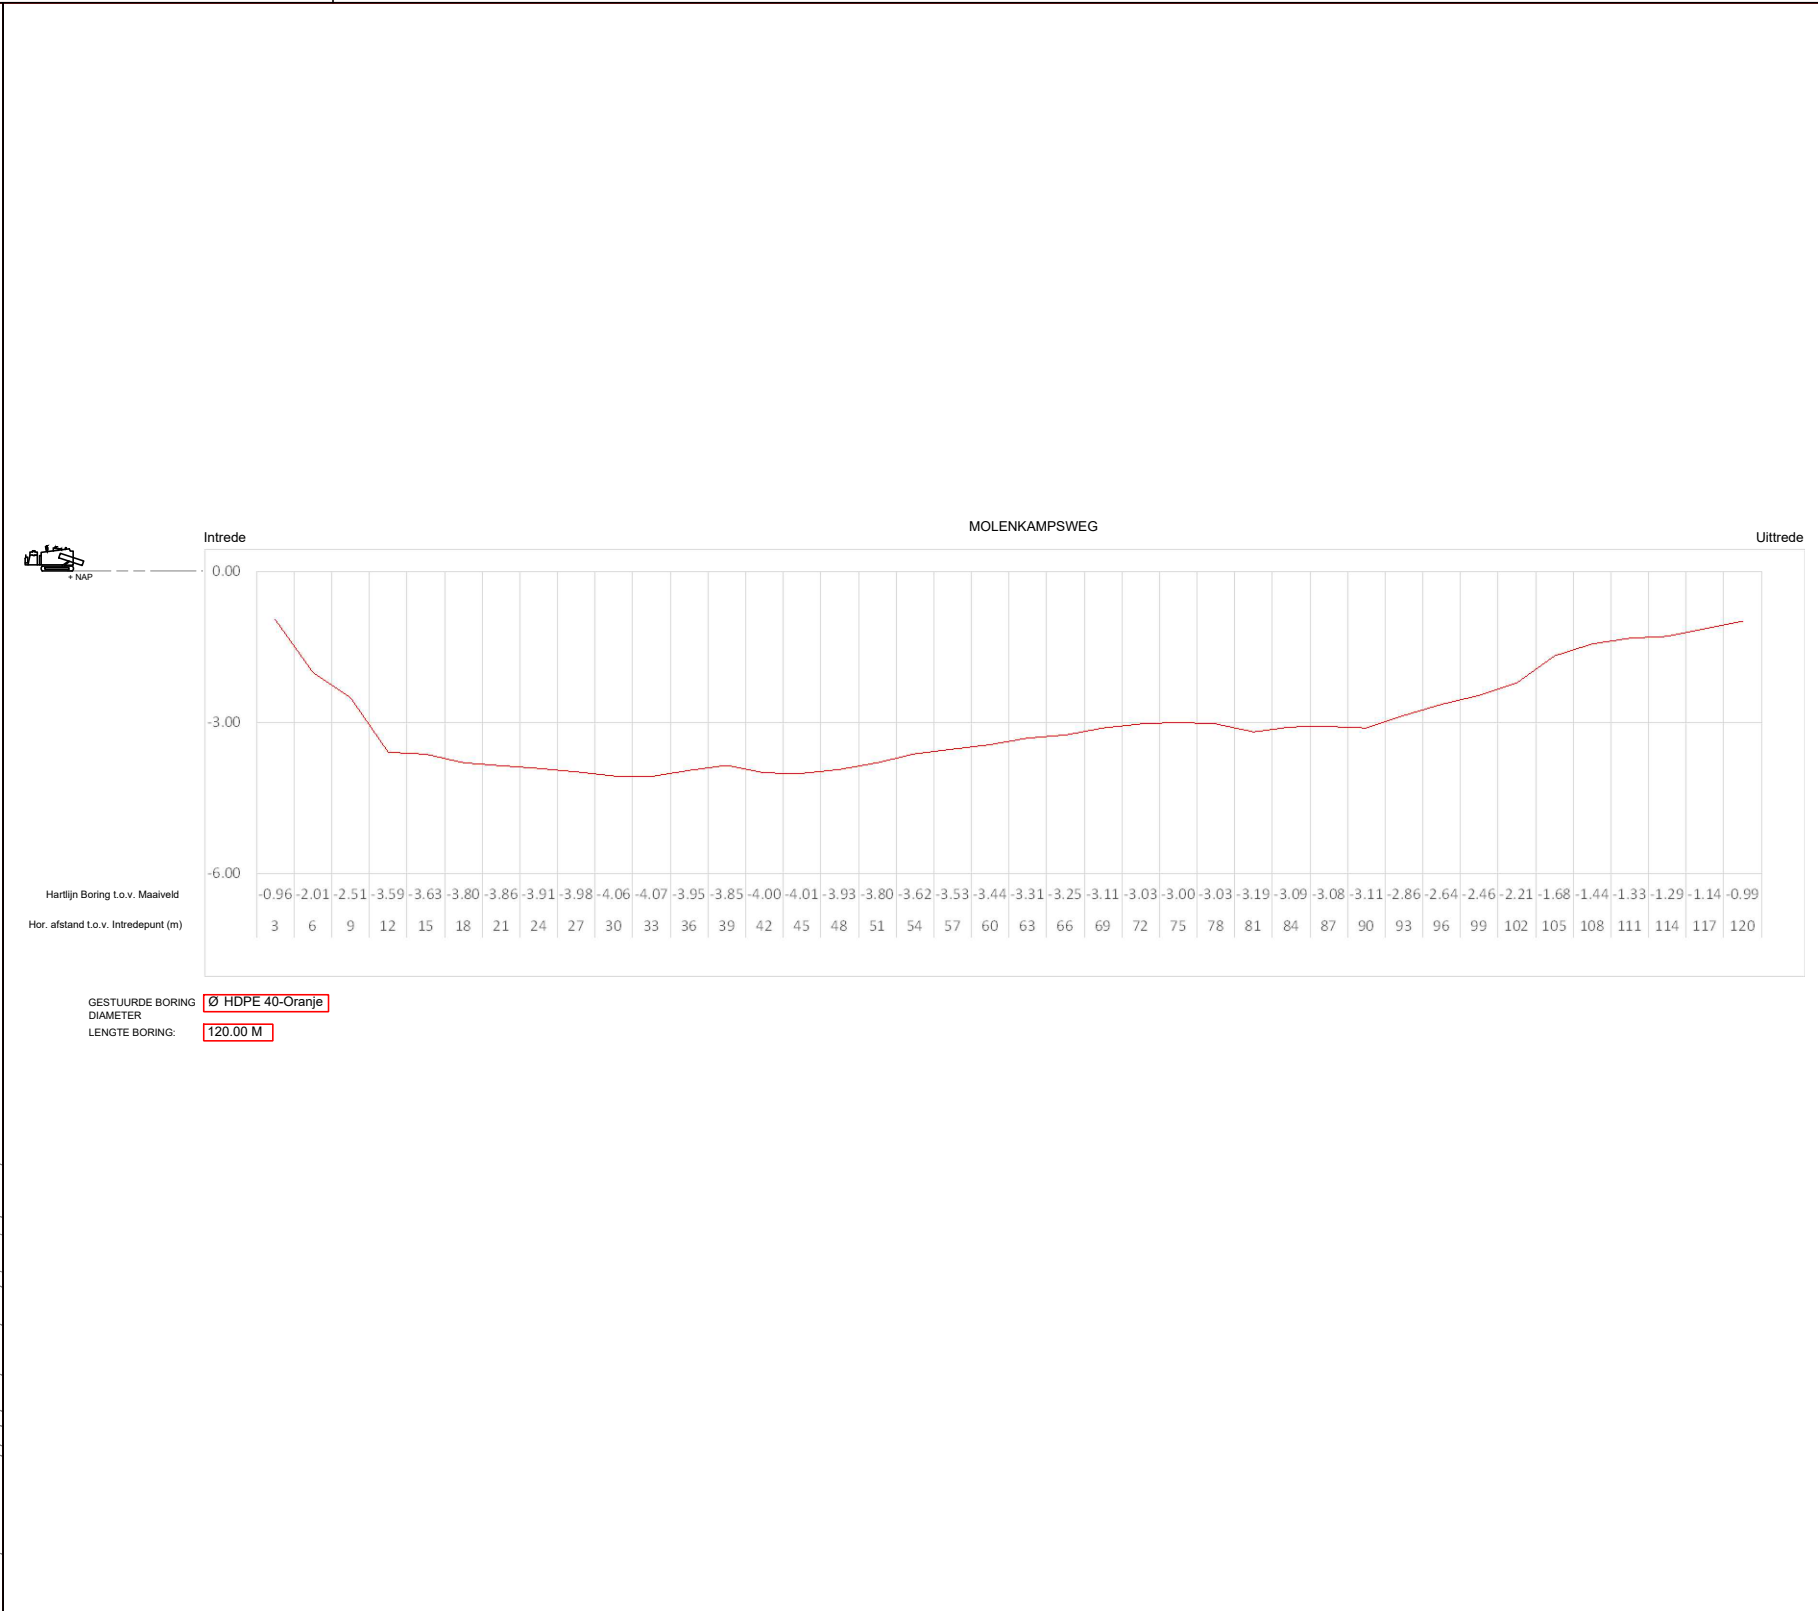

GESTUURDE BORING: Ø HDPE 40-Oranje  
DIAMETER:  
LENGTE BORING: 120.00 M

Intrede X= 135490.4428 Y= 424750.3605  
Uittrede X= 135585.2264 Y= 424686.7346

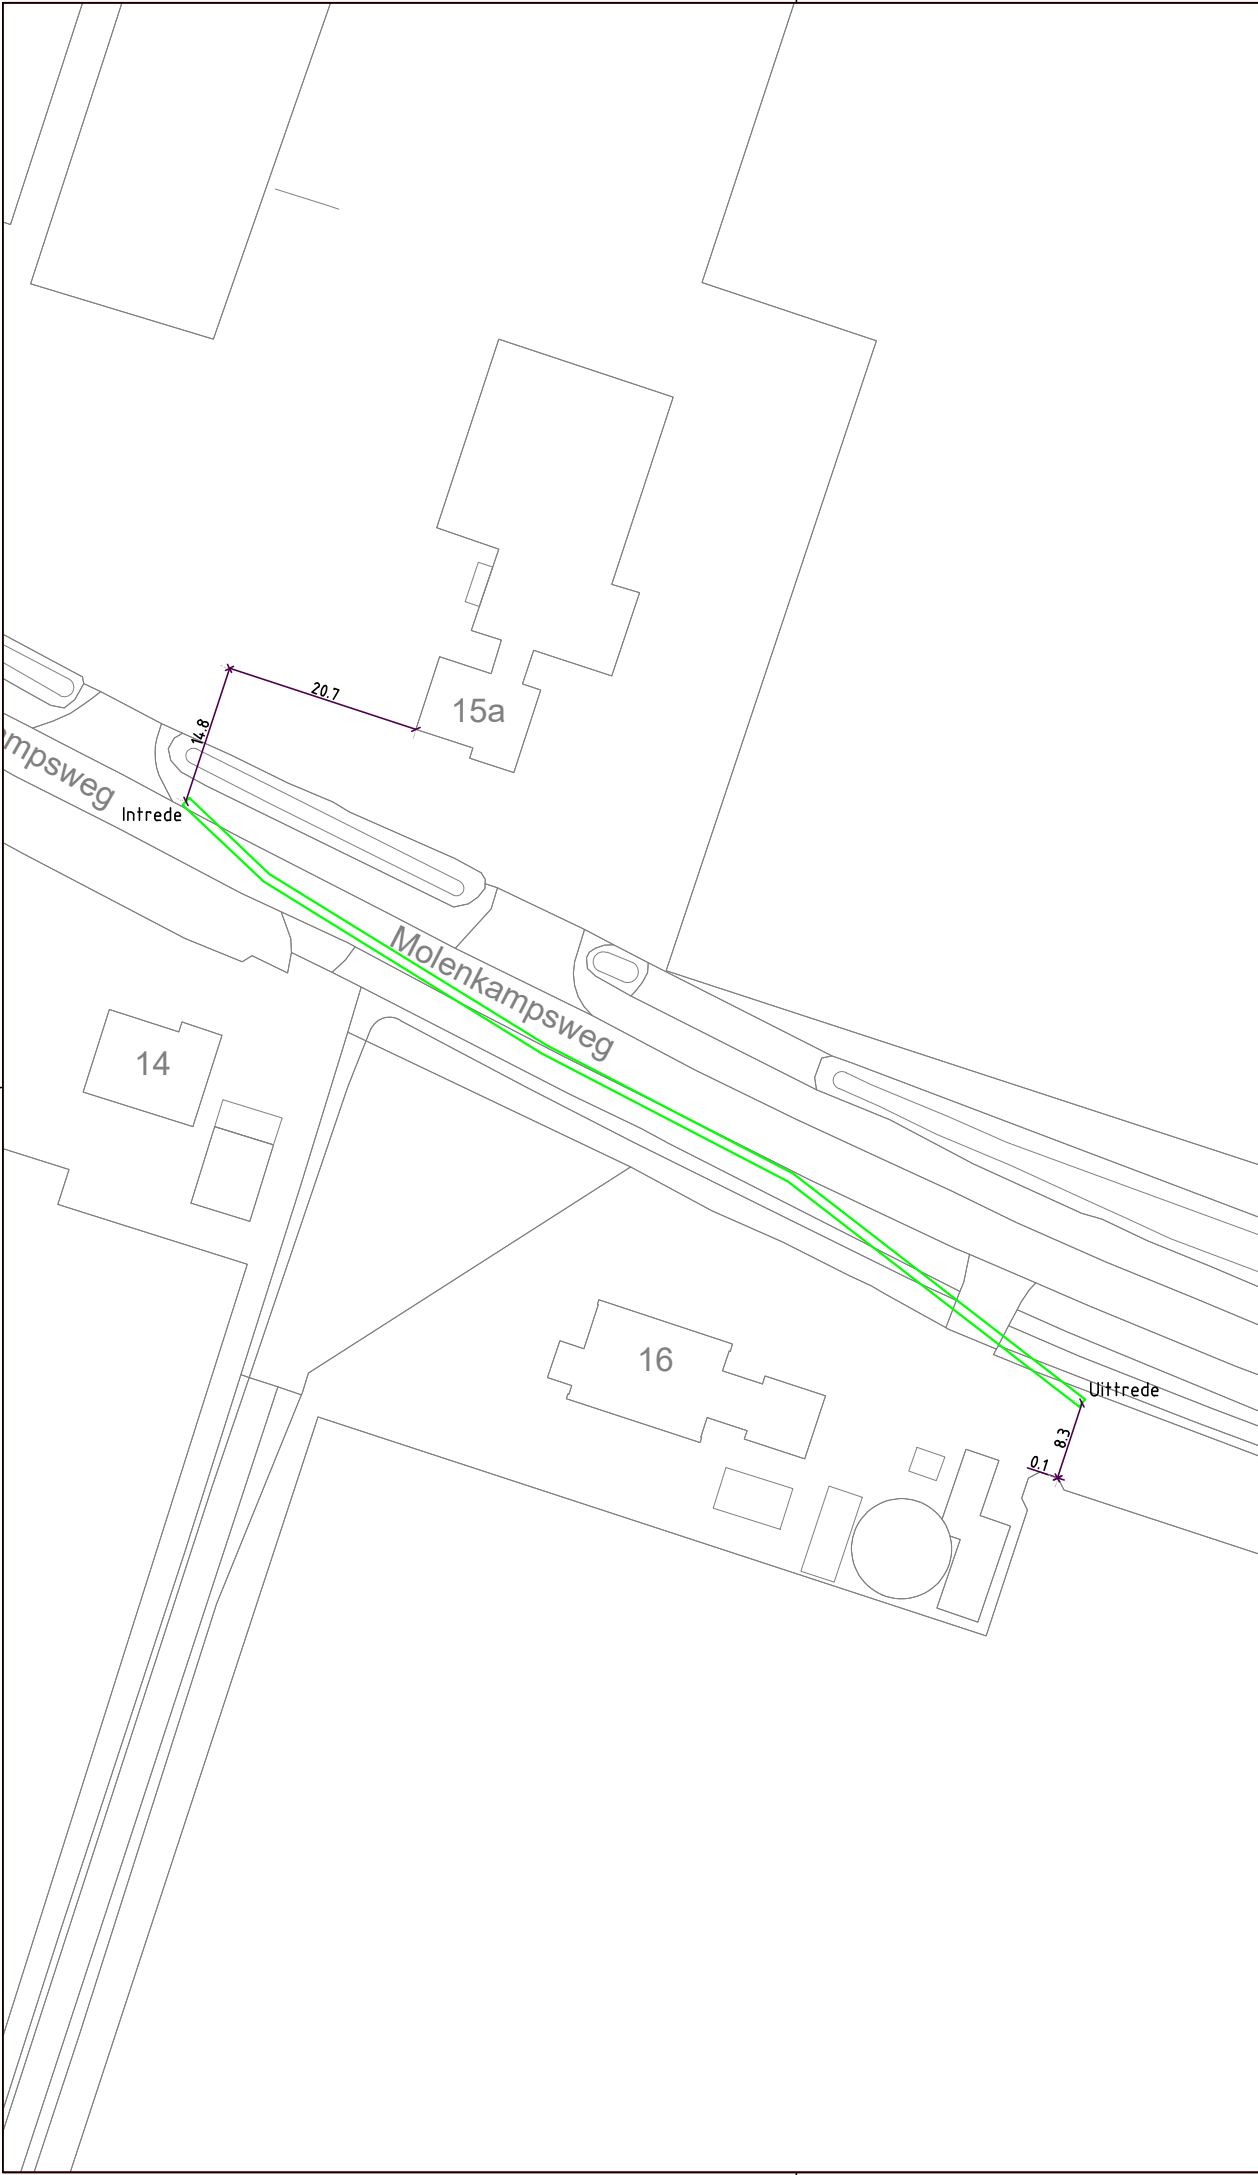

|          |            |
|----------|------------|
| Kader    | A3         |
| DATE     | 27-10-2023 |
| GETEKEND | N.E        |
| SCHAAL   | 1:500      |
| UITGAVE  | A          |

DELTA-RIJSSEN  
MOLENKAMPSWEG  
GESTUURDE-BORING  
ZALTBOMMEL

AS-BUILD  
BRA-1B-BORING142