



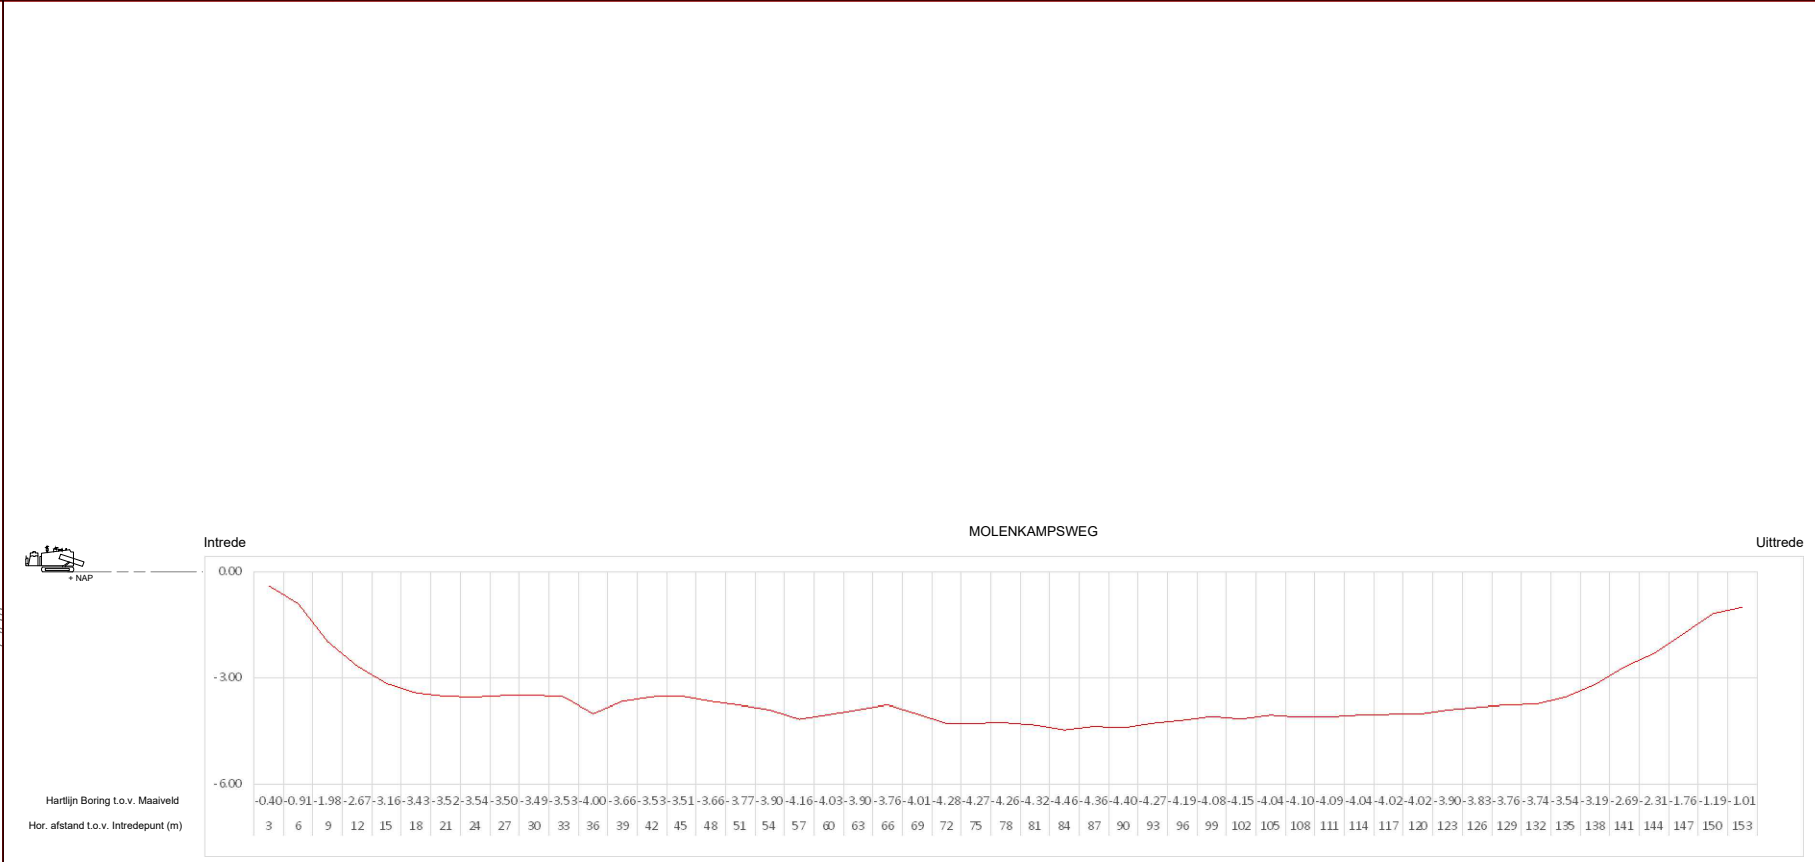

GESTUURDE BORING: Ø HDPE40 en 3x14 Koud getrokken
DIAMETER:
LENGTE BORING: 153.00 M

Intrrede X= 135540.7744 Y= 424725.4629
Uittrrede X= 135681.3846 Y= 424669.7166

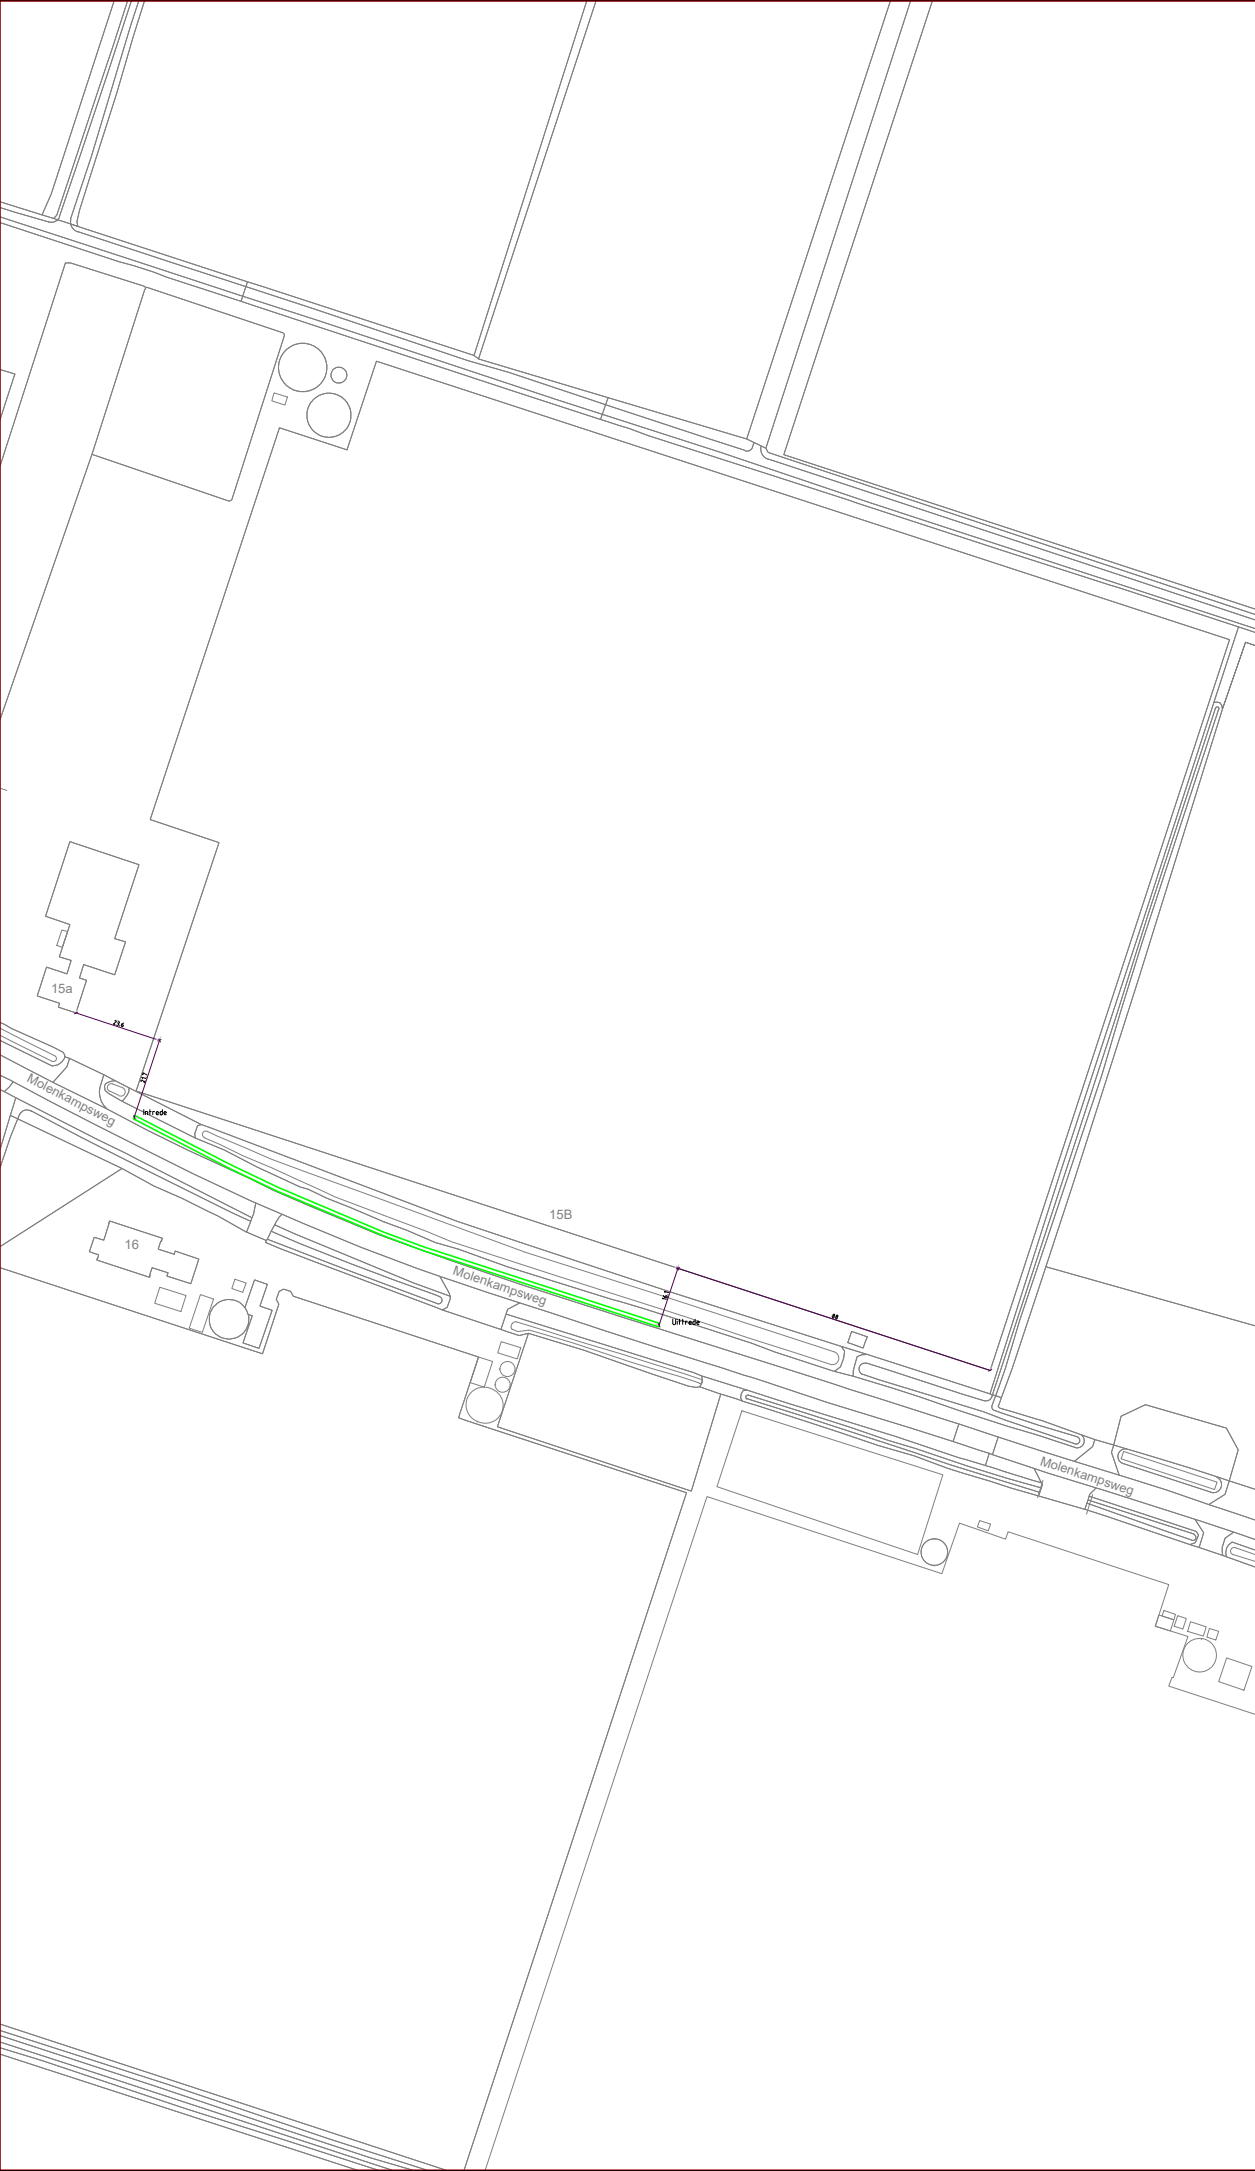

DELTA-RIJSSSEN
MOLENKAMPSWEG
GESTUURDE-BORING
ZALTBOMMEL

Kader	A3
DATE	27-10-2023
GETEKEND	N.E
SCHAAL	1:500
UITGAVE	A

AS-BUILD
BRA-1B-BORING140