



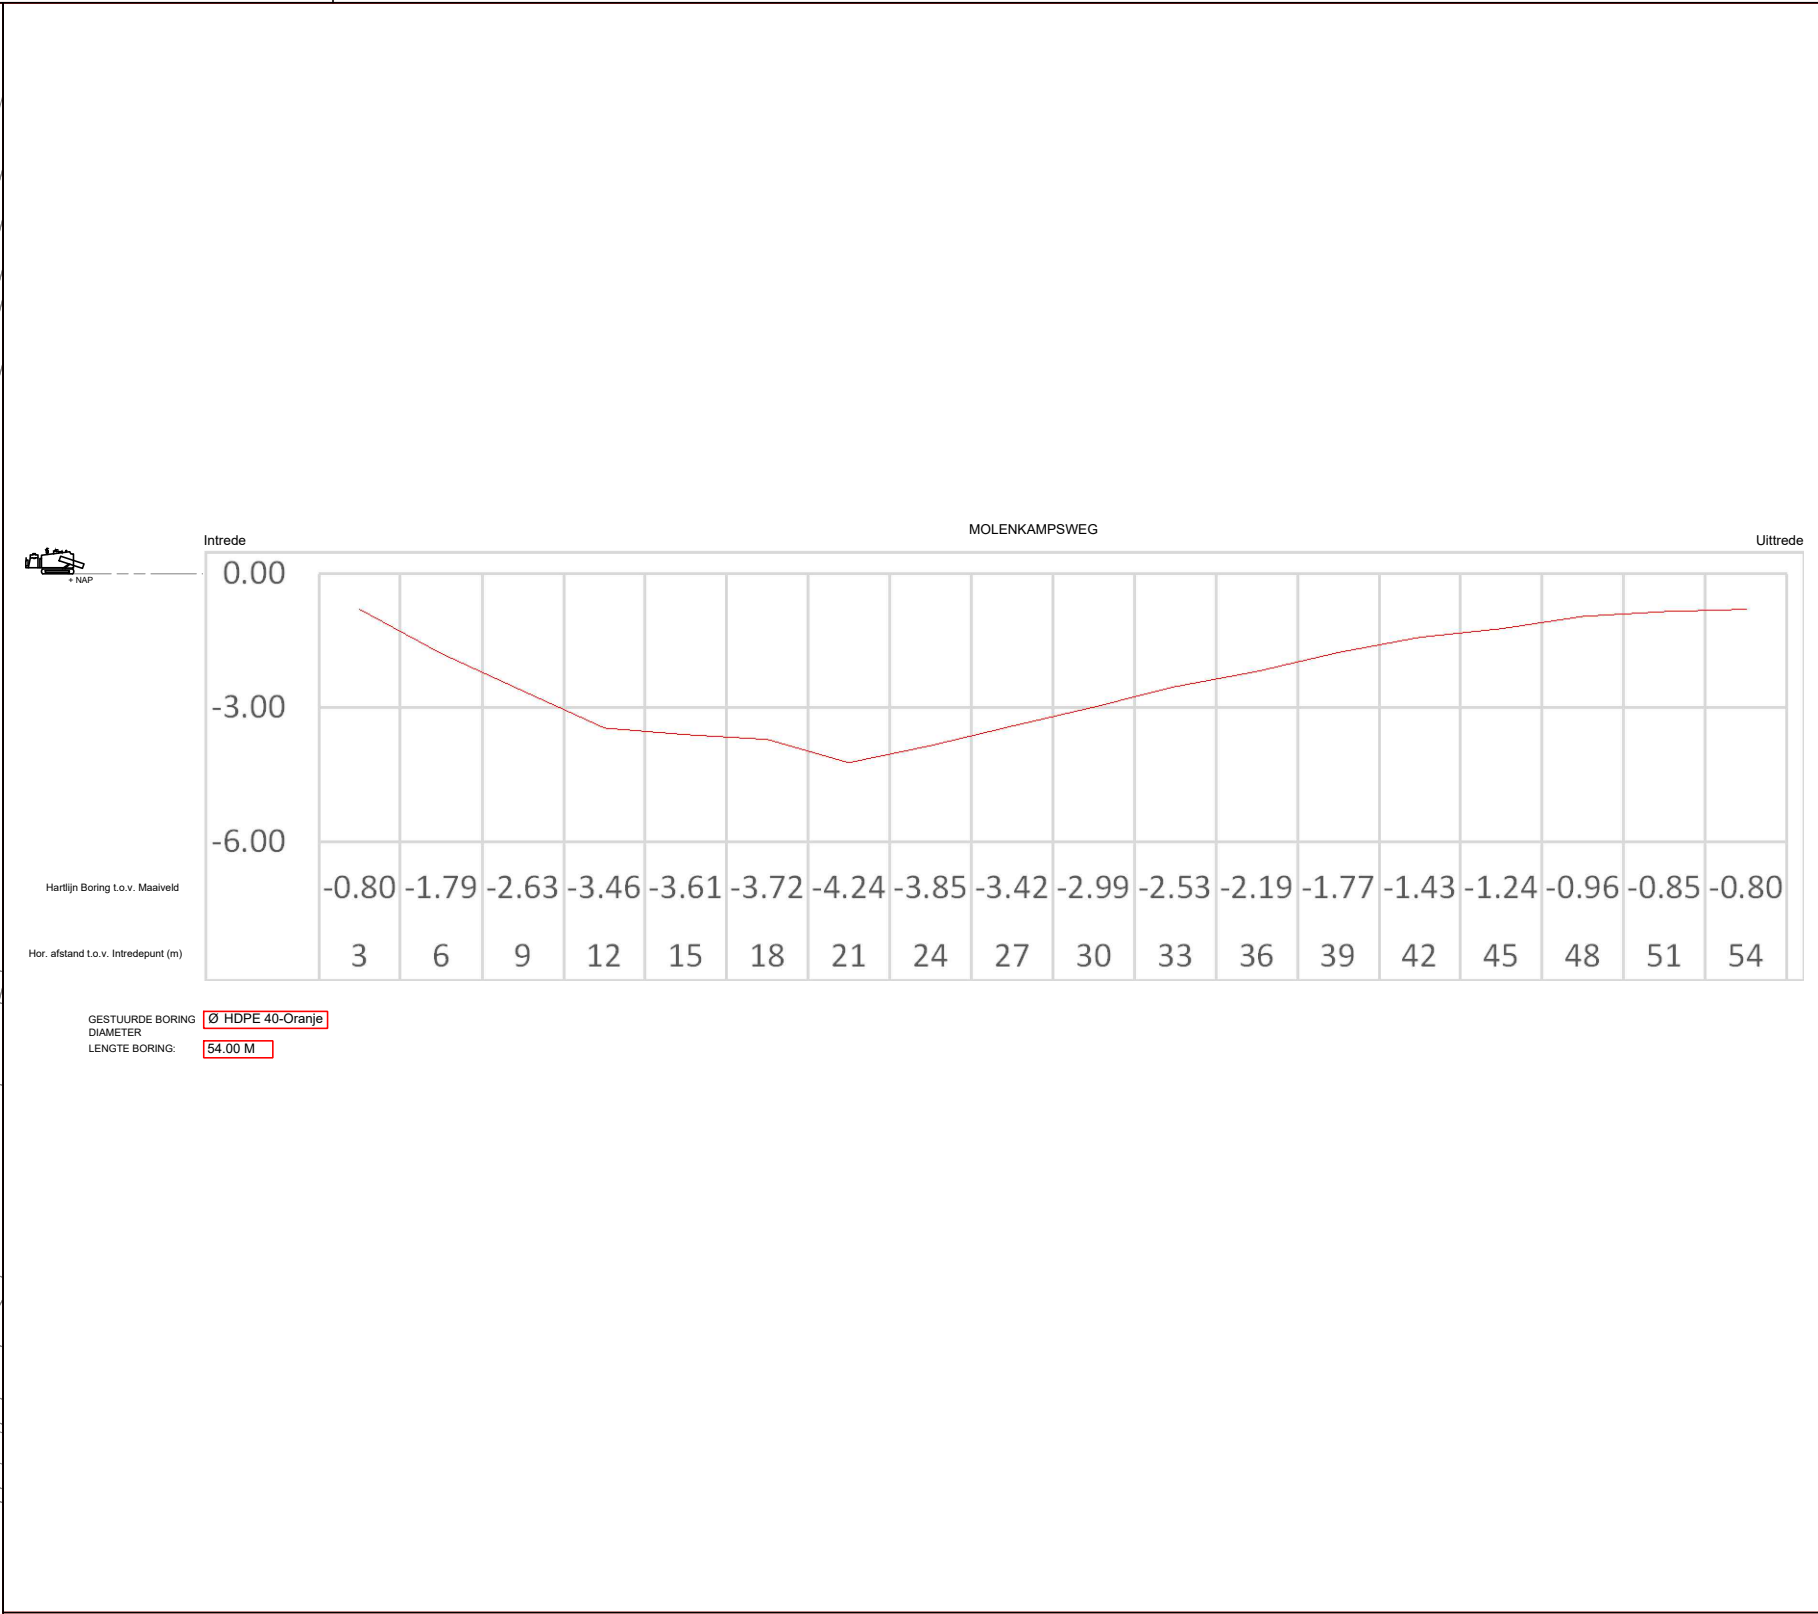

GESTUURDE BORING: Ø HDPE 40-Oranje
DIAMETER: 54.00 M
LENGTE BORING:

Intrede X= 135826.0591 Y= 424623.5127
Uittrede X= 135879.2301 Y= 424620.4357

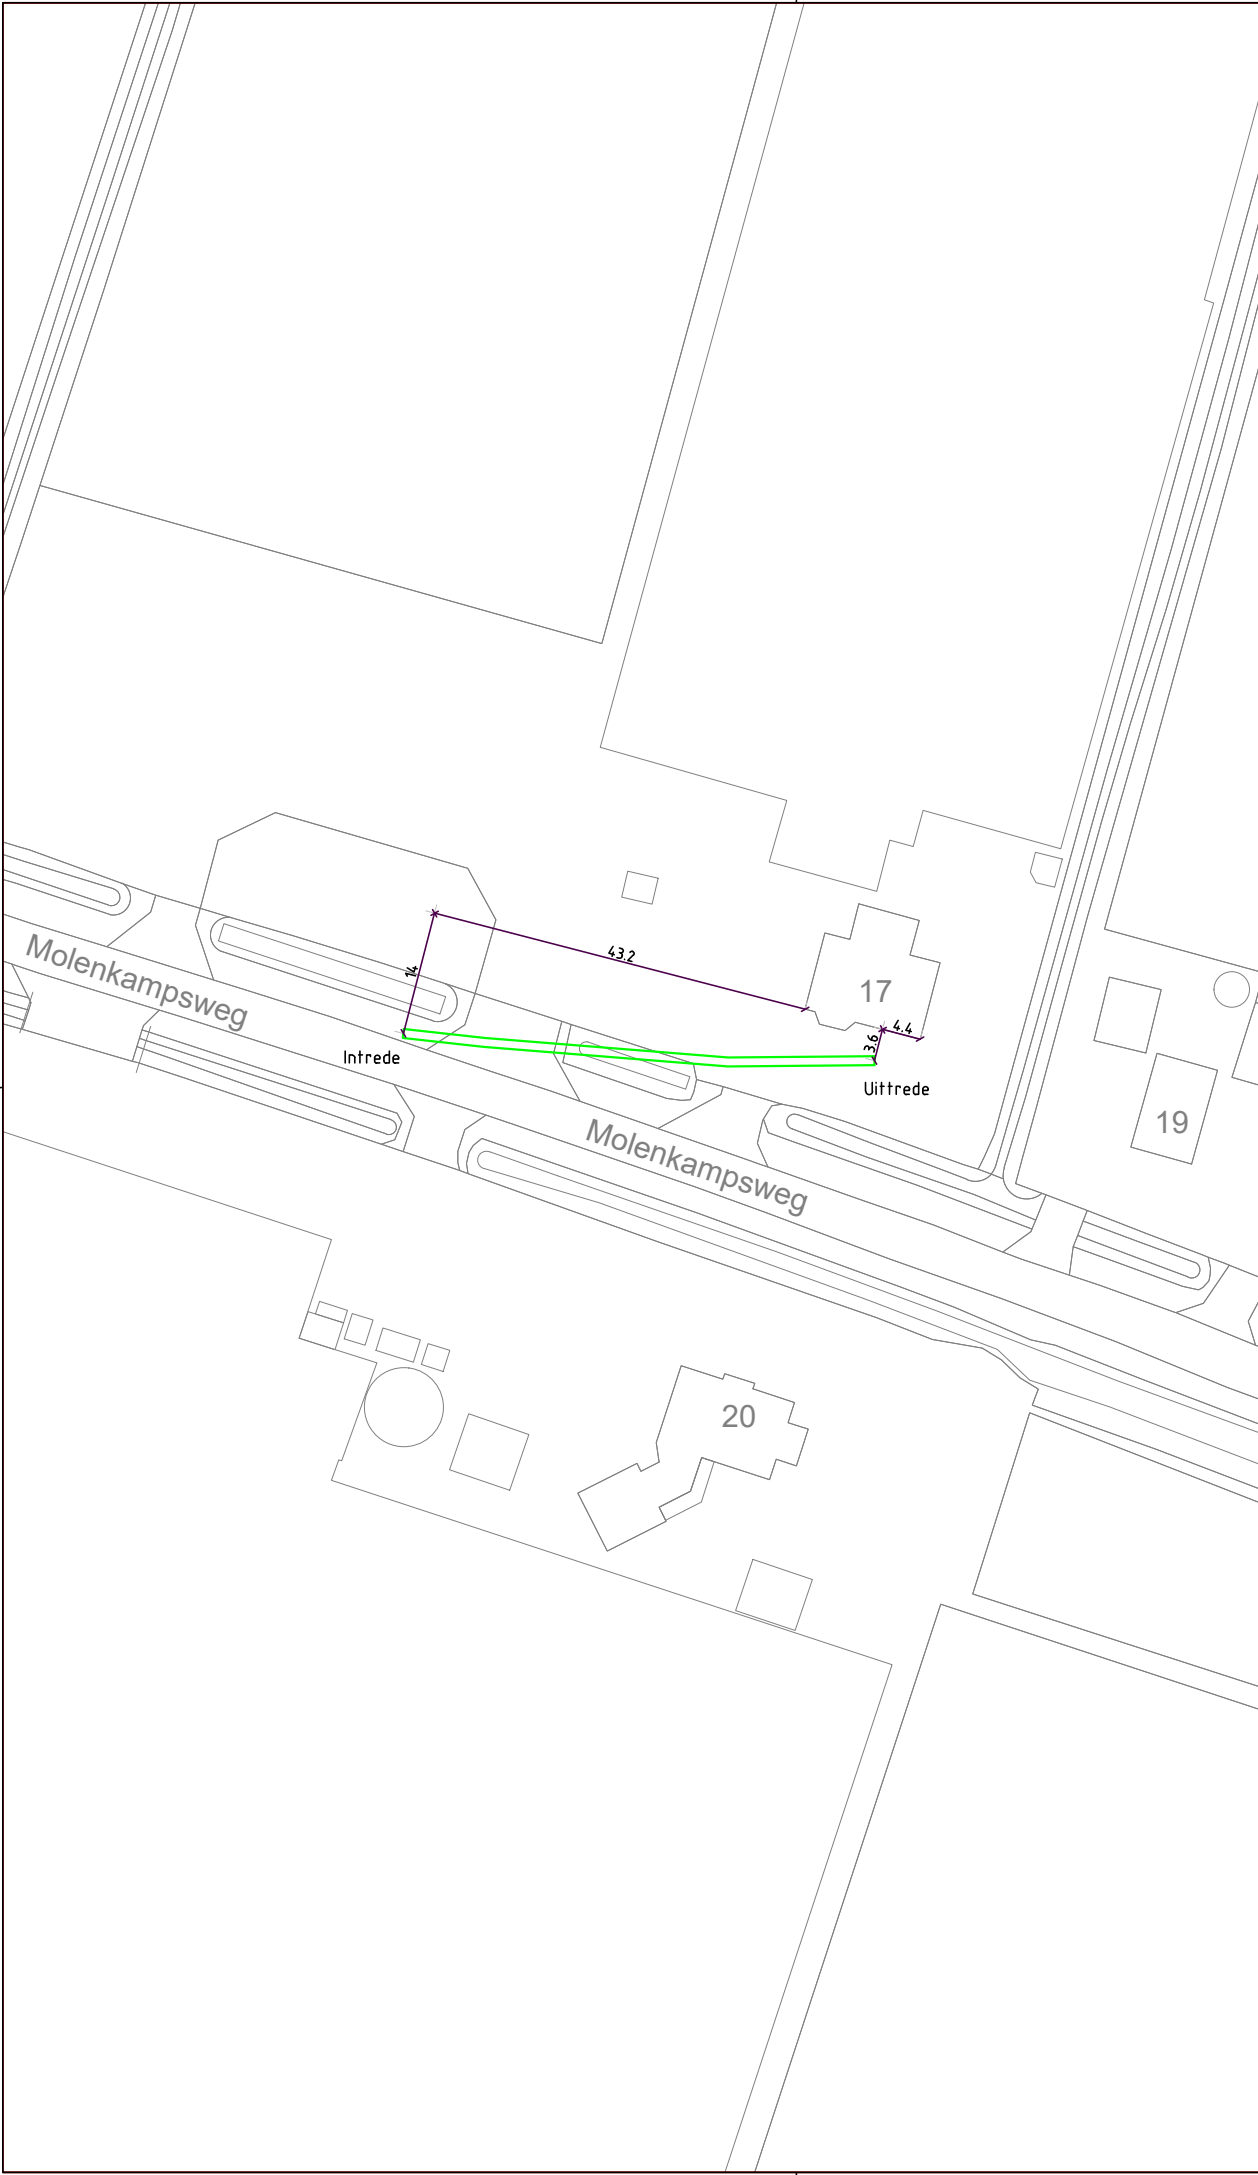

Kader	A3
DATE	27-10-2023
GETEKEND	N.E
SCHAAL	1:500
UITGAVE	A

DELTA-RIJSSEN
MOLENKAMPSWEG
GESTUURDE-BORING
ZALTBOMMEL

AS-BUILD
BRA-1B-BORING137