



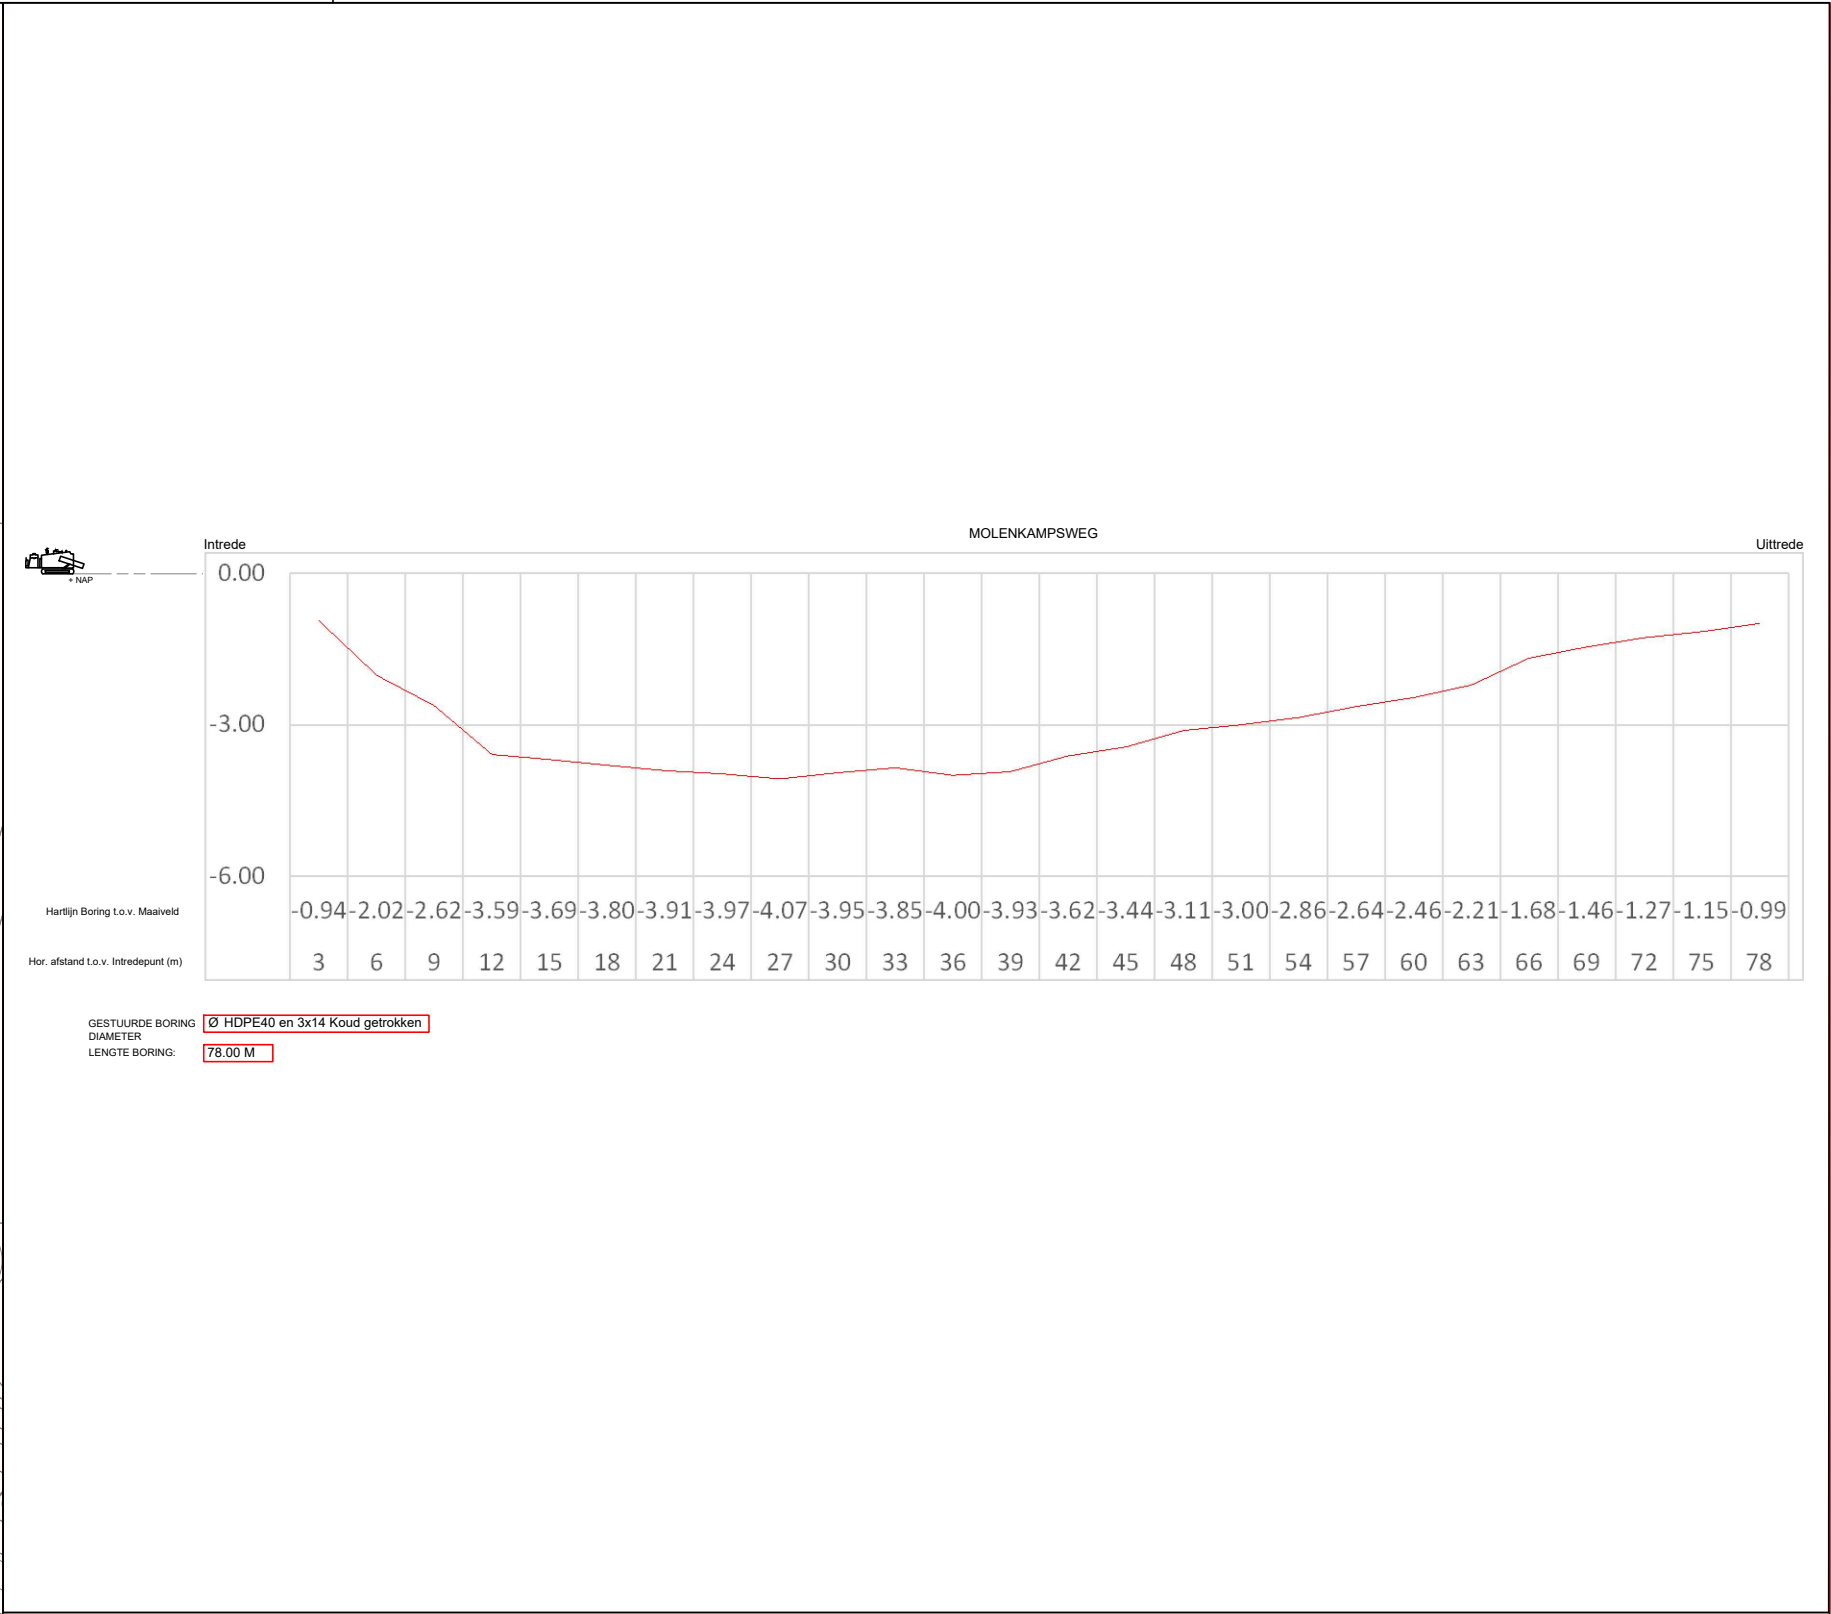

Intrede X= 135992.1828 Y= 424561.7379
Uittrede X= 135927.3149 Y= 424587.1382

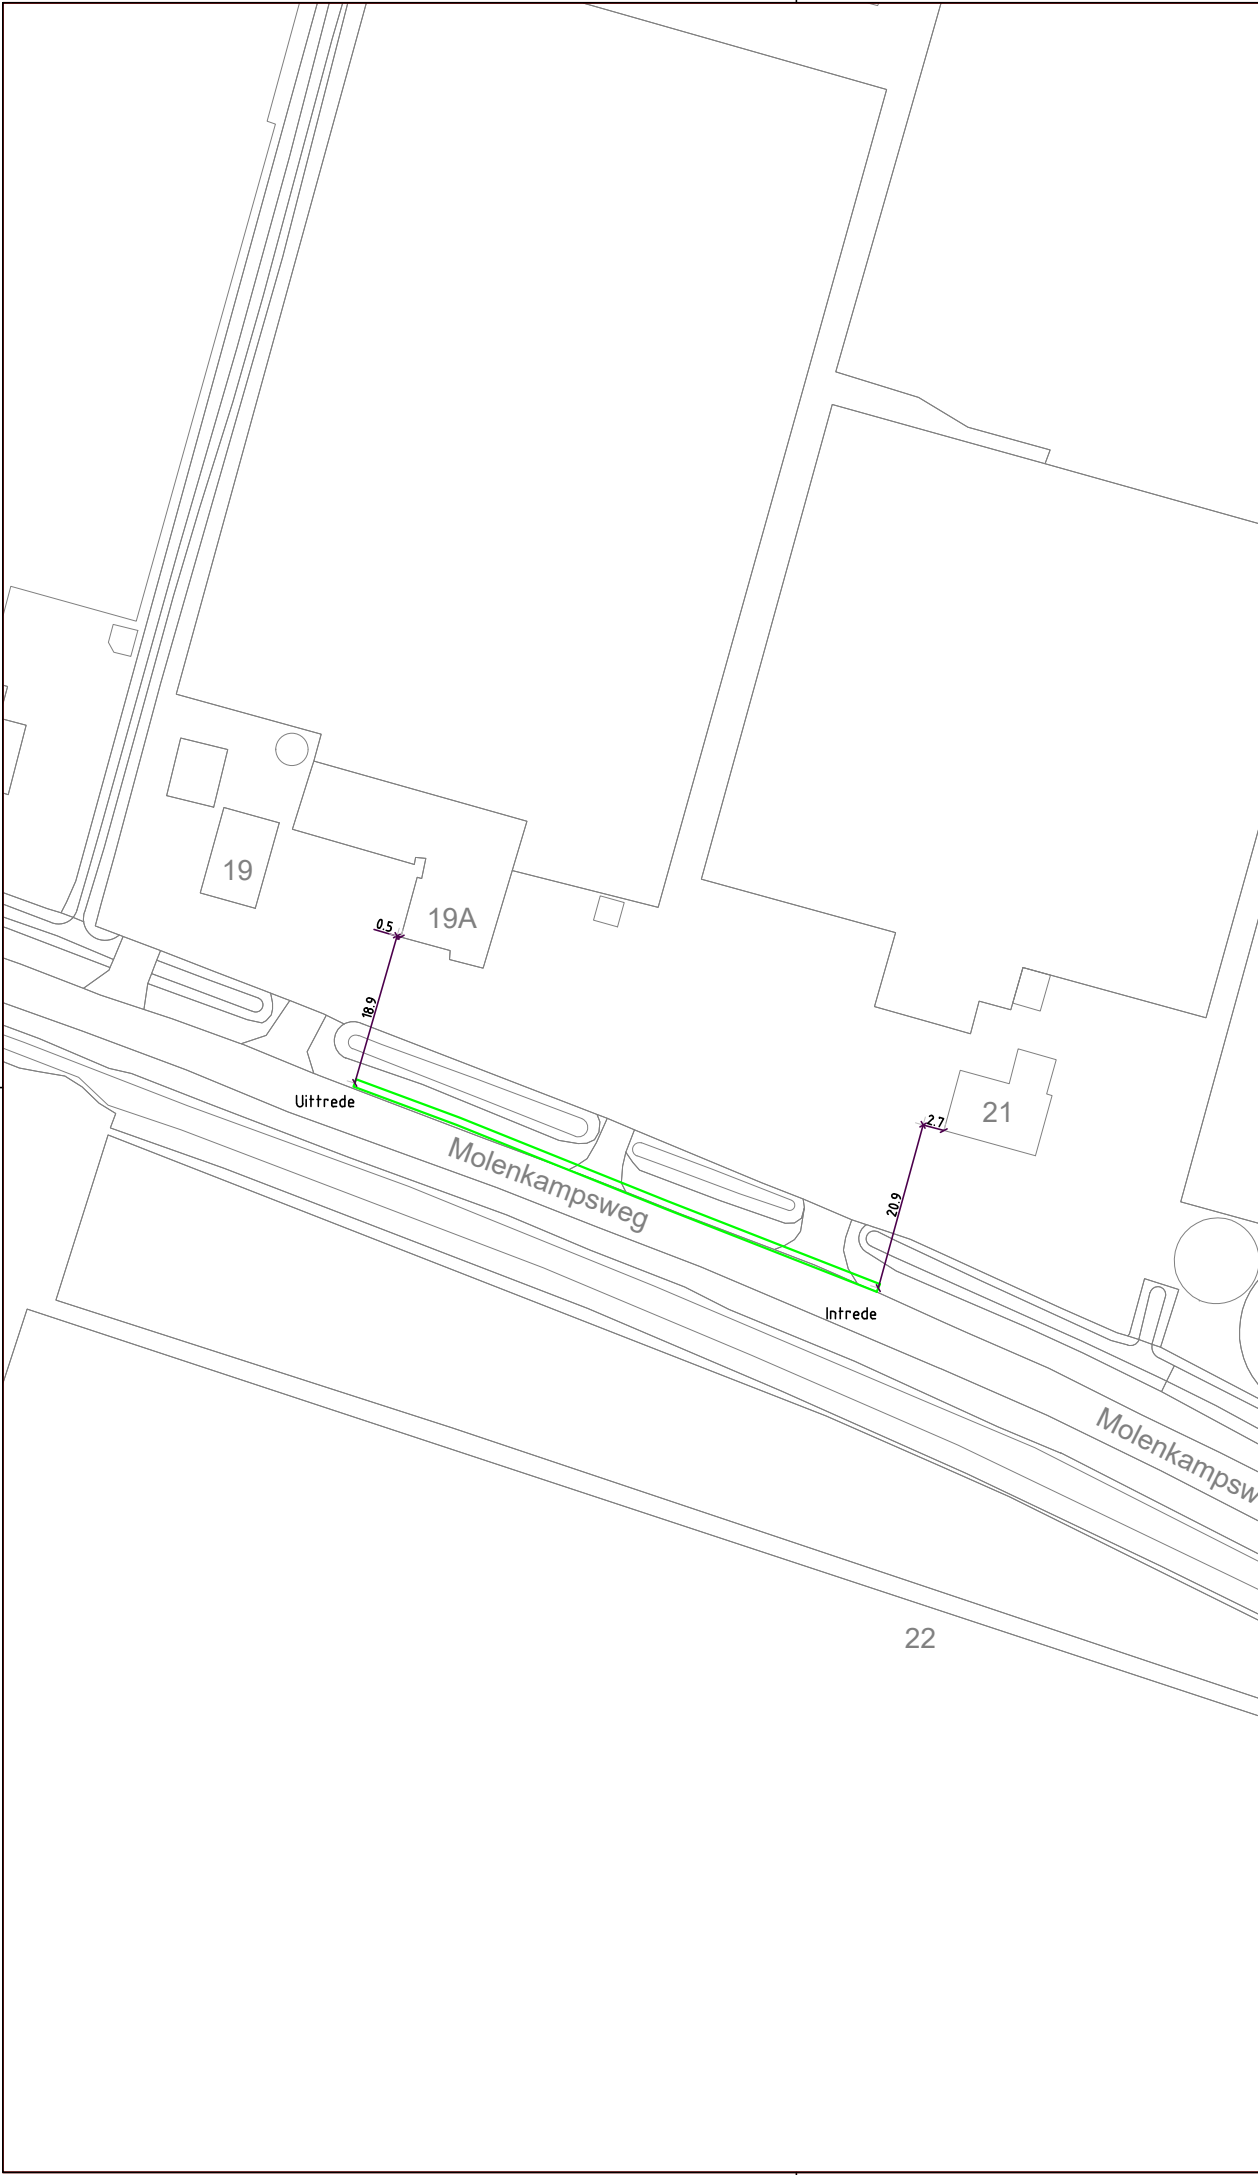

Kader	A3
DATE	27-10-2023
GETEKEND	N.E
SCHAAL	1:500
UITGAVE	A

DELTA-RIJSSSEN
MOLENKAMPSWEG
GESTUURDE-BORING
ZALTBOMMEL

AS-BUILD
BRA-1B-BORING135