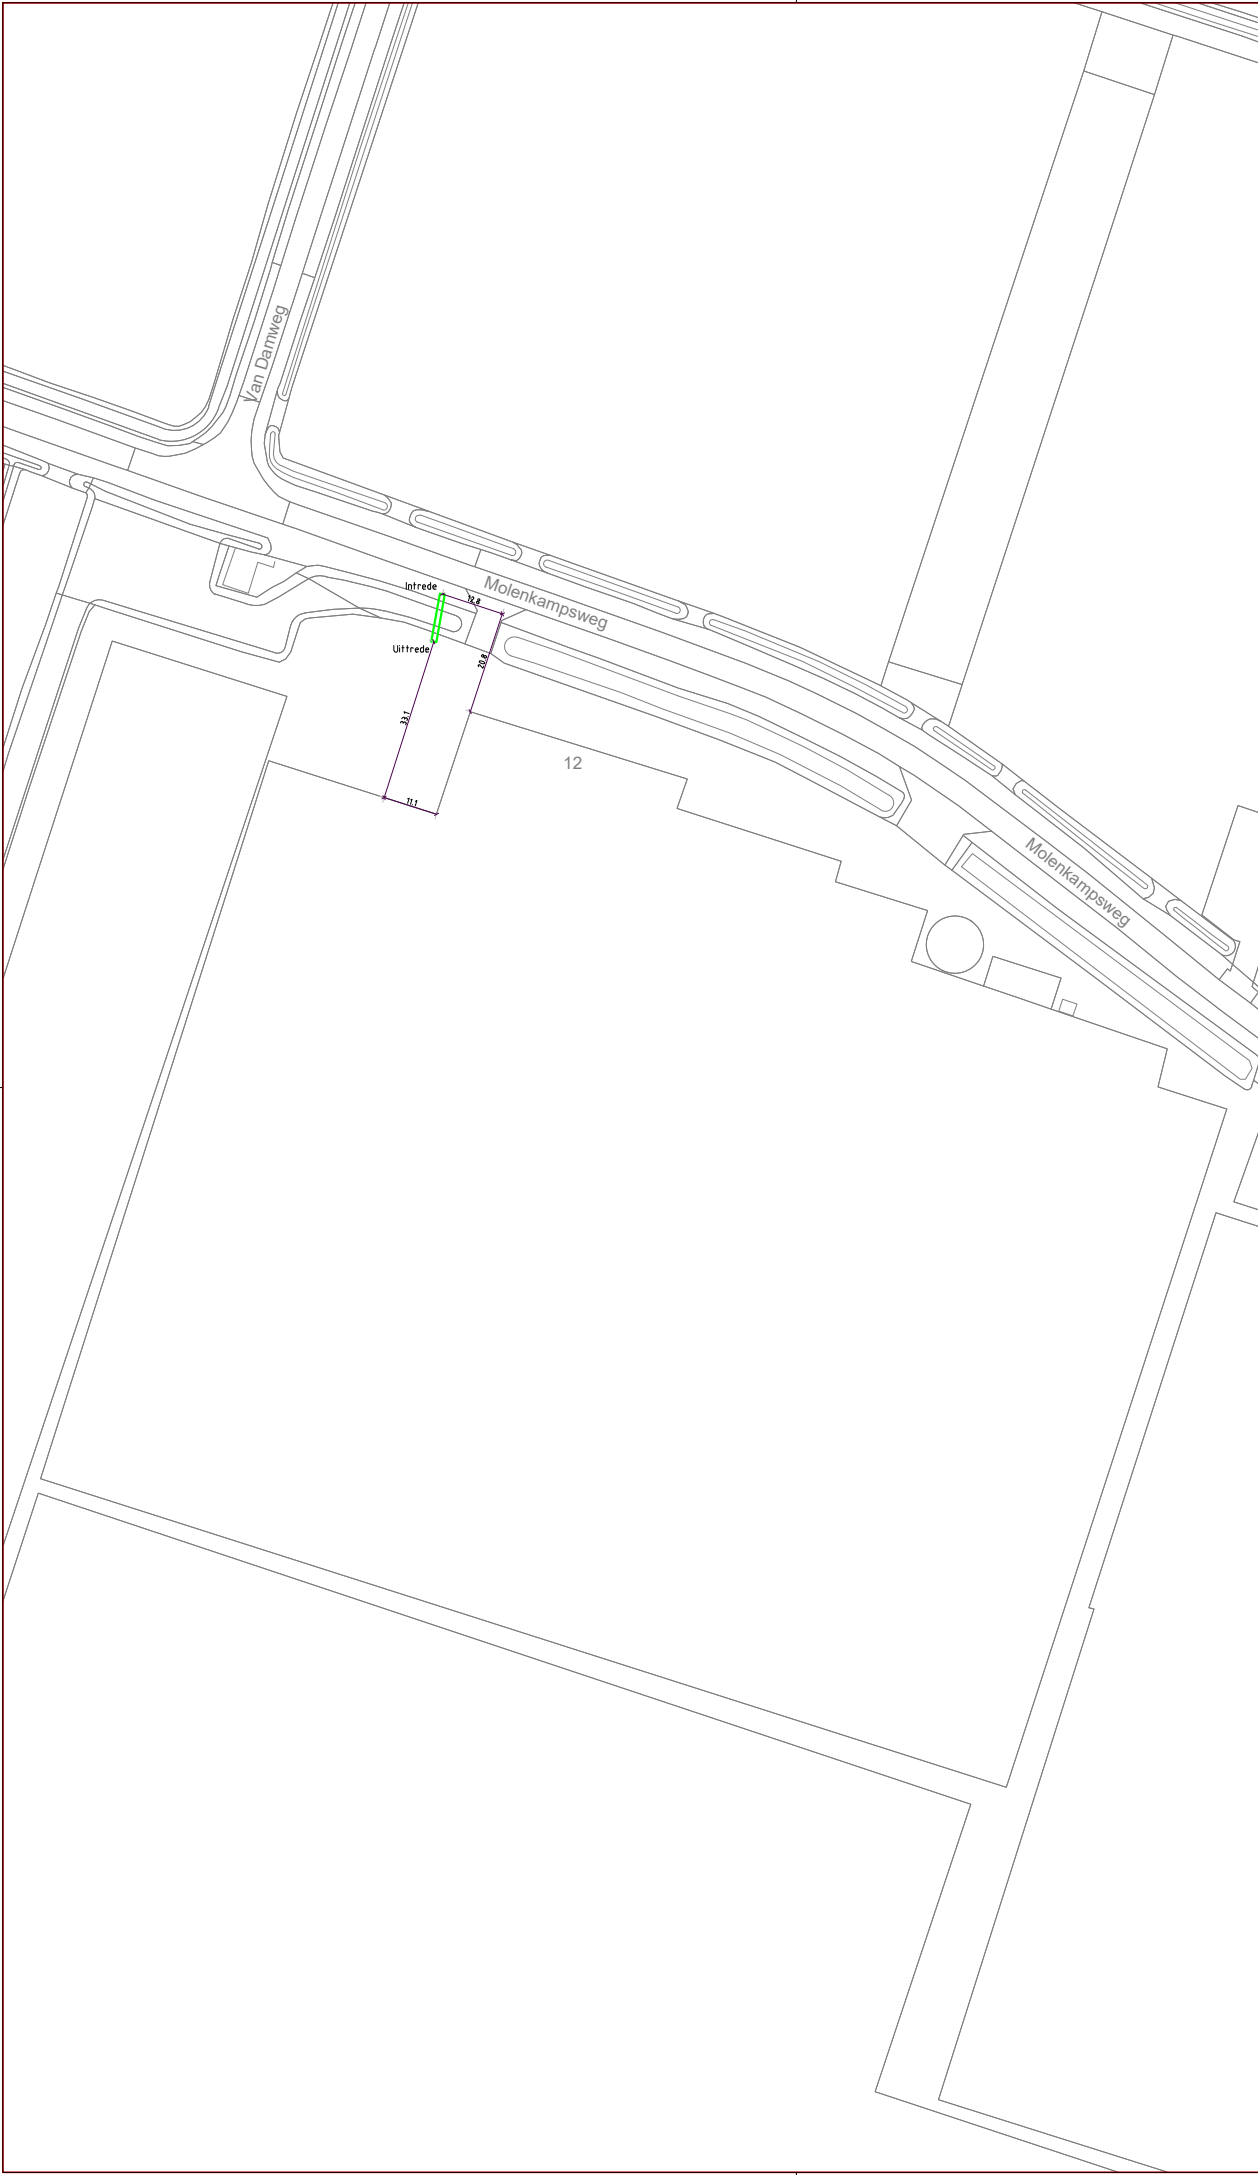


Intrede

Uitrede

1 2 3 4 5 6 7

+ NAP

Hor. afstand t.o.v. Intredepunt (m)	0.00	1.80	3.60	5.40	7.20	9.00	10.80
Hartlijn Boring t.o.v. Maaiveld	0.00		-3.41				0.00

1 2 3 4 5 6

BOOGZINKER

R5-P3

LENGTE BORING:

9.77 M

Intrede X= 135233.9221 Y= 424889.3754
Uitrede X= 135232.2050 Y= 424879.7526



DELTA-RIJSSEN
MOLENKAMPSWEG
GESTUURDE-BORING
ZALTBOMMEL

Kader	A3
DATE	27-10-2023
GETEKEND	Y.A
SCHAAL	1:500
UITGAVE	A

AS-BUILD

BRA-1B-BOOGZINKER028