




Intrede	X= 136267.1786	Y= 424382.1566
Uittrede	X= 136202.5093	Y= 424431.4519

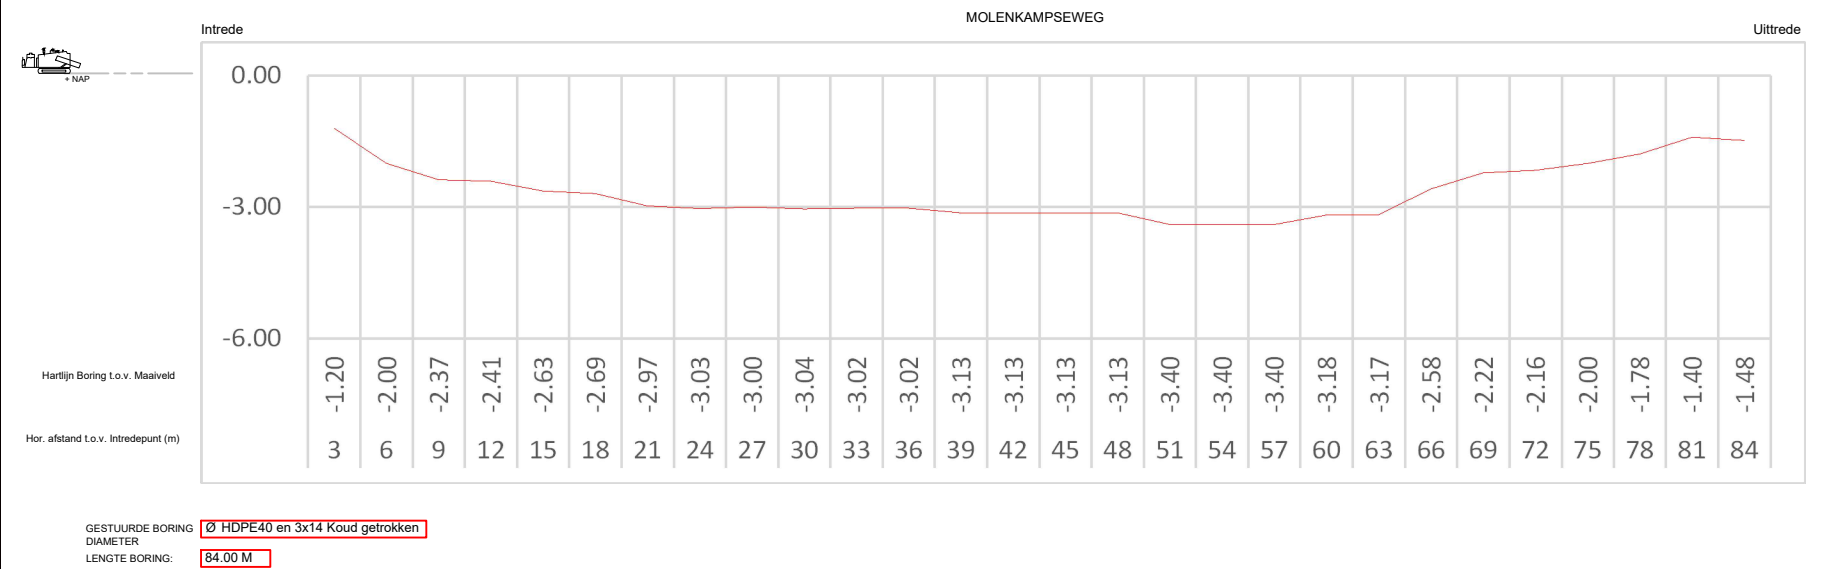

DELTA-RIJSSSEN
MOLENKAMPSEWEG
GESTUURDE-BORING
ZALTBOMMEL

Kader	A3
DATE	16-10-2023
GETEKEND	N.E
SCHAAL	1:500
UITGAVE	A

AS-BUILD

BRA-1B-BORING004