



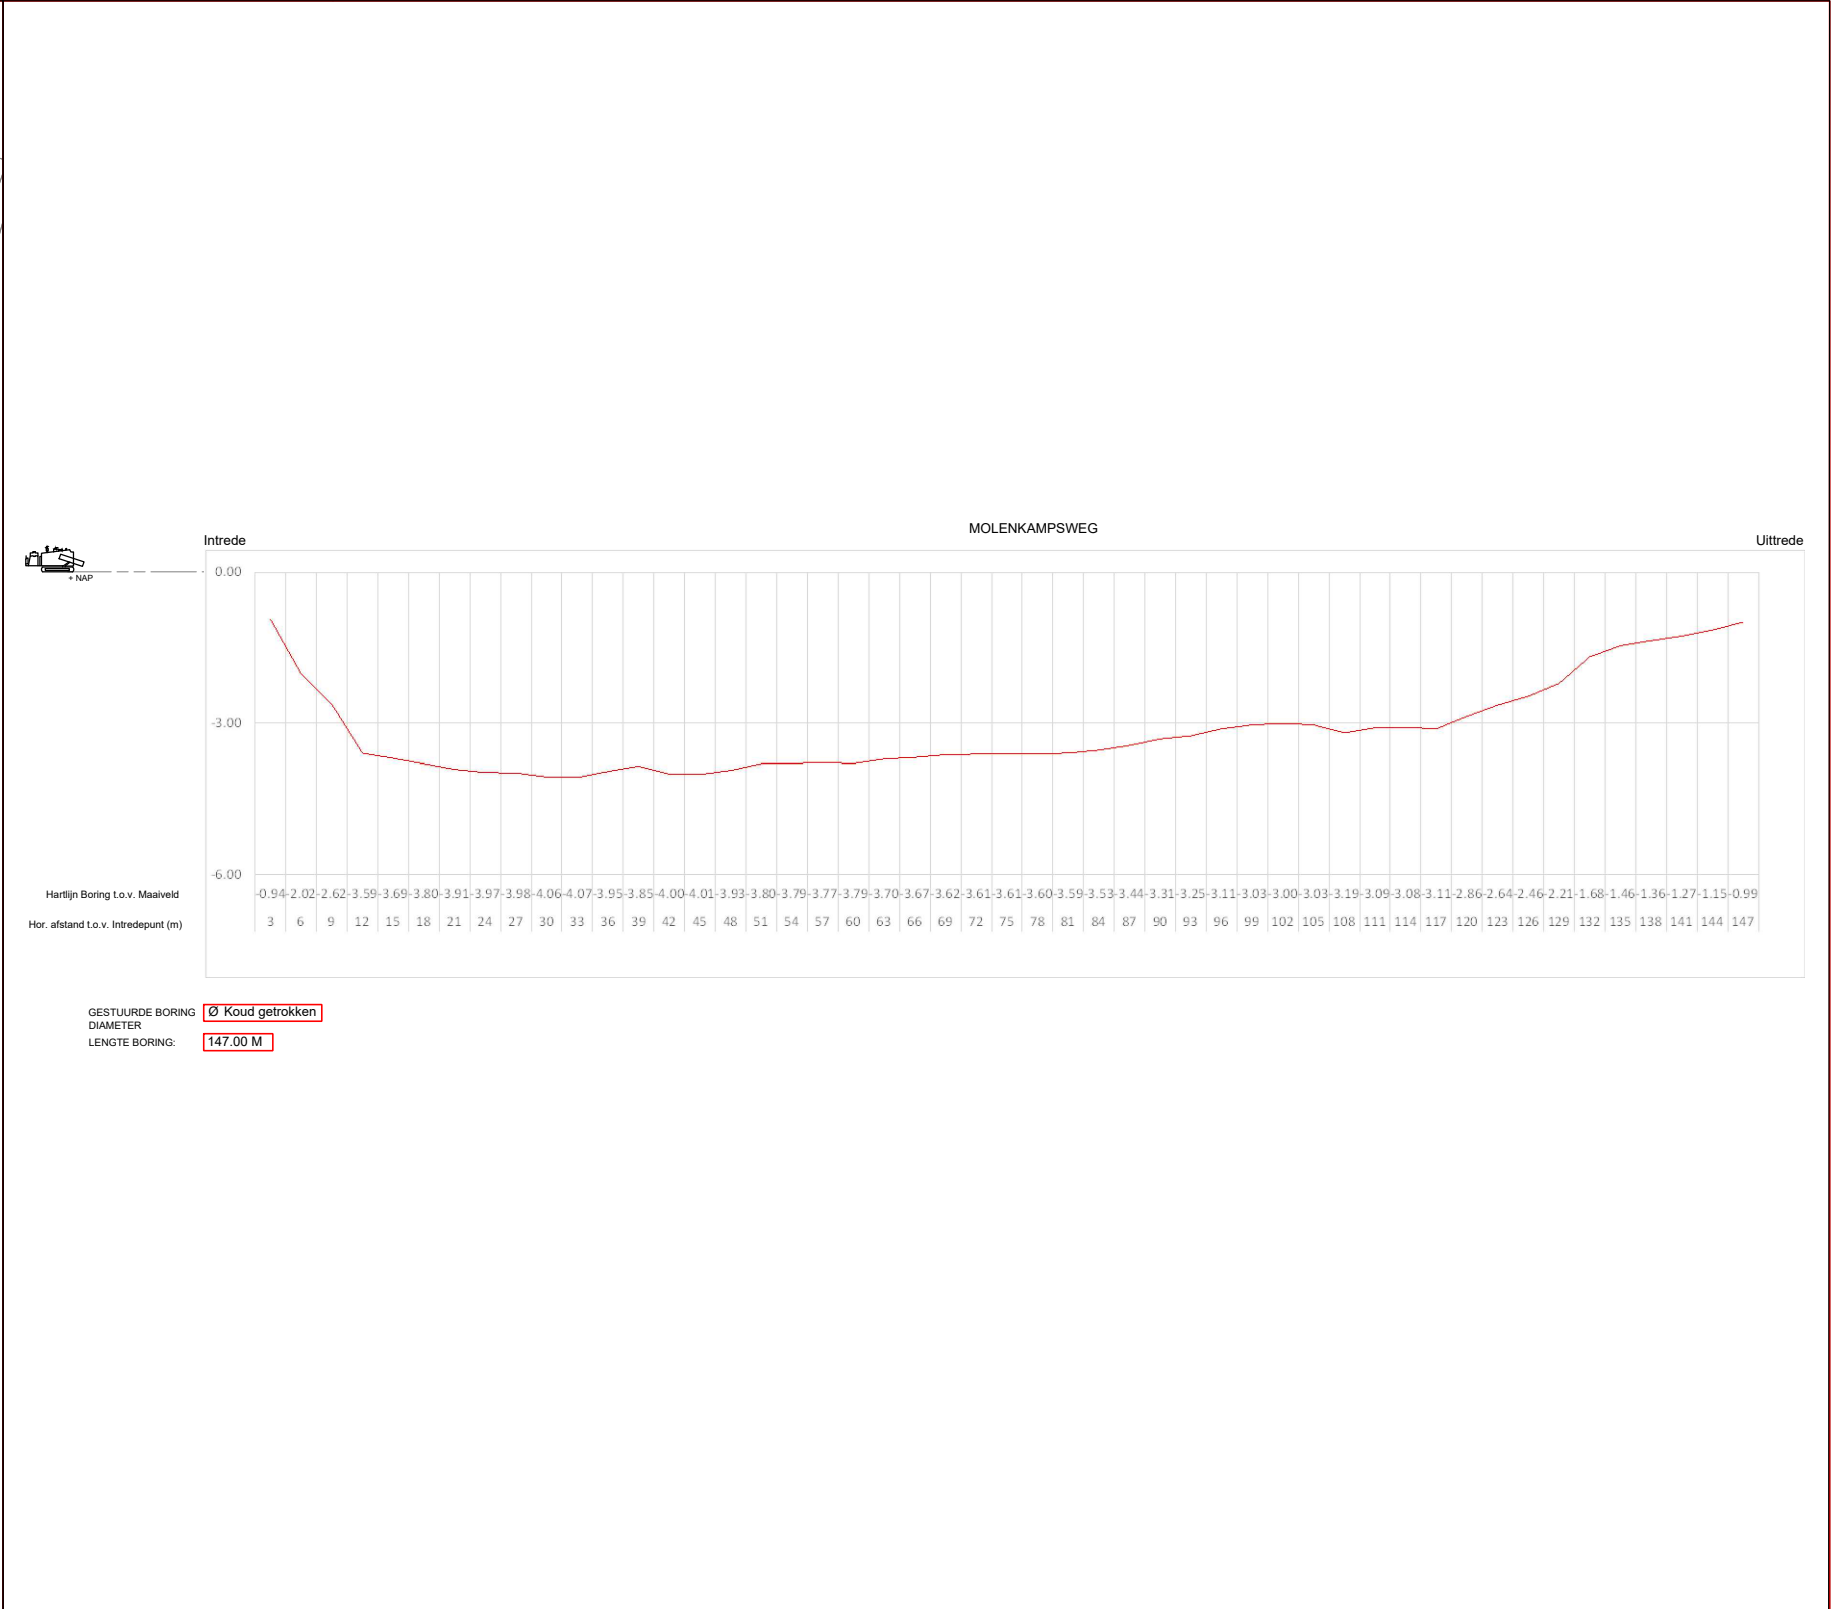

Intrede X= 136120.0864 Y= 424496.9133

Uittrede X= 135992.9210 Y= 424561.8362

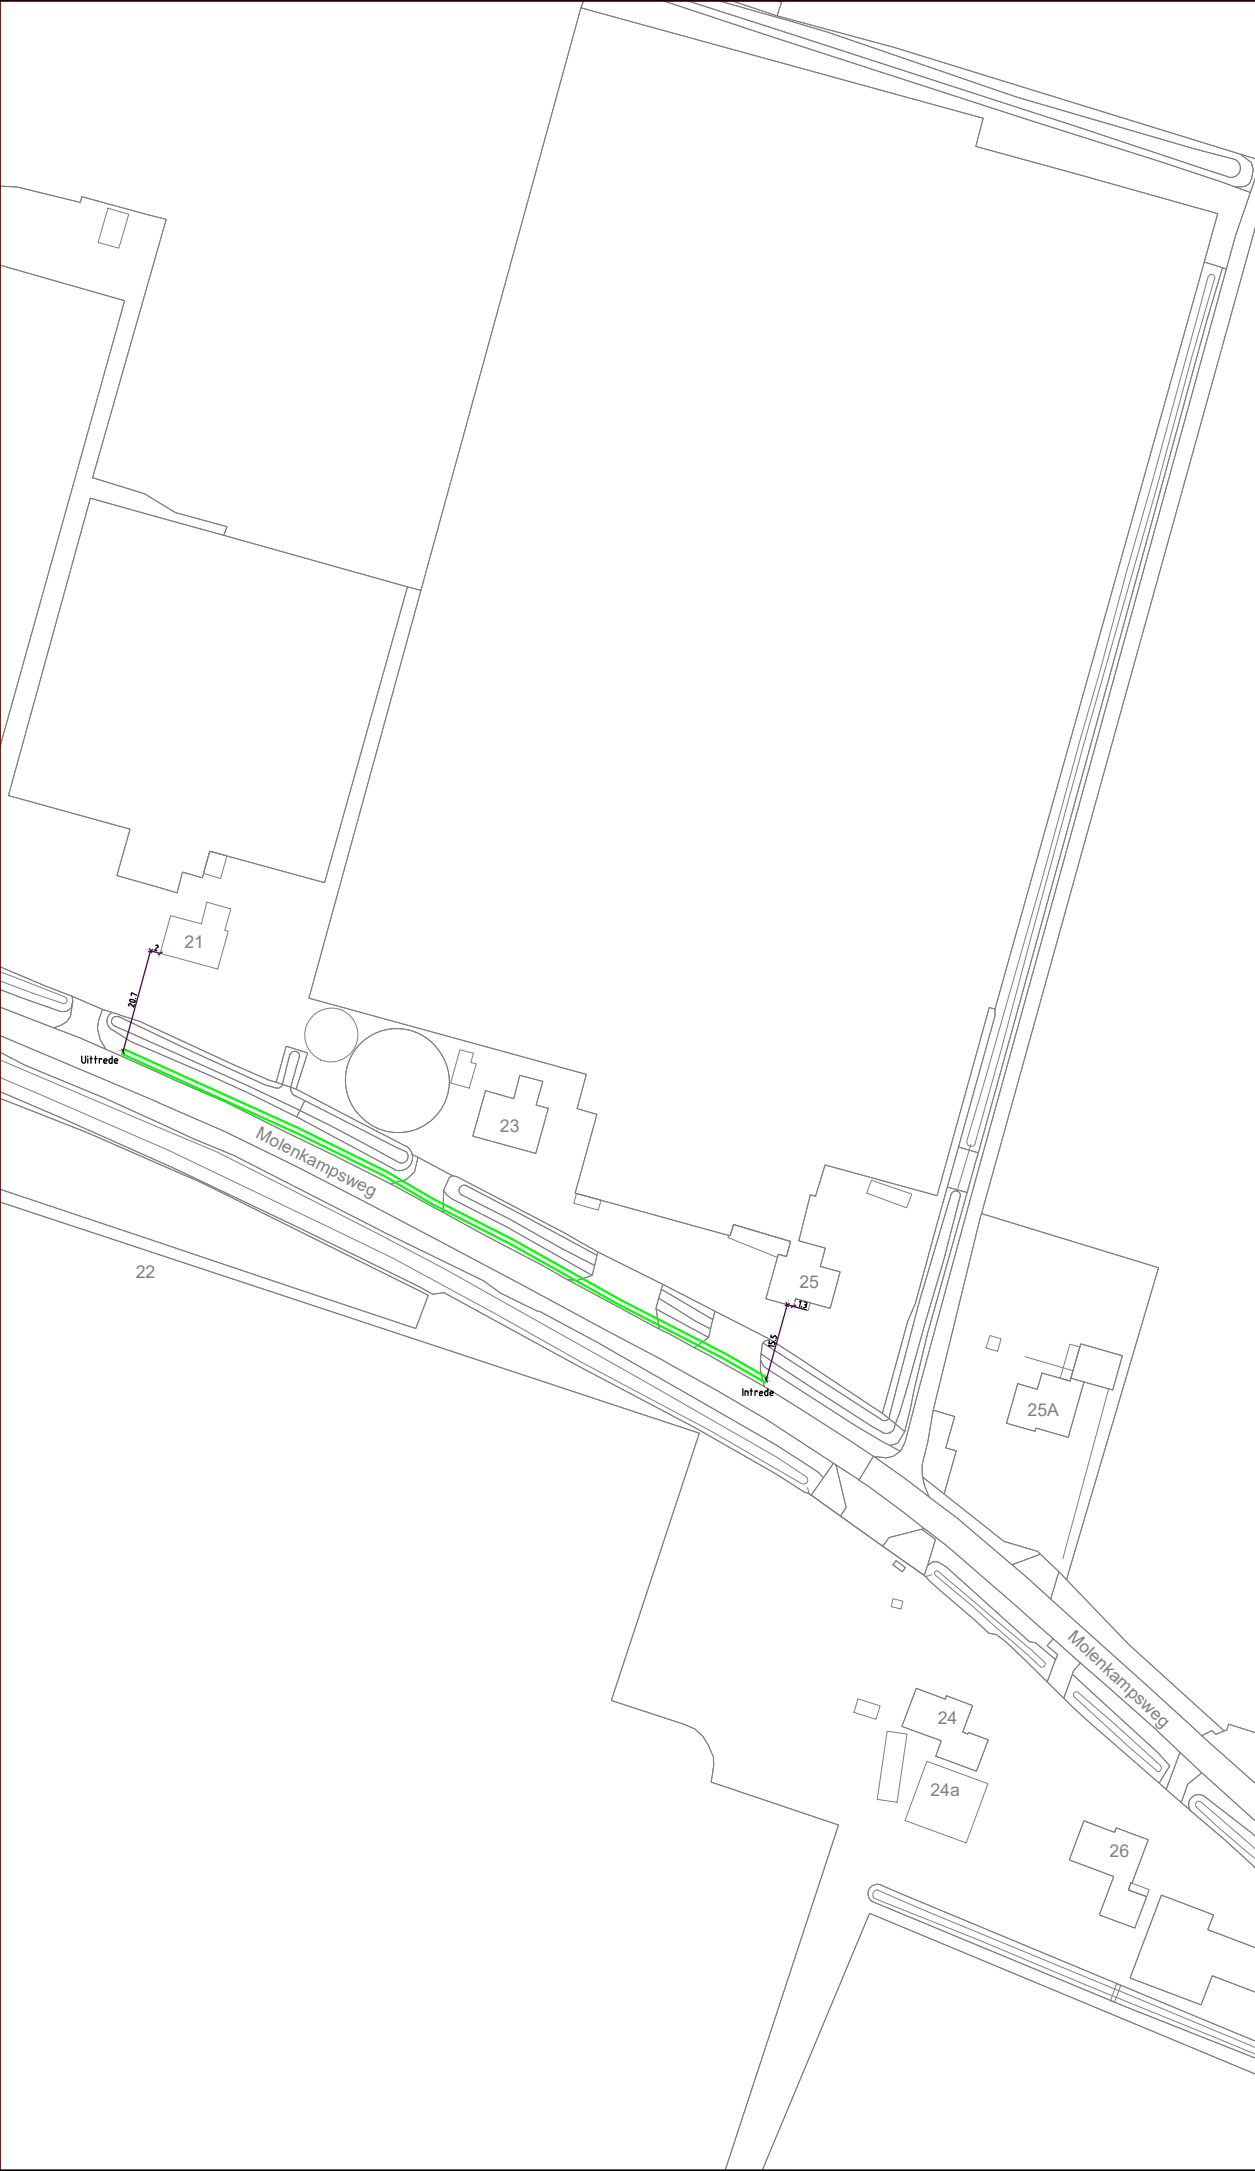

DELTA-RIJSEN

MOLENKAMPSWEG

GESTUURDE-BORING

ZALTBOMMEL

Kader	A3
DATE	27-10-2023
GETEKEND	N.E
SCHAAL	1:500
UITGAVE	A

AS-BUILD

BRA-1B-BORING134