
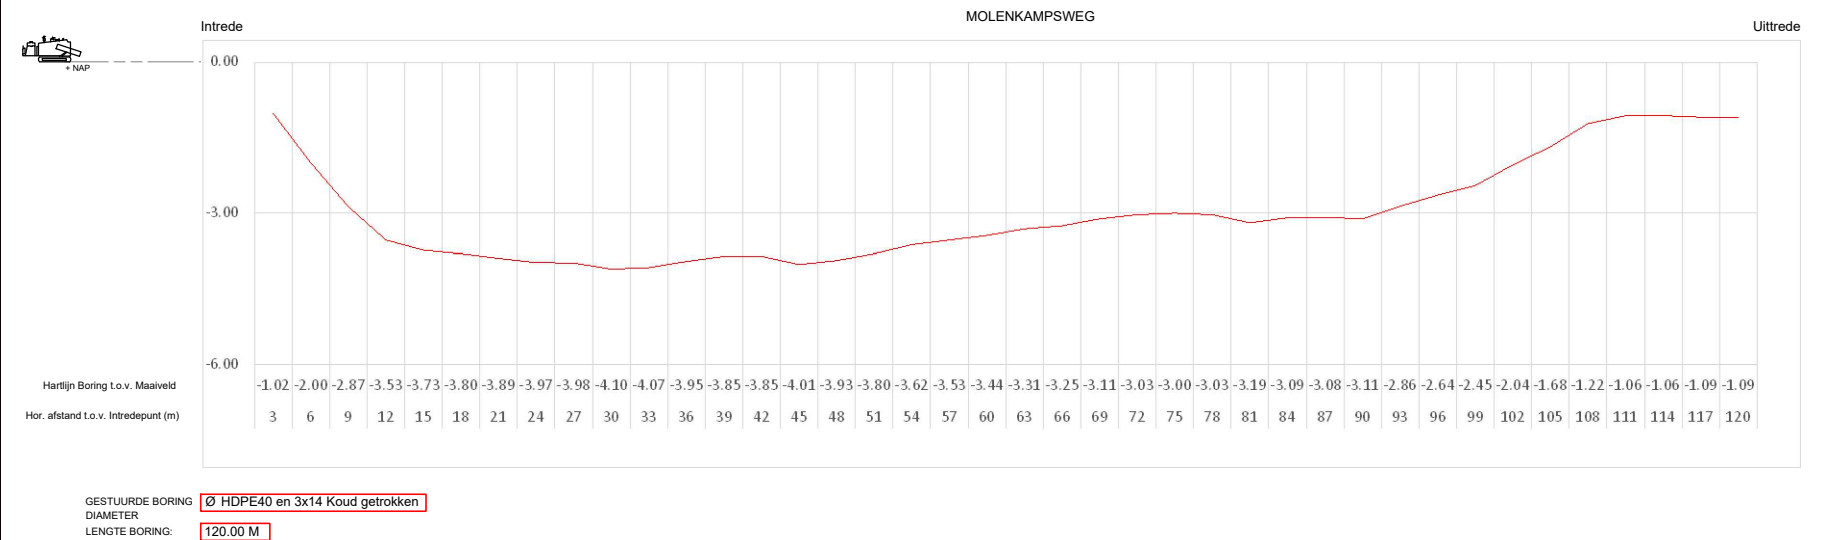


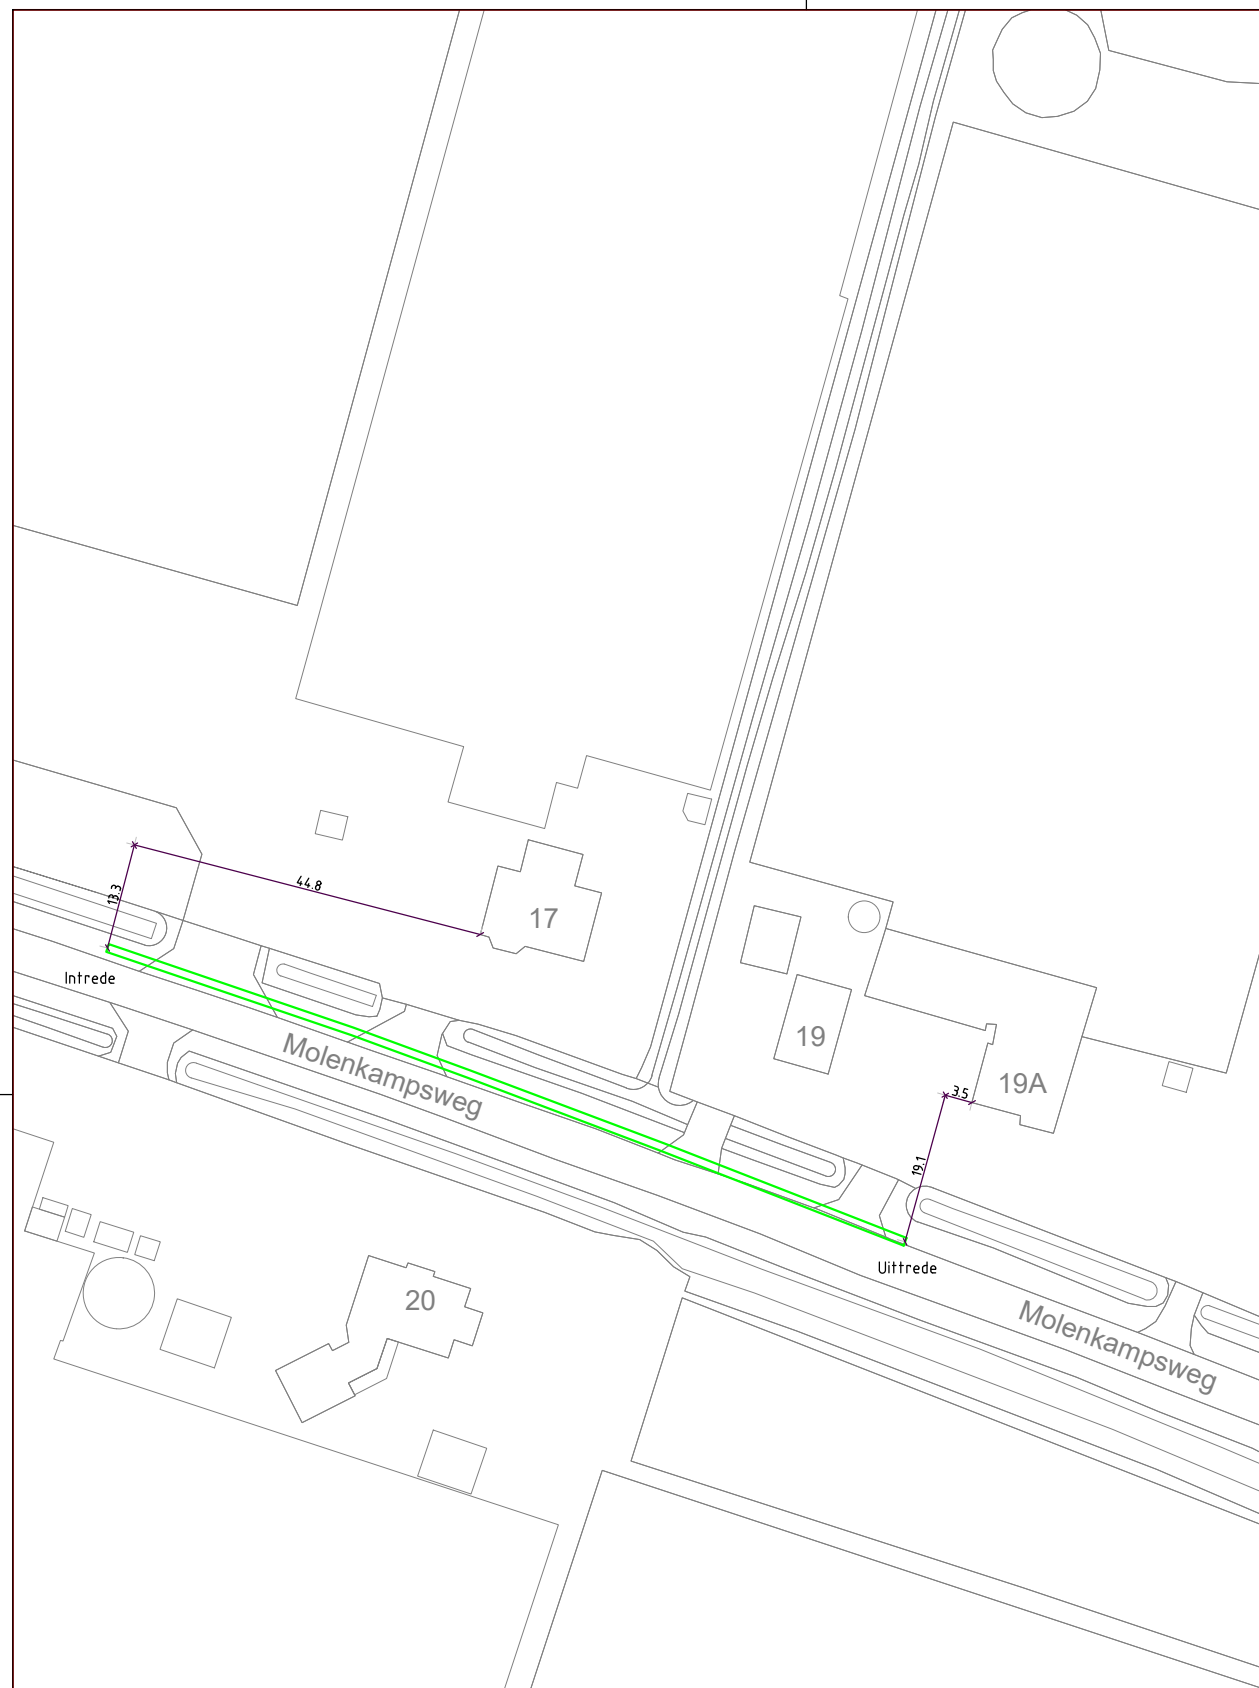

Intrede X= 135824.7107 Y= 424624.5731		Kader		A3
Uittrede X= 135924.6468 Y= 424587.7418		DATE		27-10-2023
		GETEKEND		N.E
		SCHAAL		1:500
		UITGAVE		A
DELTA-RIJSSSEN MOLENKAMPSWEG GESTUURDE-BORING ZALTBOMMEL			<i>AS-BUILD</i>	
			BRA-1B-BORING136	