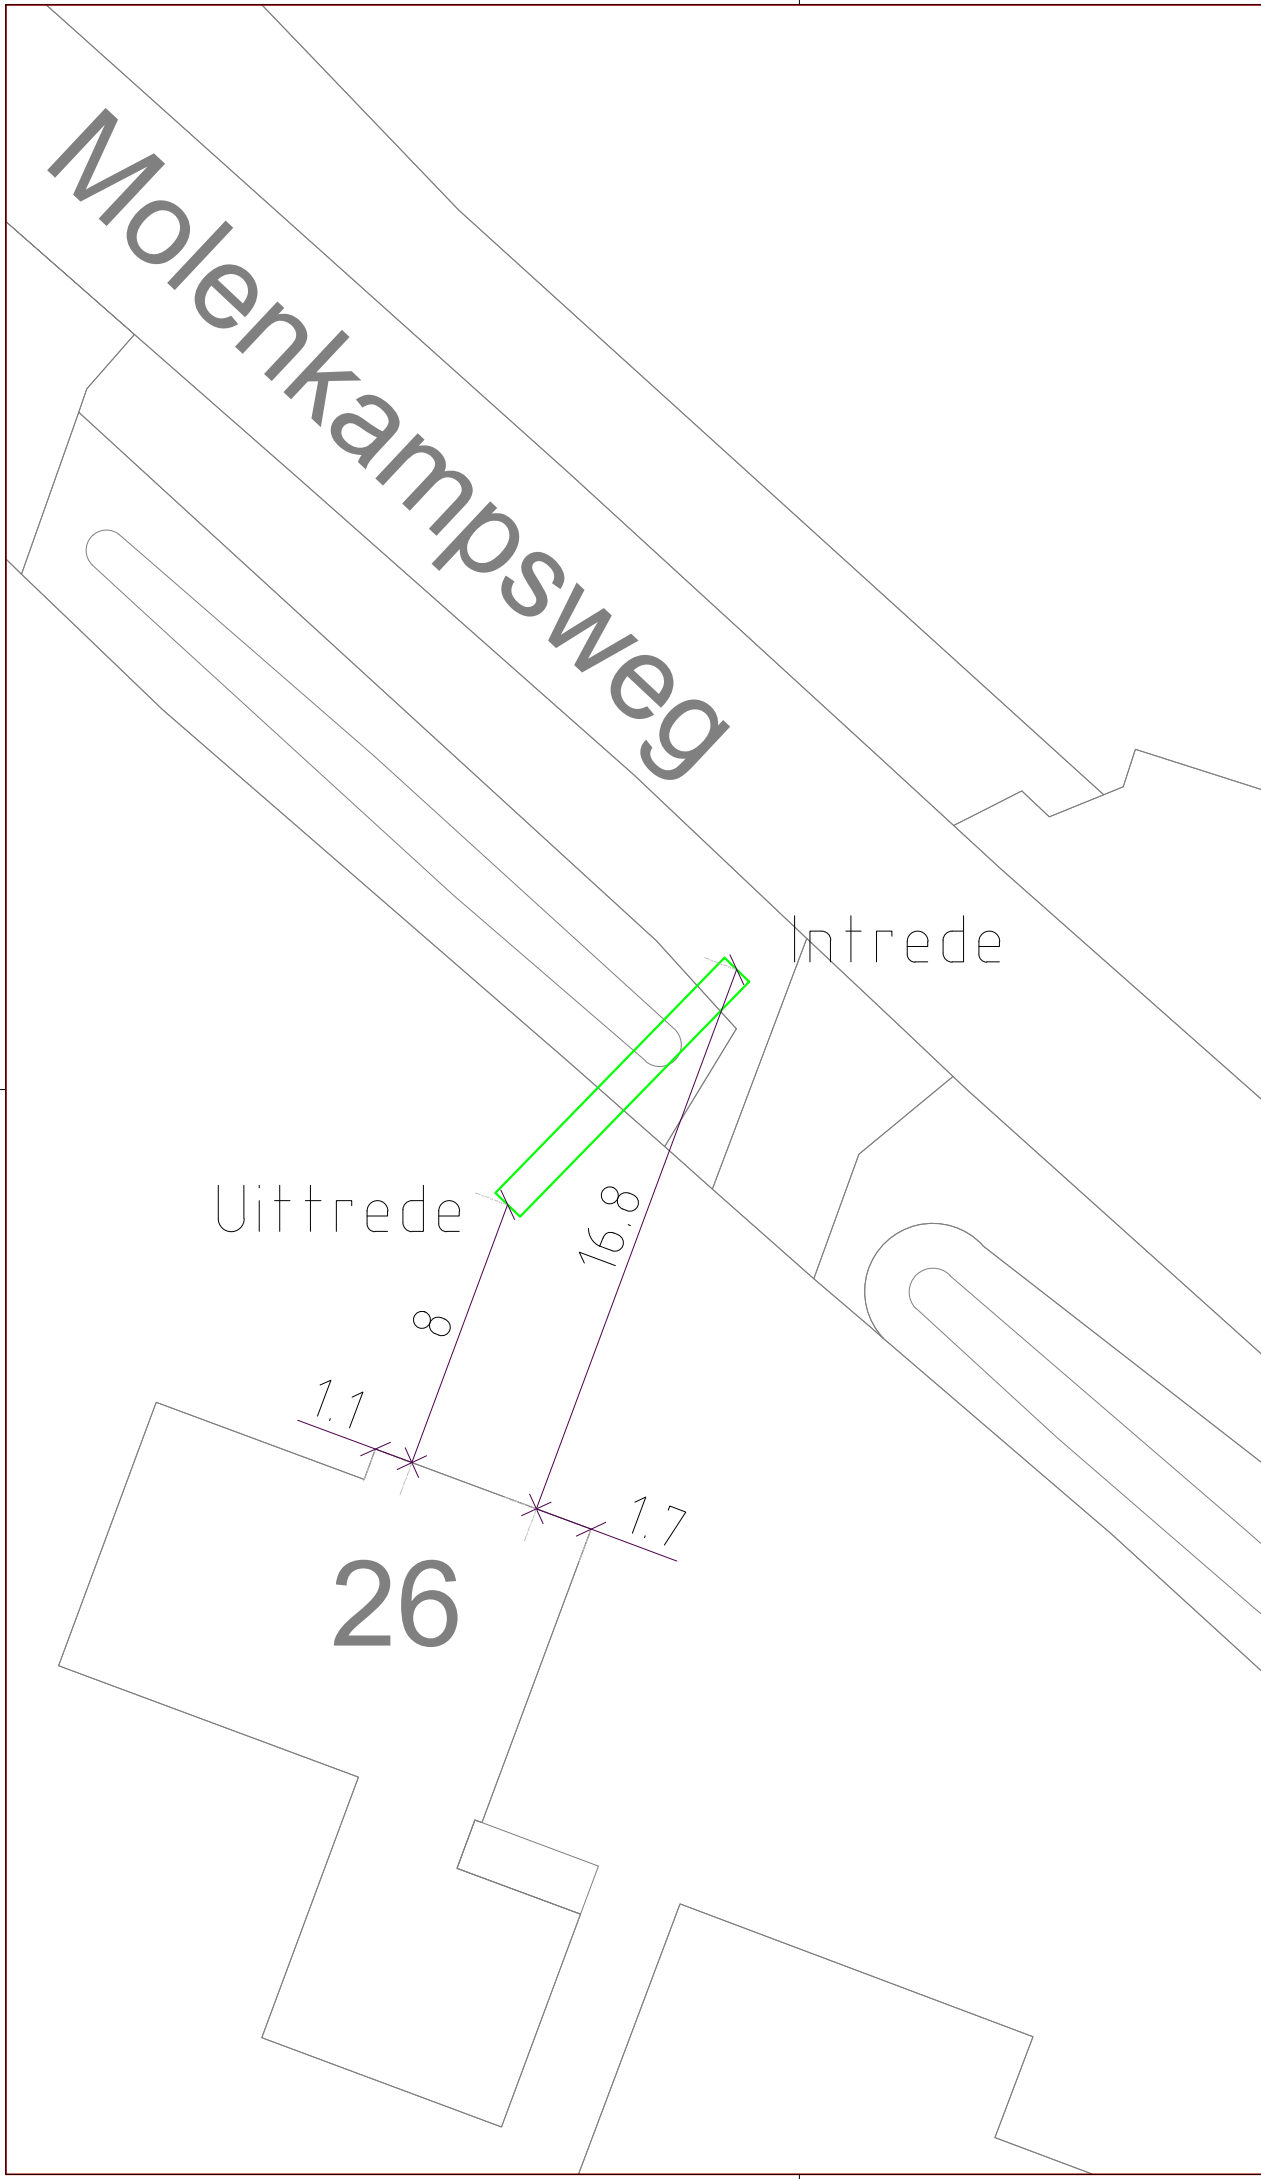


Intrede

Uittrede

1 2 3 4 5 6 7

+ NAP

Hor. afstand t.o.v. Intredepunt (m)	0.00	1.80	3.60	5.40	7.20	9.00	10.80
Hartlijn Boring t.o.v. Maaiveld	0.00			-3.41			0.00
		1	2	3	4	5	6

BOOGZINKER

R5-P3

LENGTE BORING:

9.60 M

Intrede X= 136199.8430 Y= 424422.4066
Uittrede X= 136193.1410 Y= 424415.5267



DELTA-RIJSSEN
MOLENKAMPSWEG
GESTUURDE-BORING
ZALTBOMMEL

Kader	A3
DATE	27-10-2023
GETEKEND	Y.A
SCHAAL	1:500
UITGAVE	A

AS-BUILD

BRA-1B-BOOGZINKER029