


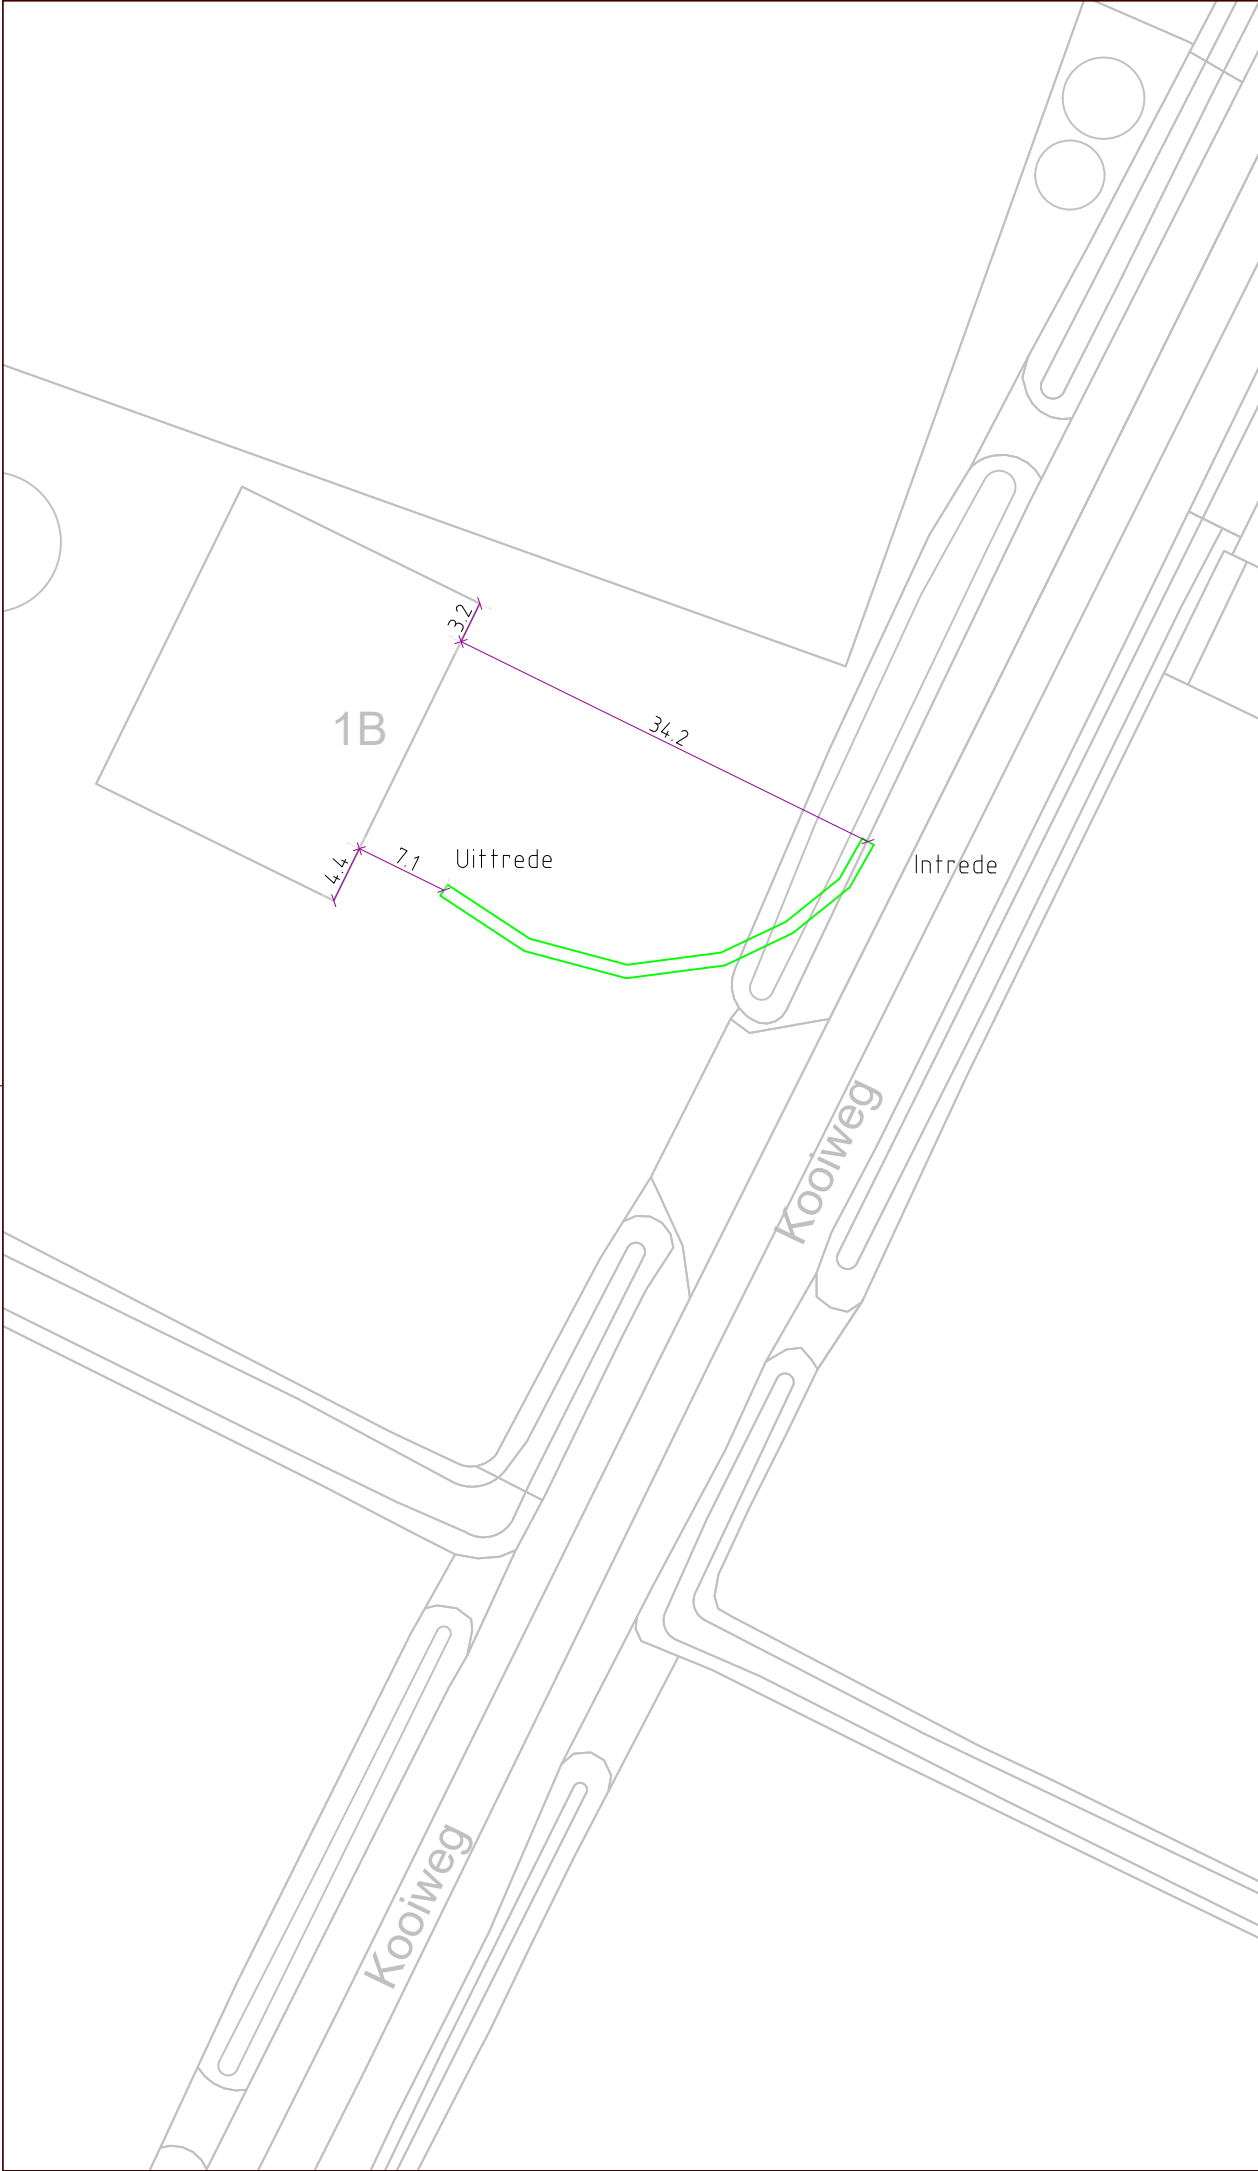

GESTUURDE BORING DIAMETER LENGTE BORING:		Ø HDPE 40-Oranje 41.40 M	
Intrede X= 136331.8982 Y= 424027.9353		Uittrede X= 136299.8803 Y= 424024.2718	
		Kader	A3
		DATE	27-10-2023
		GETEKEND	N.E
		SCHAAL	1:500
		UITGAVE	A
DELTA-RIJSSSEN KOOIWEG GESTUURDE-BORING ZALTBOMMEL			AS-BUILD
			BRA-1B-BORING164