



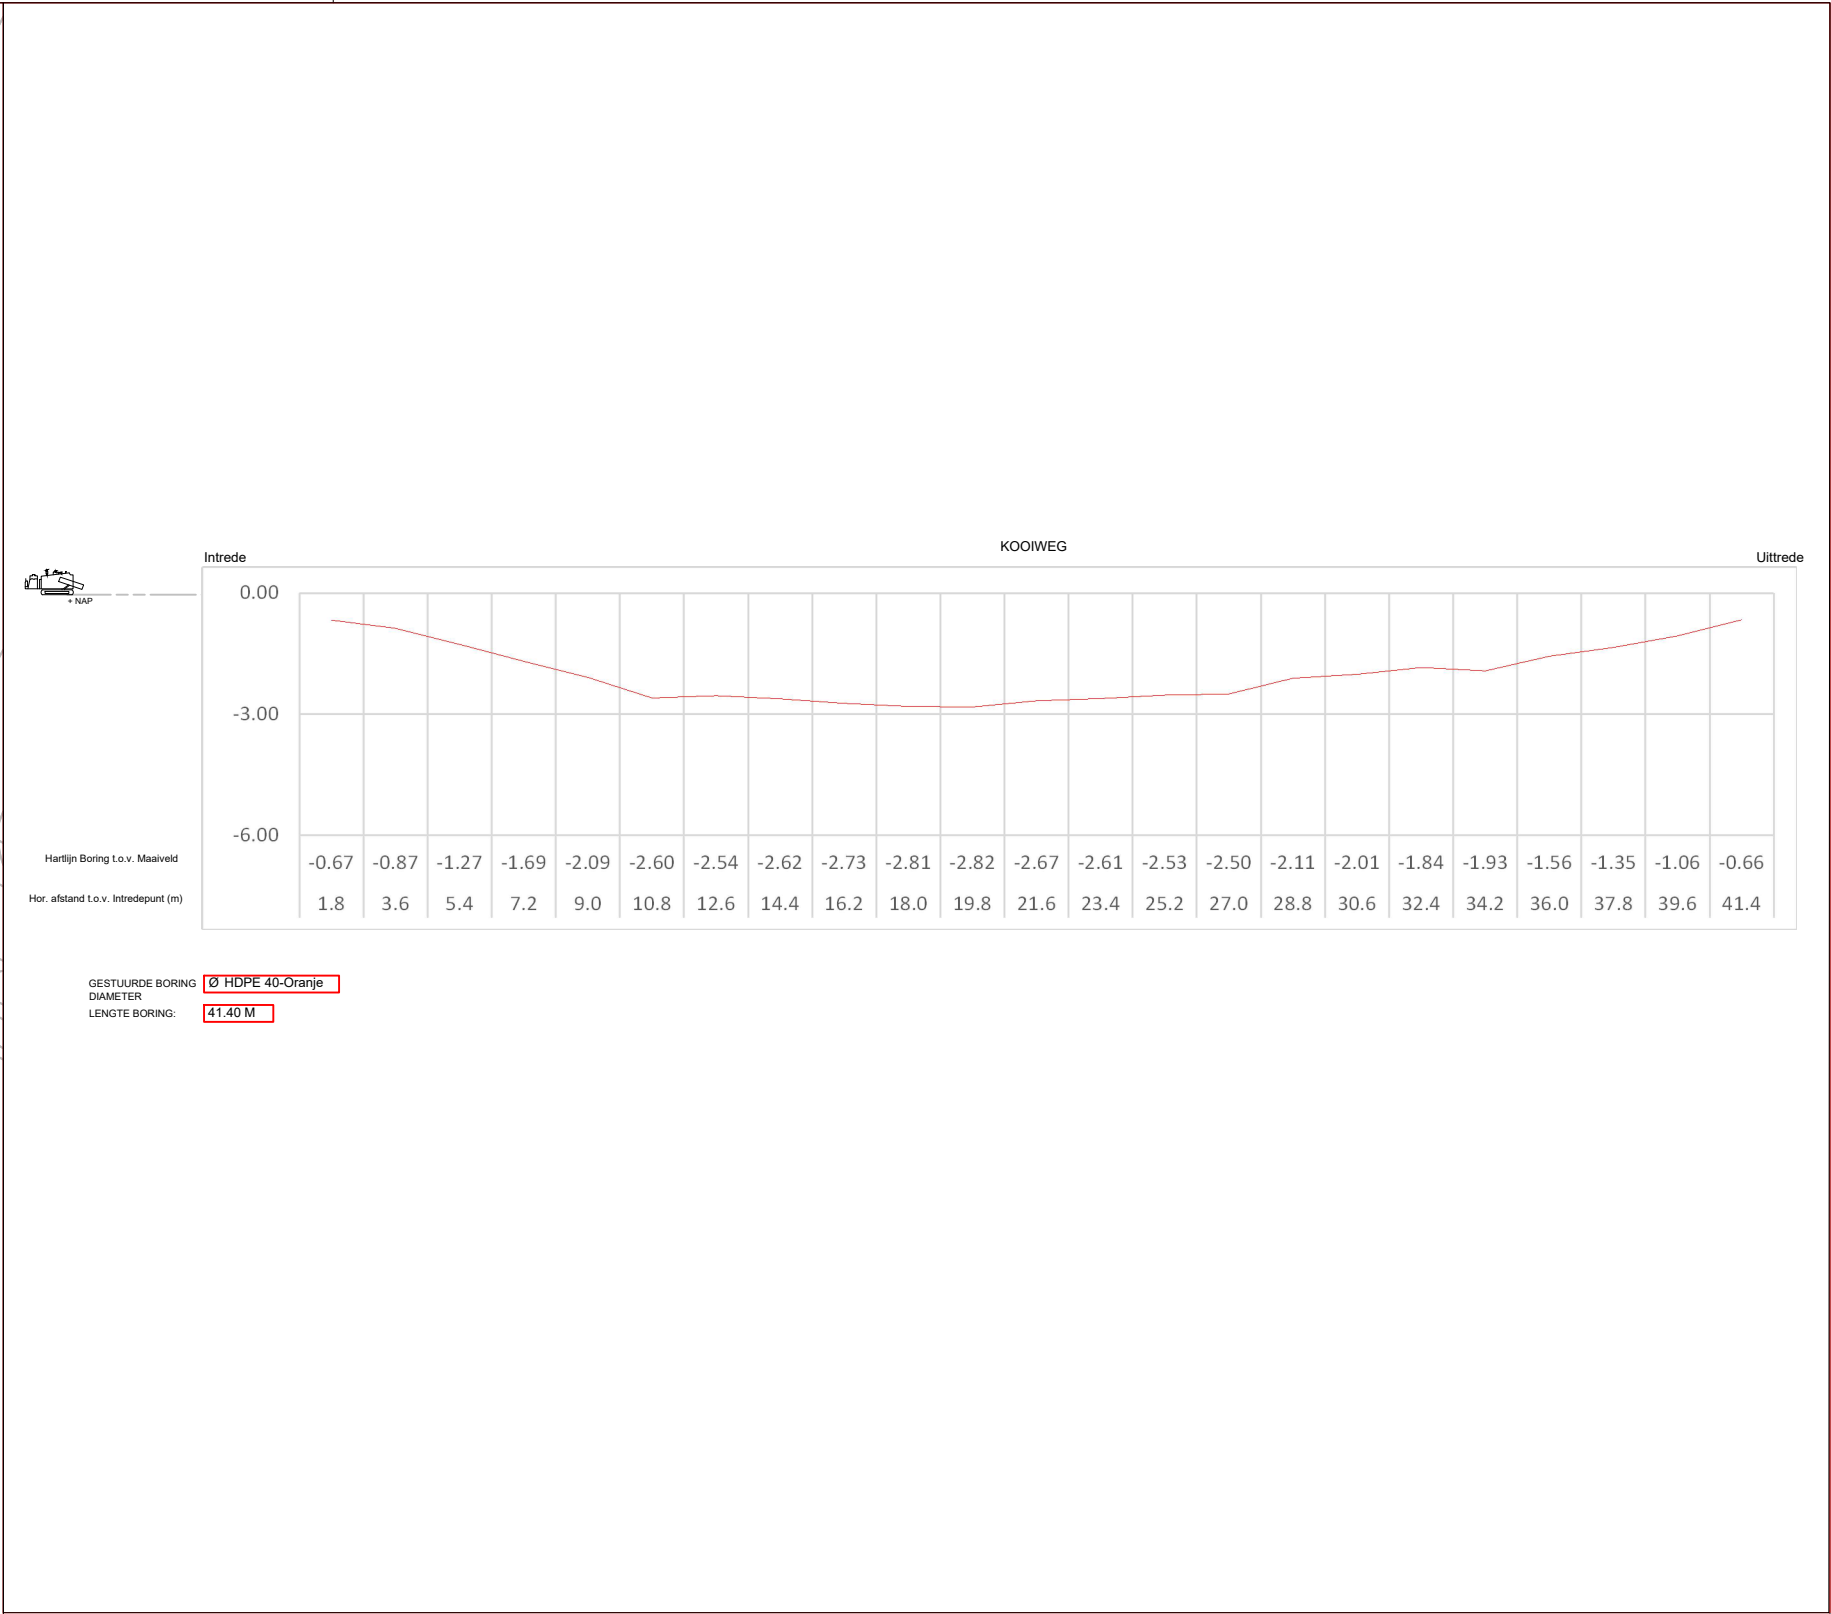

GESTUURDE BORING Ø HDPE 40-Oranje
DIAMETER
LENGTE BORING: 41.40 M

Intrede X= 136427.6980 Y= 424220.2616
Uittrede X= 136445.2681 Y= 424254.4826

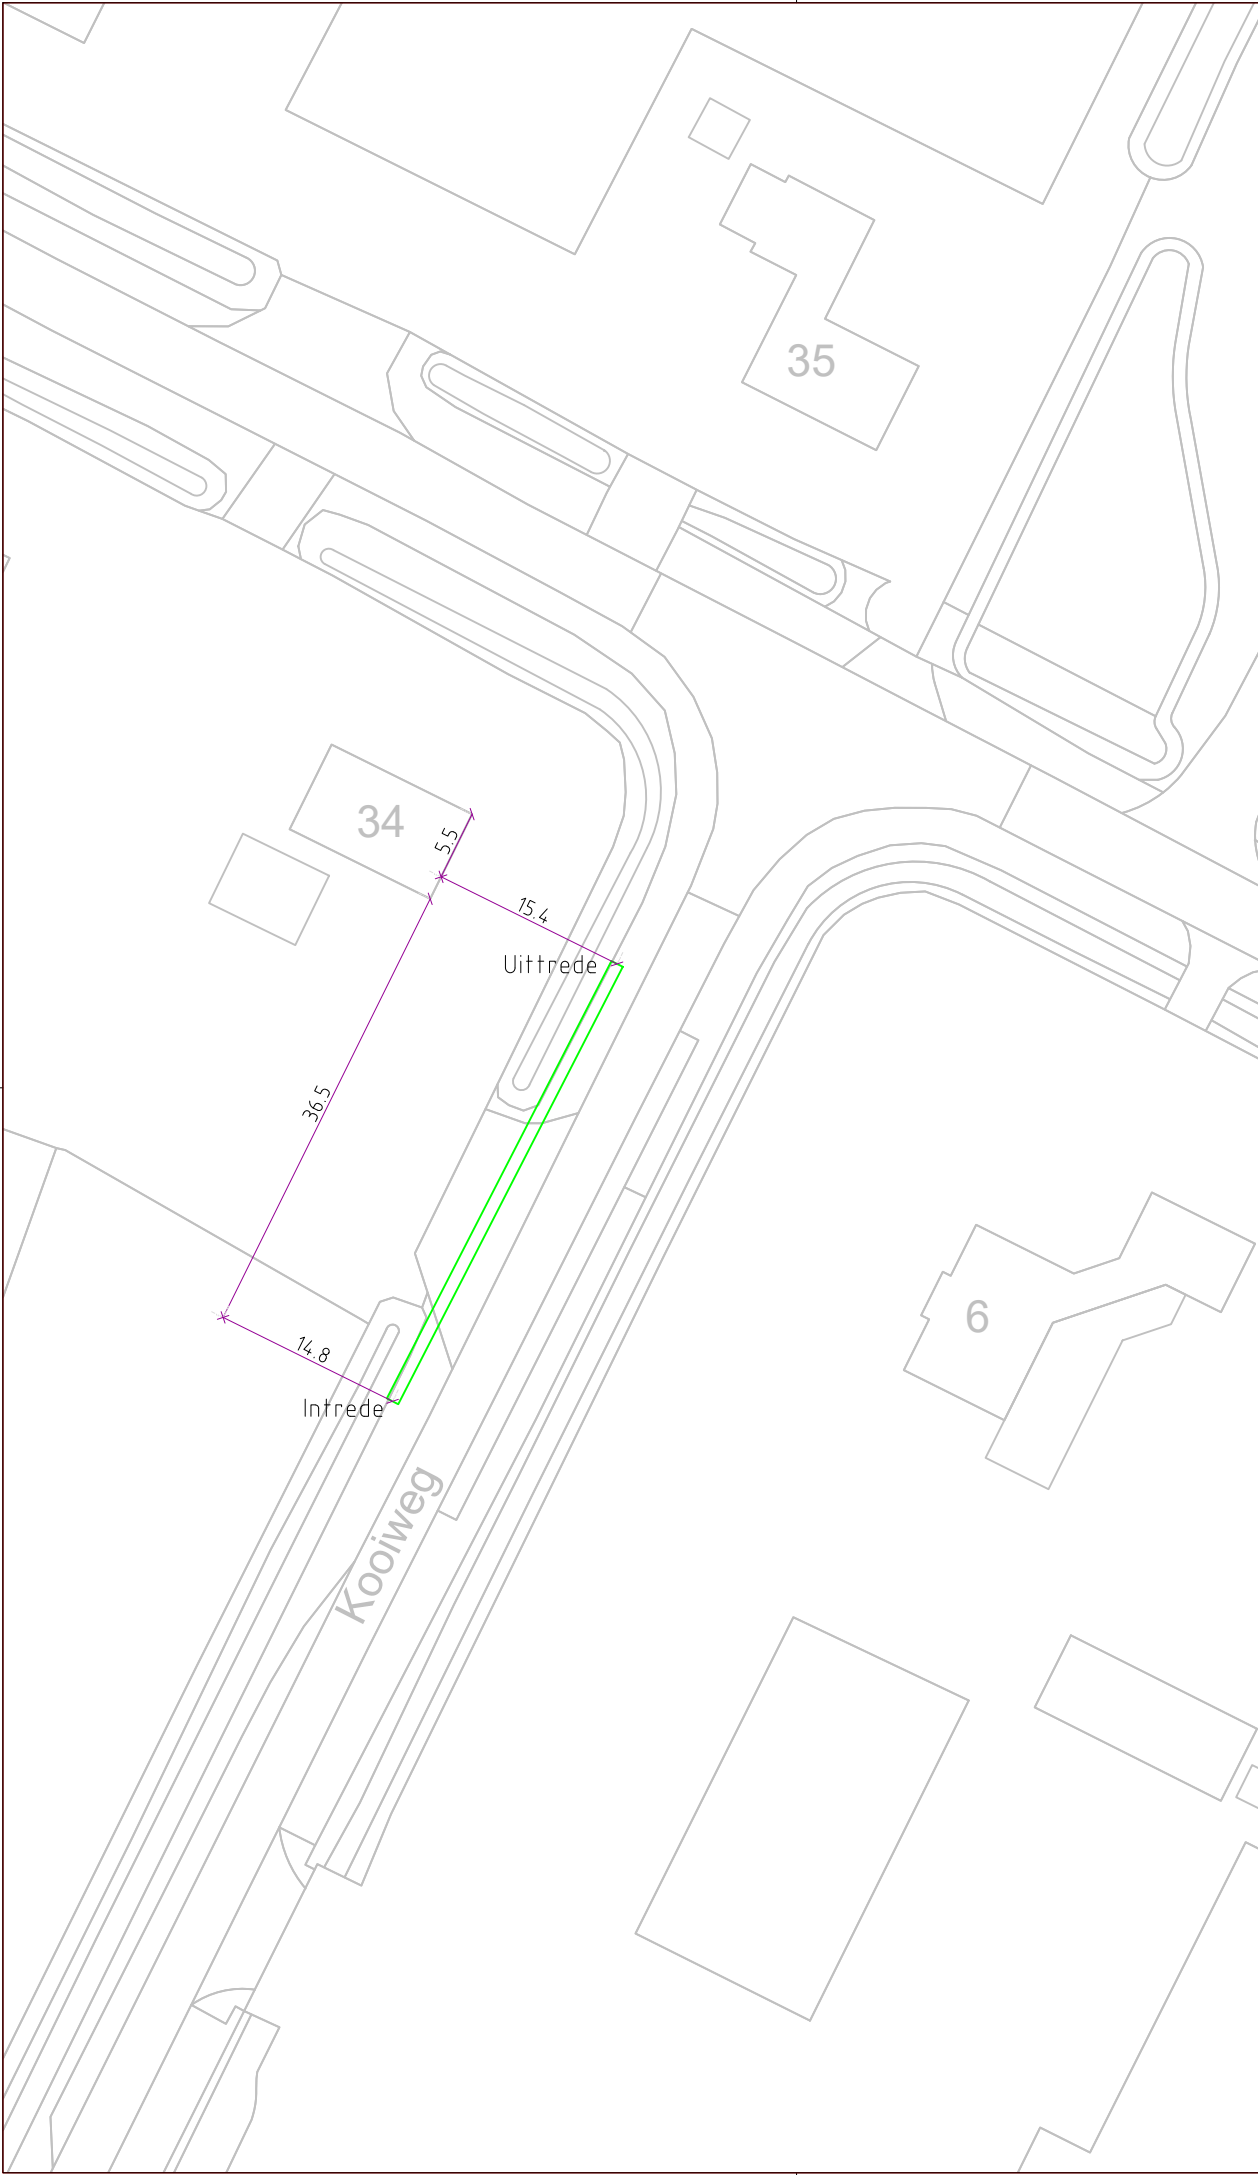

Kader	A3
DATE	26-10-2023
GETEKEND	N.E
SCHAAL	1:500
UITGAVE	A

DELTA-RIJSSEN
KOOIWEG
GESTUURDE-BORING
ZALTBOMMEL

AS-BUILD
BRA-1B-BORING162