



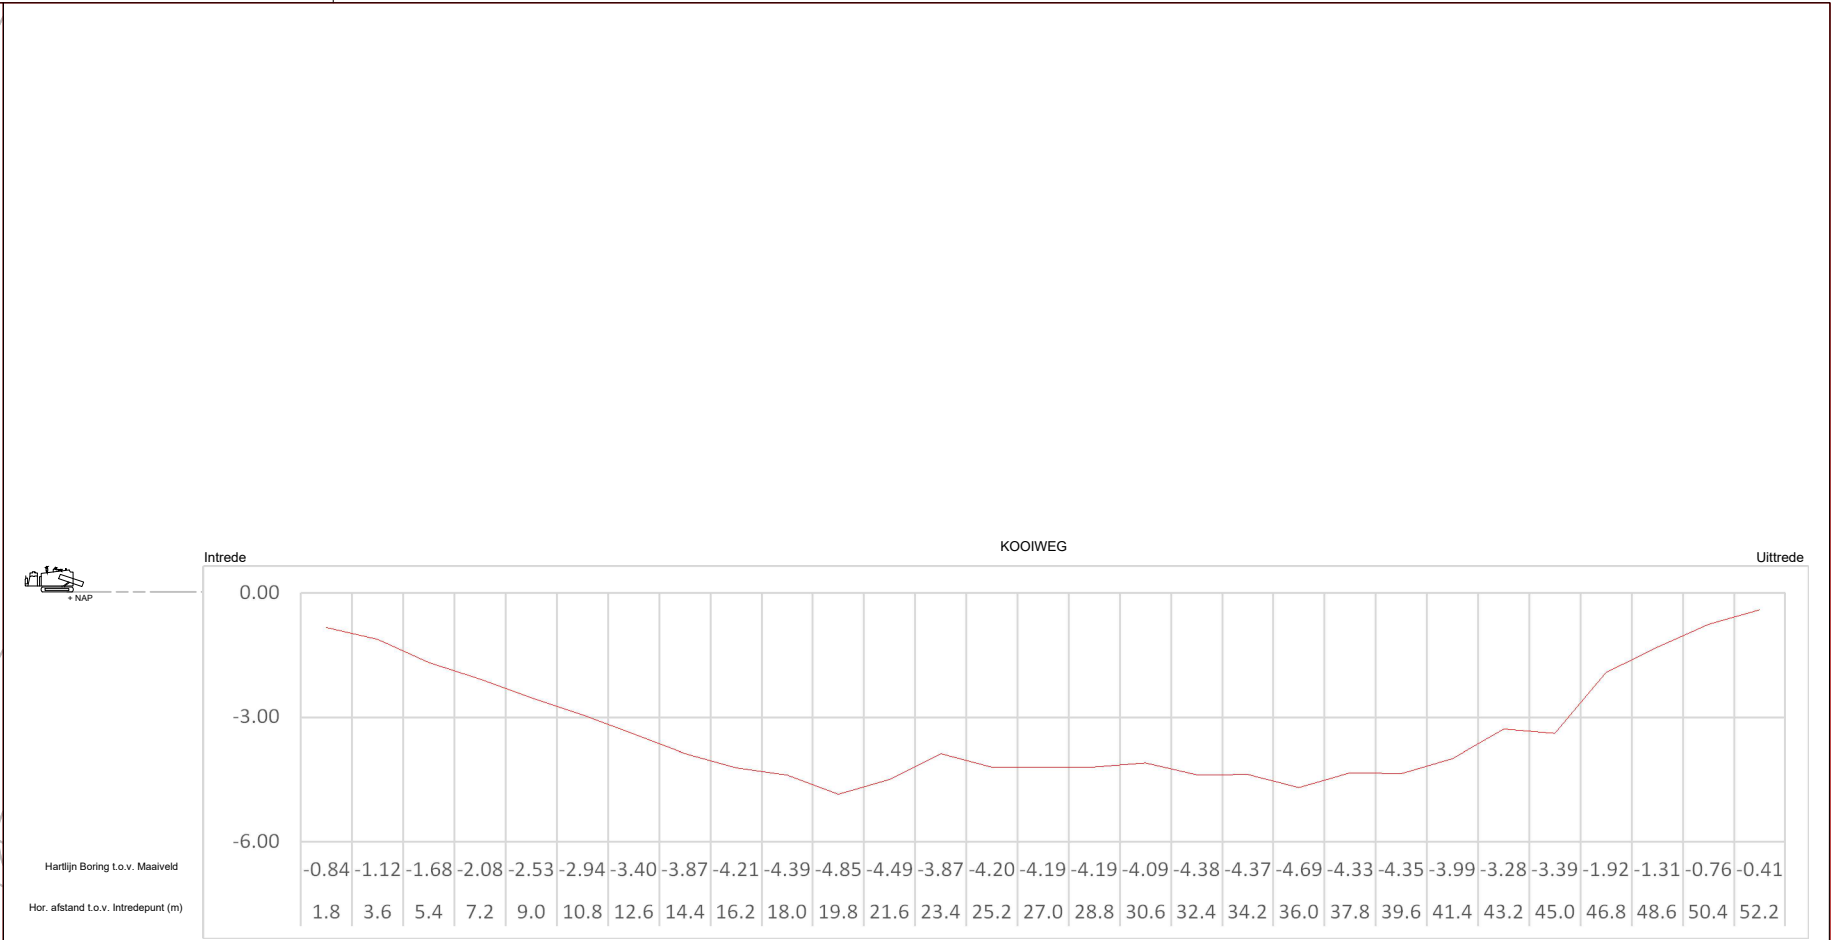

GESTUURDE BORING Ø HDPE 40-Oranje
DIAMETER
LENGTE BORING: 52.20 M

Intrede X= 136428.7571 Y= 424219.0122
Uittrede X= 136471.6190 Y= 424241.5489

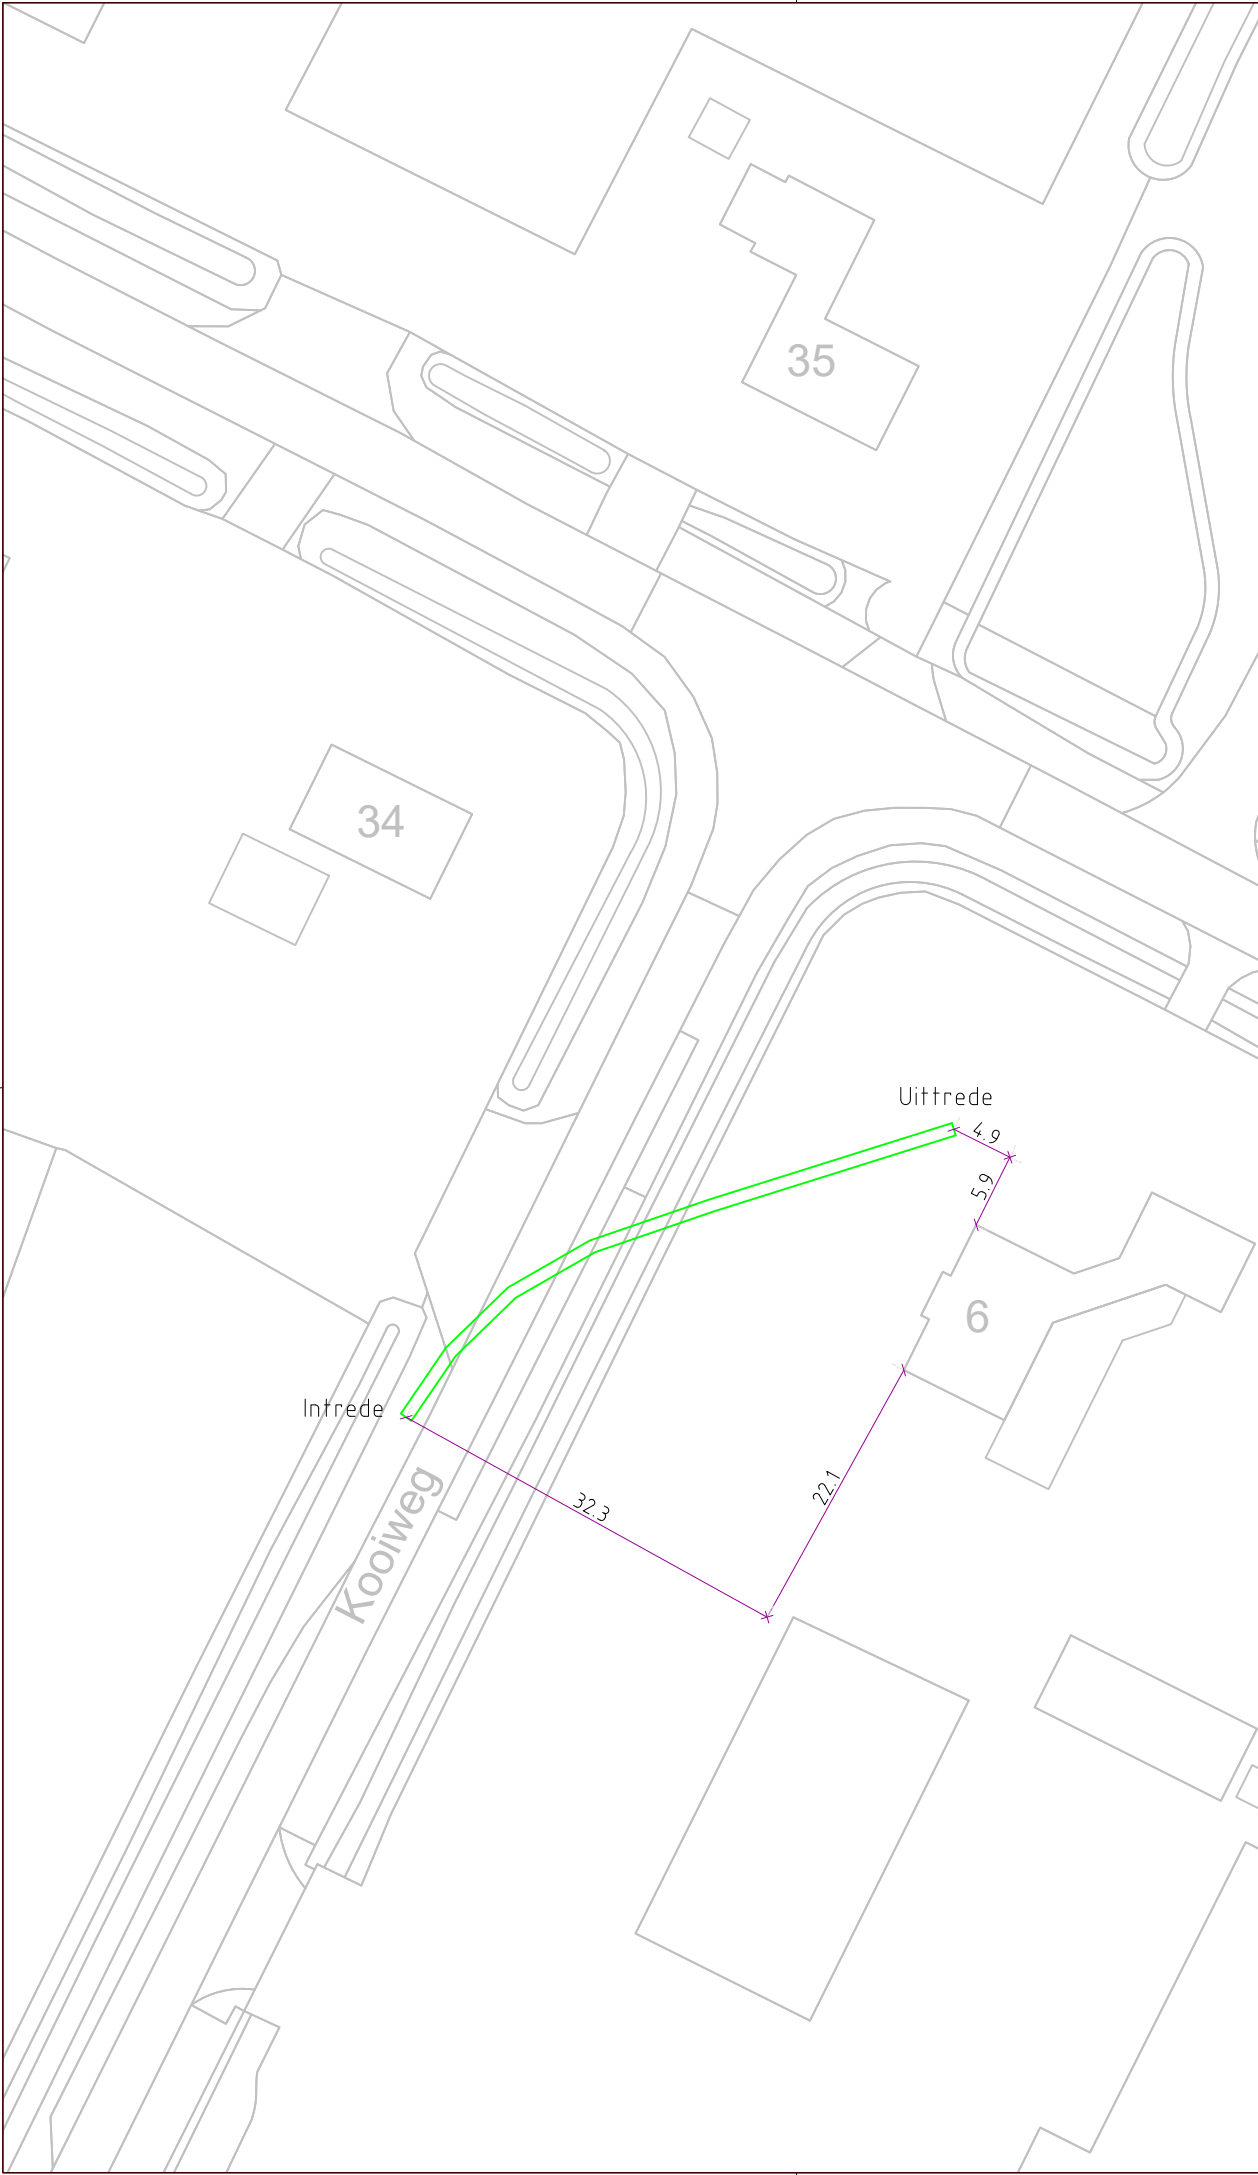

Kader	A3
DATE	26-10-2023
GETEKEND	N.E
SCHAAL	1:500
UITGAVE	A

DELTA-RIJSSEN
KOOIWEG
GESTUURDE-BORING
ZALTBOMMEL

AS-BUILD
BRA-1B-BORING161