



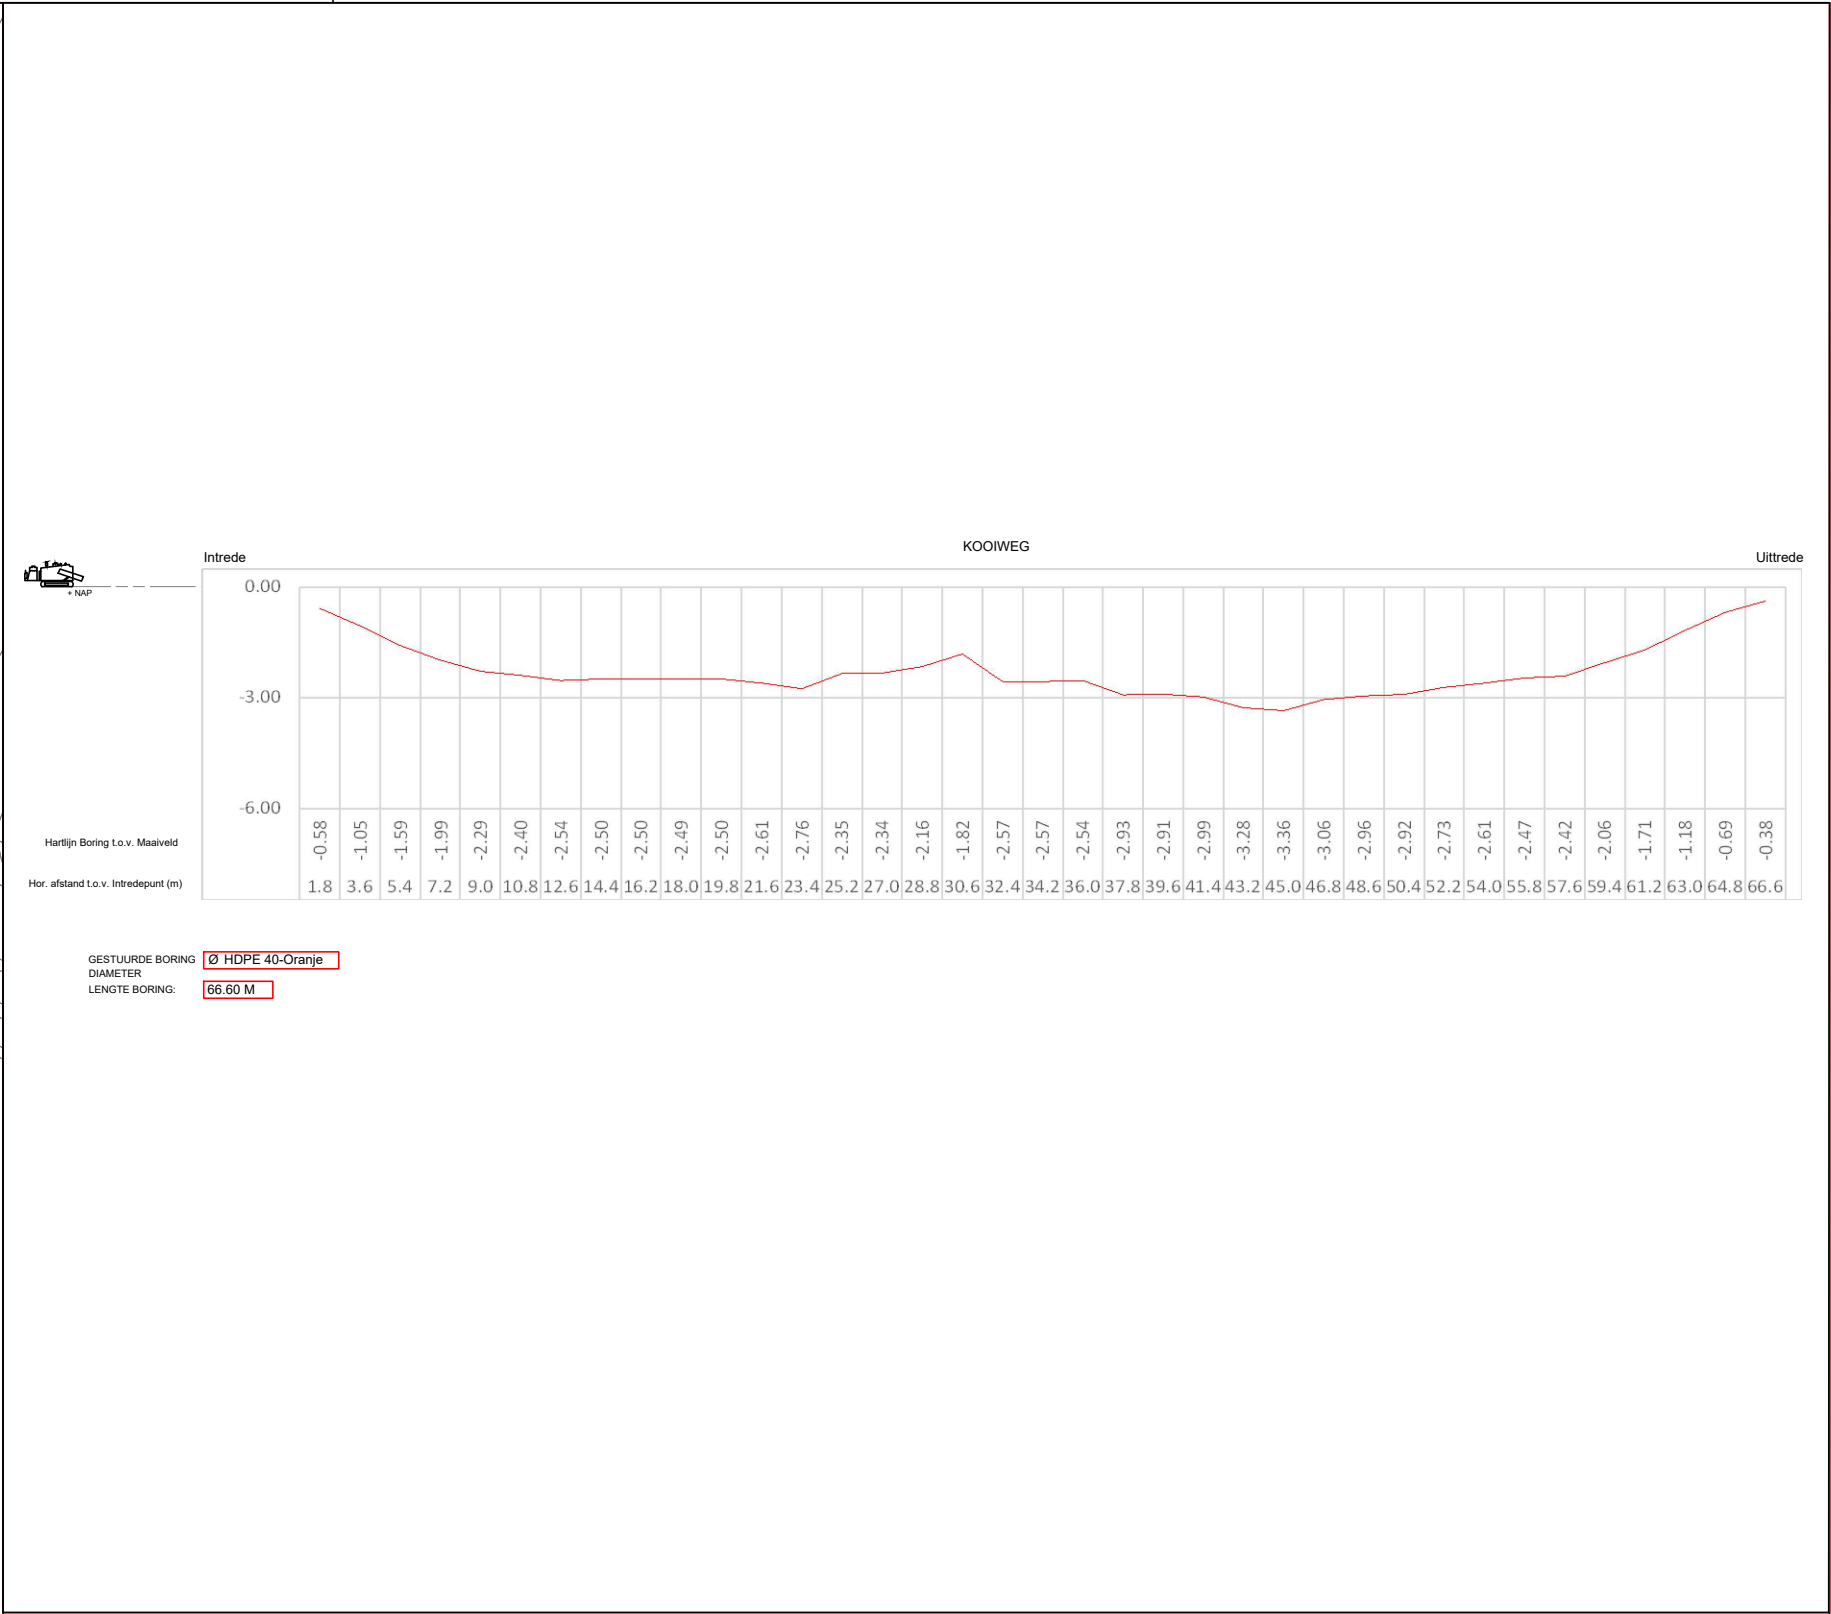

Intrade	X= 136435.9067 Y= 424201.4570
Uittrede	X= 136450.9518 Y= 424262.1382

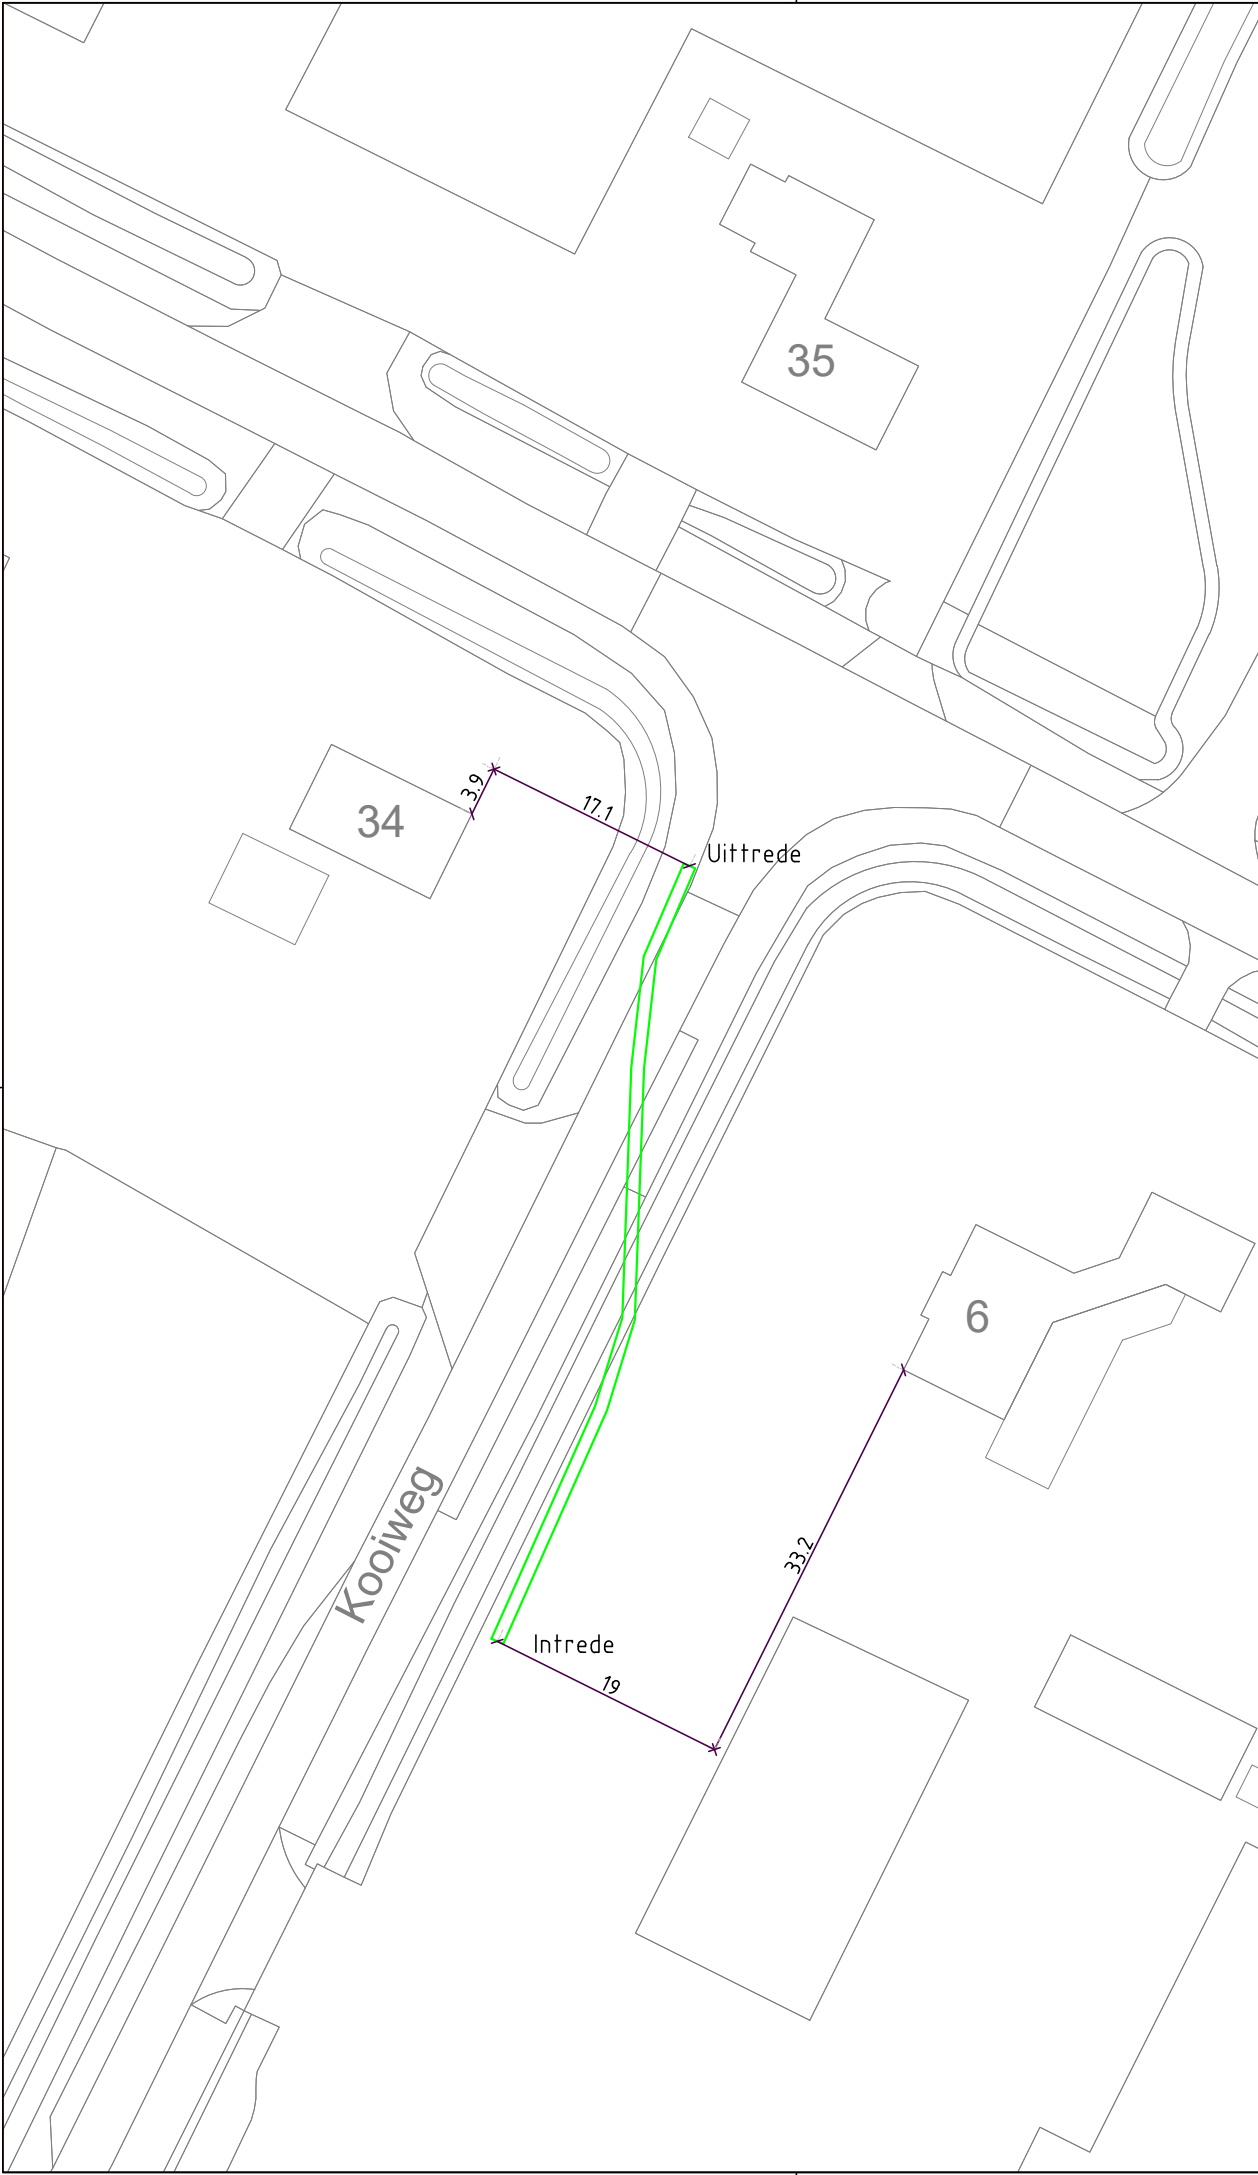

Kader	A3
DATE	26-10-2023
GETEKEND	N.E
SCHAAL	1:500
UITGAVE	A

DELTA-RIJSSSEN
KOOIWEG
GESTUURDE-BORING
ZALTBOMMEL

AS-BUILD
BRA-1B-BORING160