



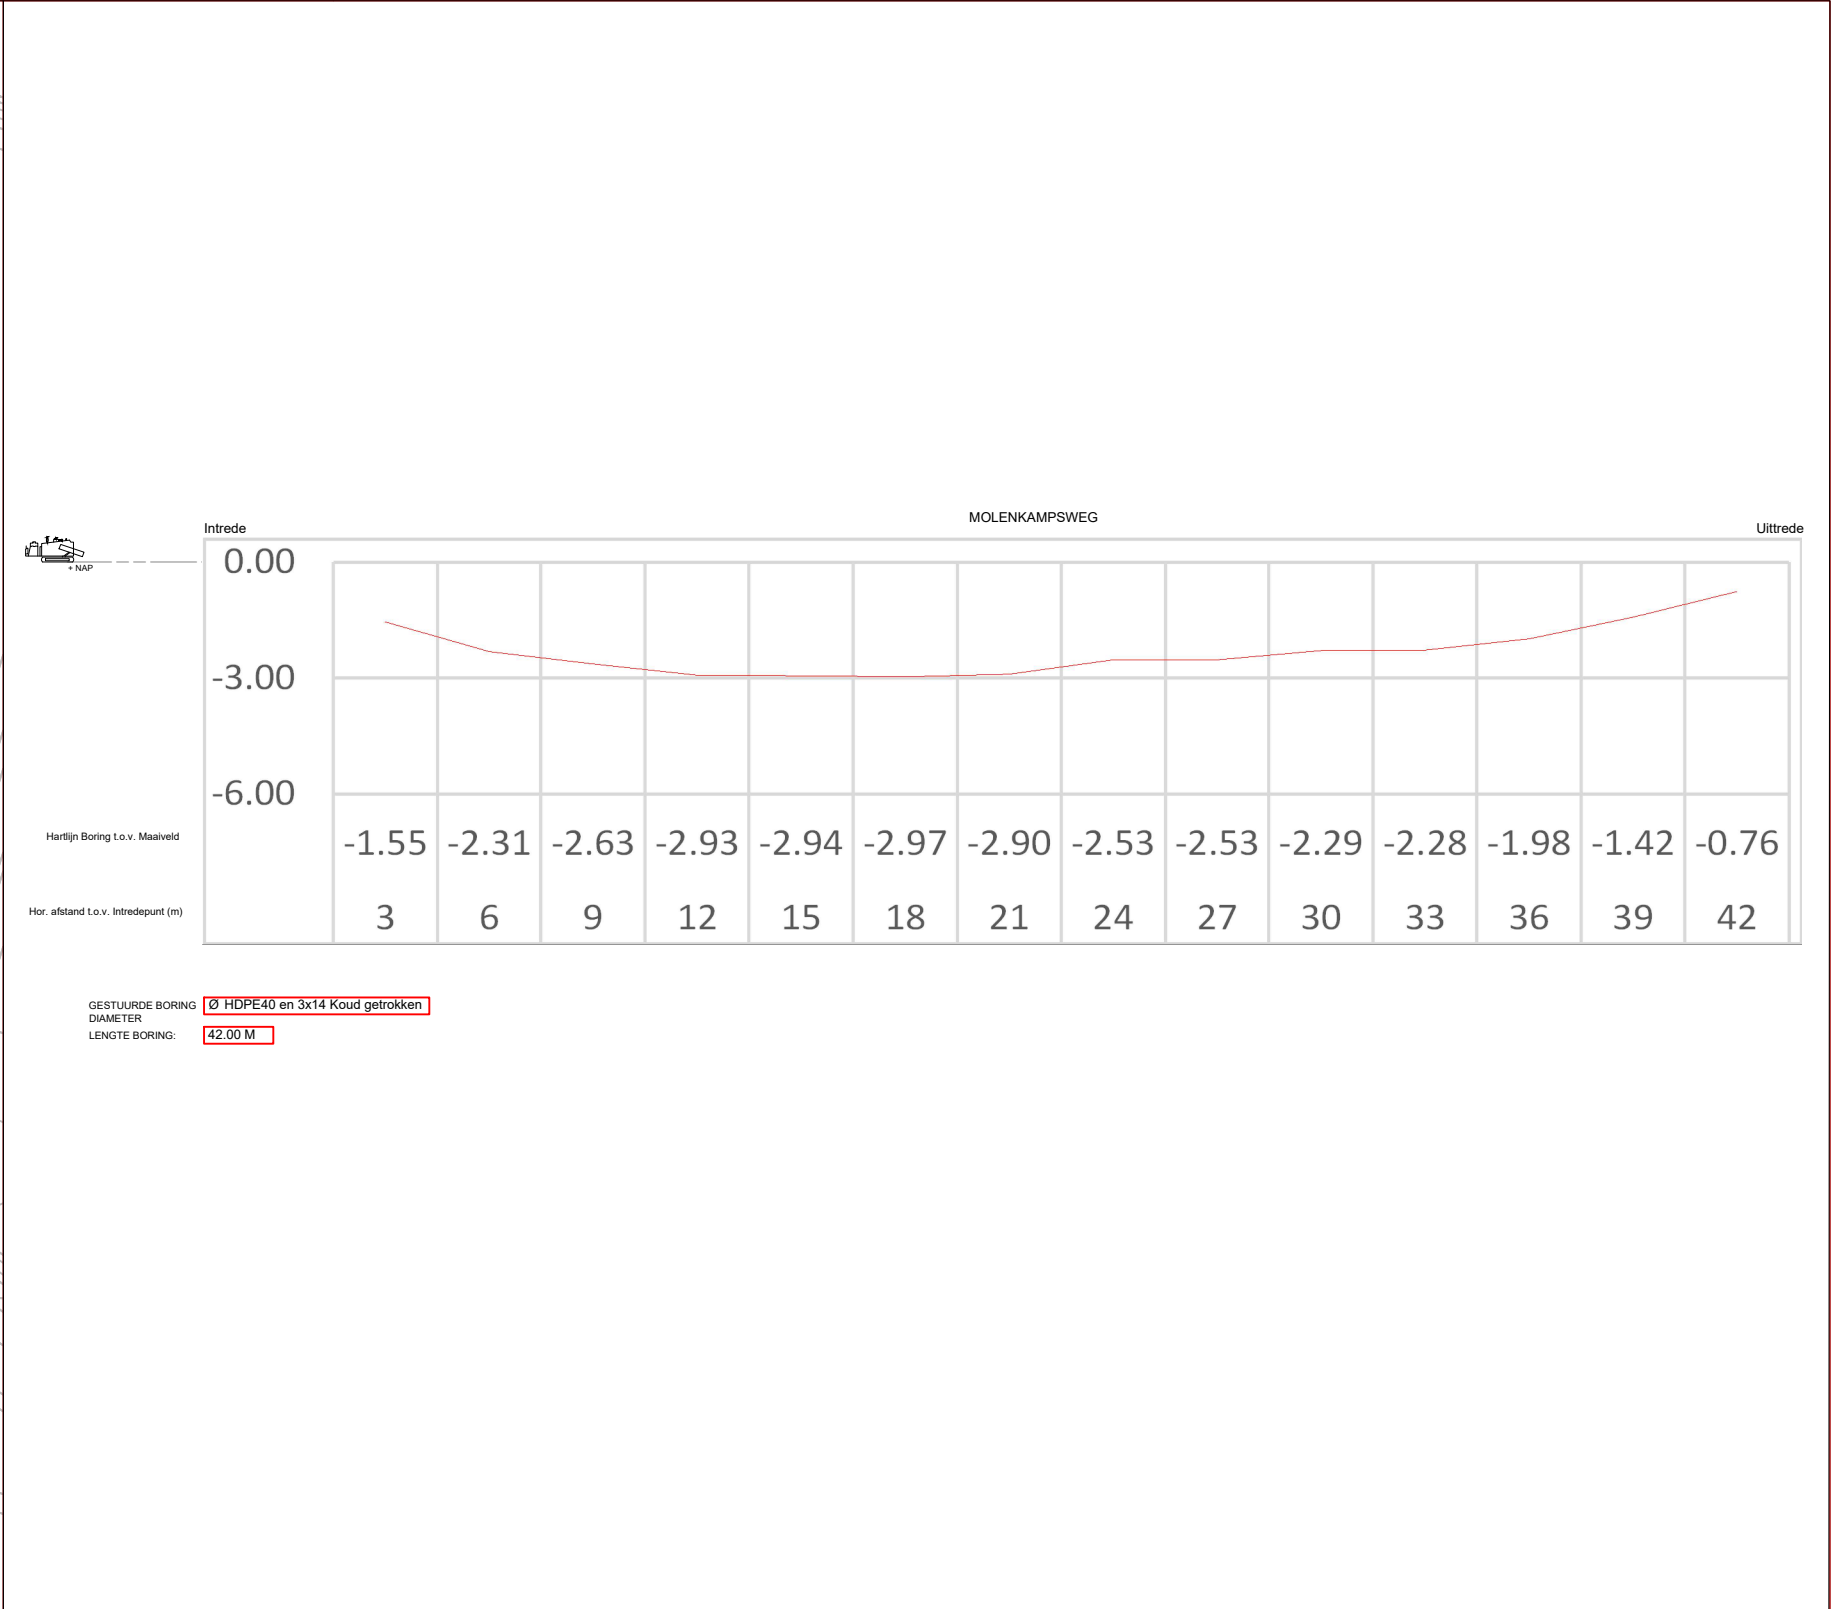

Intrede X= 135379.1946 Y= 424826.3282

Uittrede X= 135349.0412 Y= 424848.9541

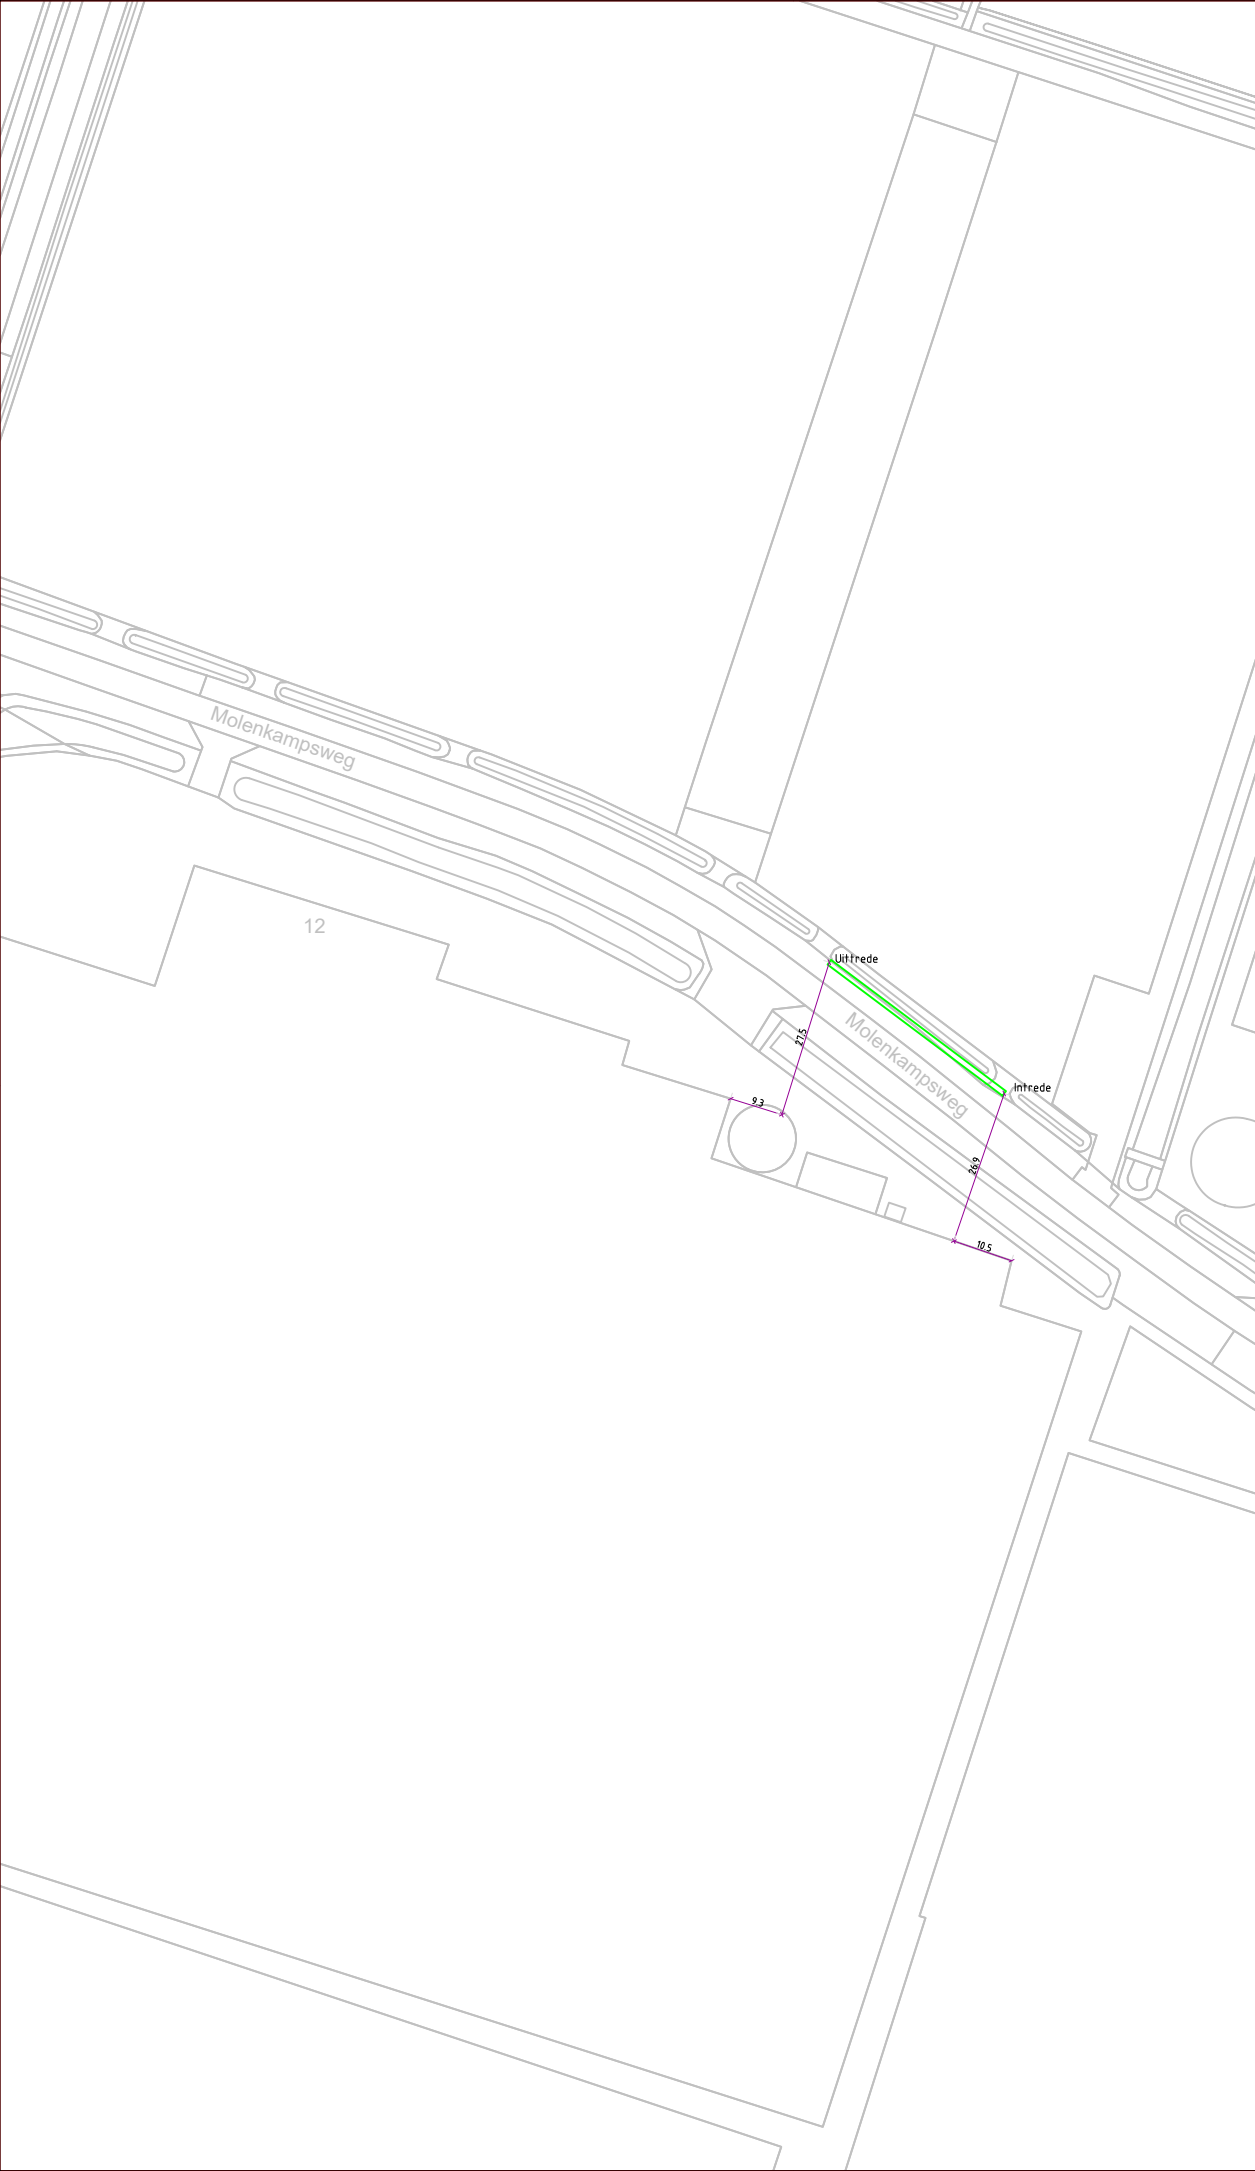

DELTA-RIJSEN

MOLENKAMPSWEG

GESTUURDE-BORING

ZALTBOMMEL

Kader	A3
DATE	27-10-2023
GETEKEND	N.E
SCHAAL	1:500
UITGAVE	A

AS-BUILD

BRA-1B-BORING158