
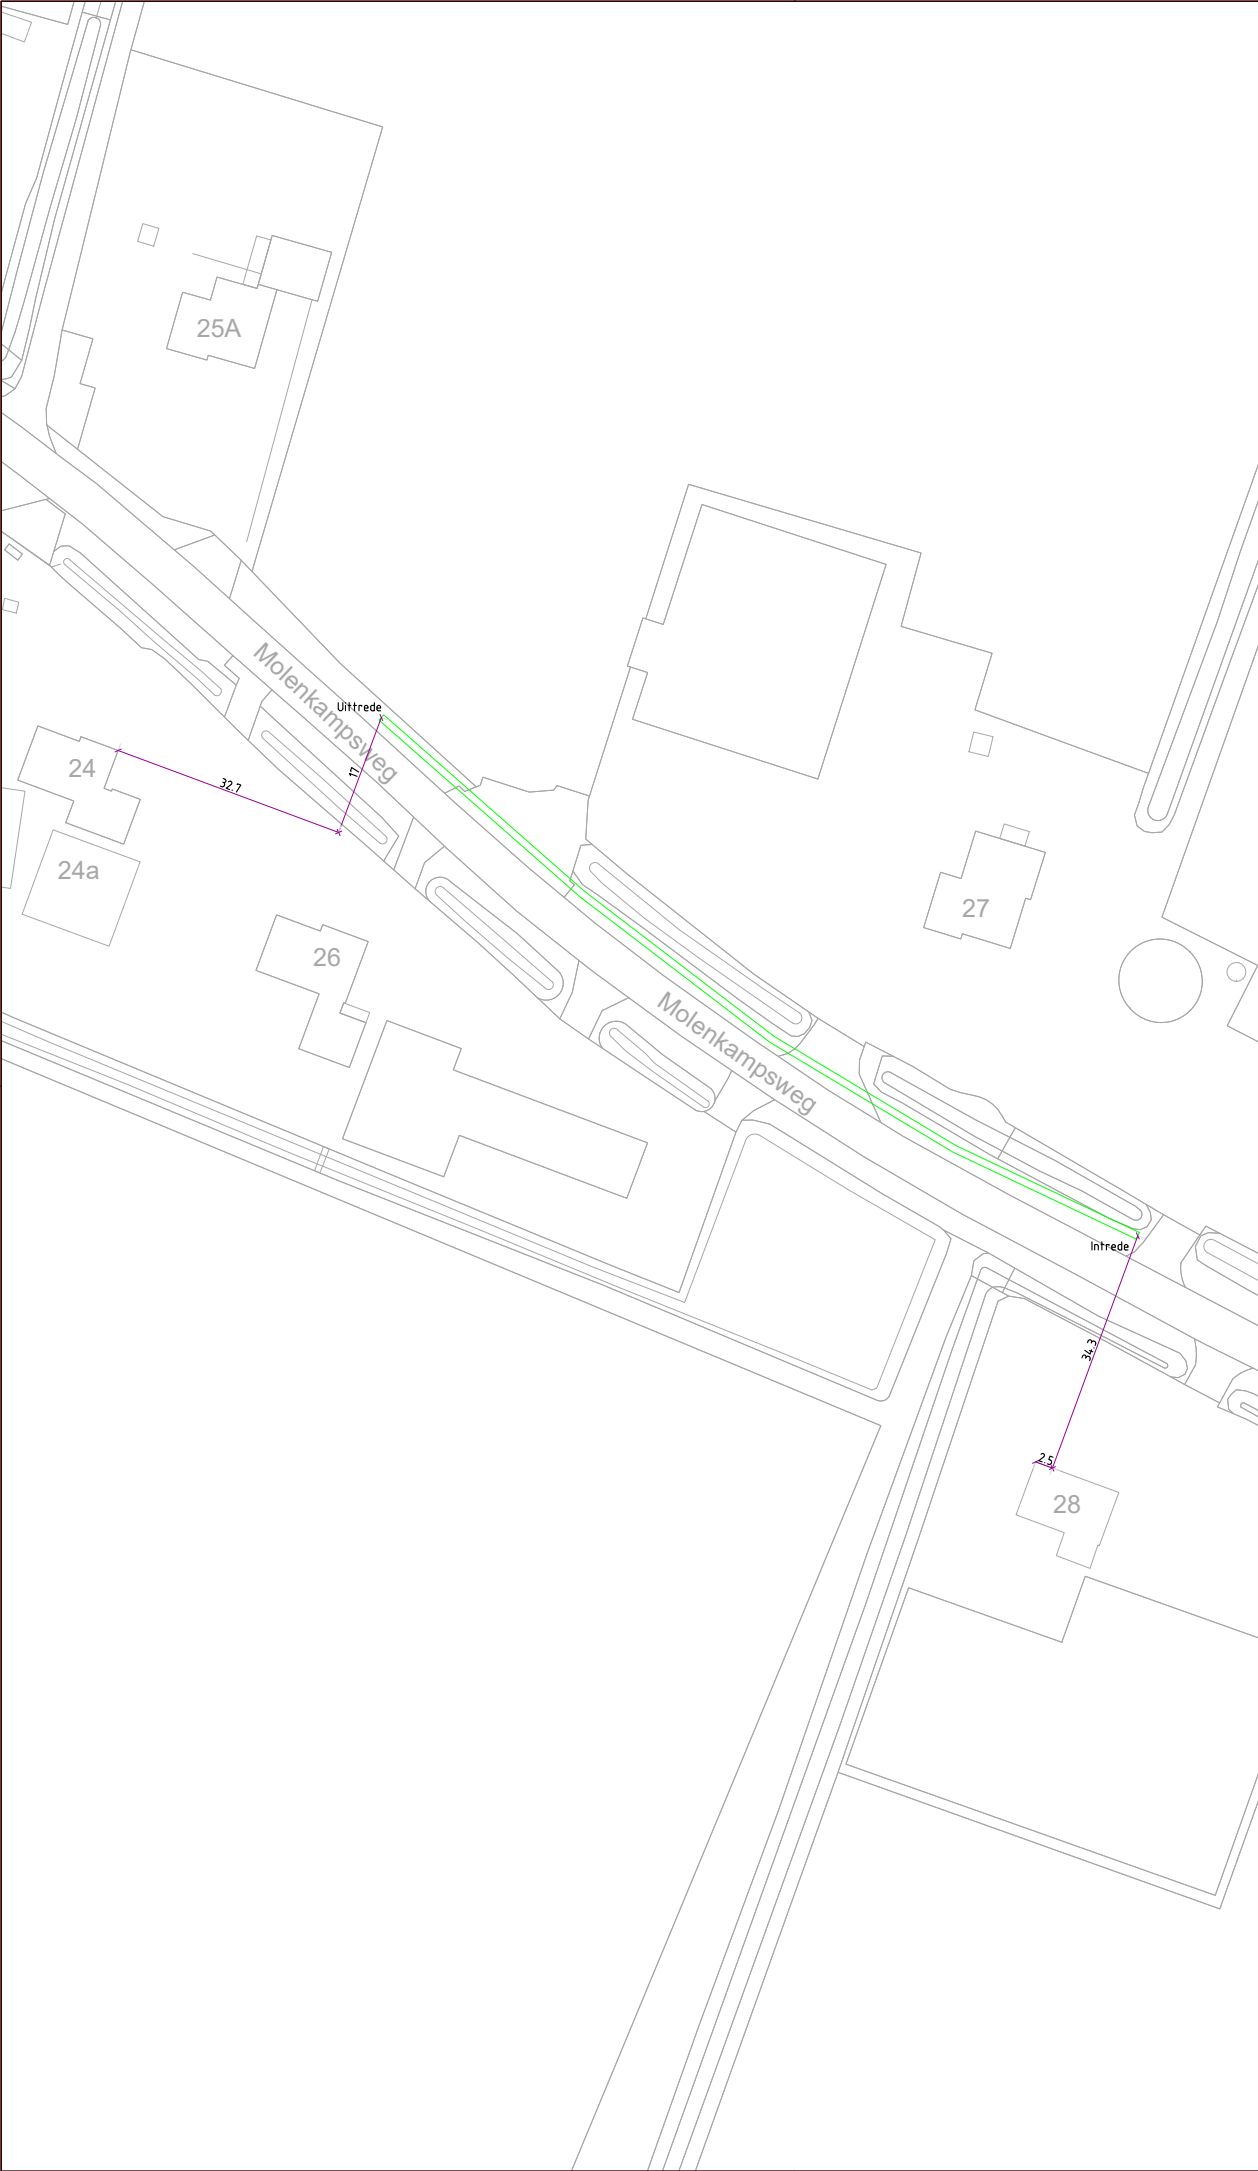


Hartlijn Boring t.o.v. Maaiveld
Hor. afstand t.o.v. Intredepunt (m)

GESTUURDE BORING
DIAMETER
LENGTE BORING:

Ø Onbemanfeld

130.0 M

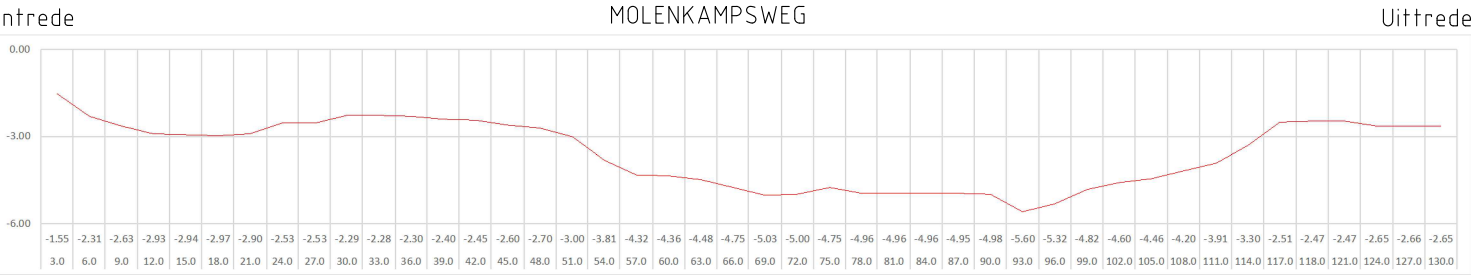

Intrede X= 136302.4285 Y= 424365.1951
Uittrede X= 136197.4104 Y= 424437.1432



Kader	A3
DATE	05-06-2024
GECONTROLEERD	S.K
SCHAAL	1:500
UITGAVE	A

CIF
MOLENKAMPSWEG
GESTUURDE-BORING
ZALTBOMMEL

AS-BUILD
ZBM-01-GB058