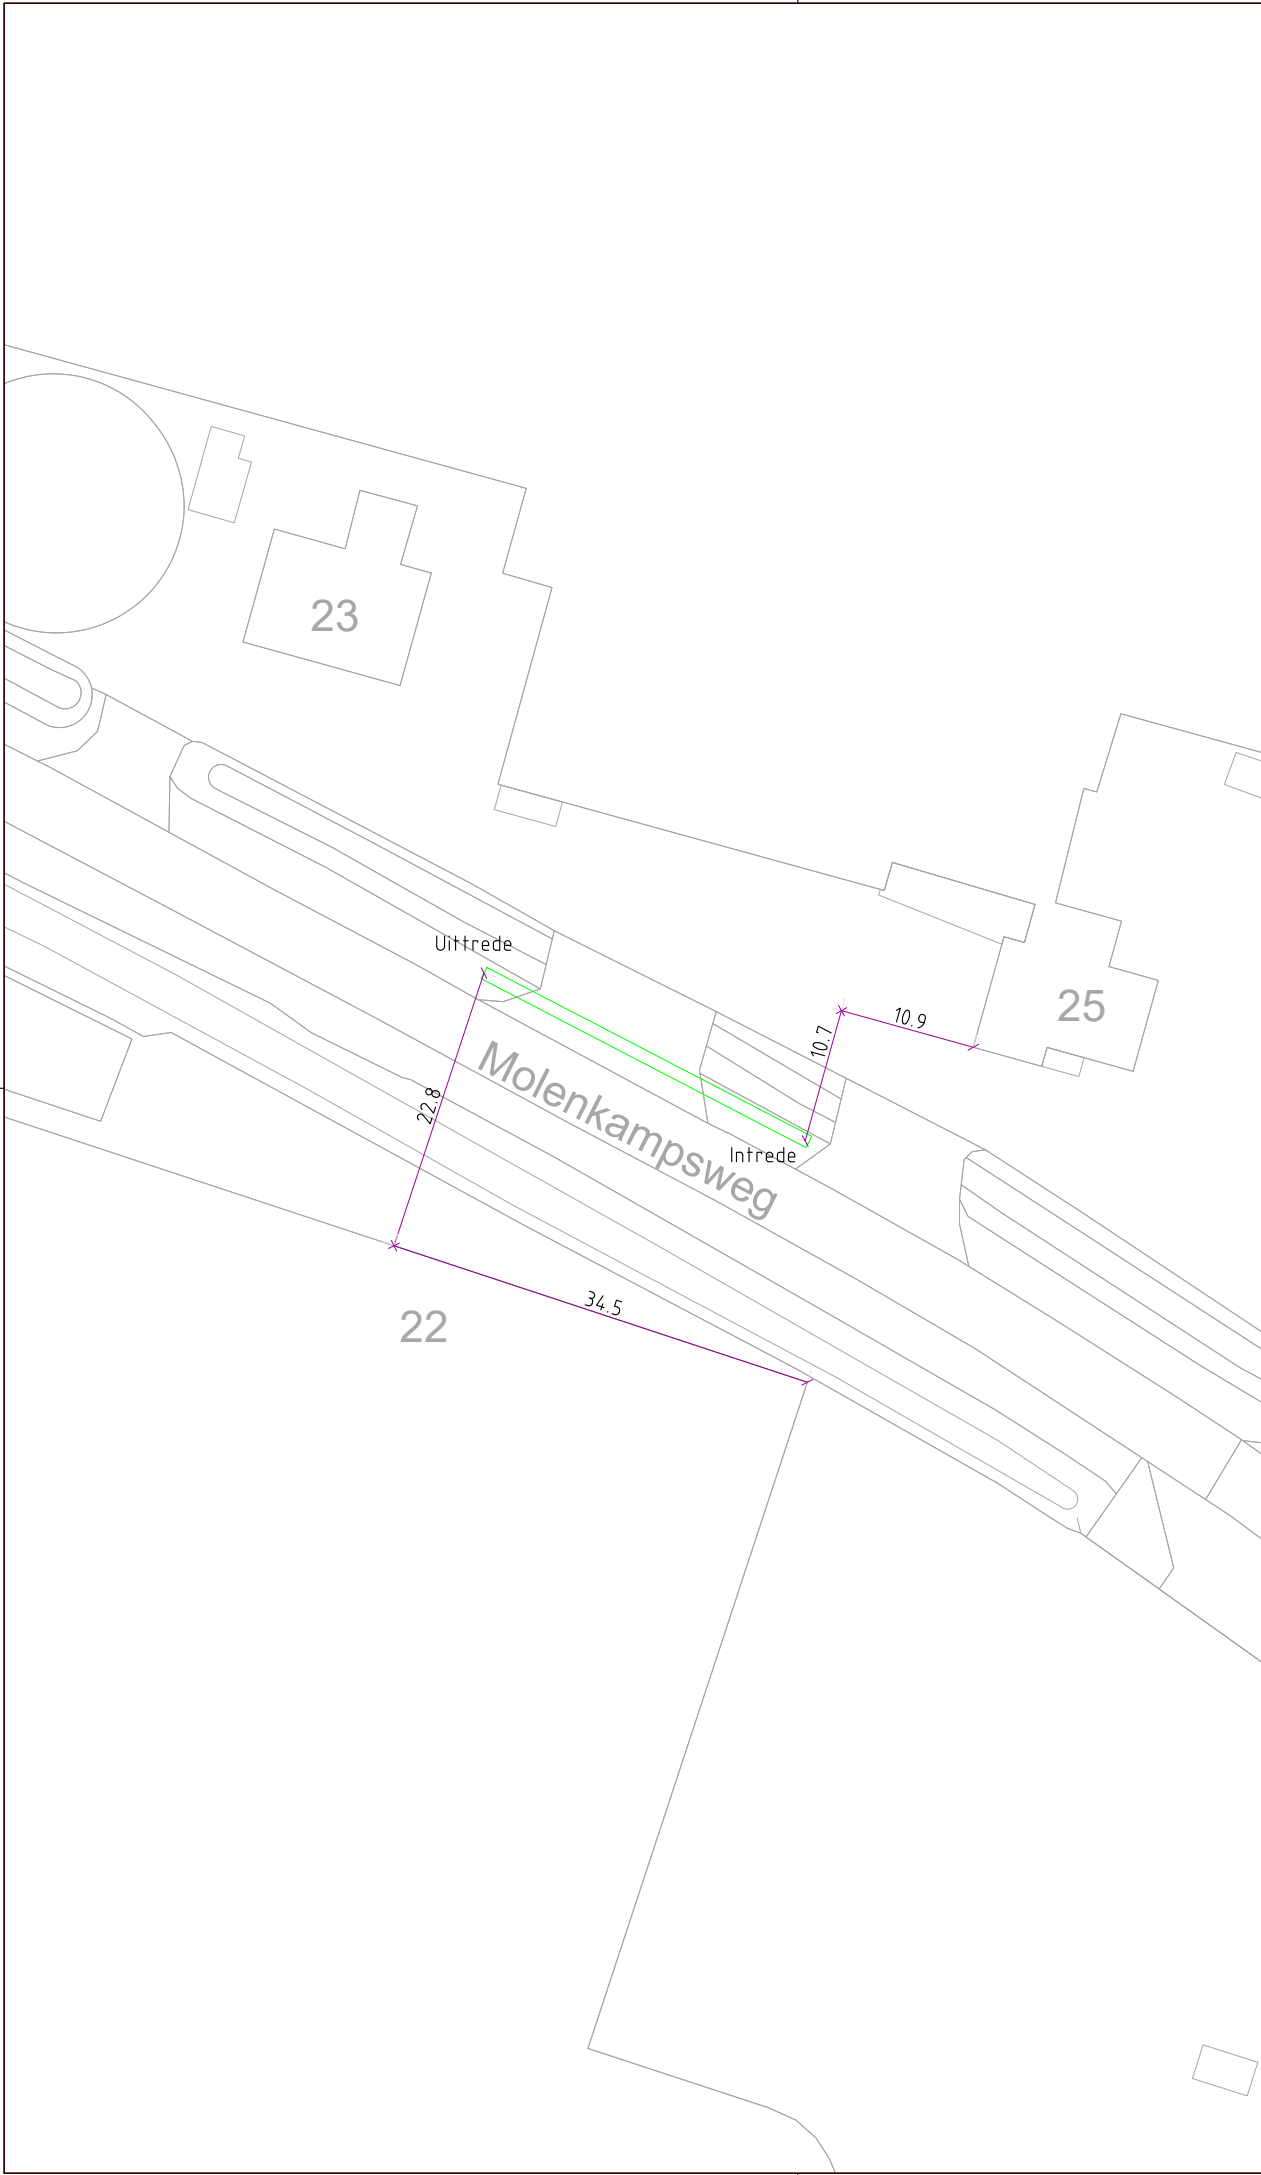



+ NAP

Hartlijn Boring t.o.v. Maaiveld
Hor. afstand t.o.v. Intredepunt (m)

GESTUURDE BORING
DIAMETER
LENGTE BORING:

Ø Onbemanneld

30.6 M

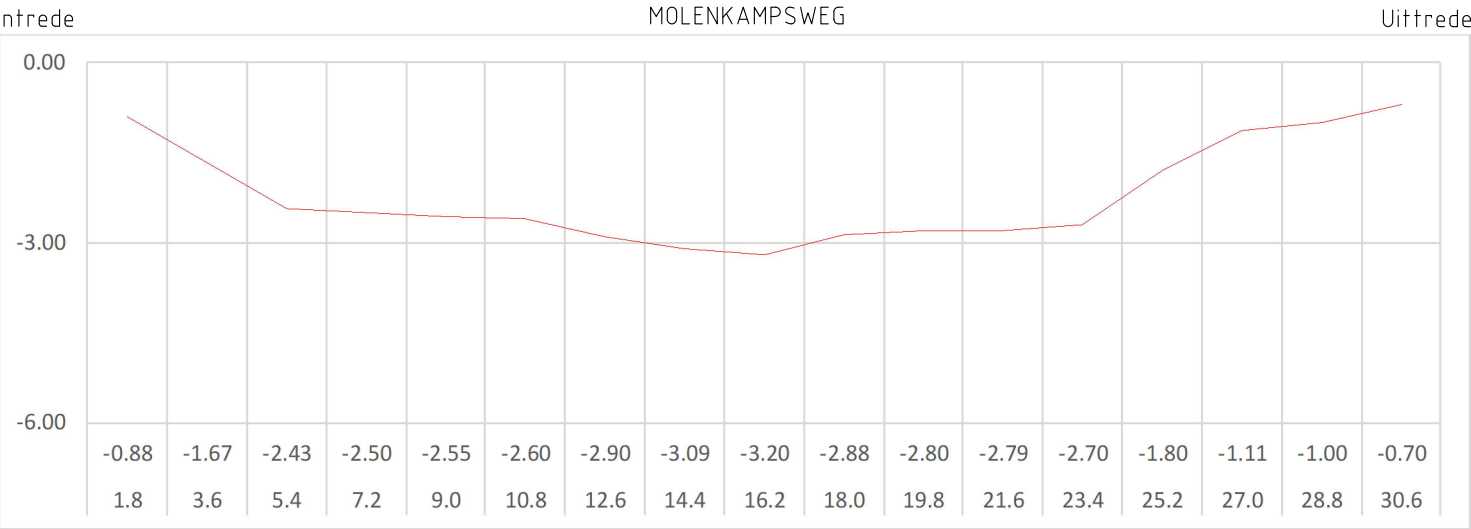

Intrede X= 136106.9764 Y= 424505.4652
Uittrede X= 136081.209 Y= 424518.8595



Kader	A3
DATE	05-06-2024
GECONTROLEERD	S.K
SCHAAL	1:500
UITGAVE	A

CIF
MOLENKAMPSWEG
GESTUURDE-BORING
ZALTBOMMEL

AS-BUILD
ZBM-01-GB059