
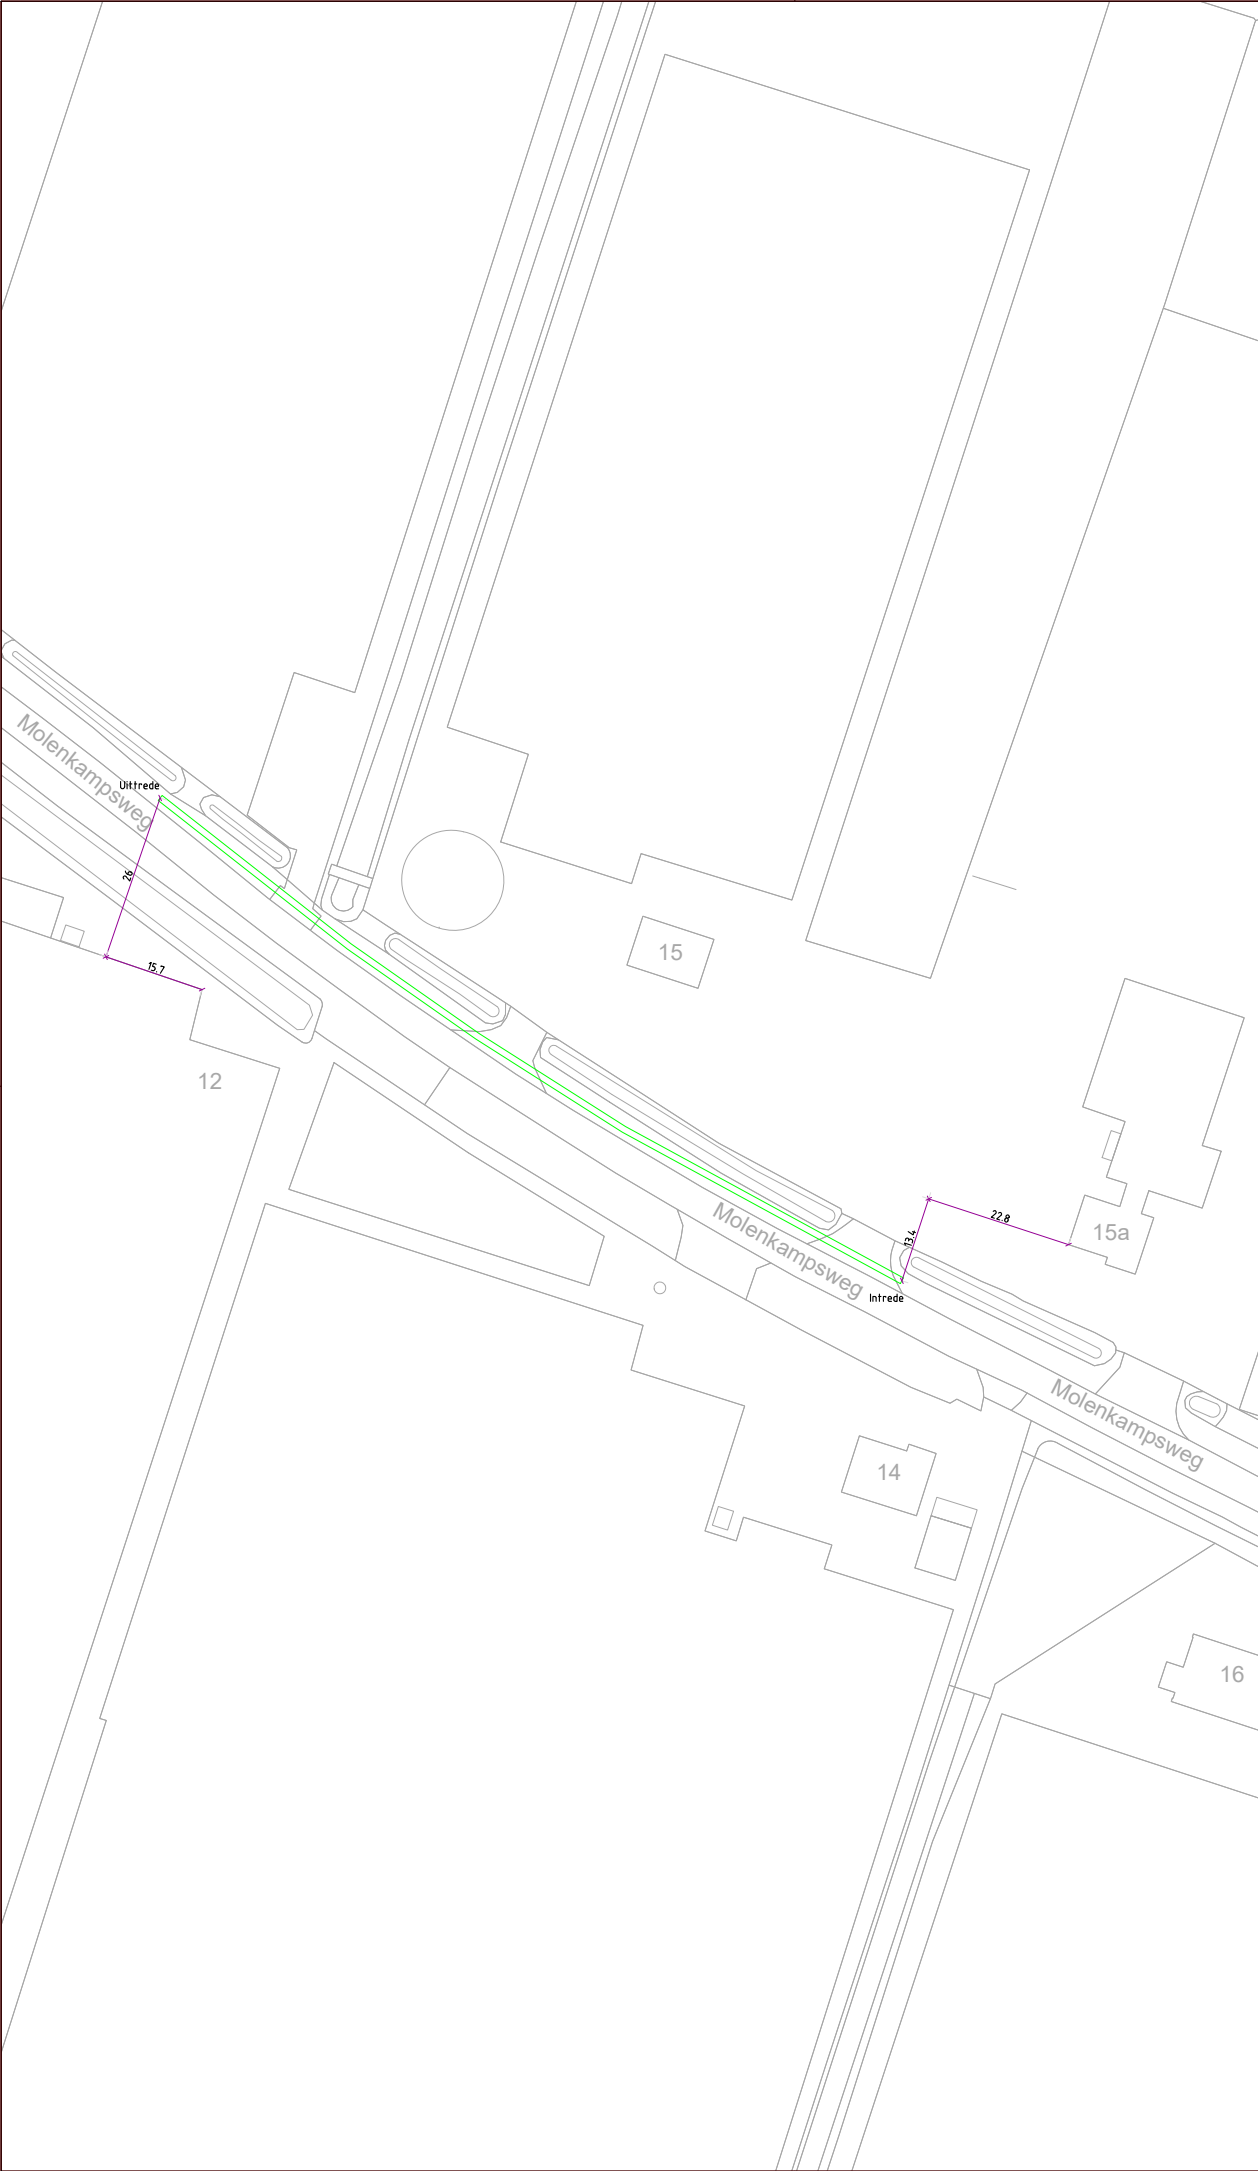


+ NAP

Hartlijn Boring t.o.v. Maaiveld  
Hor. afstand t.o.v. Intredepunt (m)

GESTUURDE BORING  
DIAMETER  
LENGTE BORING:

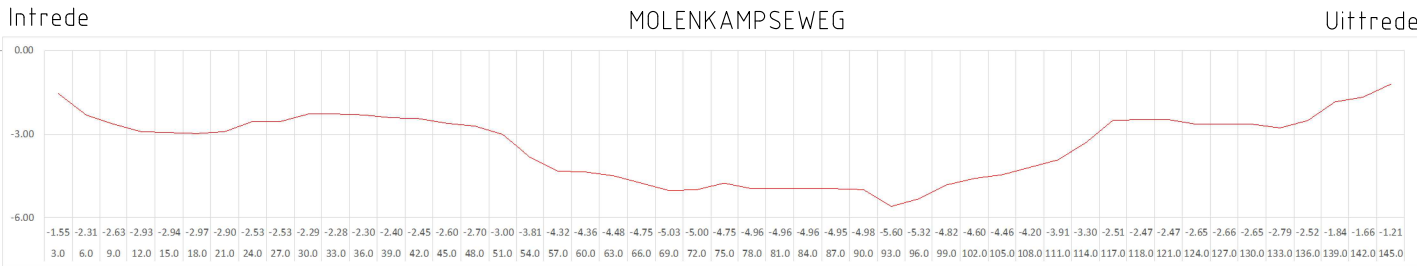

Ø Onbemanfeld

145.0 M

Intrede X= 135488.9309 Y= 424752.3766  
Uitrede X= 135373.9581 Y= 424827.2027



|               |            |
|---------------|------------|
| Kader         | A3         |
| DATE          | 30-05-2024 |
| GECONTROLEERD | S.K        |
| SCHAAL        | 1:500      |
| UITGAVE       | A          |

CIF  
MOLENKAMPSEWEG  
GESTUURDE-BORING  
ZALTBOMMEL

**AS-BUILD**  
  
ZBM-01-GB060