


Hartlijn Boring t.o.v. Maaiveld  
Hor. afstand t.o.v. Intredepunt (m)

GESTUURDE BORING  
DIAMETER  
LENGTE BORING:

Ø Onbemanfeld

36.0 M

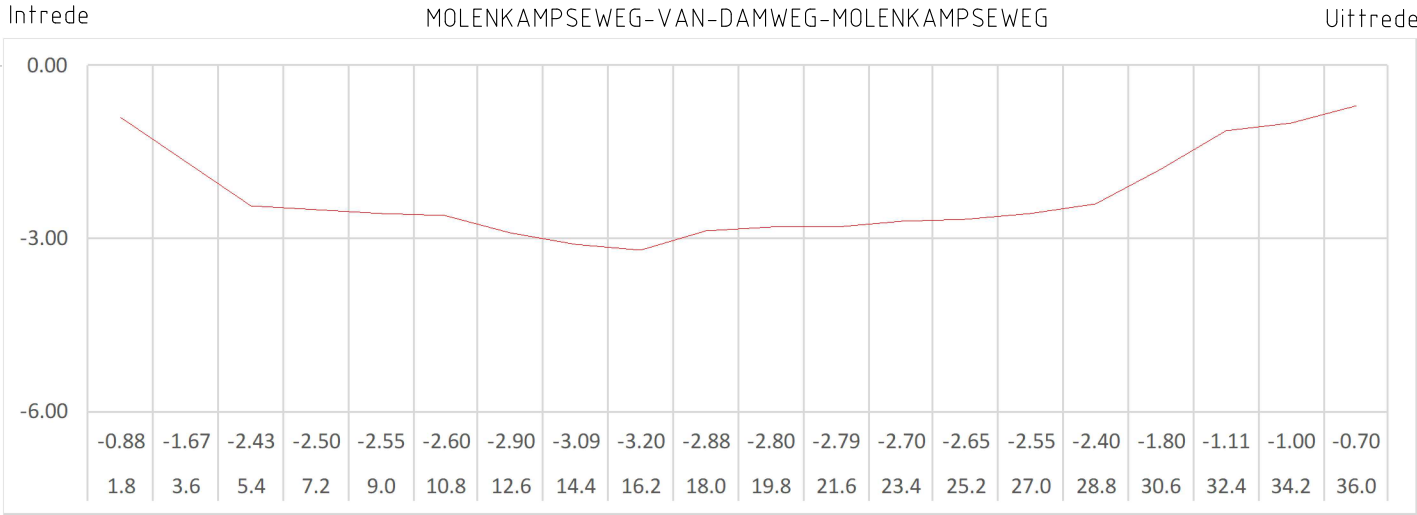

|                                        |
|----------------------------------------|
| Intrede X= 135204.526 Y= 424910.1569   |
| Uittrede X= 135170.9389 Y= 424920.8795 |



|               |            |
|---------------|------------|
| Kader         | A3         |
| DATE          | 30-05-2024 |
| GECONTROLEERD | S.K        |
| SCHAAL        | 1:500      |
| UITGAVE       | A          |

CIF  
MOLENKAMPSEWEG-VAN-DAMWEG-MOLENKAMPSEWEG  
GESTUURDE-BORING  
ZALTBOMMEL

*AS-BUILD*  
ZBM-01-GB061