
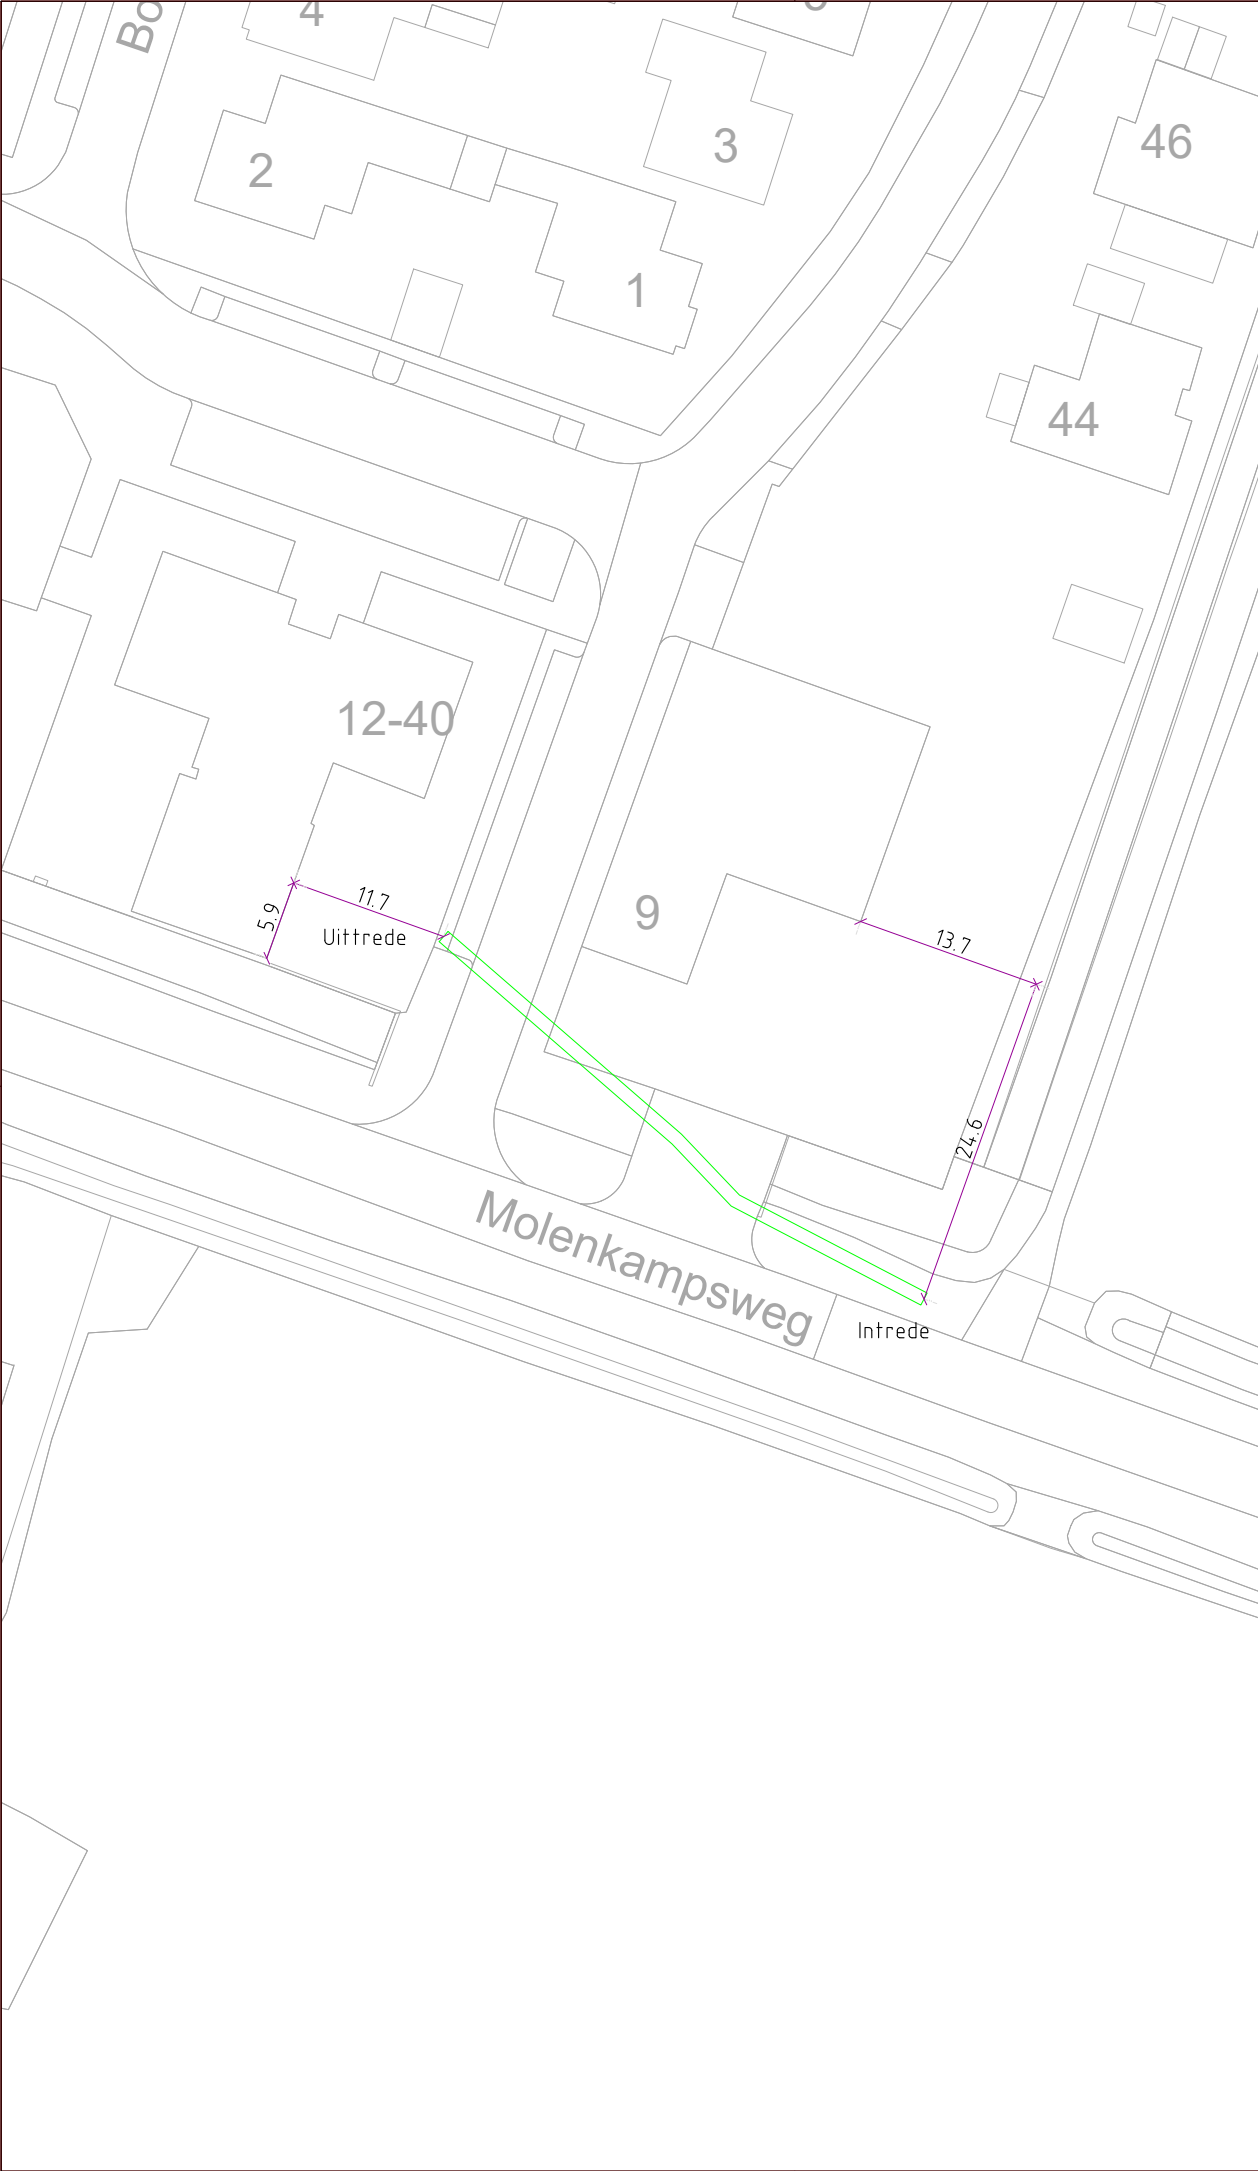


Hartlijn Boring t.o.v. Maaiveld
Hor. afstand t.o.v. Intredepunt (m)

GESTUURDE BORING
DIAMETER
LENGTE BORING:

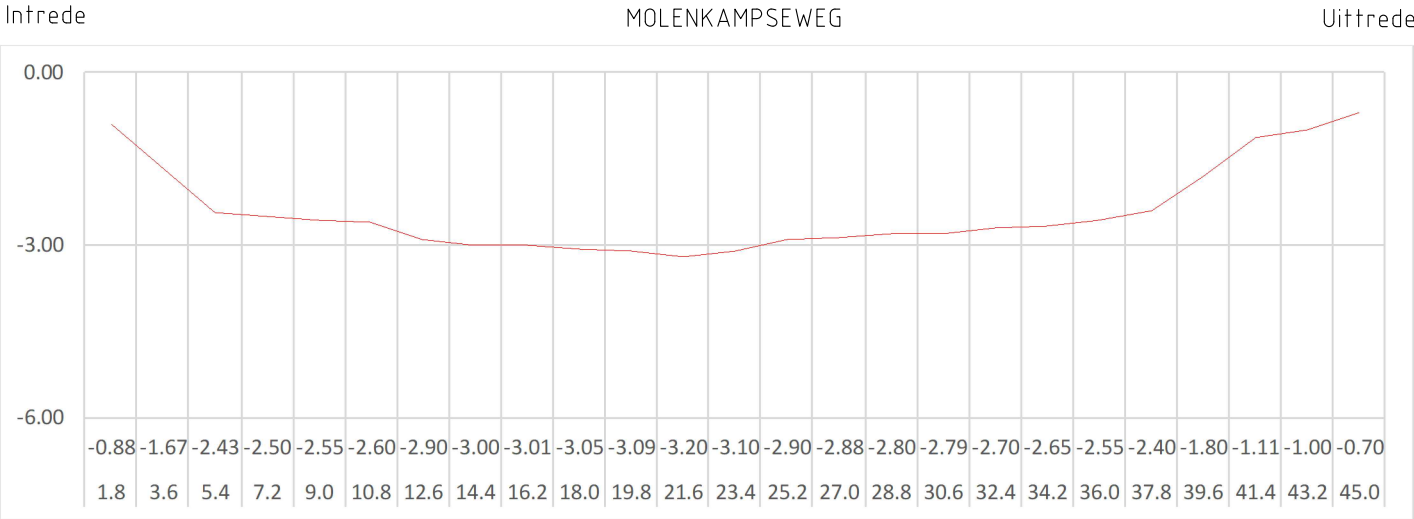

Ø Onbemanfeld
45.0 M

Intrede X= 134884.0677 Y= 425022.883
Uittrede X= 134848.6727 Y= 425049.5875



Kader	A3
DATE	30-05-2024
GECONTROLEERD	S.K
SCHAAL	1:500
UITGAVE	A

CIF
MOLENKAMPSEWEG
GESTUURDE-BORING
ZALTBOMMEL

AS-BUILD
ZBM-01-GB062