



Legenda



Maaiveld hoogte (AHN)

Begin-/eindpunt leidingprofiel

Leiding stroomrichting

Leiding

Appendages punt Afsluiten

Appendages punt Ontluchter

Appendages punt Injectiepunt

Appendages punt Inspectiepunten

Appendages punt Mangat



Appendages lijn Azobe-Mat

Appendages lijn Betonplaat

Appendages lijn Mantelbuis


Rijksmilieu

Kadastrale percelen

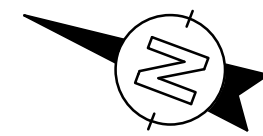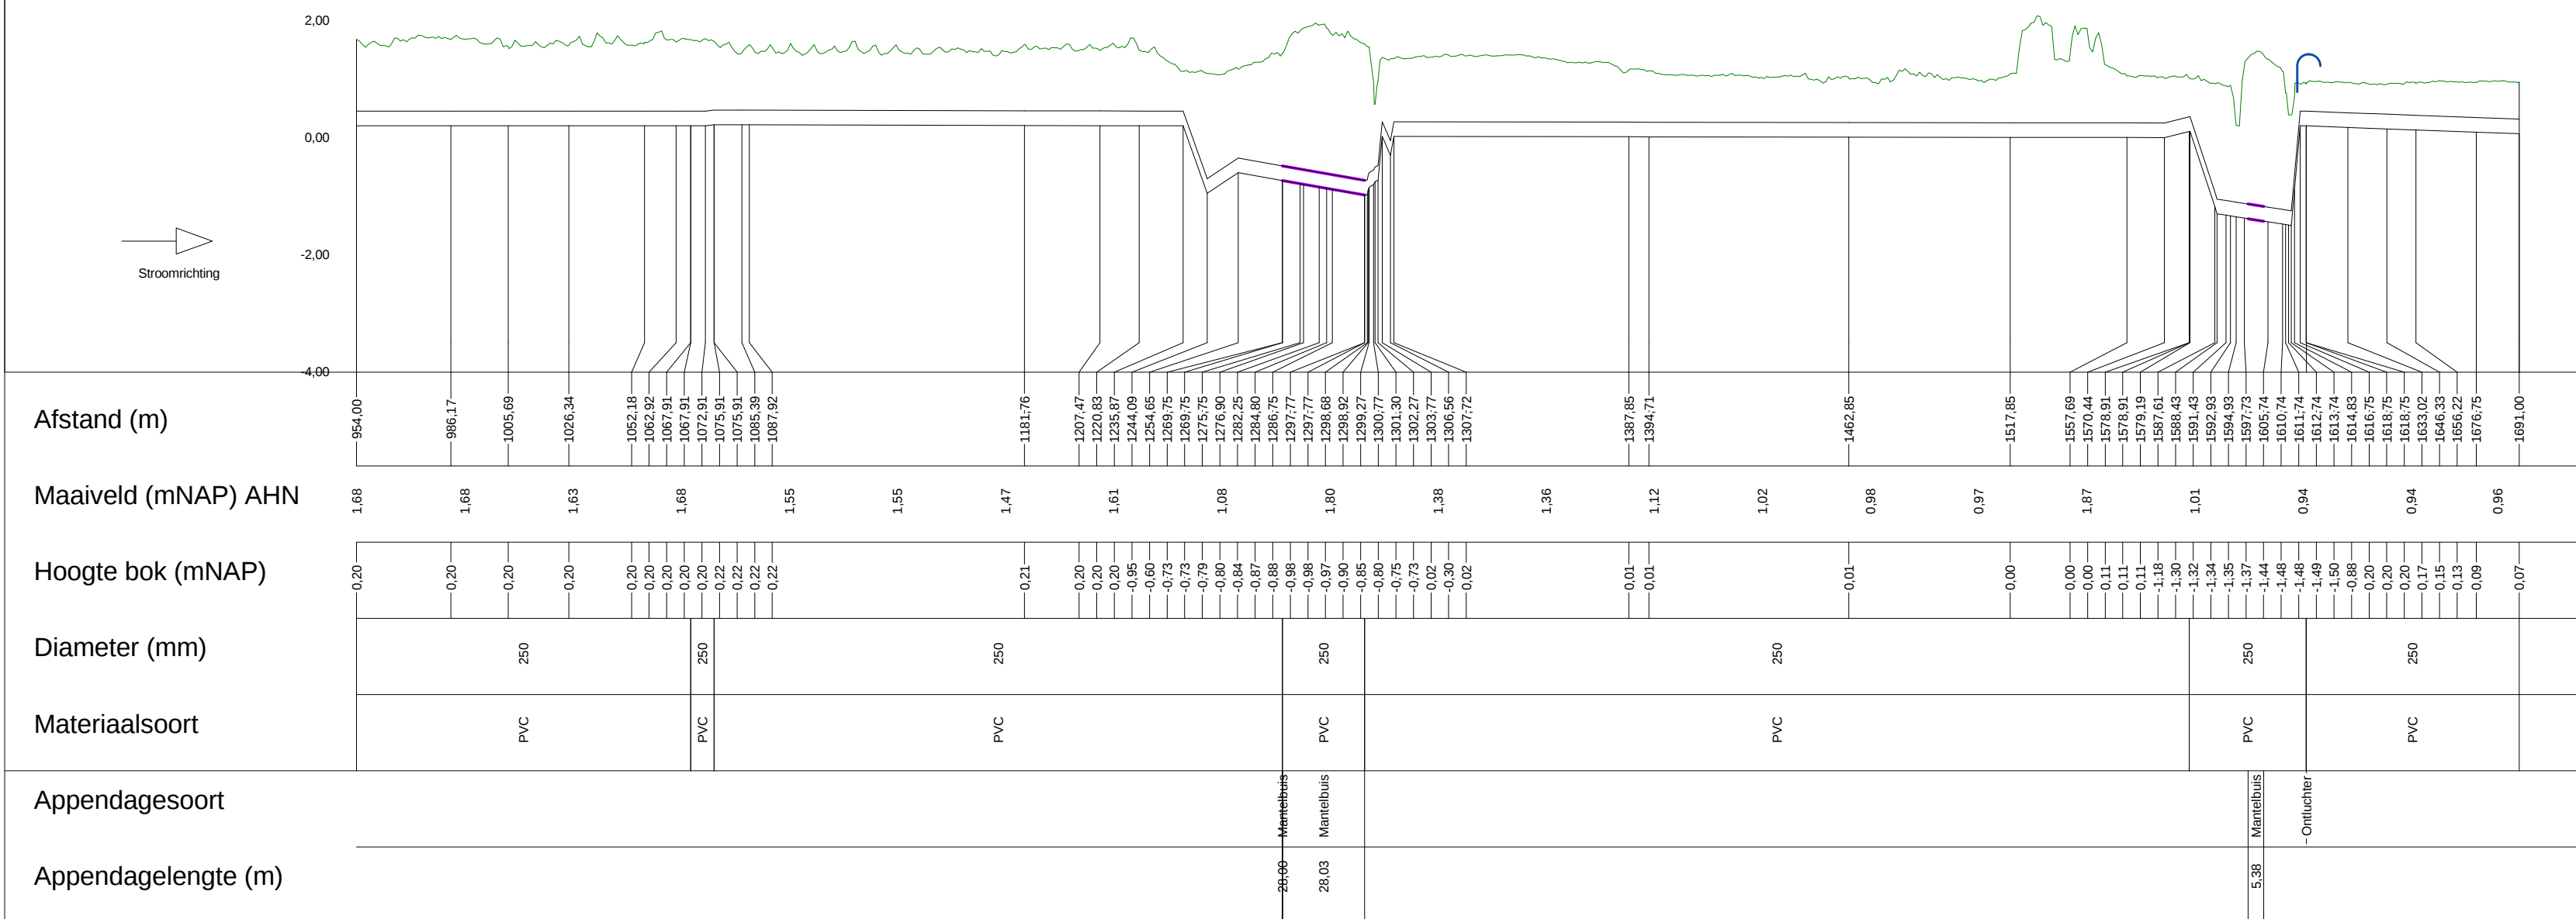

WATERSCHAP RIVIERENLAND

Leidingnaam: RG Brakel - IPP 0101
Tekening 2 van 3

Tekeningnummer: 01147902

Lengteschaal: 1:2000

Hoogteschaal: 1:100

Disclaimer: Hoewel bij de samenstelling van deze kaart de grootste zorgvuldigheid is betracht, kan Waterschap Rivierenland niet garanderen dat de informatie compleet, actueel en/of accuraat is. Waterschap Rivierenland aanvaardt dus ook geen enkele aansprakelijkheid voor schade (ontstaan door gebruik van de informatie van deze kaart).

