



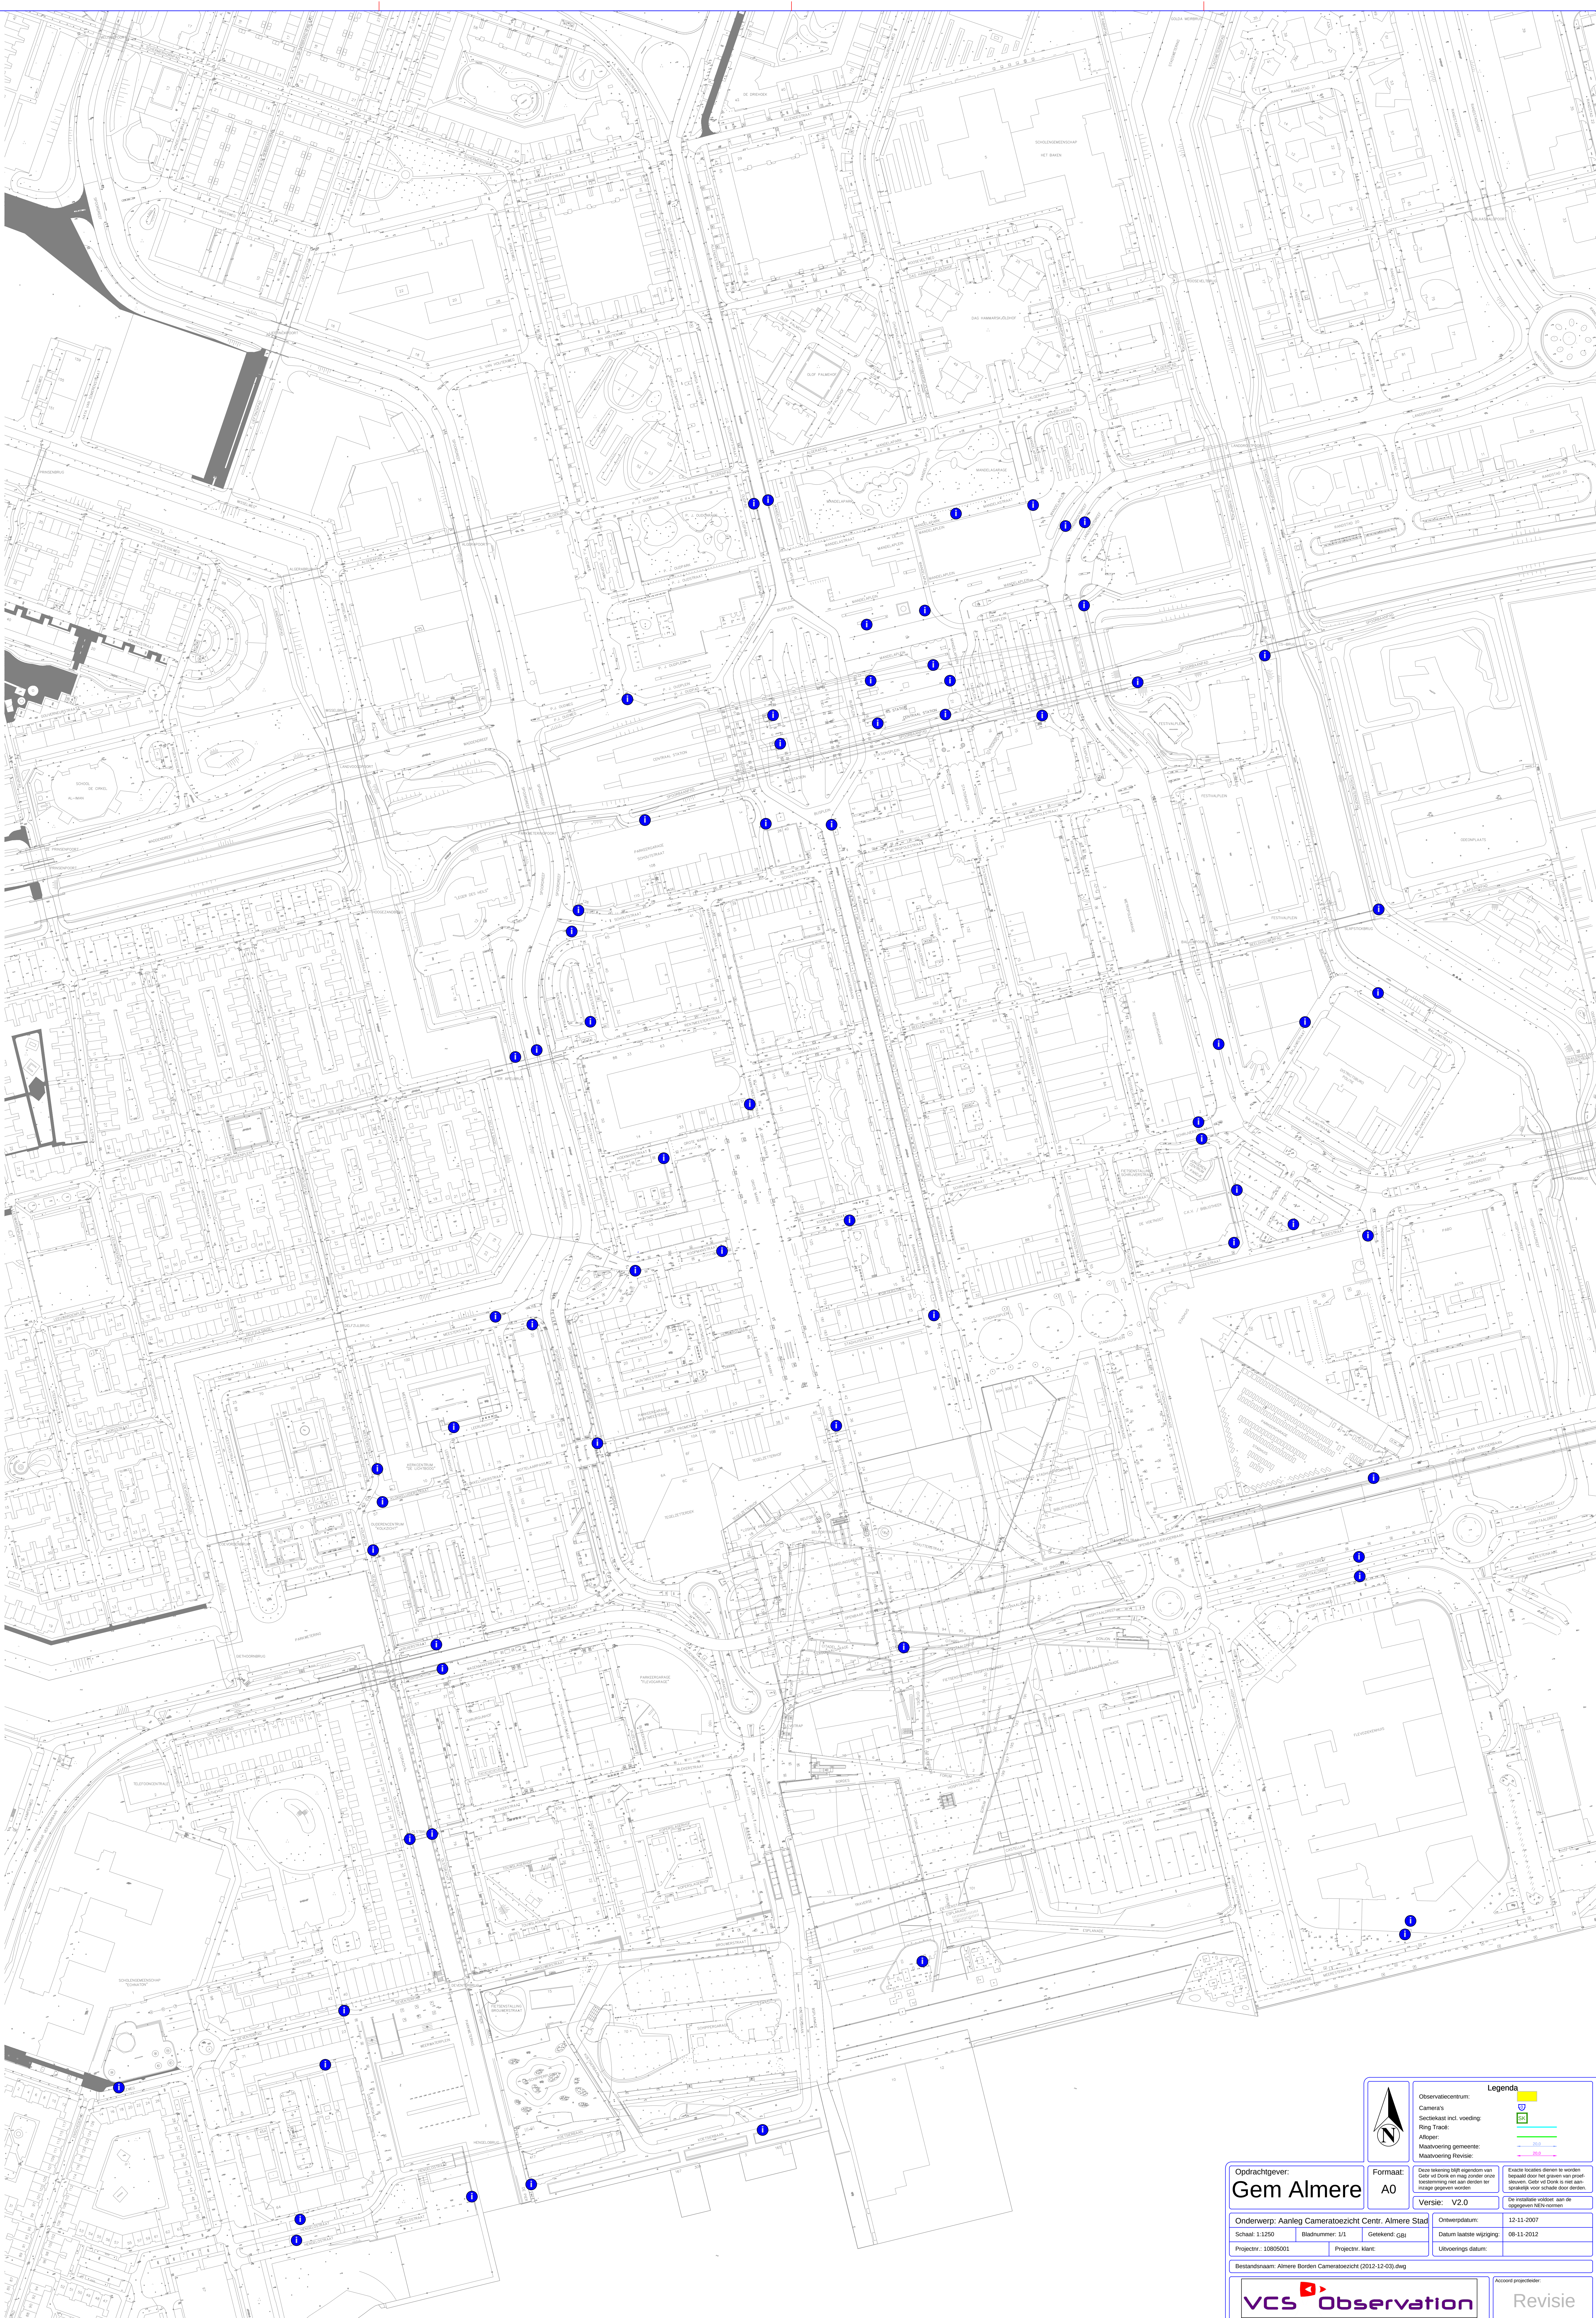

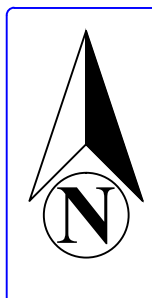

Observatiecentrum:
Camera's
Sectiekast incl. voeding
Ring Tracé:
Altover:
Maatvoering gemeente:
Maatvoering Revisie:

Legenda

-  Observatiecentrum
-  Sectiekast incl. voeding
-  Ring Tracé
-  Altover
-  Maatvoering gemeente
-  Maatvoering Revisie

Opdrachtgever: Gem Almere		Formaat: A0	Deze tekening heeft eigendom van Gemeente Almere en mag zonder onze toestemming niet aan derden ter beschikking worden gesteld. Het is niet aansprakelijk voor schade door derden.
Onderwerp: Aanleg Cameratoezicht Centr. Almere Stad		Ontwerper: V2.0	De installatie voldoet aan de voorgescreven eisen.
Schaal: 1:1250	Bladnummer: 1/1	Ontwerper: Gem	Ontwerperdatum: 12-11-2007
Projectnr.: 10805001	Projectnr. klant:	Uitvoerings datum:	Datum laatste wijziging: 08-11-2012

Bestandsnaam: Almere Borden Cameratoezicht (2012-12-03).dwg



Accord projectleider:
Revisie